





REVISIONI									
N.	DATA	DESCRIZIONE	ELABORATO	VERIFICATO	APPROVATO				
00	30/11/2015	PRIMA EMISSIONE	G. Savica ING-REA-APRI-CS	N. Speranza ING-REA-APRI-CS	R. Ciriacione ING-REA-APRI-CS				

TIPOLOGIA DELL'ELABORATO	CODIFICA DELL'ELABORATO	
PLANIMETRIA	LE15003G_ACSC0014	
PROGETTO	TITOLO	
WBS: TE-GR-15-003	Elettrodotto aereo 150kV in semplice terna "S.E. Paternò - C.P. Belpasso" ed opere connesse	
RICAVATO DAL DOC. TERNA		
CLASSIFICAZIONE DI SICUREZZA	Profilo Altimetrico Variante all'elettrodotto 150kV C.P. Belpasso - C.P. Viagrande	

NOME DEL FILE	SCALA CAD	FORMATO	SCALA	FOGLIO
LE15003G_ACSC0014	1 unità = 1m	1470x297	L= 1 : 4000 H=1:1000	01 / 01

Questo documento contiene informazioni di proprietà Terna Rete Italia S.p.A. e deve essere utilizzato esclusivamente dal destinatario in relazione alle finalità per le quali è stato ricevuto. E' vietata qualsiasi forma di riproduzione o di divulgazione senza l'esplicito consenso di Terna Rete Italia S.p.A.

This document contains information proprietary to Terna Rete Italia S.p.A. and it will have to be used exclusively for the purposes for which it has been furnished. Whichever shape of spreading or reproduction without the written permission of Terna Rete Italia S.p.A. is prohibbit.

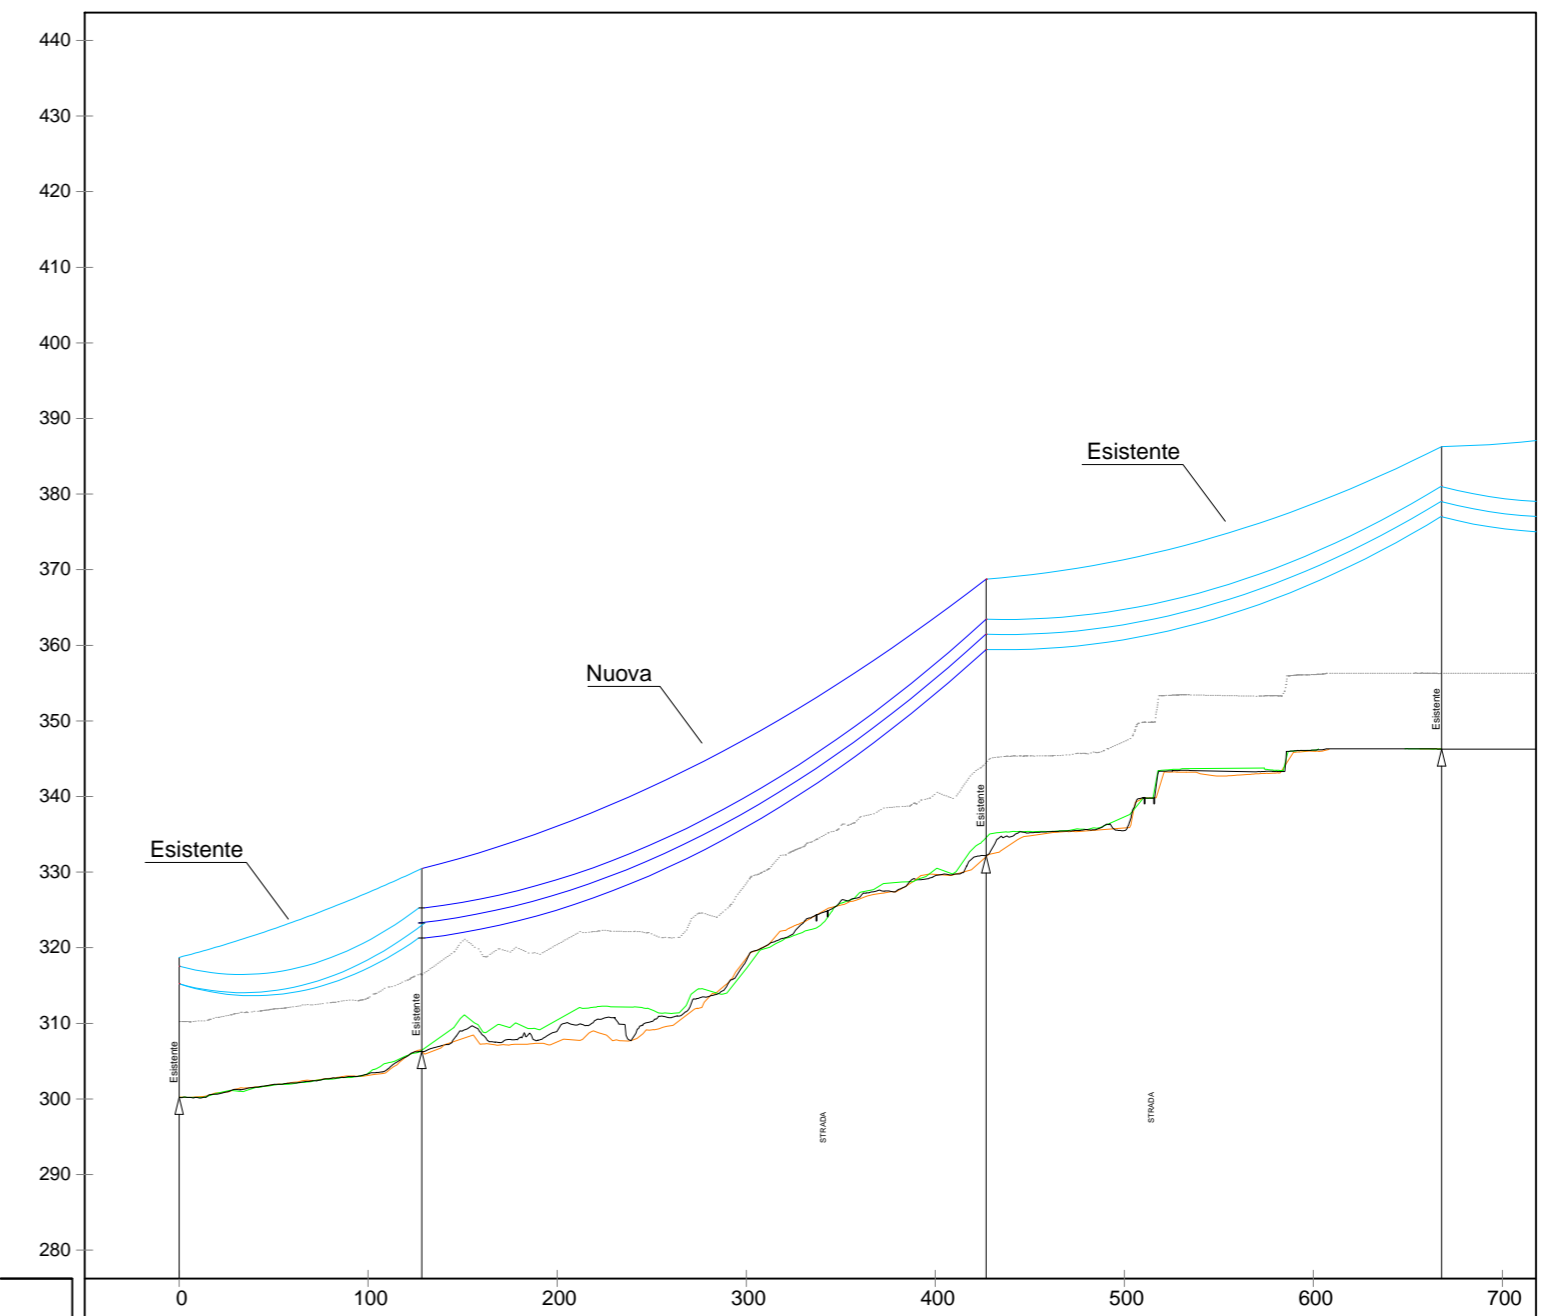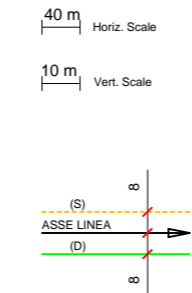

PROGRESSIVA (m)											
IDENTIFICATIVO PICCHETTO	PG-2	65-1			64			63			
PROGRASSIVA QUOTA PICCHETTO	0.00	300.23	128.29	306.29	426.8	332.17	667.83	346.31			
TIPO SOSTEGNO ALTEZZA UTILE CAMPATA (m) - PARAMETRO COND. IN MF	PG	15	128.29 - 1066	C	15	298.51 - 1482	M	27	241.03 - 1840	P	30
ANGOLO DI DEVIAZIONE	-02°00'44"		-61°11'50"								

