


Legenda

- ⚡ Sostegni 150kV da demolire
- ▲ Sostegni 150kV esistenti
- Sostegni 150kV di progetto
- Linee aeree 150kV di progetto
- Linee aeree 150kV esistenti
- Linee aeree 150kV - Demolizioni

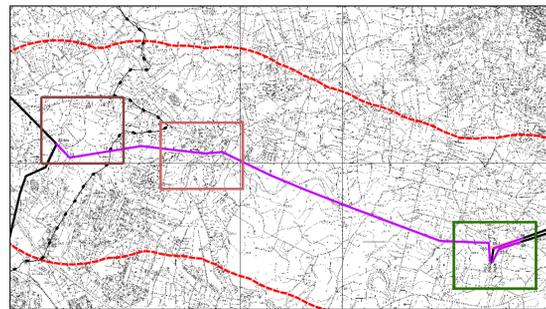

N
Sistema di riferimento
WGS 1984 UTM Zone 33N


V. D. P. e.s.r.
L'Architetto Unico
Ing. Giovanni Arduini
Giovanni Arduini



ESTERNO				
01	15/05/2019	Aggiornamento per modifica posizione sost. 12 e 13	V. Venturi S. Marziana	
REVISIONI				
01	15/05/2019	Aggiornamento per modifica posizione sost. 12 e 13	M. Frappetti	M. Rivabene
00	30/11/2015	Prima emissione	M. Frappetti	M. Rivabene
NUMERO E DATA ORDINE:				
MOTIVO DELL'INVIO:		<input checked="" type="checkbox"/> PER ACCETTAZIONE	<input type="checkbox"/> PER INFORMAZIONE	
CODIFICA ELABORATO		Terna Rete Italia		
DEGR15003BSA00614_14		TERNA GROUP		
TITOLO ELABORATO		TIPOLOGIA ELABORATO		
ELETTRODOTTO AEREO 150kV IN SEMPLICE TERNA "S.E. Paternò - C.P. Belpasso" ed opere connesse		Disegno		
Dossier dei fotoinserimenti		PROGETTO		
		S.E. Paternò - C.P. Belpasso ed opere connesse		
NOME DEL FILE				
	SCALA CAD	FORMATO	SCALA	FOGLIO
		A1		1/1

Questo documento contiene informazioni di proprietà Terna SpA e deve essere utilizzato esclusivamente dal destinatario in relazione alle finalità per le quali è stato ricevuto. E' vietata qualsiasi forma di riproduzione o divulgazione senza il risapito consenso di Terna SpA.
This document contains information proprietary to TERNA S.p.A. and it will have to be used exclusively for the purposes for which it has been furnished. Whichever shape of spreading or reproduction without the written permission of TERNA S.p.A. is prohibi.

Visuale da S.P. 56ii

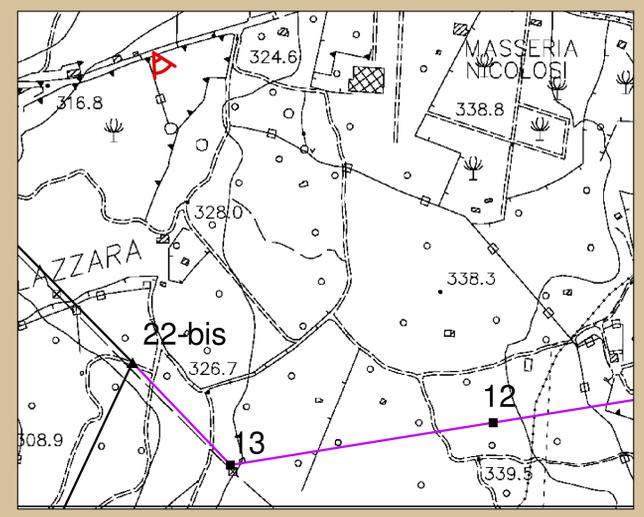


ANTE



POST

Visuale da S.P. 184

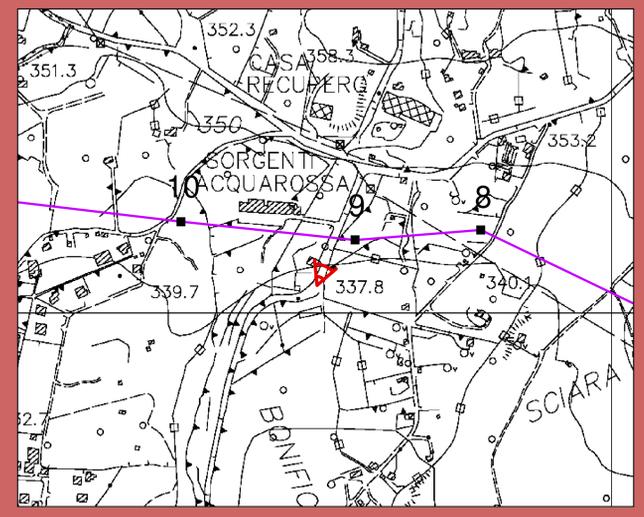


ANTE



POST

Visuale da C.P. Belpasso

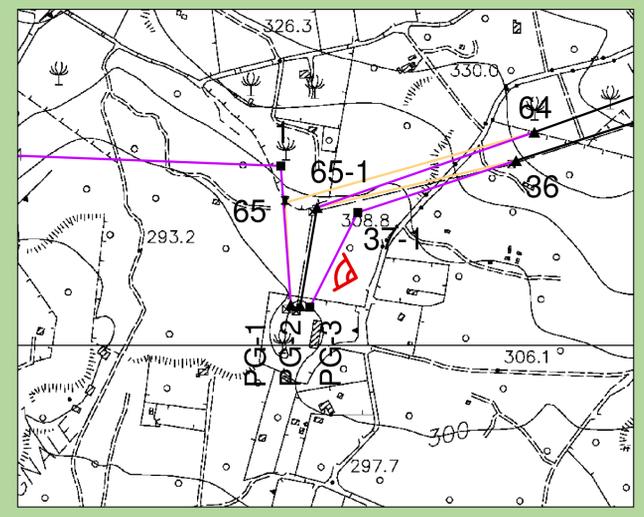

ANTE



POST