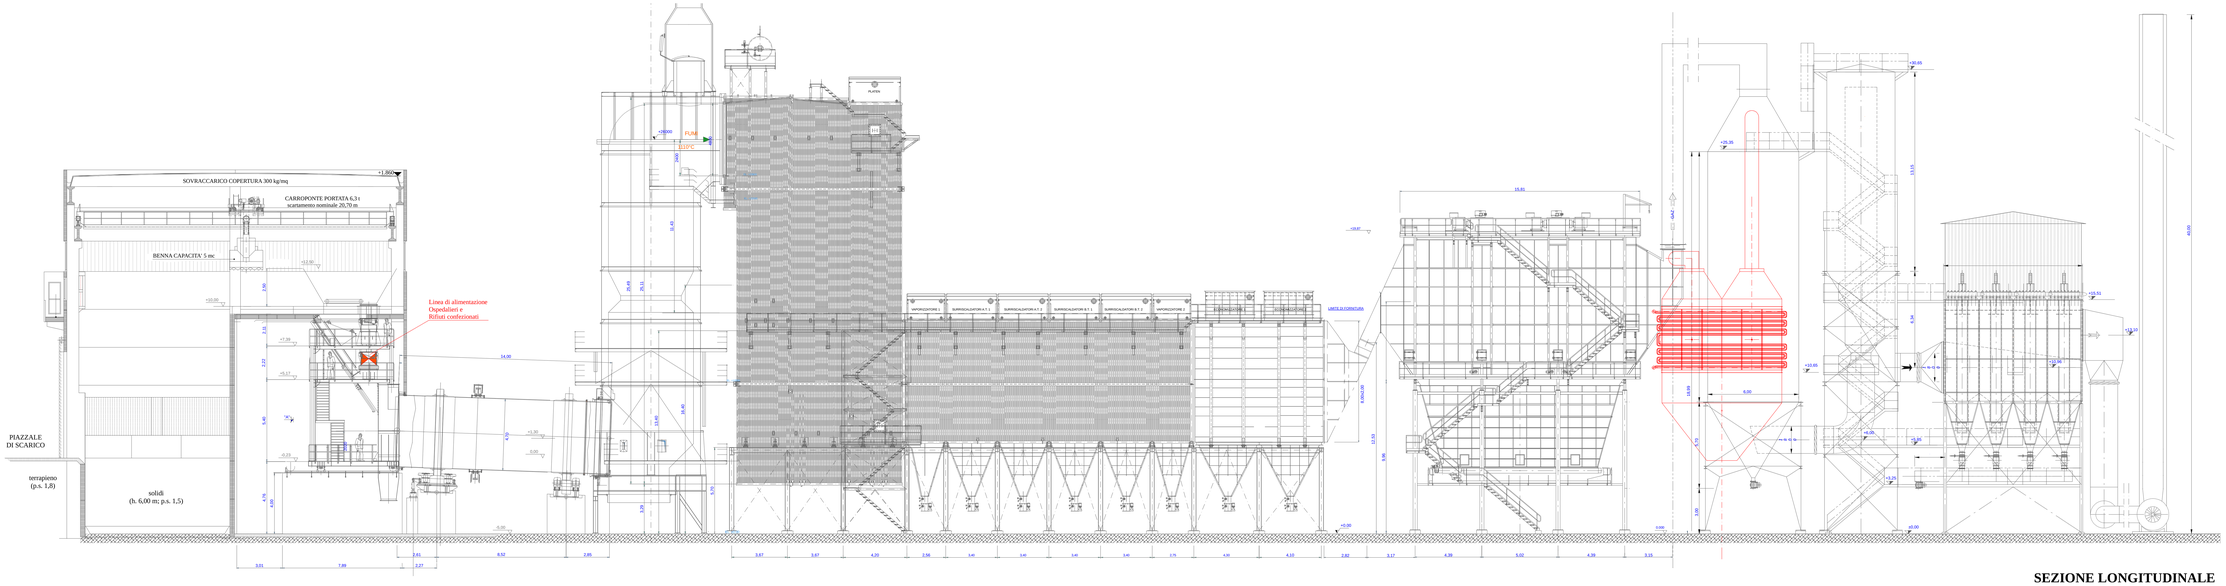

SEZIONE LONGITUDINALE

SEZIONE DI CARICO	TAMBURO ROTANTE	CAMERA STATICA E POST-COMBUSTIONE	CALDAIA	ELETTROFILTRO	REATTORE DI ATTEMPERAMENTO

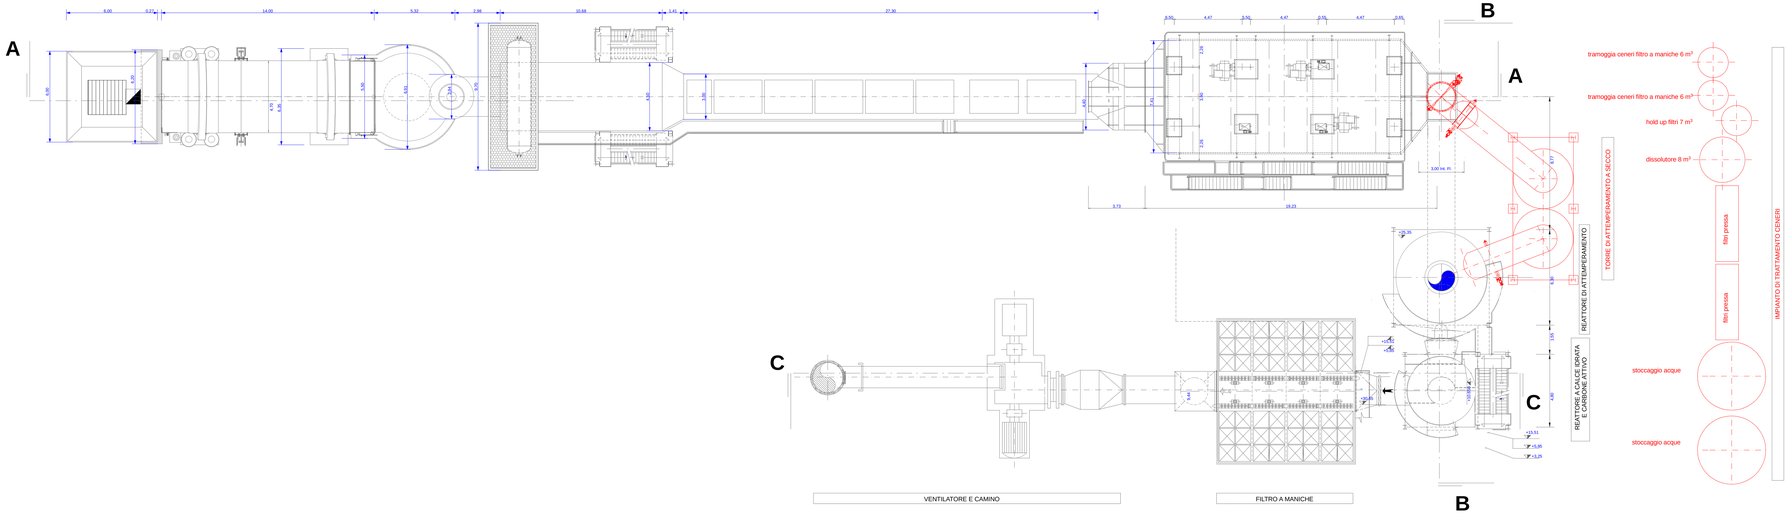

PIANTA

Revisione	Data	Descrizione
00	Dicembre 2005	Prima emissione

ecodeco®
Ufficio tecnico:
Casorezza di Baselica
27010 GIUSSAGO (PV)
Tel. +39-0382-931.225
Fax +39-0382-931.205
e-mail ufficio.tecnico@ecodeco.it
www.ecodeco.it

Titolo progetto: Ecolombardia 4 S.p.A.
Comune di Filago - BG
Insediamento sito in via Rodi
Adeguamento funzionale termoutilizzatore di Filago - BG

Titolo documento: Linea incenerimento e abbattimento fumi

Disegnato - Il Disegnatore	Verifica - Il Progettista	Approvazione - Il Capo commessa
Pellicciolì	Tassan	Damonte

Tavola	Scala	Progettista	Committente
N	1:100		
	Scala di prelievo 1:1	Direttore lavori	Esecutore lavori

Numero documento: V124-AR-000-AY00N-R00
Derivato da:

Il disegno, le informazioni e l'argomento a questo riguardo sono confidenziali, di sola ed esclusiva proprietà di ECODECO s.r.l. – La Società protegge i propri interessi in accordo con la legislazione vigente.