




PIANTA A QUOTA ±0,00

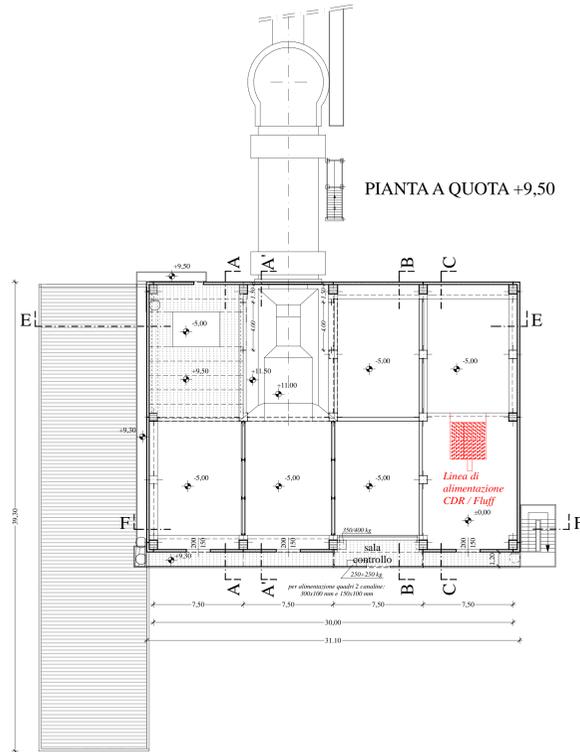


PIANTA A QUOTA +9,50

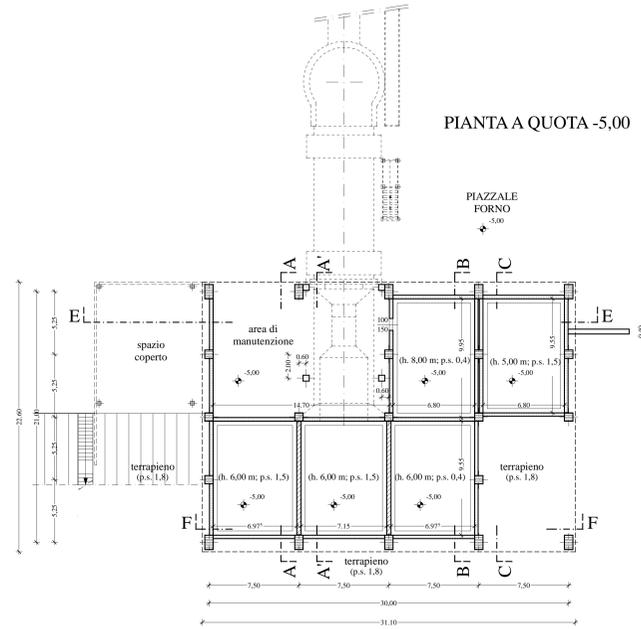


PIANTA A QUOTA -5,00

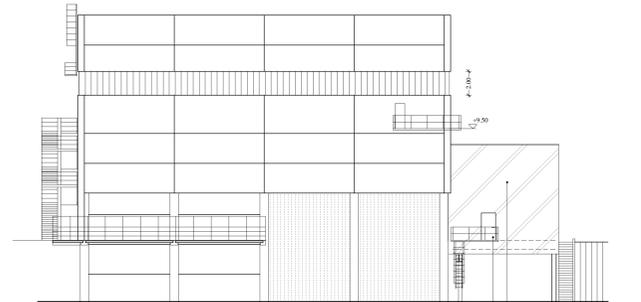


PROSPETTO SUD OVEST

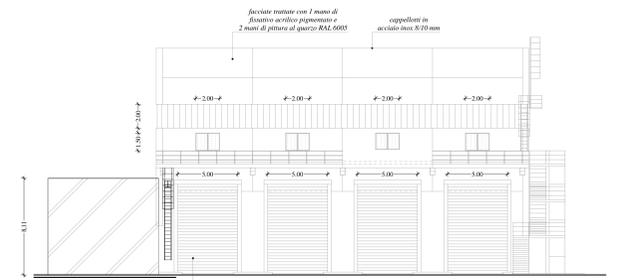


PROSPETTO NORD EST

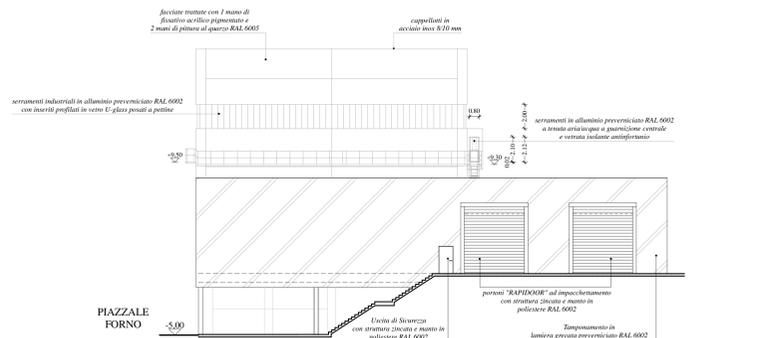

PROSPETTO SUD EST

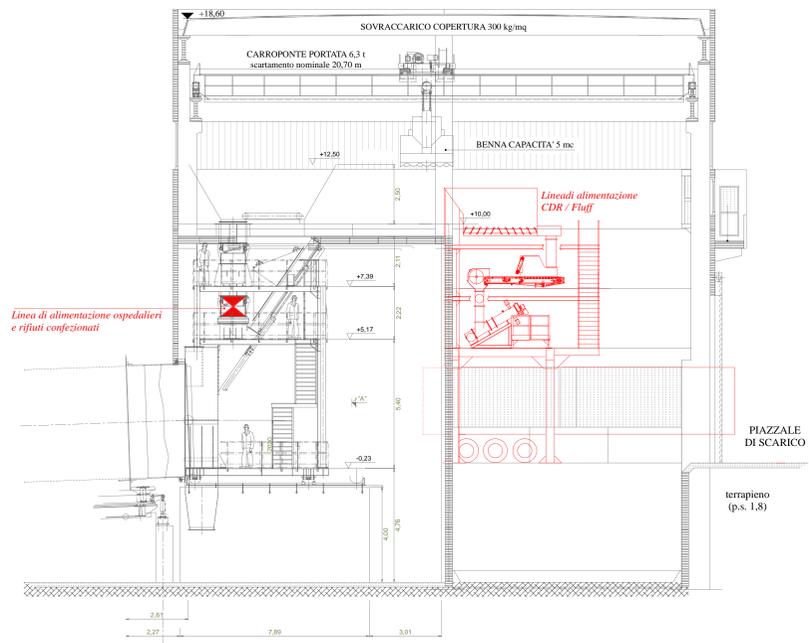

SEZIONE A-A'
scala 1:100

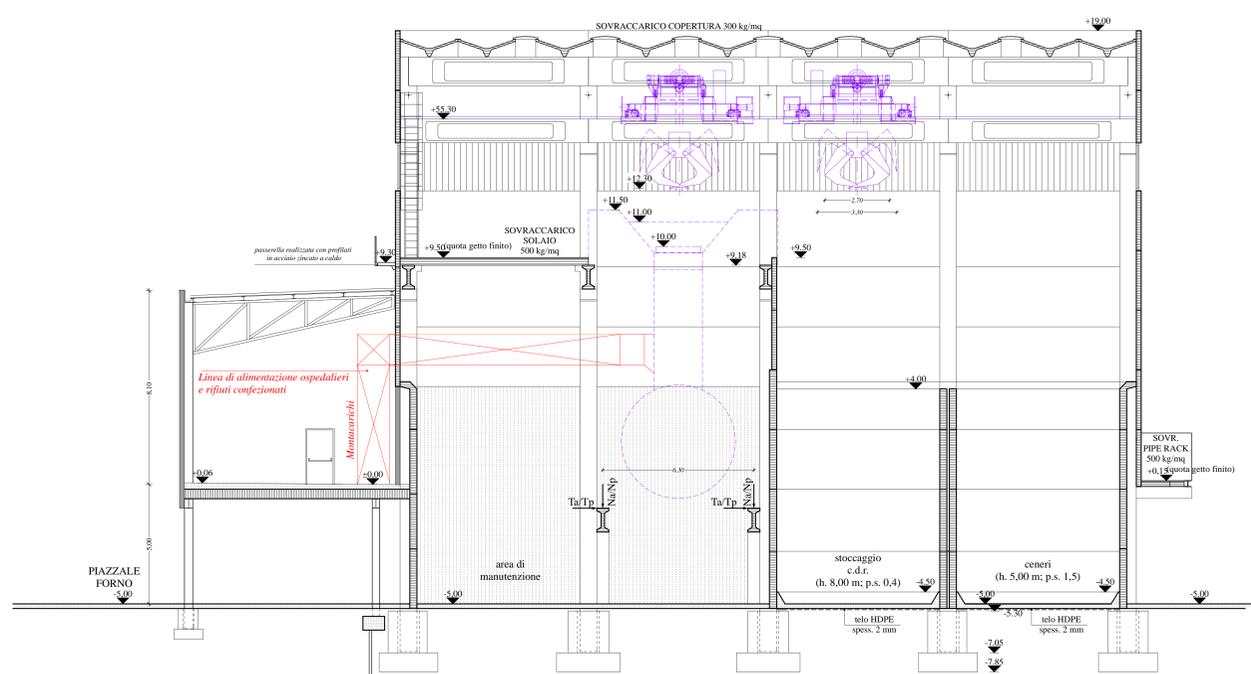

SEZIONE E-E

00	Dicembre 2005	Prima emissione
Ufficio tecnico: Cassinazza di Bageliza 27100 GIUSSANO (PV) Tel. +39 0382-931.324 Fax +39 0382-931.235 e-mail ufficio tecnico@ecodeco.it www.ecodeco.it		Ecolombardia 4 S.p.A. Comune di Filigo - BG Innesadimento sito in via Rodi Adeguamento funzionale termoutilizzatore di Filigo - BG
Titolo documento: Alimentazione forno stoccaggio solidi e stoccaggio ospedalieri e rifiuti confezionati		Titolo progetto: Ecolombardia 4 S.p.A. Comune di Filigo - BG Innesadimento sito in via Rodi Adeguamento funzionale termoutilizzatore di Filigo - BG
Sicurezza - il Disegnatore Pelliccioni	Verifica - il Progettista Tassan	Approvazione - il Capo commessa Damonte
Titolo: H	Scala: 1:200 1:100 Scale di dettaglio: 1:1	Progettista: Committente: Direttore lavori: Esecutore lavori:
Numero documento: V124-AR-11D-AY00H-R00		
Derivato da:		