SS n.275 PROGETTO DEFINITIVO DICEMBRE 2005

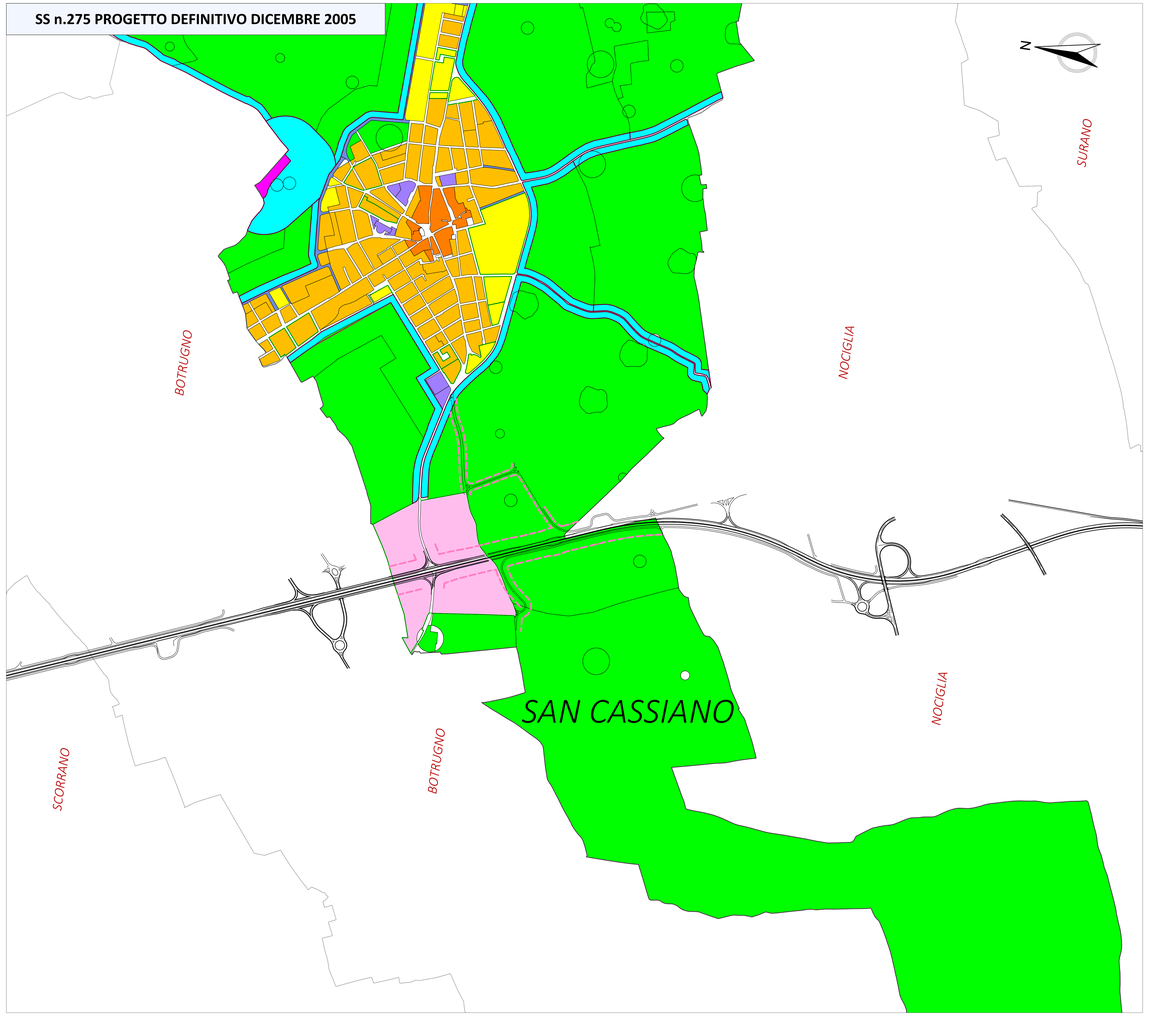

SS n.275 PROGETTO DEFINITIVO 2017

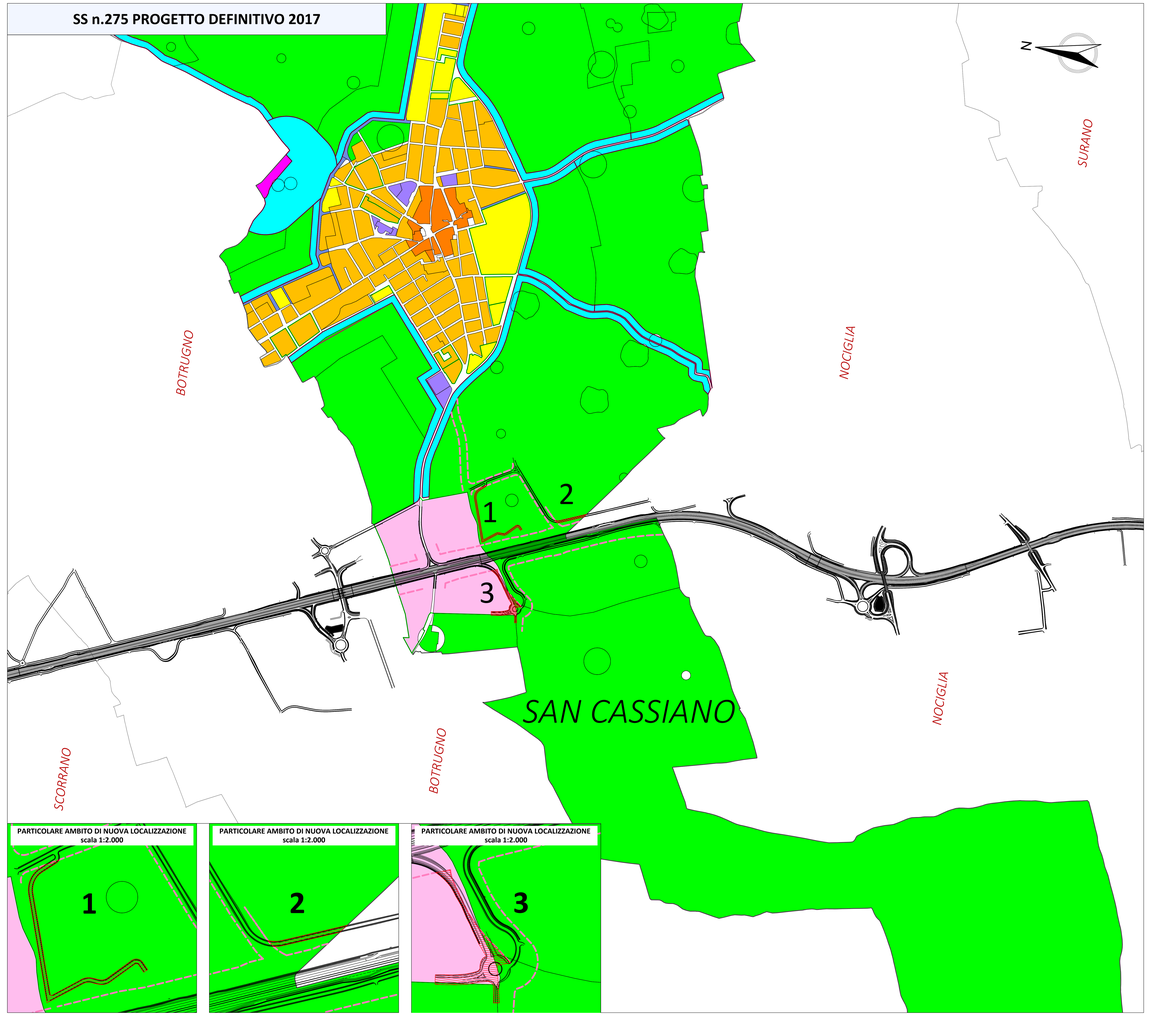

PARTICOLARE AMBITO DI NUOVA LOCALIZZAZIONE
scala 1:2.000

PARTICOLARE AMBITO DI NUOVA LOCALIZZAZIONE
scala 1:2.000

PARTICOLARE AMBITO DI NUOVA LOCALIZZAZIONE
scala 1:2.000

PIANO REGOLATORE GENERALE
Comune di SAN CASSIANO

LEGENDA

Dati Area Vasta Sud Salento - S.I.T. Puglia

PRG e PdF - PERIMETRI - PIANI ATTUATIVI

PRG e PdF - PERIMETRI - RISPETTI E TUTELE

- Rispetto
- Tutele

PRG e PdF - ZONE DI PIANO

- A, edilizia con carattere storico artistico ambientale
- B, edilizia priva di carattere storico artistico ambientale
- C, espansione residenziale
- D, industria artigianato commercio
- E, zona agricola
- F, servizi generali
- G, servizi locali
- H, strutture turistico-ricettive
- M, strade ferrovie porti
- P, viabilità di progetto
- R, area di rispetto
- T, tutela salvaguardia bonifica

PROGETTO DEFINITIVO DEL 1 DICEMBRE 2005
(approvazione CIPE delibera n.76 del 2009)

individuazione del corridoio di riferimento ai fini urbanistici

N.B. nei tratti in cui il corridoio di riferimento ai fini urbanistici ricade all'interno di fasce di rispetto previste dallo strumento urbanistico vigente, si è assunto come limite del corridoio il perimetro della fascia di rispetto

NUOVO PROGETTO DEFINITIVO 2017

AMBITI DI NUOVA LOCALIZZAZIONE

anas GRUPPO FS ITALIANE — *Direzione Progettazione e Realizzazione Lavori*

CORRIDOIO PLURIMODALE ADRIATICO
ITINERARIO MAGLIE - SANTA MARIA DI LEUCA
S.S. N° 275 "DI S. MARIA DI LEUCA"
LAVORI DI AMMODERNAMENTO E ADEGUAMENTO ALLA SEZ. B DEL D.M. 5.11.2001
S.S. 16 dal km 981+700 al km 985+686 - S.S. 275 dal km 0+000 al km 37+000
1° Lotto: dal km 0+000 di prog. al km 23+300 di prog.

PROGETTO DEFINITIVO — COD. BA283

PROGETTAZIONE: ANAS - COORDINAMENTO TERRITORIALE ADRIATICO

I PROGETTISTI
Ing. Nicola SANGARRICO — Progettista e Coordinatore
Ing. Simone MASSAULI — Progettista

COLLABORATORI
Geom. Andrea DELL'ERBA
Geom. Massimo ANTONUCCI
Geom. Giuseppe CALLY

IL GEOLOGO
Dott. Pasquale SCORCIA

IL COORDINATORE IN FASE DI PROGETTAZIONE
Ing. Nicola SANGARRICO

IL RESPONSABILE DEL PROCEDIMENTO
Ing. Gianfranco FRAGALONA

RESPONSABILE PROJECT MANAGEMENT PUGLIA
Ing. Nicola NARDI

ATTORI DI SUPPORTO
ATLANTE STRAL Consorzio (AR.SED) — Paesaggio e Ambiente
Ing. Luca MARCHETTI - Ing. Luca FANTINI
Ing. Lilia ANNESI - Ing. Paolo BENTIVOGLI

INQUADRAMENTO DELL'INTERVENTO

STRUMENTI URBANISTICI E VINCOLI

RIEPILOGHI DEGLI STRUMENTI URBANISTICI - COMUNE DI SAN CASSIANO

CODICE PROGETTO		NOME FILE / NAMEWMAT.Ext#	REVISIONE	SCALA
PROGETTO	LIV. PROG.	N. PROG.		
D B 2 8 3	D	1 7 0 0 1	CODICE ELAB. T 0 0 R G E 0 0 0 0 N O T 0 1	B	1:4.000

REV.	DESCRIZIONE	DATA	REDATTO	VERIFICATO	APPROVATO
B	REVISIONE DEL PROGETTO DEFINITIVO DEL 2017	Giugno 2018	Ing. A. Carano		
A	REVISIONE DEL PROGETTO DEFINITIVO	Novembre 2017	Ing. A. Carano		