SS n.275 PROGETTO DEFINITIVO DICEMBRE 2005

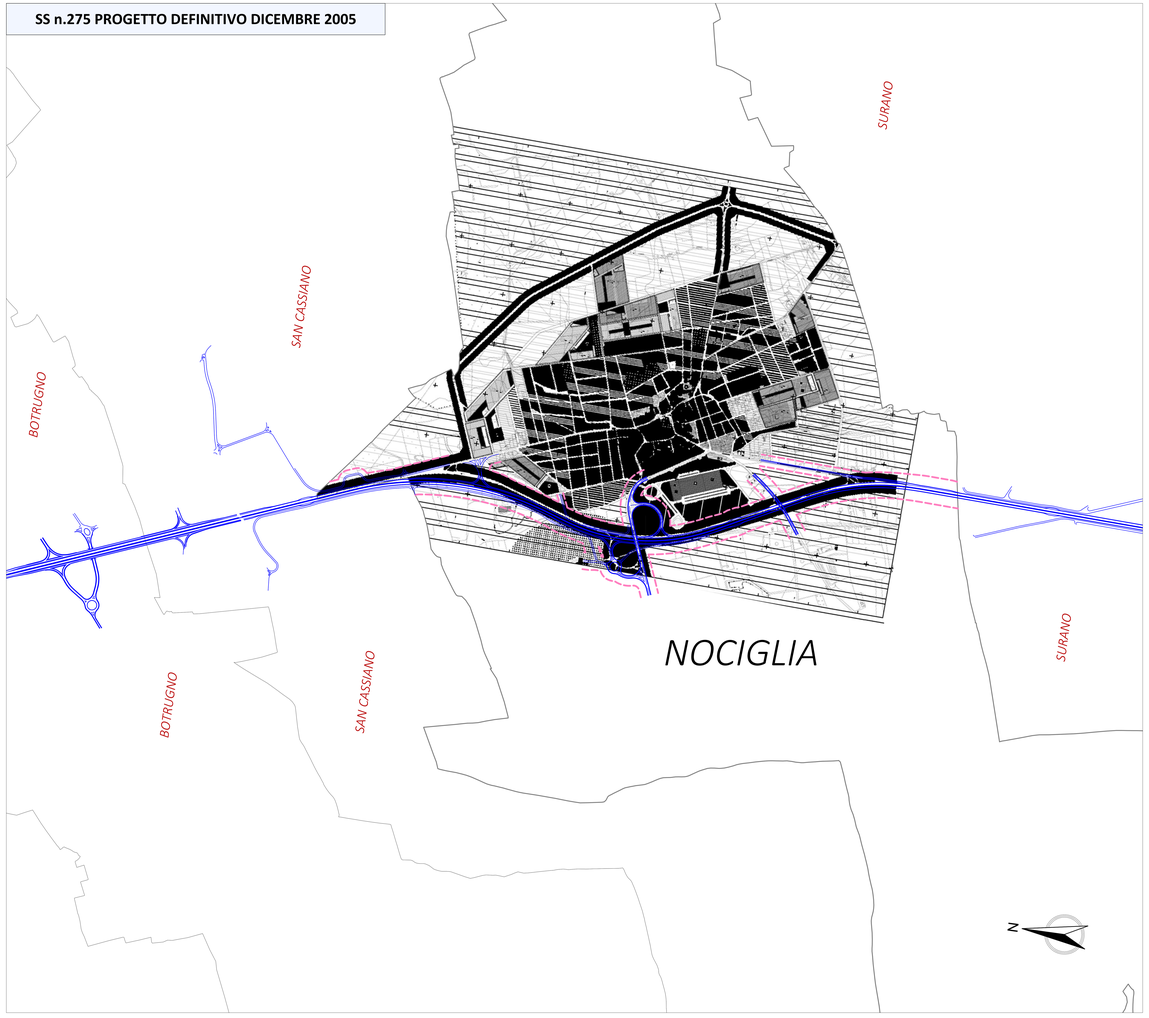

SS n.275 PROGETTO DEFINITIVO 2017

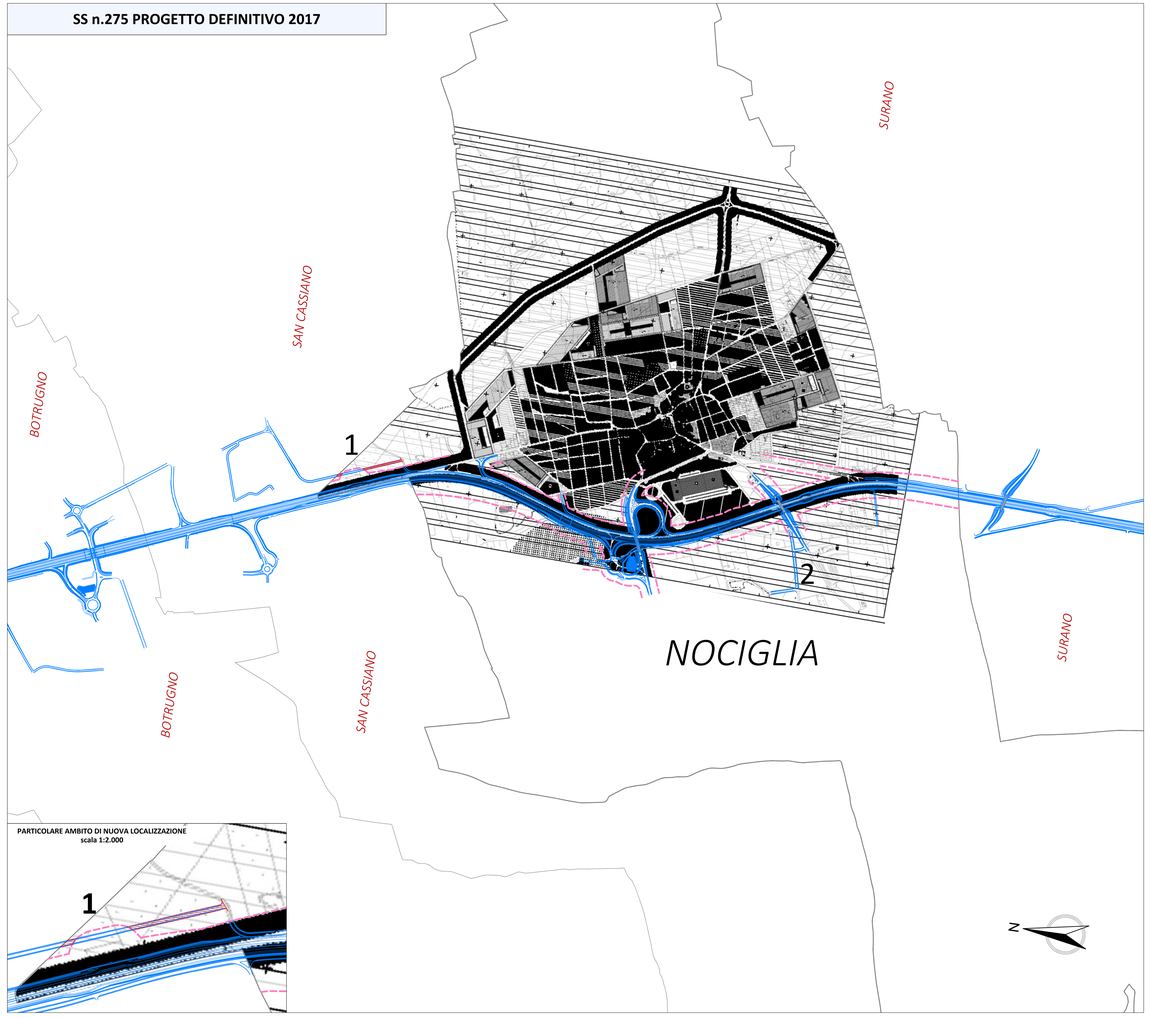

PIANO REGOLATORE GENERALE
Comune di NOCIGLIA

LEGENDA

- A_1 CENTRO STORICO
- A_2
- B_1 TESSUTI TOTALMENTE O PARZIALMENTE EDIFICATI A DIFFERENTE NORMATIVA
- B_2
- B_3 MAGLIE NON CONFORME A STRUMENTI ATTUATIVI VIGENTI
- B_4
- C_1 ESPANSIONE RESIDENZIALE
- C_2 ESPANSIONE STRUTTURE RICETTIVE E RESIDENZIALI
- C_3 ESPANSIONE STRUTTURE ORDINARIE E SPECIALI
- C_4 ESPANSIONE AREE PERTINENZIALI PER LUSSO
- D_1 INSEDIAMENTI INDUSTRIALI E ARTIGIANALI ESISTENTI E DI PROGETTO
- E_1 AREE AGRICOLE DI SALVAGUARDIA
- E_2 ATTIVITA' AGRICOLE
- F_1 ATTREZZATURE PUBBLICHE ESISTENTI E DI PROGETTO
- F_2 VERDE ATTREZZATO, GIOCO E SPORT
- F_3 PARCO URBANO
- FASCE DI RISPETTO STRADALE
- RISPETTO CIMITERIALE
- PERCORSI PEDONALI
- LIMITE TERRITORIALE E MAGLIE SUBMURE DI ASRE
- LIMITE STRUMENTI ATTUATIVI DI PROGETTO

PROGETTO DEFINITIVO DEL 1 DICEMBRE 2005
(approvazione CIPE delibera n.76 del 2009)

Individuazione del corridoio di riferimento ai fini urbanistici

N.B. nei tratti in cui il corridoio di riferimento ai fini urbanistici ricade all'interno di fasce di rispetto previste dallo strumento urbanistico vigente, si è assunto come limite del corridoio il perimetro della fascia di rispetto

NUOVO PROGETTO DEFINITIVO 2017

AMBITI DI NUOVA LOCALIZZAZIONE

anas GRUPPO FS ITALIANE — *Direzione Progettazione e Realizzazione Lavori*

CORRIDOIO PLURIMODALE ADRIATICO
ITINERARIO MAGLIE - SANTA MARIA DI LEUCA
S.S. N° 275 "DI S. MARIA DI LEUCA"
LAVORI DI AMMODERNAMENTO E ADEGUAMENTO ALLA SEZ. B DEL D.M. 5.11.2001
S.S. 16 dal km 981+700 al km 989+588 - S.S. 275 dal km 0+000 al km 37+000
1° Lotto: dal km 0+000.6 prog. al km 23+300 di prog.

PROGETTO DEFINITIVO — COD. BA283

PROGETTAZIONE: ANAS - COORDINAMENTO TERRITORIALE APULIA

I PROGETTISTI
Ing. Mauro SANGIORGIO — Progettista e Coordinatore
Ing. Simone MASSAULI — Progettista

COLLABORATORI
Geom. Andrea DELL'ERBA
Geom. Massimo ANTONUCCI
Geom. Giuseppe CALUT

IL GEOLOGO
Dott. Pasquale SCORCIA

IL COORDINATORE IN FASE DI PROGETTAZIONE
Ing. Mauro SANGIORGIO

IL RESPONSABILE DEL PROCEDIMENTO
Ing. Gianfranco FRAGALOSSO

RESPONSABILE PROJECT MANAGEMENT PUGLIA
Ing. Nicola NARDI

ATTORI DI SUPPORTO
STUDIO TECNICO ASSOCIATO GARBOSI
Studio Tecnico Associato Geologi Associati
Ing. Luca GARBOSI - Ing. Giovanni GARBOSI
Ing. Luca MARCHETTI - Geol. Gianfranco MORELLINI
Ing. Luca MARCHETTI - Geol. Gianfranco MORELLINI

— Paesaggio e Ambiente

INQUADRAMENTO DELL'INTERVENTO
STRUMENTI URBANISTICI E VINCOLI
RIEPILOGHI DEGLI STRUMENTI URBANISTICI - COMUNE DI NOCIGLIA

CODICE PROGETTO		NOME FILE / NAMEGENERATOR Eurf		REVISIONE	SCALA
PROGETTO	LIV. PROG.	N. PROG.	CODICE ELAB.		
B 0 8 3 A	D	1 7 0 0 1	T 0 0 0 0 0 0 0 0 N C T 0 0	B	1:4.000

REV.	DESCRIZIONE	DATA	REDATTO	VERIFICATO	APPROVATO
B	REVISIONE DEL PROGETTO DEFINITIVO DEL 2017	Giugno 2018	Ing. A. Carano		
A	REVISIONE DEL PROGETTO DEFINITIVO	Novembre 2017	Ing. A. Carano		