SS n.275 PROGETTO DEFINITIVO DICEMBRE 2005

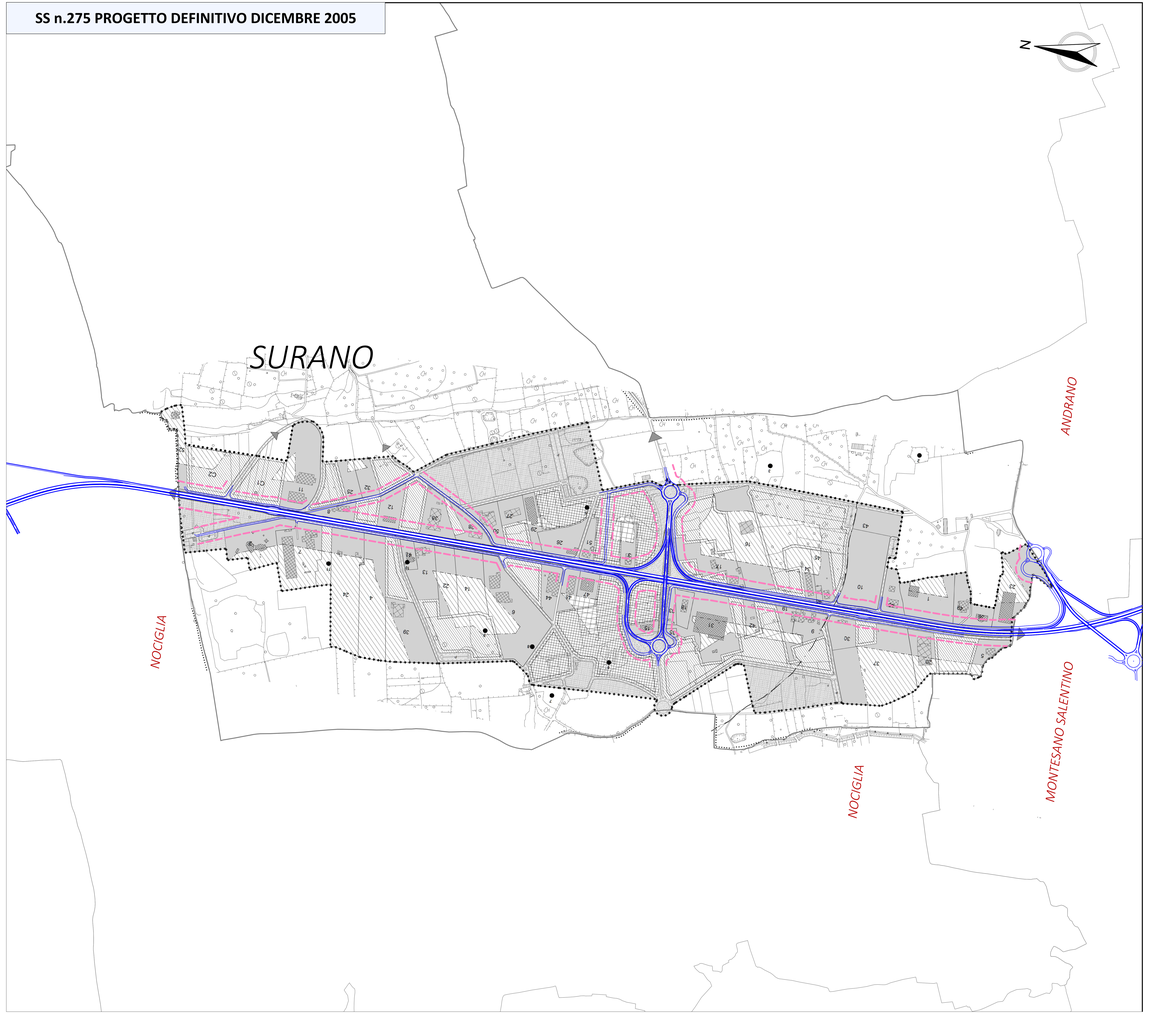

SS n.275 PROGETTO DEFINITIVO 2017

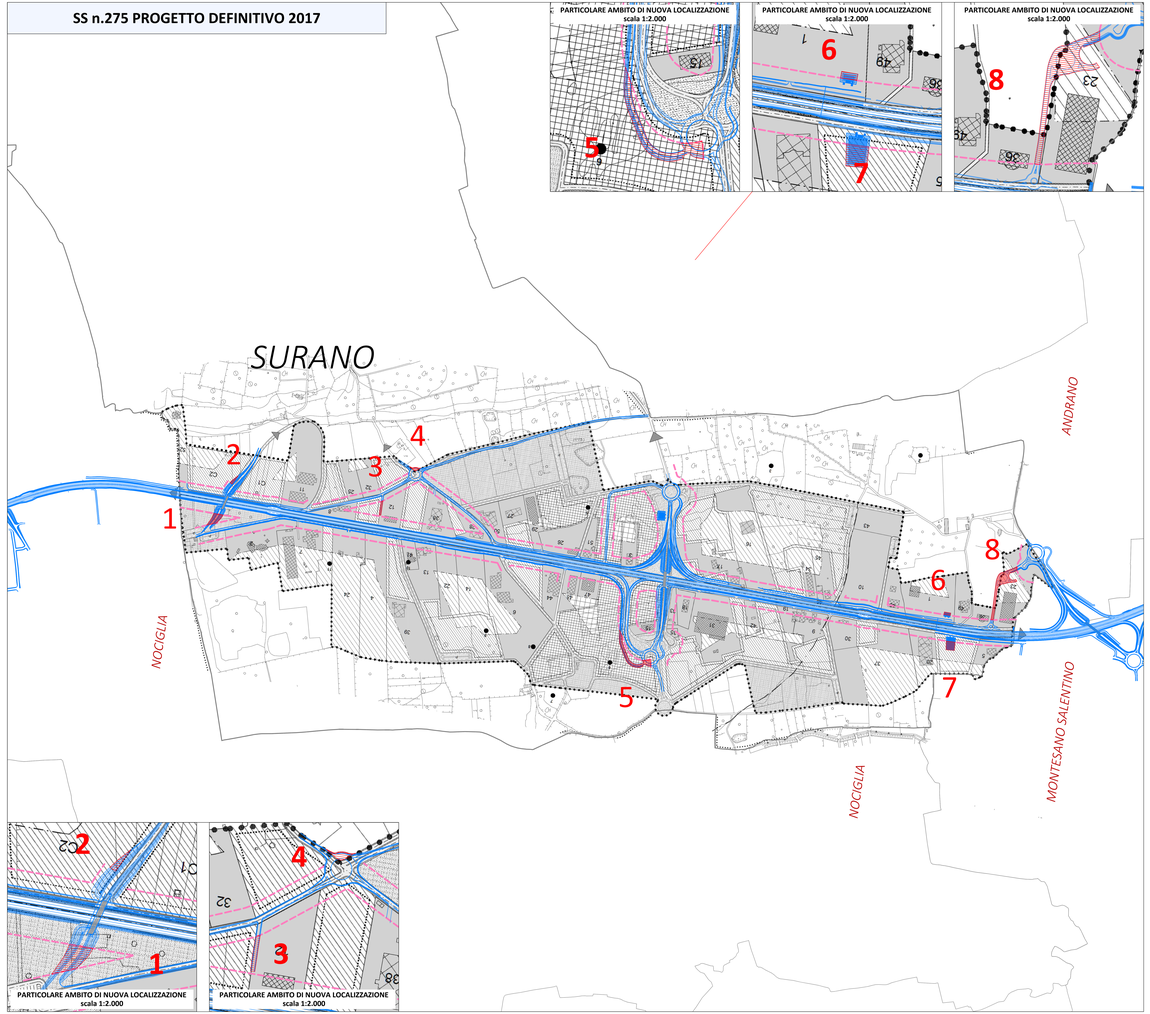

PROGRAMMA di FABBRICAZIONE
Comune di SURANO

LEGENDA

- F.I.T. Perimetro Superficie Territoriale
- Lotti edificati ad uso: 1. Direzionale - Commerciale; 2. Artigianale - Commerciale - Ingrosso; 3. Semiindustriale - Industriale
- Aree Semiindustriali Industriali e Commerciali
- Aree Artigianali
- Aree per Servizi
- P Parcheggio Pubblico
- di D.M. 1444/68
- Strada Statale 275 - Progetto Anas
- Viabilità di Piano
- Cinta dei centri abitati del Vigente Piano di Fabbricazione
- Ciglio di scarpata
- 2-11 Dolina

PROGETTO DEFINITIVO DEL 1 DICEMBRE 2005
(approvazione CIPE delibera n.76 del 2009)

individuazione del corridoio di riferimento ai fini urbanistici

N.B. nei tratti in cui il corridoio di riferimento ai fini urbanistici ricade all'interno di fascia di rispetto prevista dallo strumento urbanistico vigente, si è assunto come limite del corridoio il perimetro della fascia di rispetto

NUOVO PROGETTO DEFINITIVO 2017

AMBITI DI NUOVA LOCALIZZAZIONE

anas GRUPPO FS ITALIANE — *Direzione Progettazione e Realizzazione Lavori*

CORRIDOIO PLURIMODALE ADRIATICO
ITINERARIO MAGLIE - SANTA MARIA DI LEUCA
S.S. N° 275 "DI S. MARIA DI LEUCA"
LAVORI DI AMMODERNAMENTO E ADEGUAMENTO ALLA SEZ. B DEL D.M. 5.11.2001
1° Lotto: dal km 0+000.6 prog. al km 23+300 di prog.

COD. BA283

PROGETTO DEFINITIVO

PROGETTAZIONE: ANAS - COORDINAMENTO TERRITORIALE ADRIATICO

I PROGETTISTI
Ing. Mauro SINDAROLO — Progettista e Coordinatore
Ing. Simone MISSIAULO — Progettista

COLLABORATORI
Geom. Andrea DELL'ERBA
Geom. Massimo ANTONUCCI
Geom. Giuseppe CALLIT

IL GEOLOGO
Dott. Pasquale SCIPIONI

IL COORDINATORE IN FASE DI PROGETTAZIONE
Ing. Mauro SINDAROLO

IL RESPONSABILE DEL PROCEDIMENTO
Ing. Gianfranco FASULAURA

RESPONSABILE PROJECT MANAGEMENT PUGLIA
Ing. Nicola NARDI

APPALTO DI SUPPORTO
RTI ATI - Ing. Pietrangelo ZARILLO
Studio Ing. Pietrangelo ZARILLO — Paesaggio e Ambiente
Via Dante, 19 - 70122 Bari
tel./Fax 080/5211144 - 080/5212722
Ing. Luigi MARCHITELLI - Ing. Gianni BENTTO

INQUADRAMENTO DELL'INTERVENTO

STRUMENTI URBANISTICI E VINCOLI

RIEPILOGHI DEGLI STRUMENTI URBANISTICI - COMUNE DI SURANO

CODICE PROGETTO		NOME FILE / NUMERAZIONE ELAB.		REVISIONE	SCALA:
PROGETTO	LIV. PROG. / N. PROG.	CODICE ELAB.		B	1:4.000
L 0 8 0 4	D 1 7 6 1	T 0 0 P R O 0 0 N O T 0 0			

REV.	DESCRIZIONE	DATA	REDATTO	VERIFICATO	APPROVATO
B	REVISIONE DEL PROGETTO DEFINITIVO DEL 2017	Giugno 2018	Ing. A. Carvasi		
A	REVISIONE DEL PROGETTO DEFINITIVO	Novembre 2011	Ing. A. Carvasi		