SS n.275 PROGETTO DEFINITIVO DICEMBRE 2005

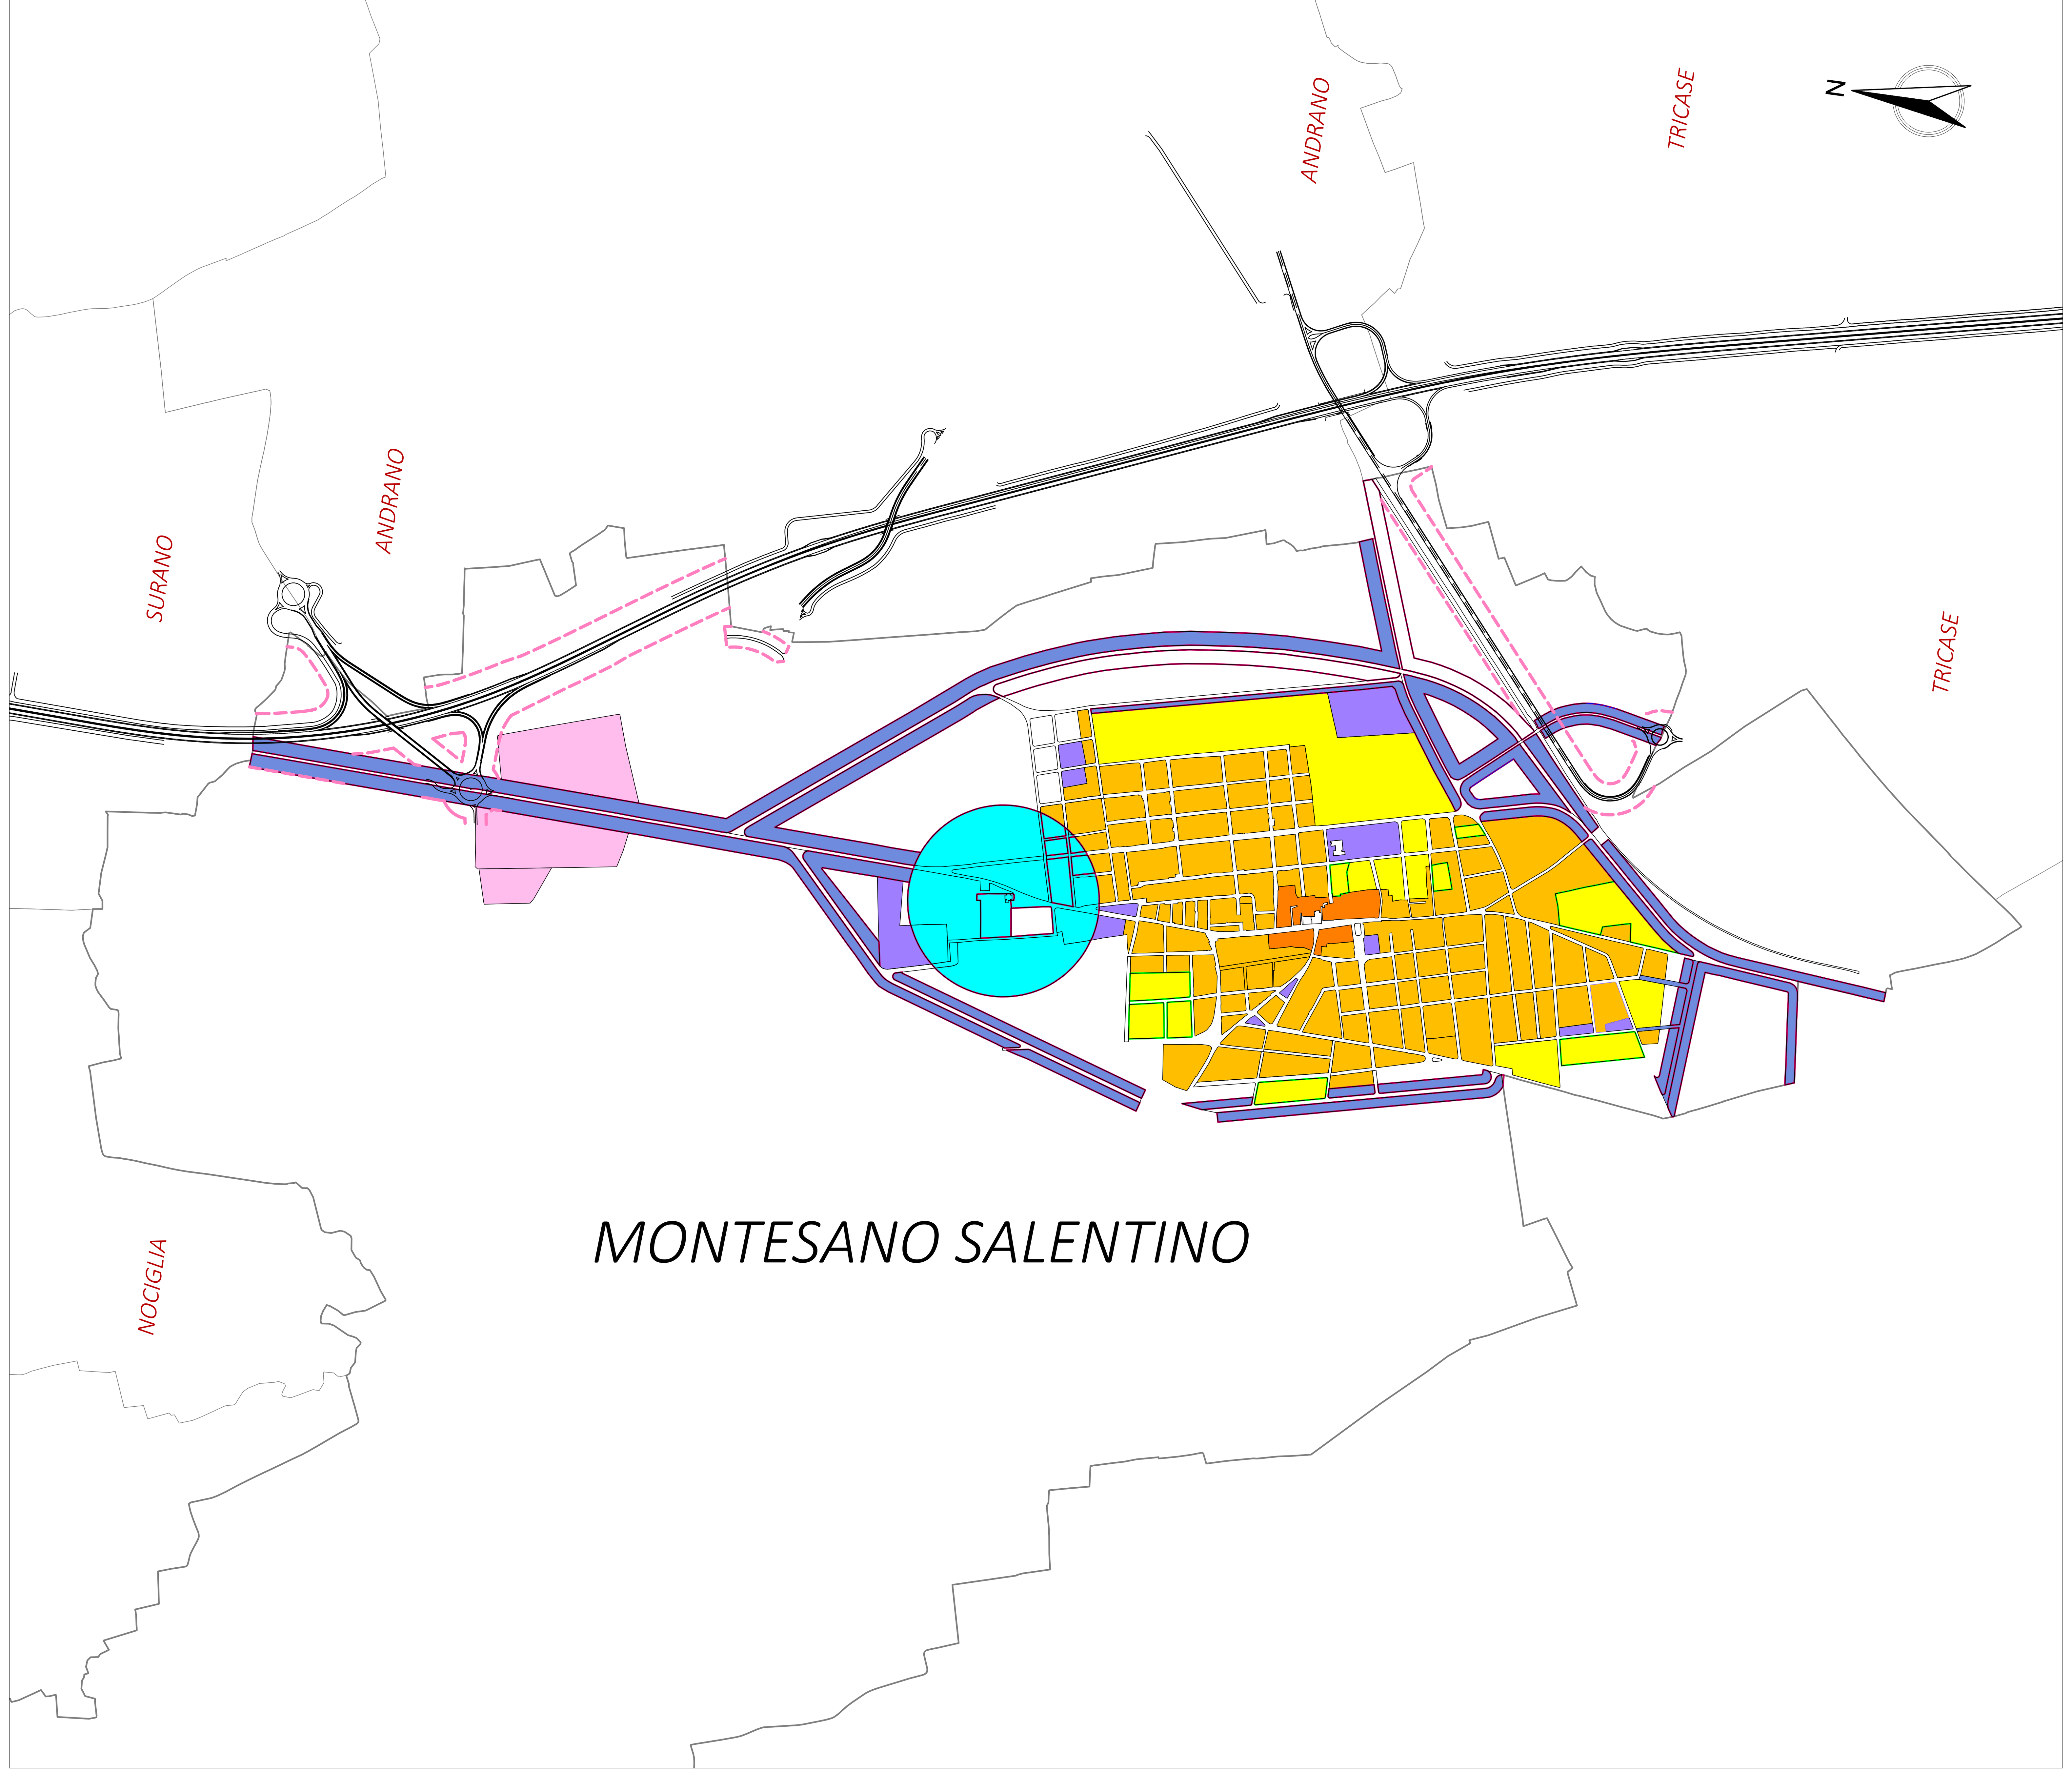

SS n.275 PROGETTO DEFINITIVO 2017

PARTICOLARE AMBITO DI NUOVA LOCALIZZAZIONE
scala 1:2.000

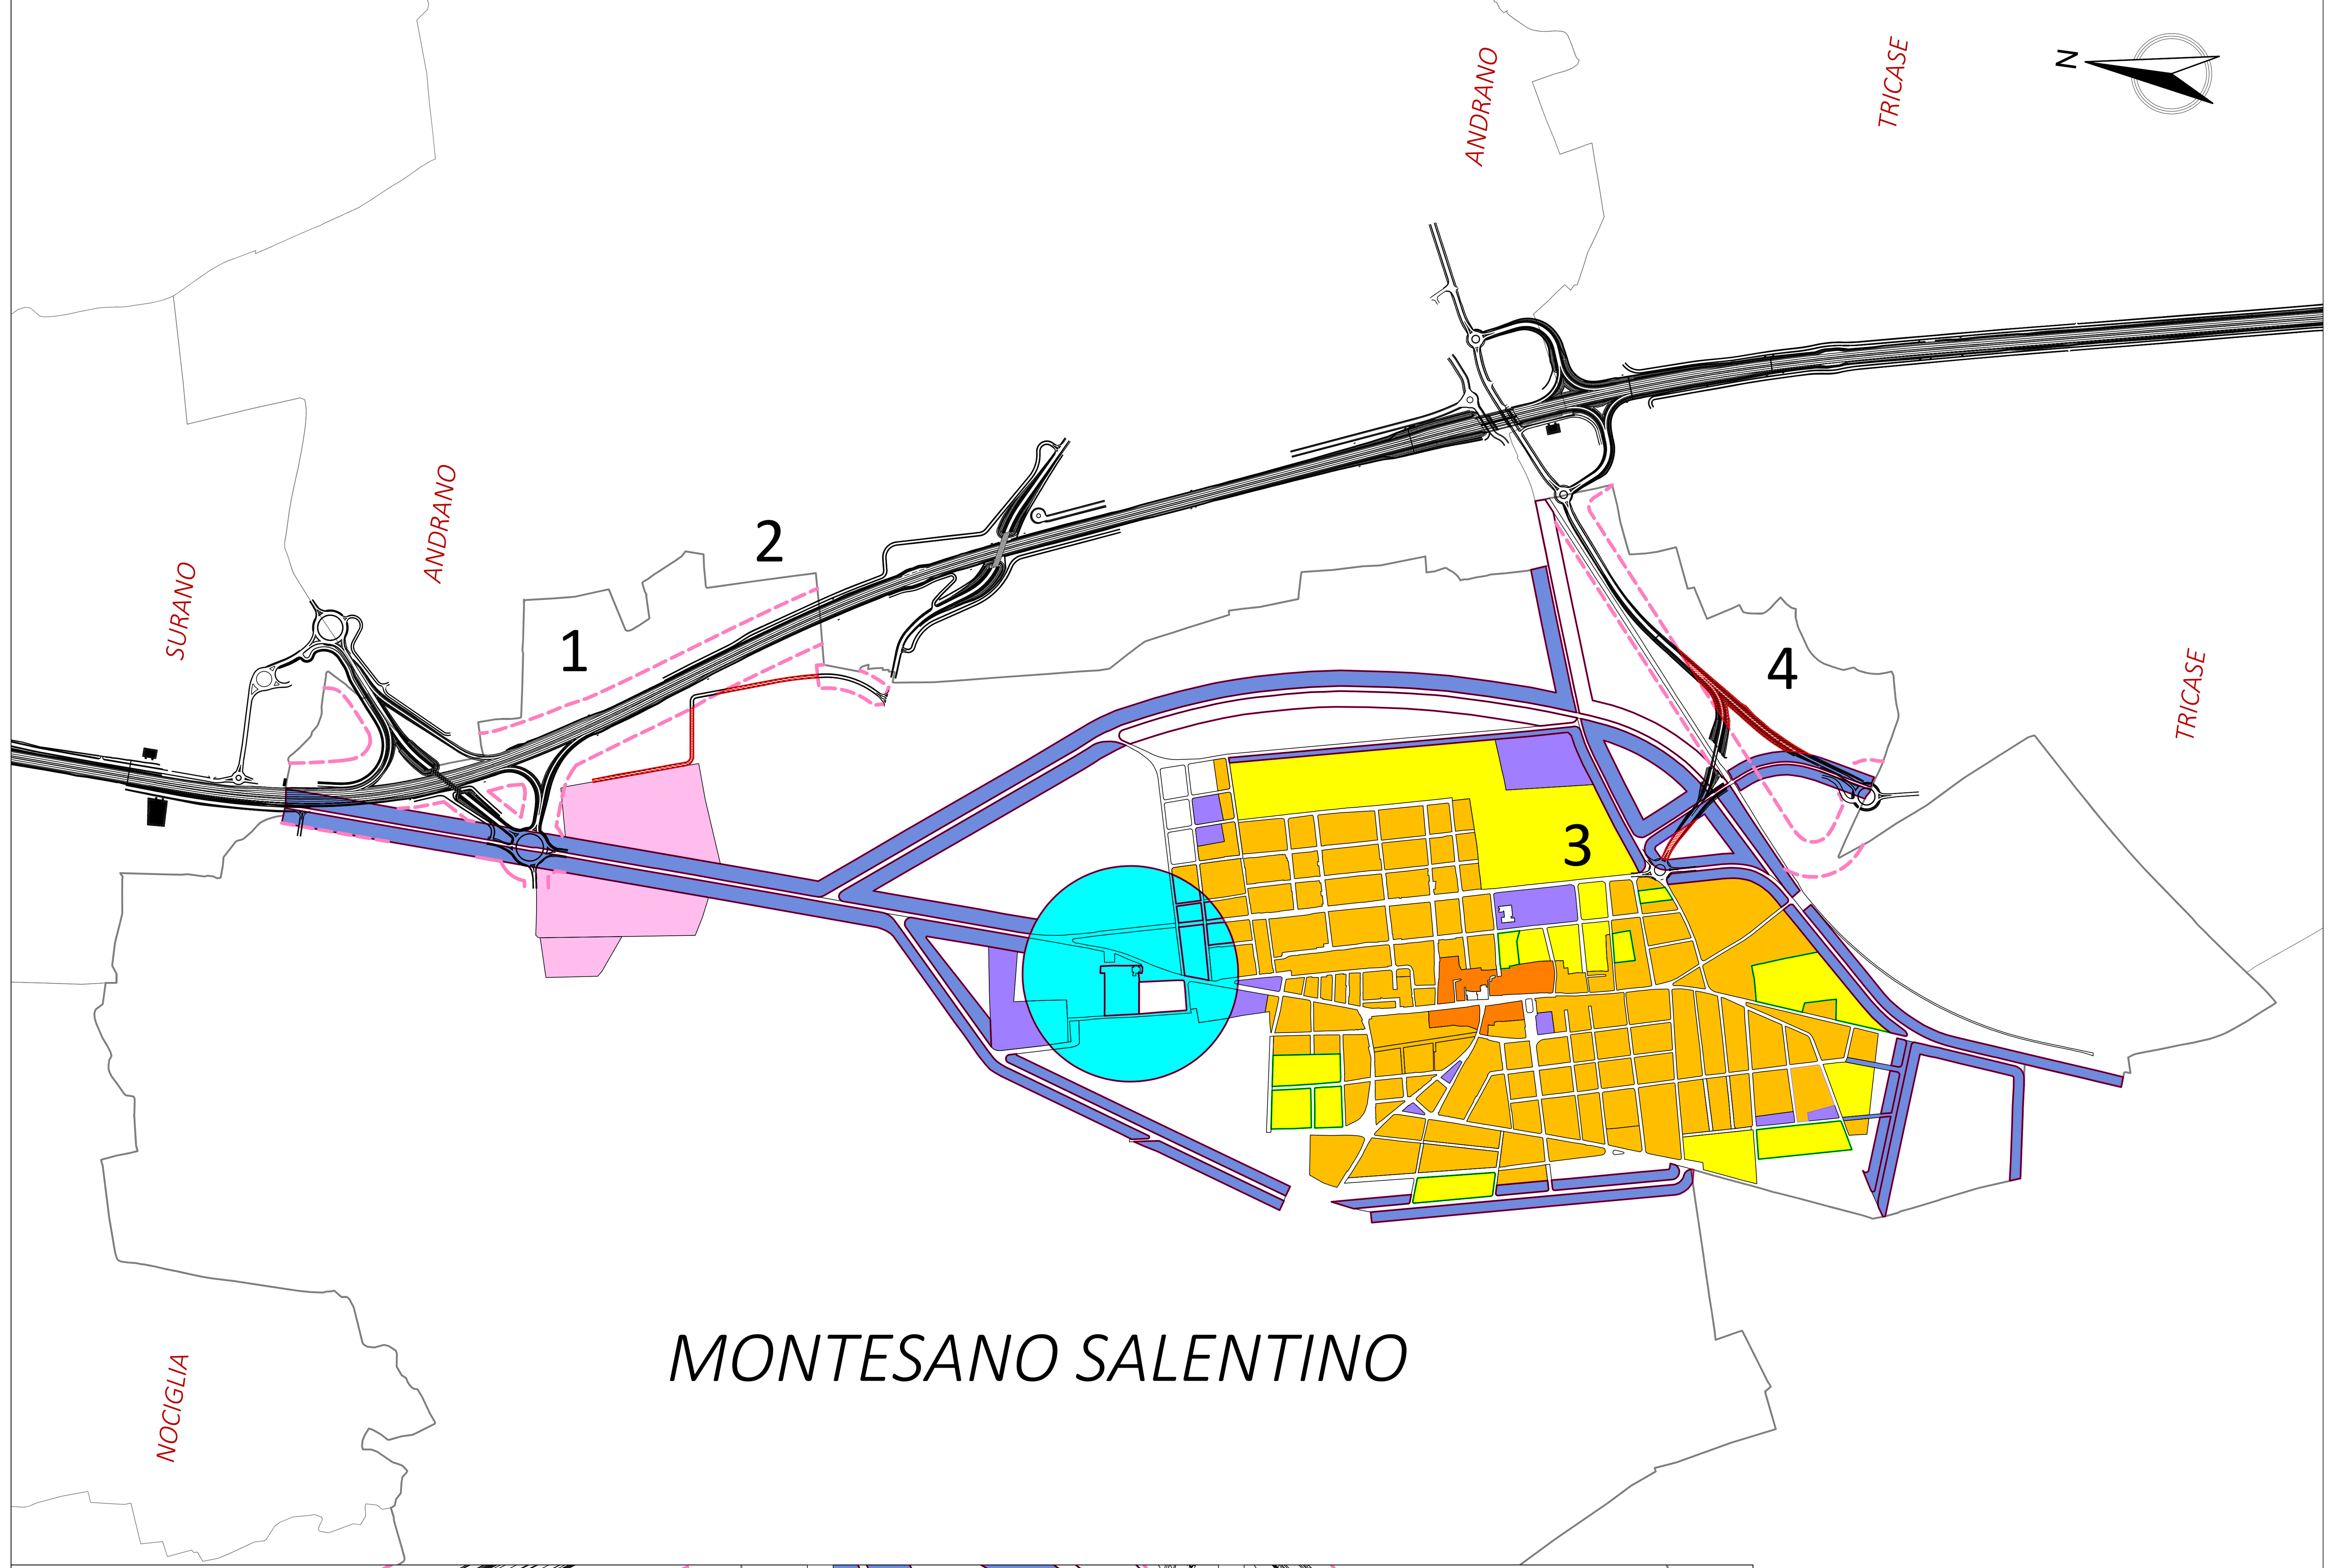

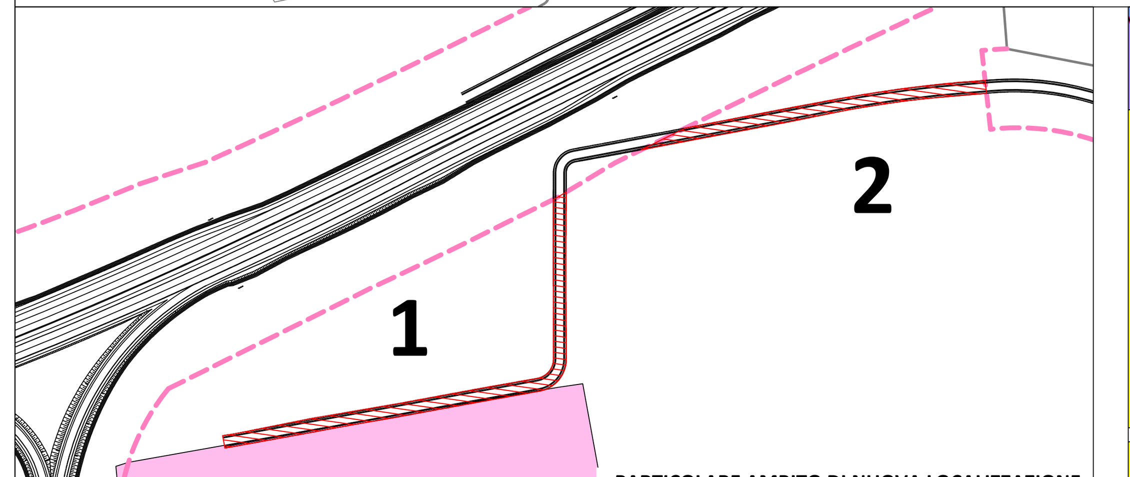

PARTICOLARE AMBITO DI NUOVA LOCALIZZAZIONE
scala 1:2.000

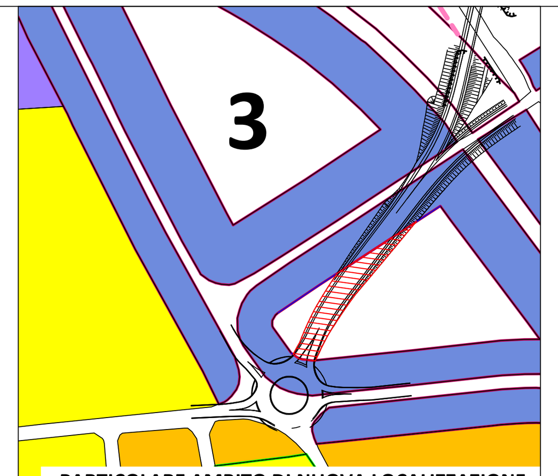

PARTICOLARE AMBITO DI NUOVA LOCALIZZAZIONE
scala 1:2.000

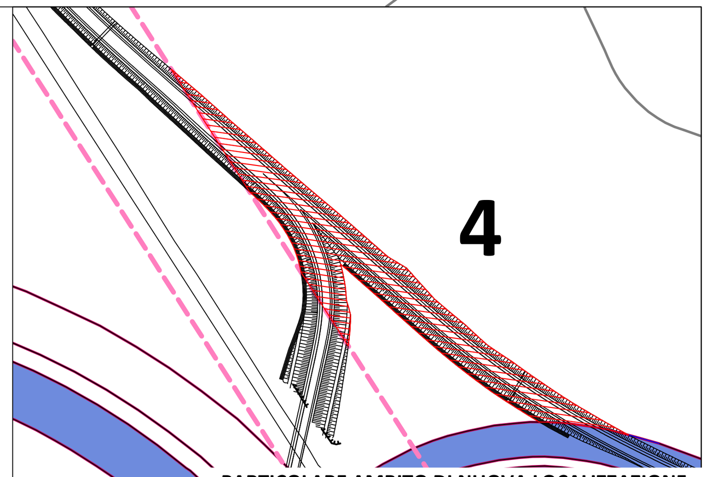

PARTICOLARE AMBITO DI NUOVA LOCALIZZAZIONE
scala 1:2.000

PROGRAMMA DI FABBRICAZIONE
Comune di MONTESANO SALENTINO

LEGENDA

Dati Area Vasta Sud Salento - S.I.T. Puglia

PRG e PdF - PERIMETRI - PIANI ATTUATIVI

PRG e PdF - PERIMETRI - RISPETTI E TUTELE

- Rispetto
- Tutele

PRG e PdF - ZONE DI PIANO

- A, edilizia con carattere storico artistico ambientale
- B, edilizia priva di carattere storico artistico ambientale
- C, espansione residenziale
- D, industria artigianato commercio
- E, zona agricola
- F, servizi generali
- G, servizi locali
- H, strutture turistico-ricettive
- M, strade ferrovie porti
- P, viabilità di progetto
- R, area di rispetto
- T, tutela salvaguardia bonifica

PROGETTO DEFINITIVO DEL 1 DICEMBRE 2005
(approvazione CIPE delibera n.76 del 2009)

- individuazione del corridoio di riferimento ai fini urbanistici

N.B. nei tratti in cui il corridoio di riferimento ai fini urbanistici ricade all'interno di fasce di rispetto previste dallo strumento urbanistico vigente, si è assunto come limite del corridoio il perimetro della fascia di rispetto

NUOVO PROGETTO DEFINITIVO 2017

- AMBITI DI NUOVA LOCALIZZAZIONE

anas GRUPPO FS ITALIANE — Direzione Progettazione e Realizzazione Lavori — 90 anni

CORRIDOIO PLURIMODALE ADRIATICO
ITINERARIO MAGLIE - SANTA MARIA DI LEUCA
S.S. N° 275 "DI S. MARIA DI LEUCA"
LAVORI DI AMMODERNAMENTO E ADEGUAMENTO ALLA SEZ. B DEL D.M. 5.11.2001
S.S. 16 dal km 981+700 al km 985+386 - S.S. 275 dal km 0+000 al km 37+000
1° Lotto: dal km 0+000 di prog. al km 23+300 di prog.

PROGETTO DEFINITIVO — COD. BA283

PROGETTAZIONE: ANAS - COORDINAMENTO TERRITORIALE ADRIATICA

I PROGETTISTI
Ing. Alberto SANCHIRICO – Progettista e Coordinatore
Ing. Simona MASCIULLO – Progettista

COLLABORATORI
Geom. Andrea DELL'ANNA
Geom. Massimo MARTANO
Geom. Giuseppe CALO'

IL GEOLOGO
Dott. Pasquale SCORCIA

IL COORDINATORE IN FASE DI PROGETTAZIONE
Ing. Alberto SANCHIRICO

IL RESPONSABILE DEL PROCEDIMENTO
Ing. Gianfranco PAGLIALUNGA

RESPONSABILE PROJECT MANAGEMENT PUGLIA
Ing. Nicola MARZI

ATTIVITÀ DI SUPPORTO
Studio Ing. Antonio CARUSO – Paesaggio e Ambiente
Via A. T. Stella, 13 – 76125 Trani
tel.335 6882517–fax 0883 884772

INQUADRAMENTO DELL'INTERVENTO

STRUMENTI URBANISTICI E VINCOLI

RIEPILOGHI DEGLI STRUMENTI URBANISTICI - COMUNE DI MONTESANO SALENTINO

CODICE PROGETTO (PROGETTO / LIV. PROG. / N. PROG.)	NOME FILE / CODICE ELAB.	REVISIONE	SCALA:
L0503A D 1701	T00EG03GENCT010 B.pdf / T00EG03GENCT10	B	1:4.000

REV.	DESCRIZIONE	DATA	REDATTO	VERIFICATO	APPROVATO
B	REVISIONE DEL PROGETTO DEFINITIVO DEL 2017	Giugno 2018	ing. A. Caruso		
A	REVISIONE DEL PROGETTO DEFINITIVO	Novembre 2017	ing. A. Caruso		