



PIANTA FONDAZIONI E SCAVO

Scala 1:100

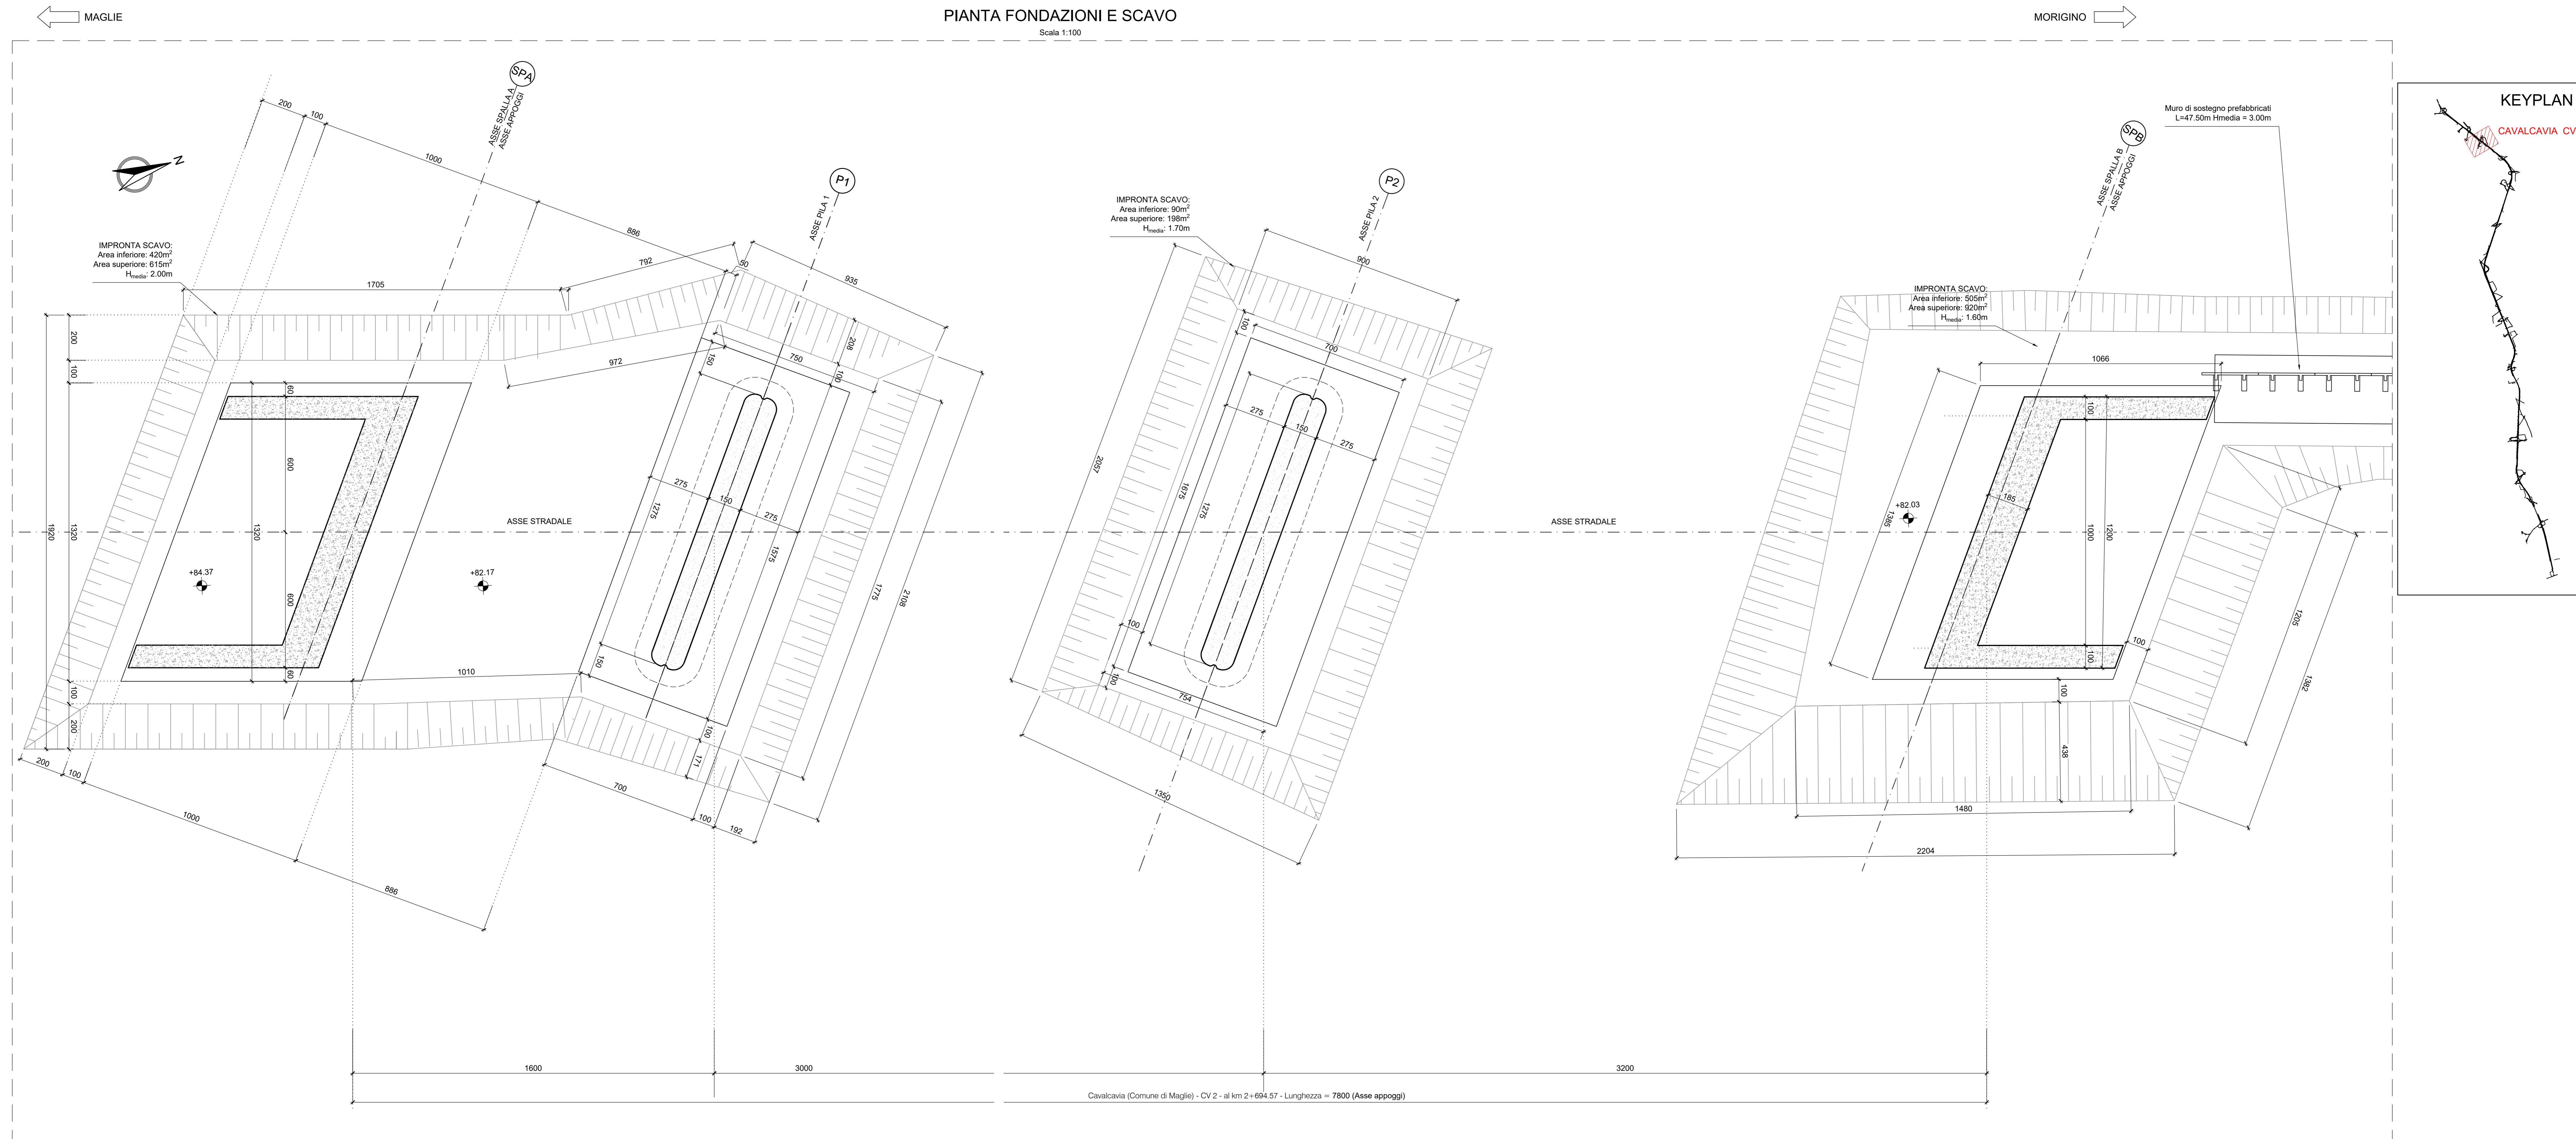

SEZIONE LONGITUDINALE

1:100

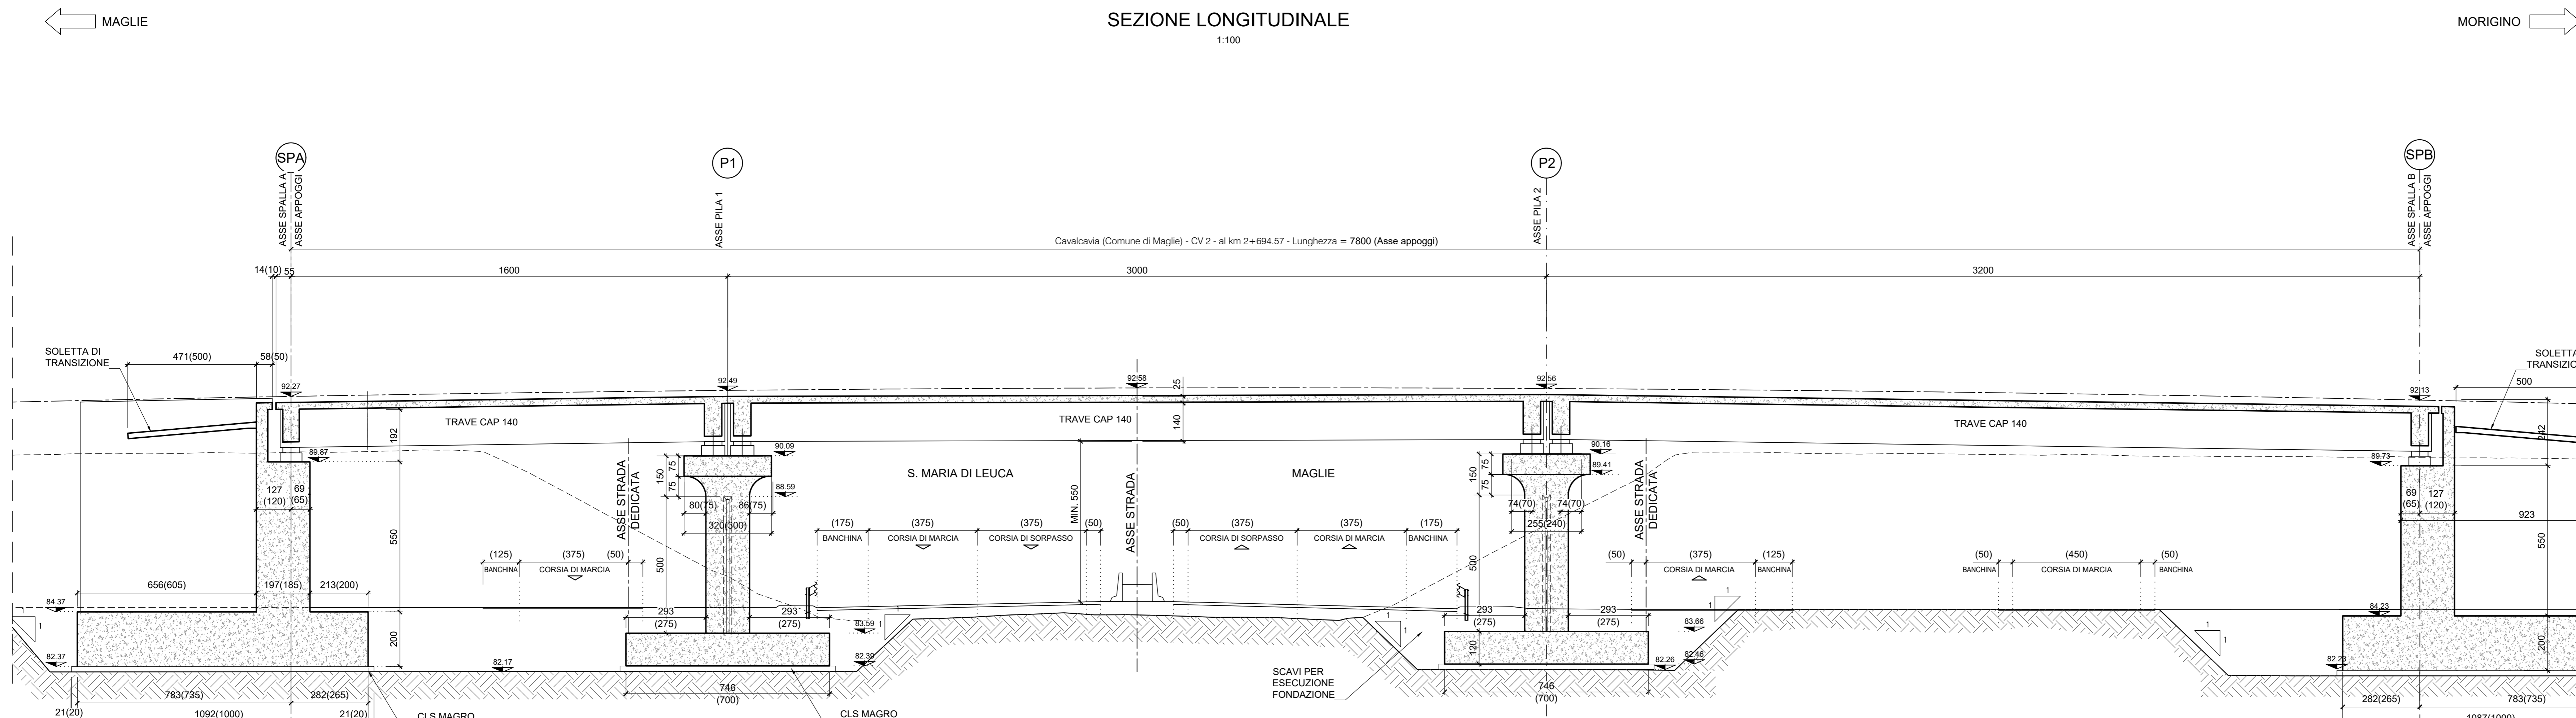

Sanas
GRUPPO IS ITALIANE Direzione Progettazione e Realizzazione Lavori

CORRIDOIO PLURIMODALE ADRIATICO
ITINERARIO MAGLIE - SANTA MARIA DI LEUCA
S.S. N° 275 "DI S. MARIA DI LEUCA"
LAVORI DI AMMODERNAMENTO E ADEGUAMENTO ALLA SEZ. B DEL D.M. 5.11.2001
S.S. 16 dal km 981+700 al km 985+386 - S.S. 275 dal km 0+000 al km 37+000
1° Lotto: Dal Km 0+000 di prog. al Km 23+300 di prog.

PROGETTO DEFINITIVO COD. BA283

PROGETTAZIONE: ANAS - COORDINAMENTO TERRITORIALE ABRUZZA

I PROGETTISTI
Ing. Alberto SANCHEZCO - Proprietario e Coordinatore
Ing. Simone SANCHEZCO - Progettista

COLLABORATORI
Geom. Andrea DELL'ANNA
Geom. Massimo MARRINO
Geom. Giuseppe CALO'

IL GEOLOGO
Dott. Pasquale SCORCIA

IL COORDINATORE IN FASE DI PROGETTAZIONE
Ing. Alberto SANCHEZCO

IL RESPONSABILE DEL PROCEDIMENTO
Ing. Gianfranco PAGLIARUSA

RESPONSABILE PROJECT MANAGEMENT PUGLIA
Ing. Nicola MARZI

GEODATA
ENGINEERING

Alpina

NET ENGINEERING

08 - OPERE D'ARTE MAGGIORI - VIADOTTI E PONTI
Cavalcavia (Comune di Maglie)
WBS CV 02 - al km 2+599,53 L=78,00m=16,00+30,00+32,00
Pianta fondazioni e scavi

CODICE PROGETTO	NOME FILE	REVISIONE	SCALA:
PROGETTO	T00_CV02_STR_CP01_B		1:100
LIV. PROG. N. PROG.			
CODICE ELAB.	T00CV02STRCP01		

REV.	DESCRIZIONE	DATA	REDATTO	VERIFICATO	APPROVATO
B	OTTIMIZZAZIONE PARERE AdB Puglia - PARERE CSLPPP	Aprile 2019	Ing. D. Neri		
A	REVISIONE DEL PROGETTO DEFINITIVO	Giugno 2018	Ing. C. Beltrami		