


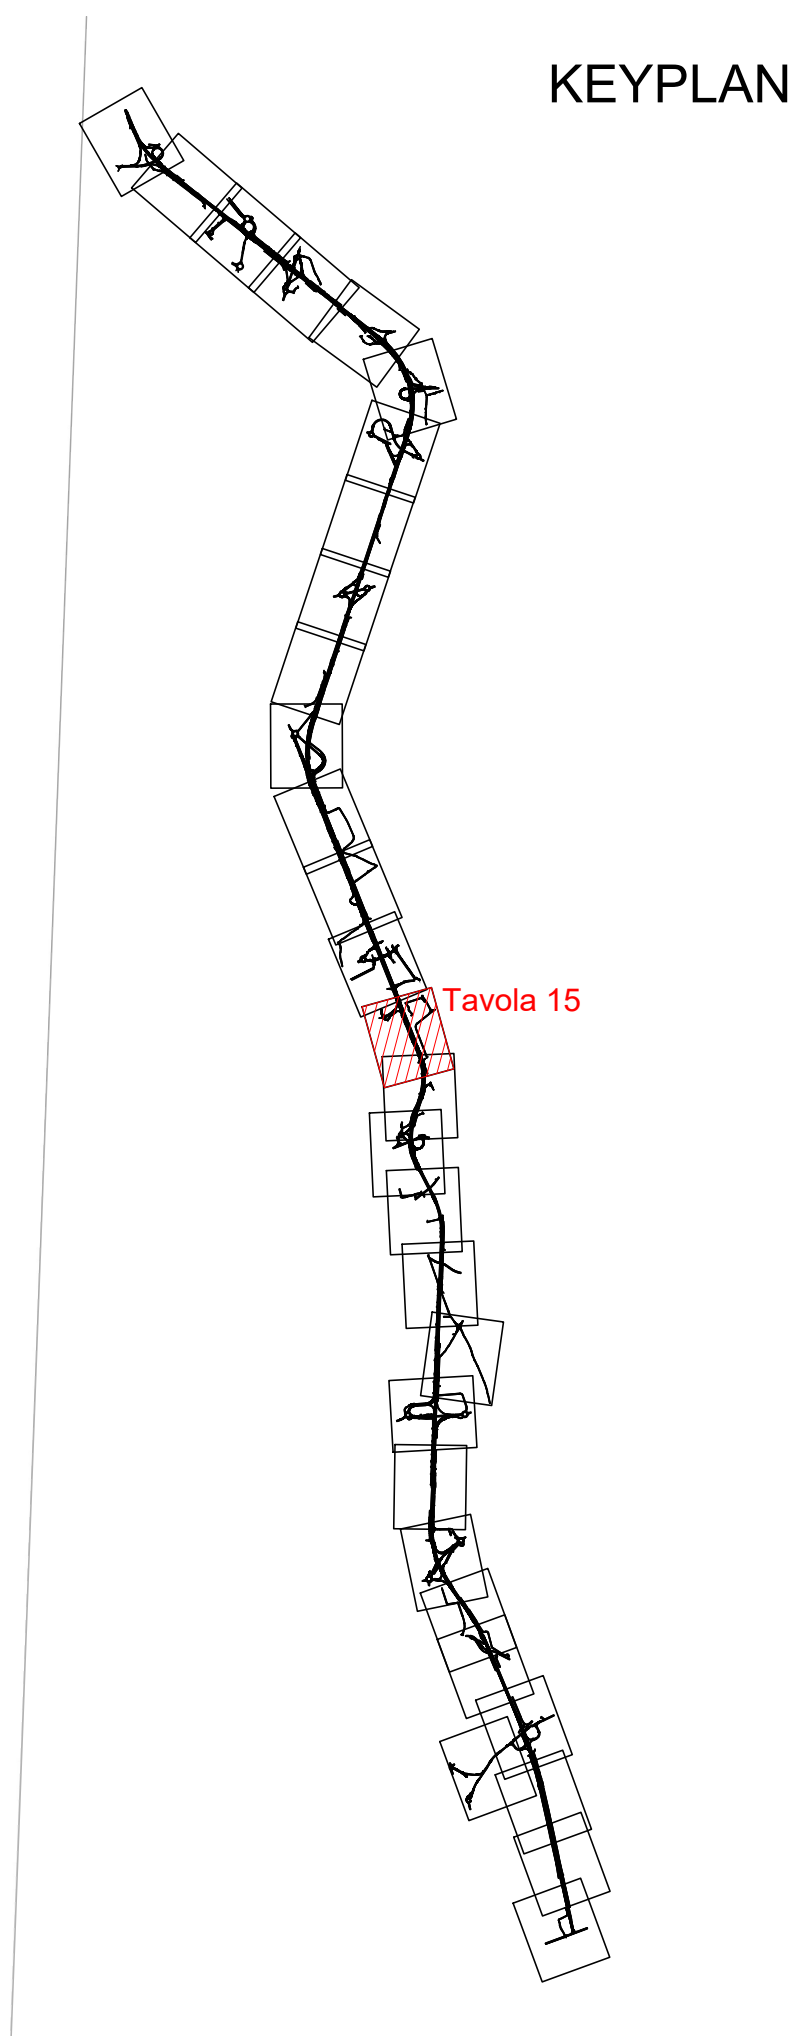

- LEGENDA**
- Rete ciclabile regionale
 - Corridoi secondari - Percorsi ciclabili di medio raggio
 - Modifica dei percorsi relativi ai Corridoi secondari
 - Itinerari narrativi - Percorsi ciclopedonali di scala locale
 - Modifica dei percorsi relativi agli itinerari narrativi

Sanas
GRUPPO FS ITALIANE

Direzione Progettazione e Realizzazione Lavori

CORRIDOIO PLURIMODALE ADRIATICO
ITINERARIO MAGLIE - SANTA MARIA DI LEUCA
S.S. N° 275 "DI S. MARIA DI LEUCA"
LAVORI DI AMMODERNAMENTO E ADEGUAMENTO ALLA SEZ. 8 DEL D.M. 5.11.2001
S.S. 86 dal km 0+000 al km 985+385 - S.S. 275 dal km 0+000 al km 37+000
1° Lotto: Dal Km 0+000 di prog. al Km 23+300 di prog.

PROGETTO DEFINITIVO

COD. BA283

PROGETTAZIONE: ANAS - COORDINAMENTO TERRITORIALE ADRIATICA

I PROGETTISTI
Ing. Alberto SANCHECO
Ing. Simone MARCELLO

COLLABORATORI
Geom. Andrea DELL'ANNA
Geom. Massimo MANTOVANO
Geom. Giuseppe CALI'

IL GEOLOGO
Dott. Pasquale SCORICA

IL COORDINATORE IN FASE DI PROGETTAZIONE
Ing. Alberto SANCHECO

IL RESPONSABILE DEL PROCEDIMENTO
Ing. Gianfranco PAGLIARUNGA

RESPONSABILE PROJECT MANAGEMENT PUGLIA
Ing. Nicola MARZI

ATTIVITA' DI SUPPORTO
— Progettista e Coordinatore
— Progettista

Alpina

PERCORSI SOSTENIBILI - GENERALE
PLANIMETRIA PERCORSI
Planimetria percorsi - Tavola 16 di 30 - da Pk 12+900.00 a Pk 13+700.00

CODICE PROGETTO			NOME FILE			REVISIONE	SCALA:
PROGETTO	UV	PROG.	TOO_IADO_AMB_PP16_A.dwg				
10003A	D	1701	CODICE ELAB: 1001A00AMBPP16			A	1:1000
A	OTTEMPERANZA	PARERE	CSLLPP		Aprile 2019		
REV.	DESCRIZIONE			DATA	REDATTO	VERIFICATO	APPROVATO