





- LEGENDA**
- Rete ciclabile regionale
 - Corridoi secondari - Percorsi ciclabili di medio raggio
 - Modifica dei percorsi relativi ai Corridoi secondari
 - Itinerari narrativi - Percorsi ciclopeditoni di scala locale
 - Modifica dei percorsi relativi agli itinerari narrativi

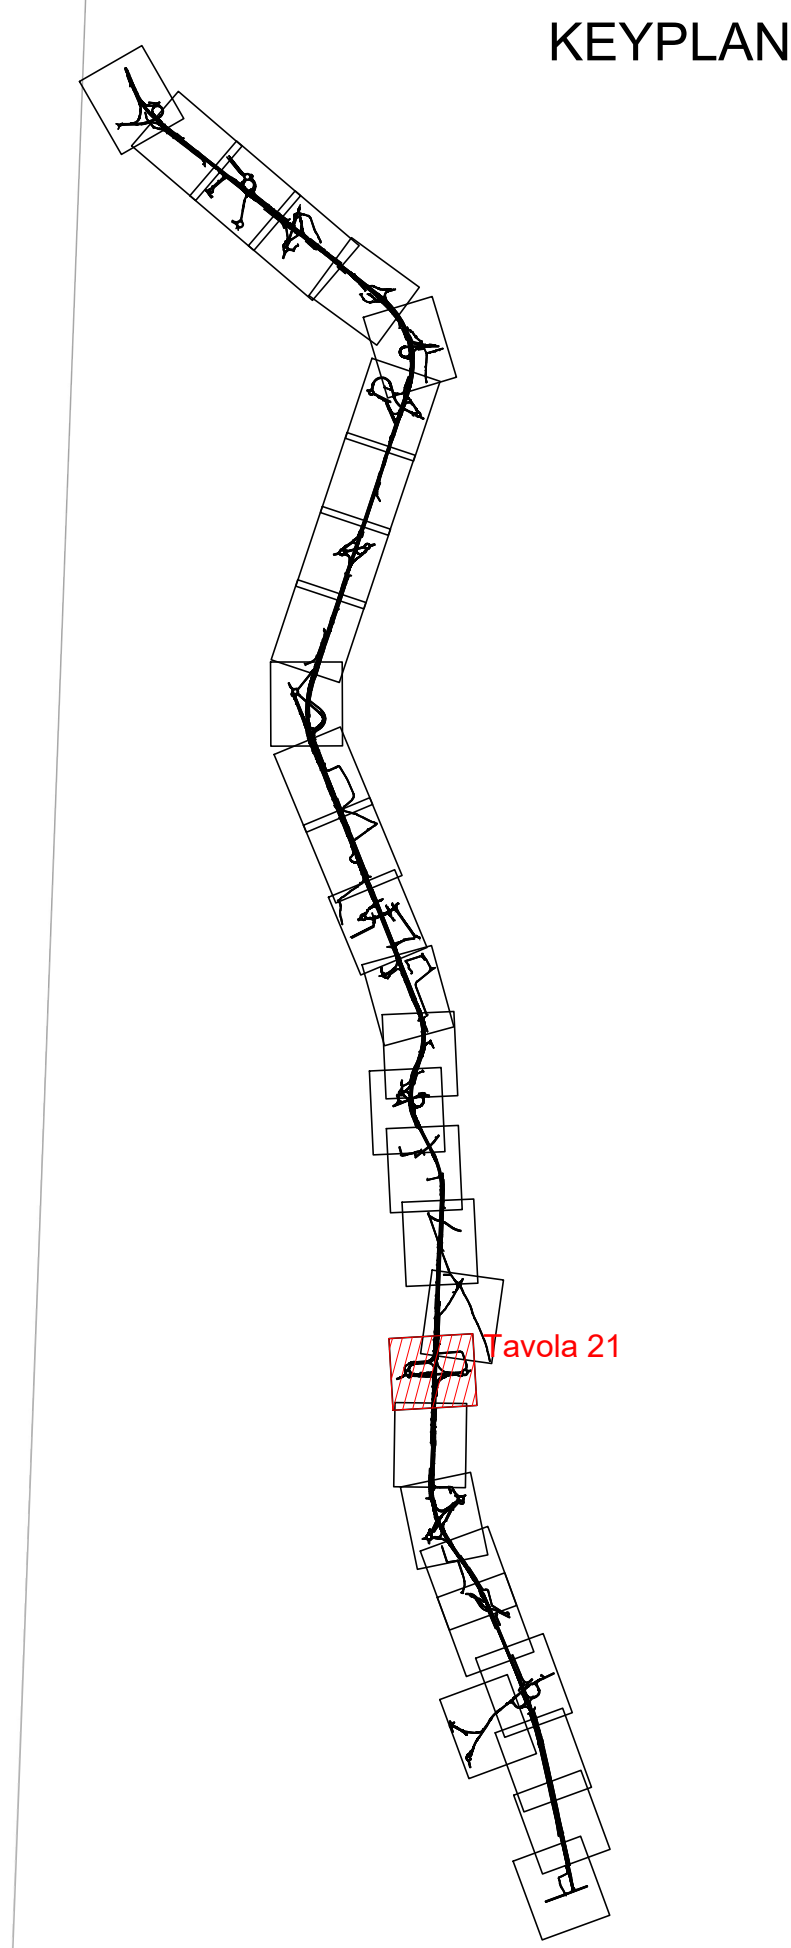

Direzione Progettazione e Realizzazione Lavori

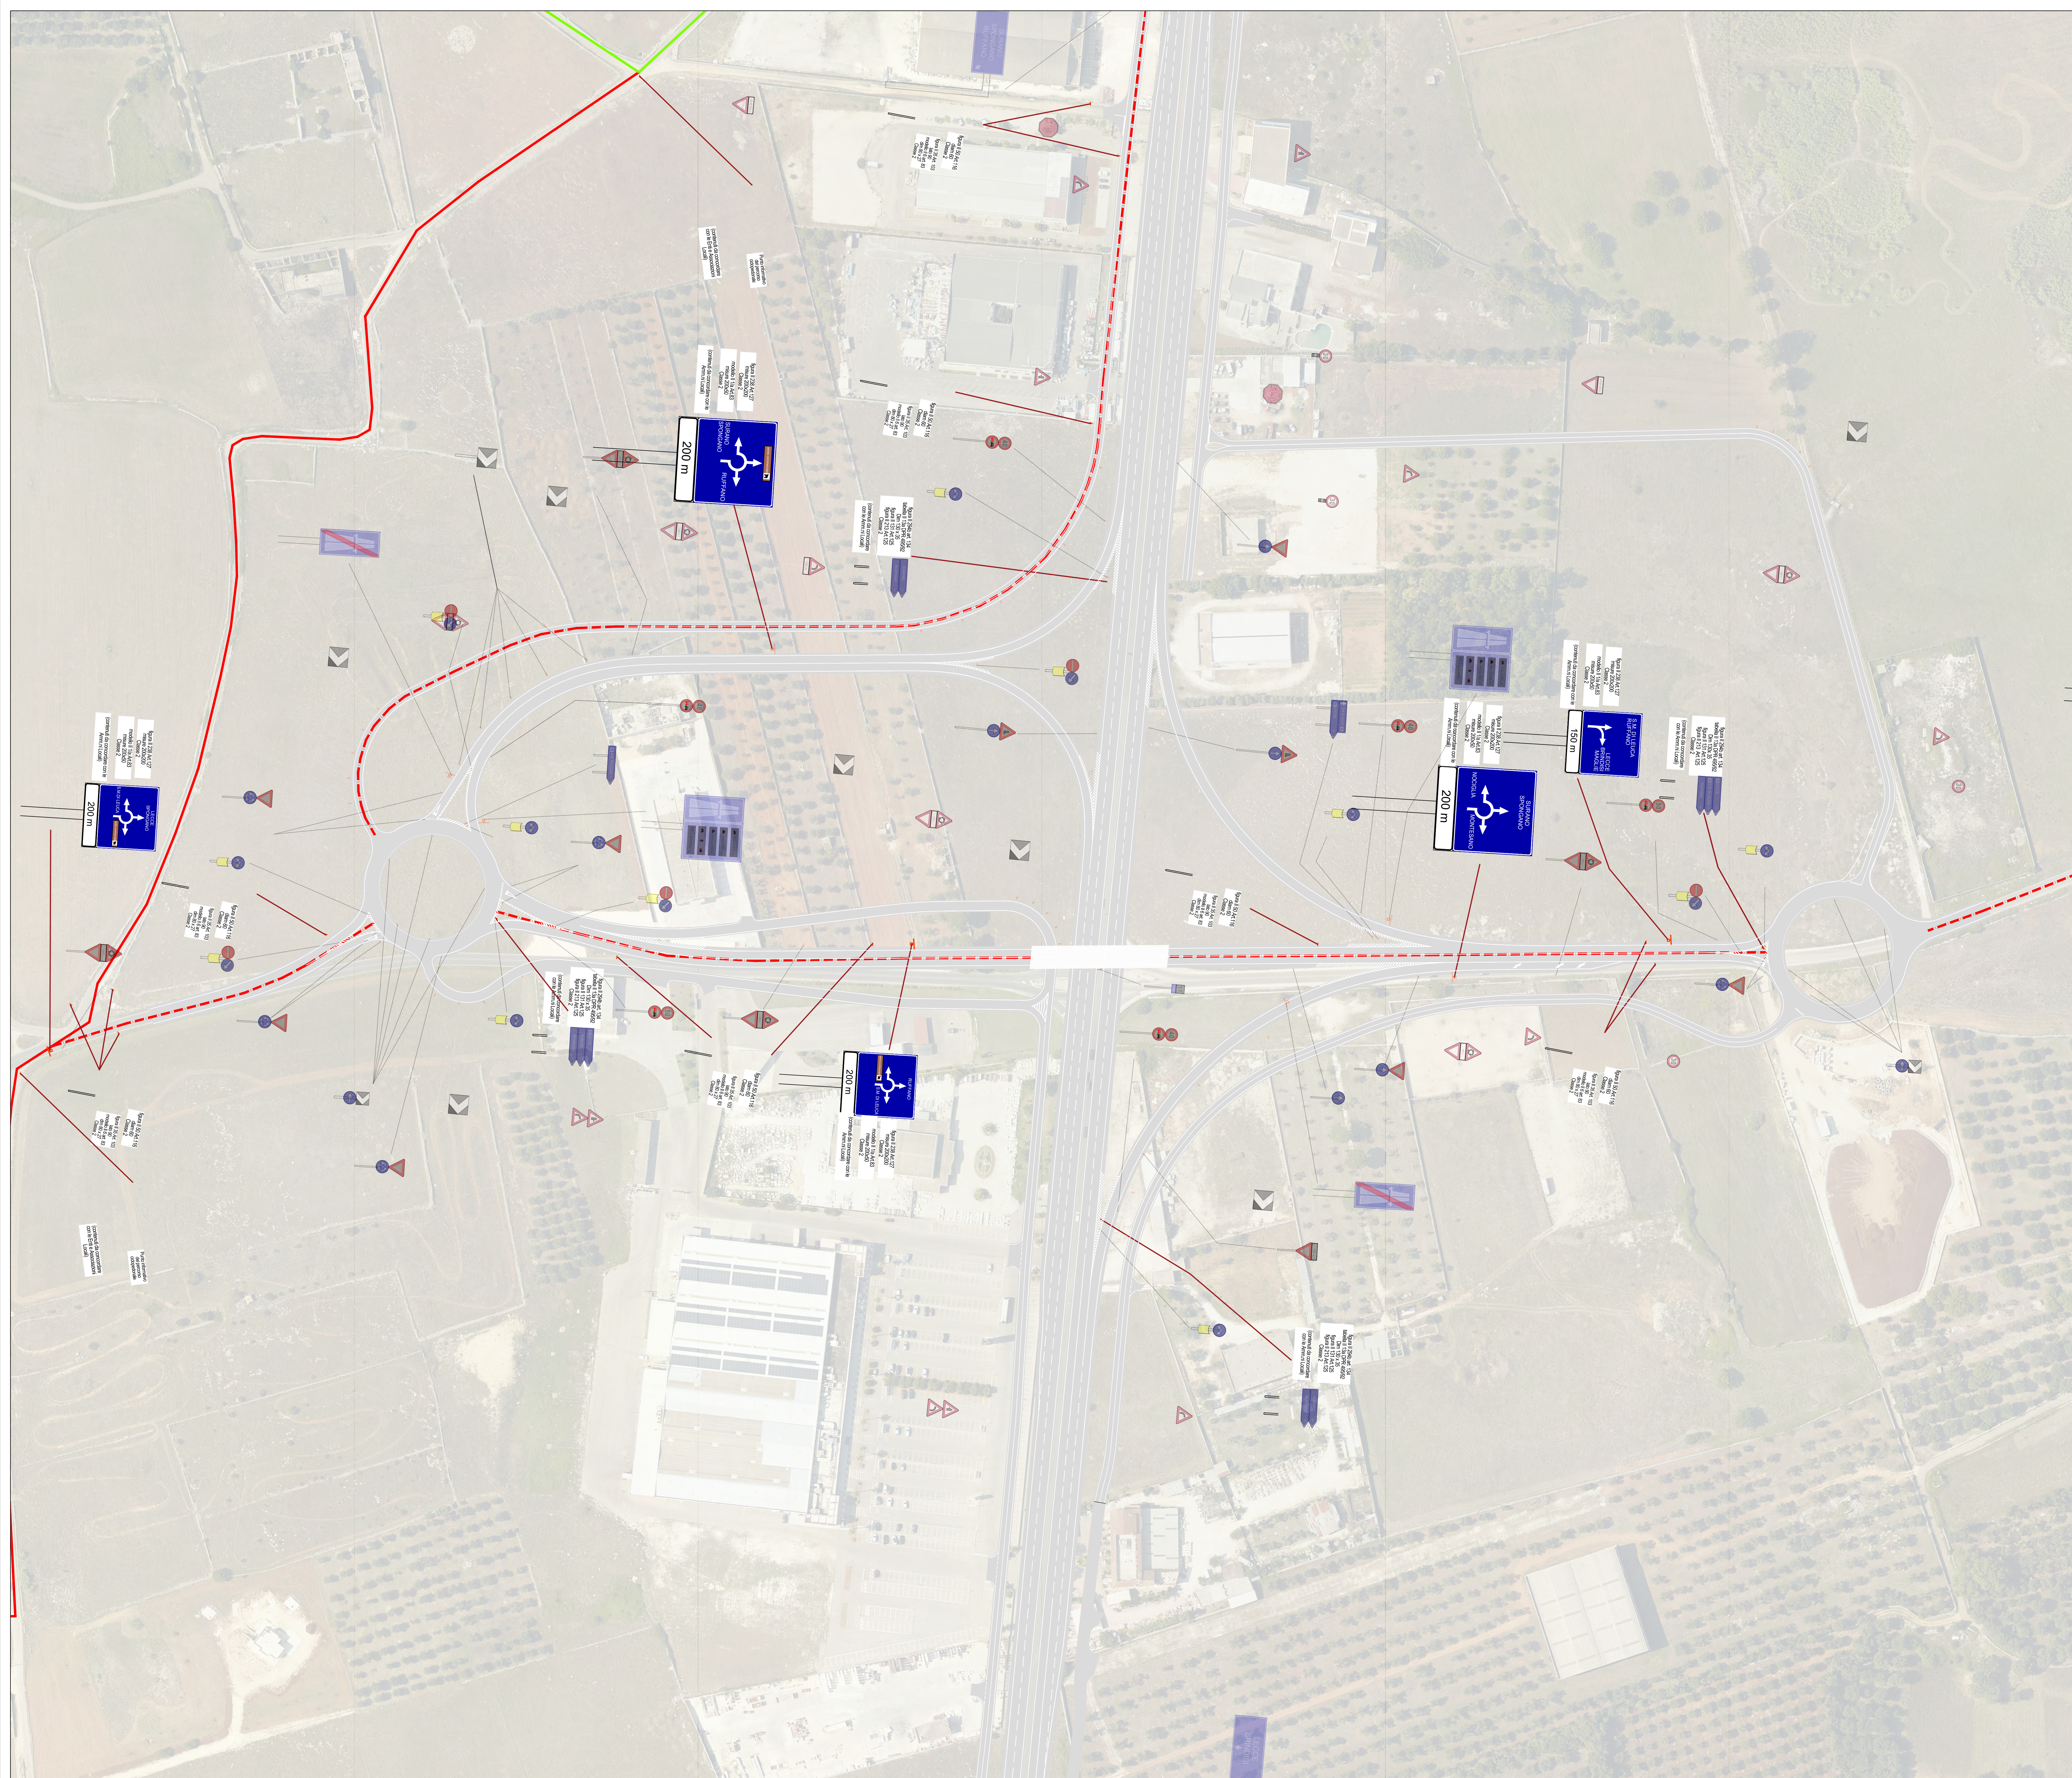

CORRIDOIO PLURIMODALE ADRIATICO
ITINERARIO MAGLIE - SANTA MARIA DI LEUCA
S.S. N° 275 "DI S. MARIA DI LEUCA"
LAVORI DI AMMODERNAMENTO E ADEGUAMENTO ALLA SEZ. B DEL D.M. 5.11.2001
S.S. 16 dal Km 0+000 al Km 16+386 - S.S. 275 dal Km 0+000 al Km 37+000
1° Lotto: Dal Km 0+000 di prog. al Km 23+300 di prog.

PROGETTO DEFINITIVO

COD. BA283

PROGETTAZIONE: ANAS - COORDINAMENTO TERRITORIALE ADRIATICA

I PROGETTISTI
Ing. Alberto SACCHIRICO
Ing. Simone MARCELLO

COLLABORATORI
Geom. Andrea DELL'ANNA
Geom. Massimo MANTOVANO
Geom. Giuseppe CALDI

IL GEOLOGO
Dott. Pasquale SCORICA

IL COORDINATORE IN FASE DI PROGETTAZIONE
Ing. Alberto SACCHIRICO

IL RESPONSABILE DEL PROCEDIMENTO
Ing. Gianfranco PAGLIARUNGA

RESPONSABILE PROJECT MANAGEMENT PUGLIA
Ing. Nicola MARZI

ATTIVITA' DI SUPPORTO
Progettista e Coordinatore
Progettista






PERCORSI SOSTENIBILI - GENERALE
PLANIMETRIA PERCORSI
Planimetria percorsi - Tavola 21 di 30 - da Pk 16+700.00 a Pk 17+380.00

CODICE PROGETTO		NOME FILE		REVISIONE	SCALA:
PROGETTO	UV. PROG. N. PROG.	TOO_IADO_AMB_PP21_A.dwg			
00003A	D 17001	CODICE ELAB.	0001A000AMBPP21	A	1:1000
A	OTTIMIZZAZIONE PARERE CSLPP			Aprile 2019	
REV.	DESCRIZIONE	DATA	REDATTO	VERIFICATO	APPROVATO