


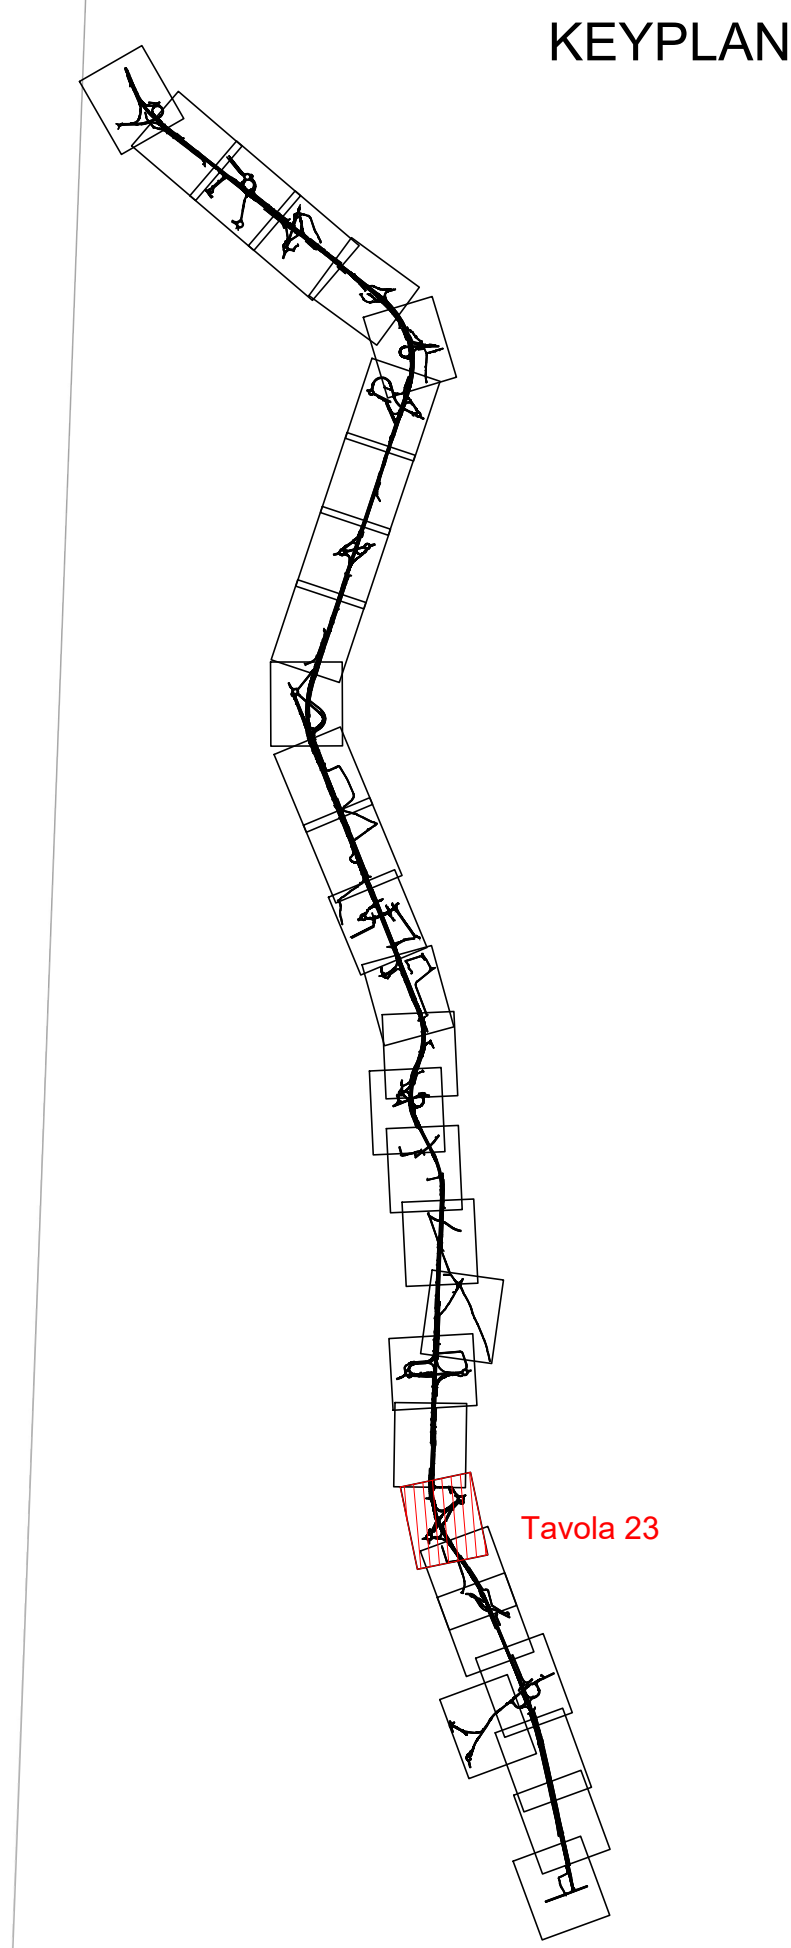

- LEGENDA**
- Rete ciclabile regionale
 - Corridoi secondari - Percorsi ciclabili di meglio raggio
 - Modifica dei percorsi relativi ai Corridoi secondari
 - Itinerari narrativi - Percorsi ciclopedonali di scala locale
 - Modifica dei percorsi relativi agli itinerari narrativi



Direzione Progettazione e Realizzazione Lavori



CORRIDOIO PLURIMODALE ADRIATICO
ITINERARIO MAGLIE - SANTA MARIA DI LEUCA
S.S. N° 275 "DI S. MARIA DI LEUCA"
LAVORI DI AMMODERNAMENTO E ADEGUAMENTO ALLA SEZ. B DEL D.M. 5.11.2001
S.S. 36 dal km 0+000 al km 3+385 - S.S. 275 dal km 0+000 al km 3+000
1° Lotto: Dal Km 0+000 di prog. al Km 23+300 di prog.

PROGETTO DEFINITIVO

COD. BA283

PROGETTAZIONE: ANAS - COORDINAMENTO TERRITORIALE ADRIATICA

I PROGETTISTI
Ing. Alberto SACCHIRICO
Ing. Simone MARCELLO

COLLABORATORI
Geom. Andrea DELL'ANNA
Geom. Massimo MANTUANO
Geom. Giuseppe CALI'

IL GEOLOGO
Dott. Pasquale SCORICA

IL COORDINATORE IN FASE DI PROGETTAZIONE
Ing. Alberto SACCHIRICO

IL RESPONSABILE DEL PROCEDIMENTO
Ing. Gianfranco PAGLIARUNA

RESPONSABILE PROJECT MANAGEMENT PUGLIA
Ing. Nicola MARZI

ATTIVITA' DI SUPPORTO
Ing. Alberto SACCHIRICO
Ing. Simone MARCELLO






PERCORSI SOSTENIBILI - GENERALE
PLANIMETRIA PERCORSI
Planimetria percorsi - Tavola 23 di 30 - da Pk 18+300.00 a Pk 19+000.00

CODICE PROGETTO		NOME FILE		REVISIONE	SCALA:
PROGETTO	UV. PROG. N. PROG.	TOO_IADO_AMB_PP23_A.dwg			
00503A	017001	CODICE ELAB.	0001A00AMBPP23	A	1:1000
A	OTTEMPERANZA PARERE CSLPP		Aprile 2019		
REV.	DESCRIZIONE	DATA	REDATTO	VERIFICATO	APPROVATO