



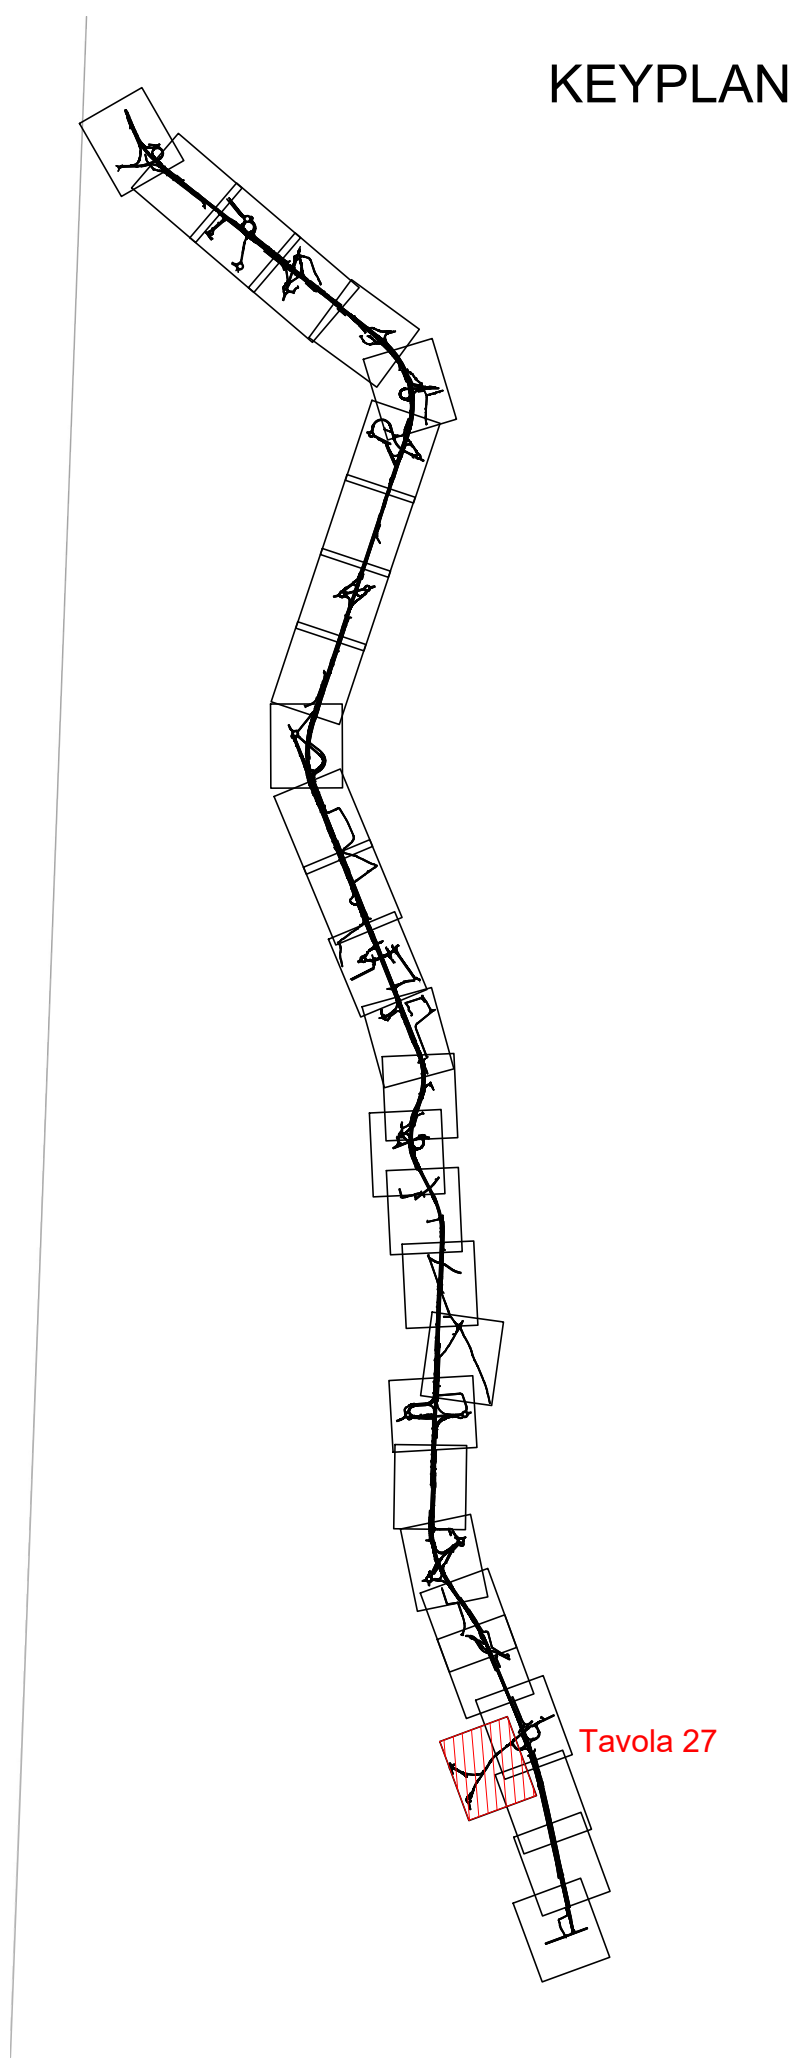

- LEGENDA
- Rete ciclabile regionale
 - Corridoi secondari - Percorsi ciclabili di meglio raggio
 - Modifica dei percorsi relativi ai Corridoi secondari
 - Itinerari narrativi - Percorsi ciclopedonali di scala locale
 - Modifica dei percorsi relativi agli itinerari narrativi

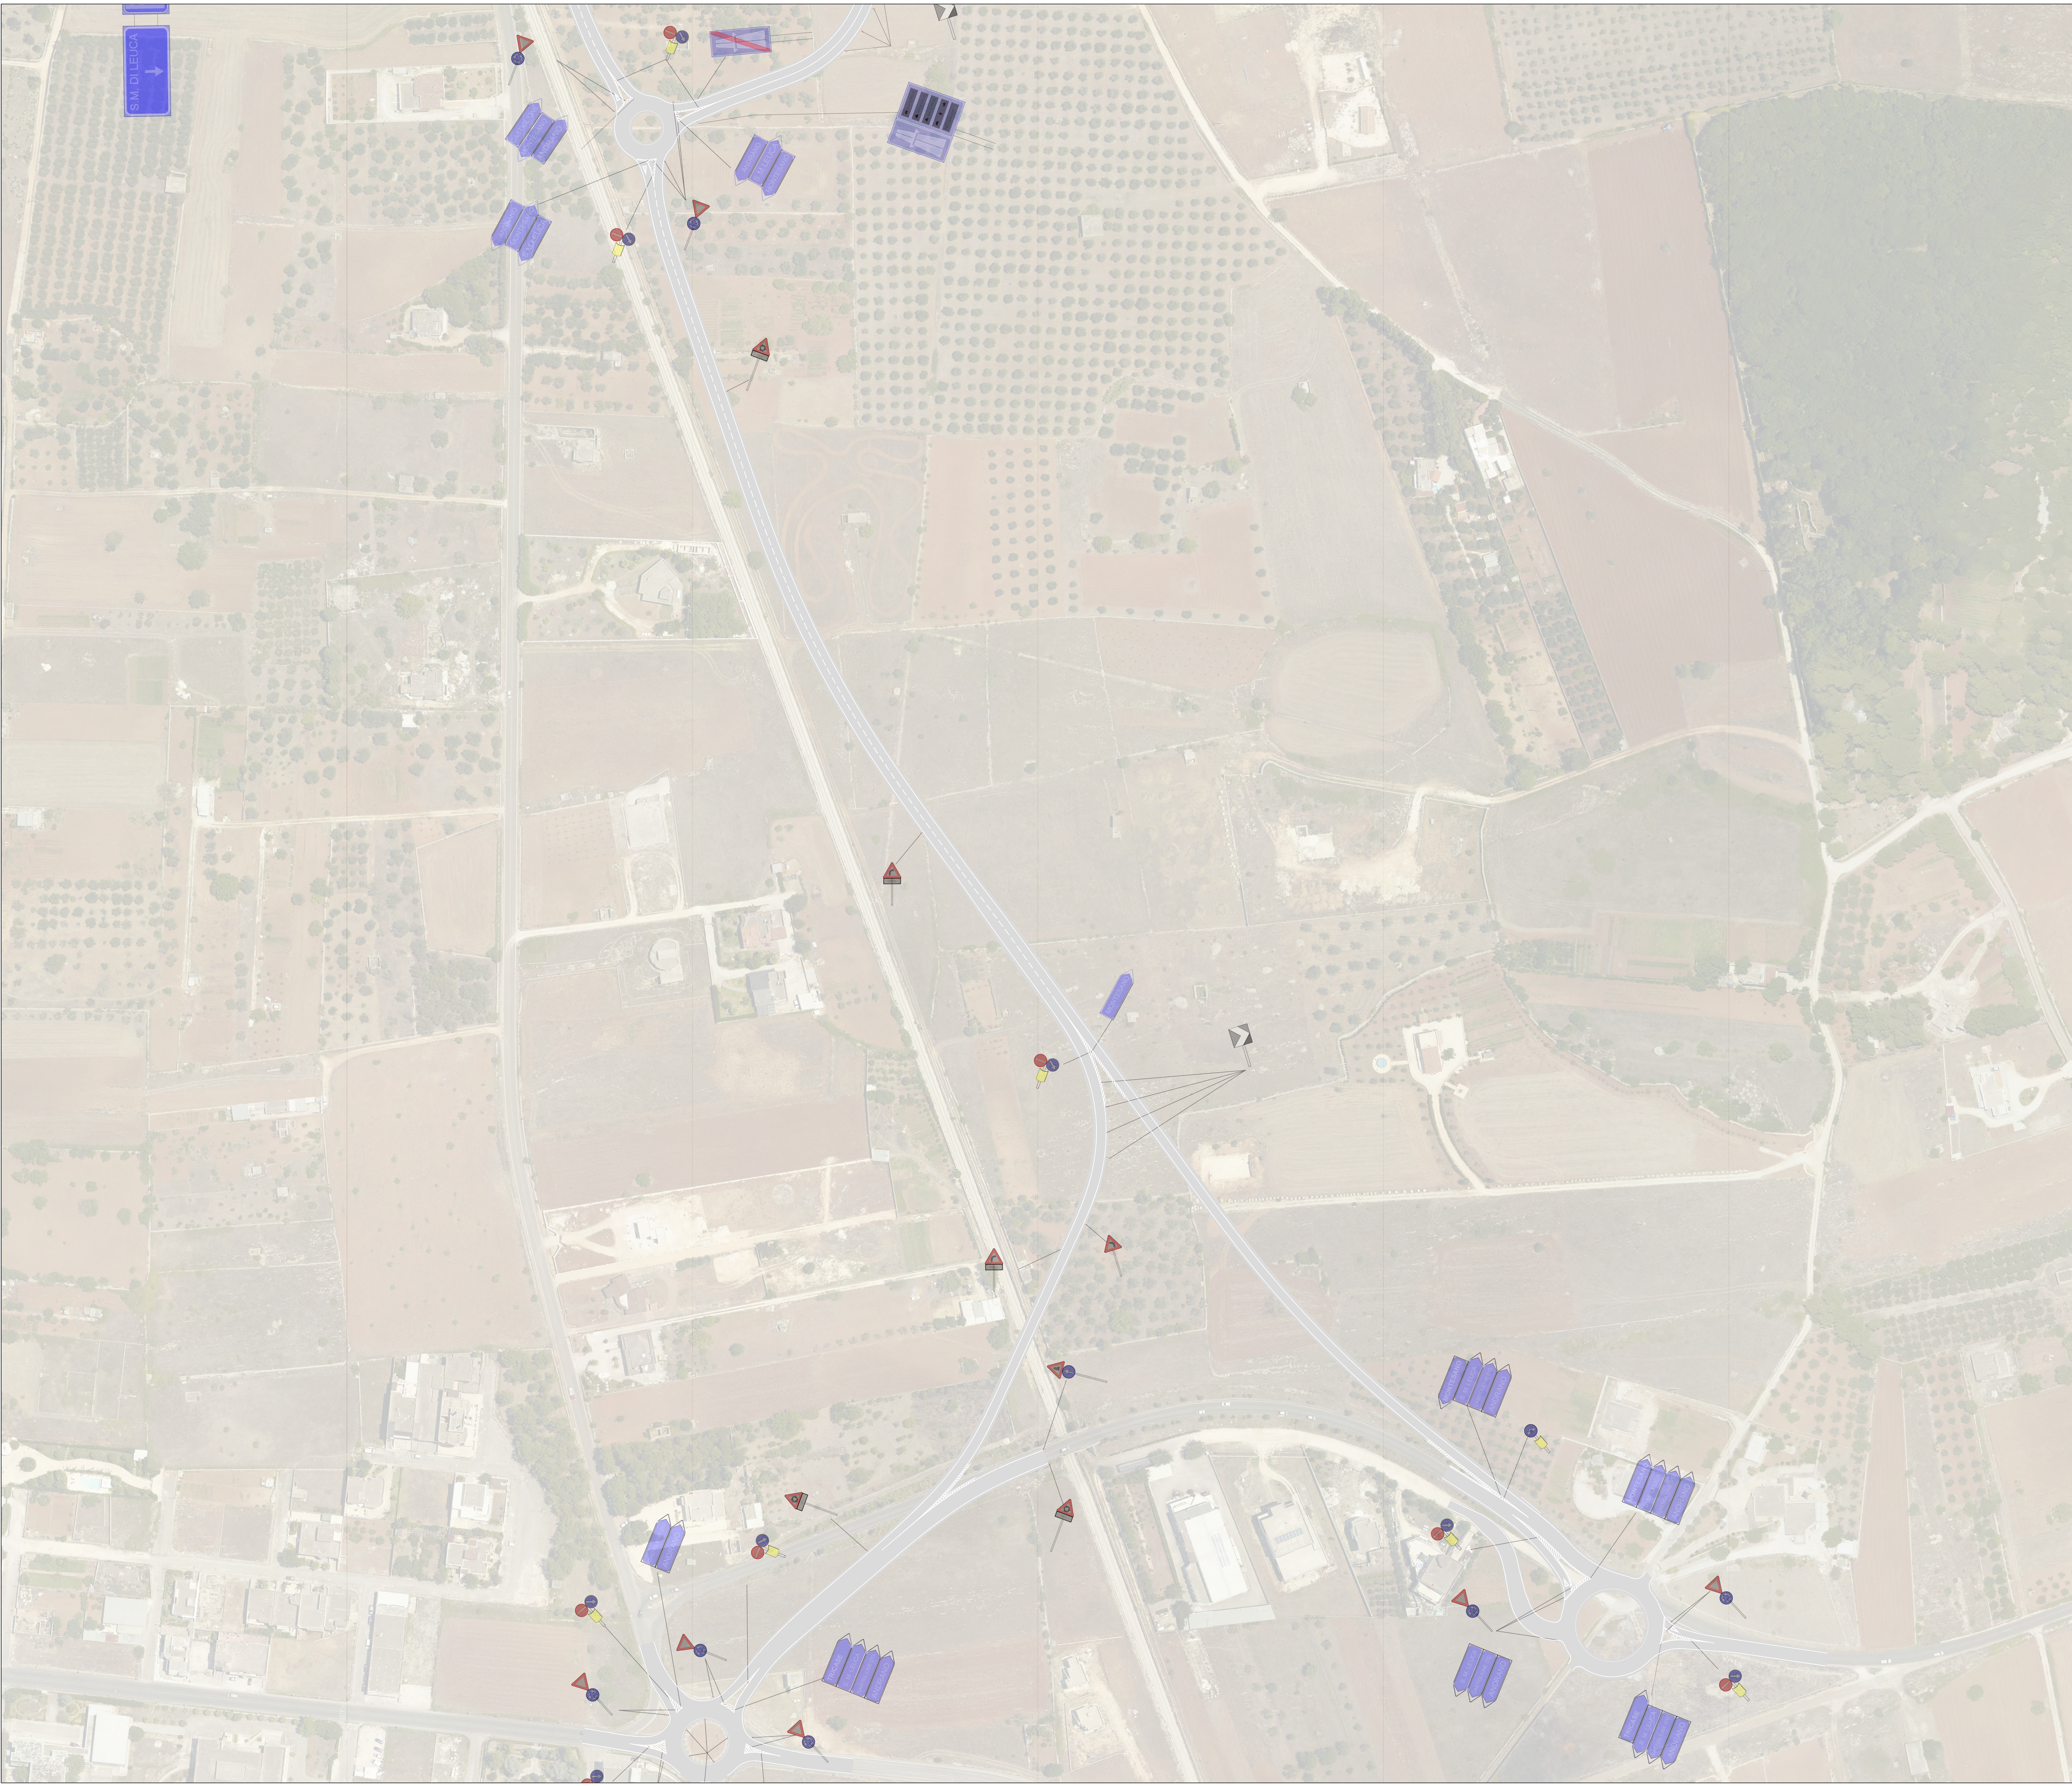

Direzione Progettazione e Realizzazione Lavori

90

CORRIDOIO PLURIMODALE ADRIATICO

ITINERARIO MAGLIE - SANTA MARIA DI LEUCA

S.S. N° 275 "DI S. MARIA DI LEUCA"

LAVORI DI AMMODERNAMENTO E ADEGUAMENTO ALLA SEZ. B DEL D.M. 5.11.2001

S.S. 36 dal km+983+700 al km+985+386 - S.S. 275 dal km+0+000 al km+37+000

1° Lotto: Dal Km 0+000 di prog. al Km 23+300 di prog.

PROGETTO DEFINITIVO

COD. BA283

I PROGETTISTI

Ing. Alberto SANCHECO

Ing. Simone MARCELLO

ATTIVITÀ DI SUPPORTO

Progettista e Coordinatore

Progettista

COLLABORATORI

Geom. Andrea DELL'ANNA

Geom. Massimo MARTINO

Geom. Giuseppe CALI'

IL GEOLOGO

Dott. Pasquale SCORICA

IL COORDINATORE IN FASE DI PROGETTAZIONE

Ing. Alberto SANCHECO

IL RESPONSABILE DEL PROCEDIMENTO

Ing. Gianfranco PAGLIARUNA

RESPONSABILE PROJECT MANAGEMENT PUGLIA

Ing. Nicola MARZI

CEODATA

ENGINEERING

Alpina

NET

ENGINEERING

CC

COORDINAMENTO

CONTRATTI

CONTRATTI

CONTRATTI

PERCORSI SOSTENIBILI - GENERALE

PLANIMETRIA PERCORSI

Planimetria percorsi - Tavola 27 di 30 - Svincolo 12 Montesano Andrano

CODICE PROGETTO		NOME FILE		REVISIONE	SCALA:
PROGETTO	UV. PROG. N. PROG.	TOO_IADO_AMB_PP27_A.dwg			
00503A	01701	CODICE ELAB.	001A00AMBPP27	A	1:1000
A	OTTEMPERANZA PARERE CSLIPP		Aprile 2019		
REV.	DESCRIZIONE	DATA	REDATTO	VERIFICATO	APPROVATO