


Figura 6.1b

Ubicazione di Dettaglio dei Nuovi Impianti (Scala 1:2.000)

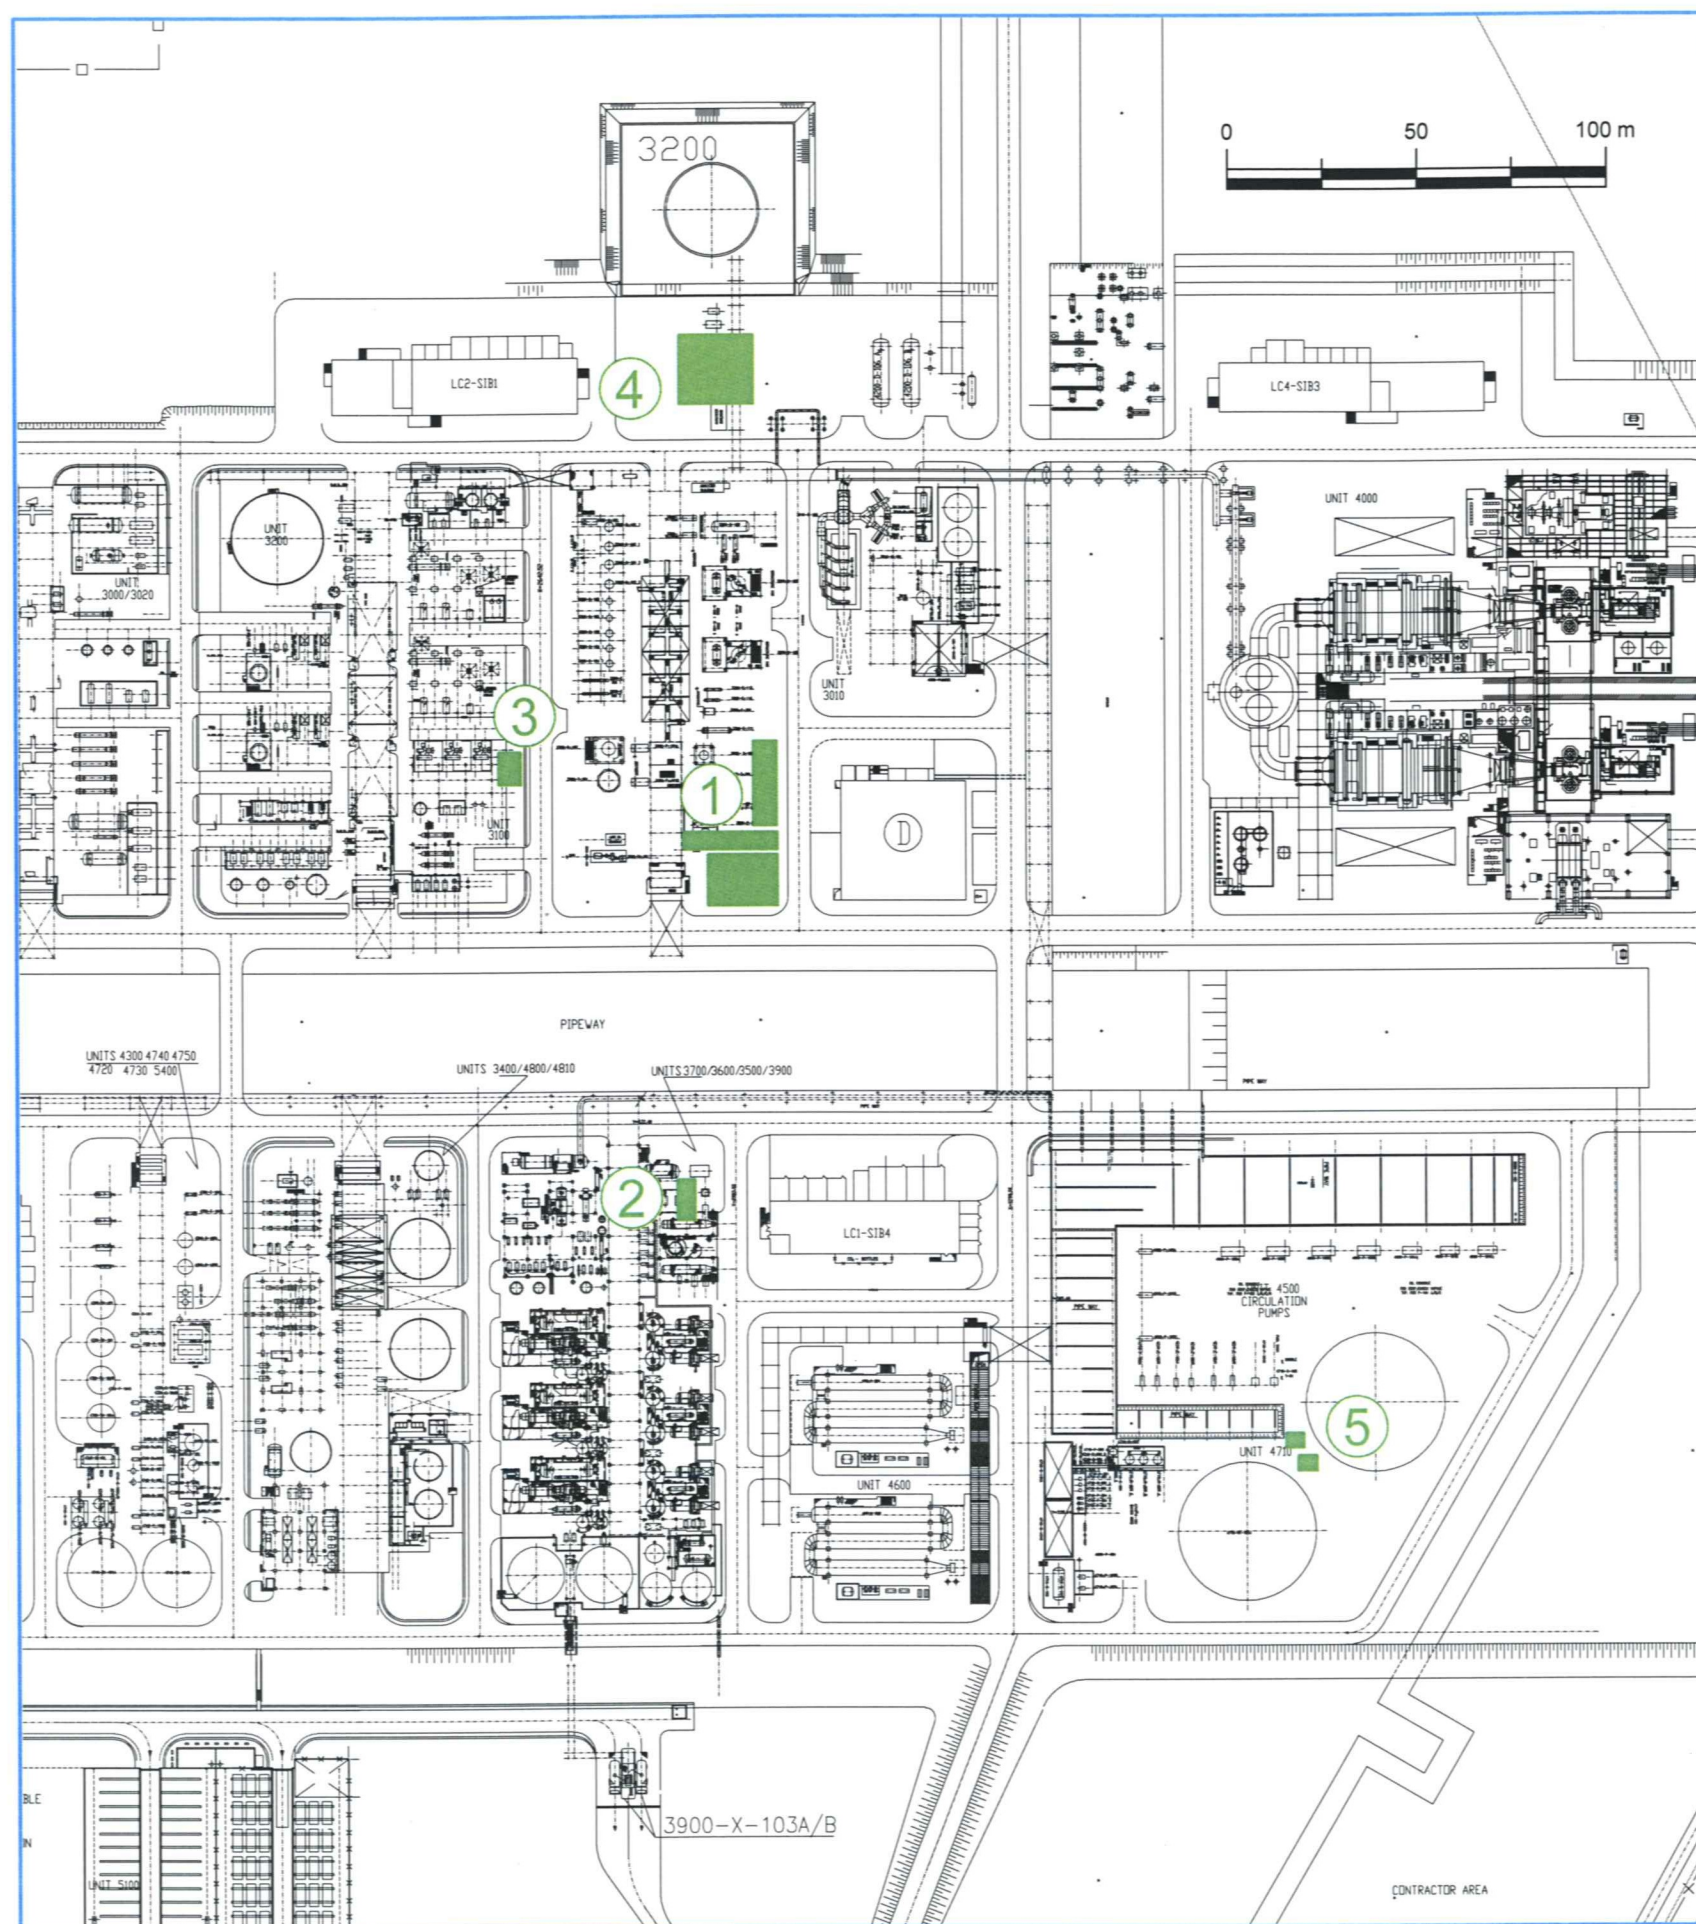

LEGENDA

- ① NUOVE MEMBRANE PSA
- ② NUOVI SCAMBIATORI DI CALORE
- ③ NUOVE POMPE URAKA
- ④ NUOVO GASSIFICATORE
- ⑤ NUOVA POMPA

