

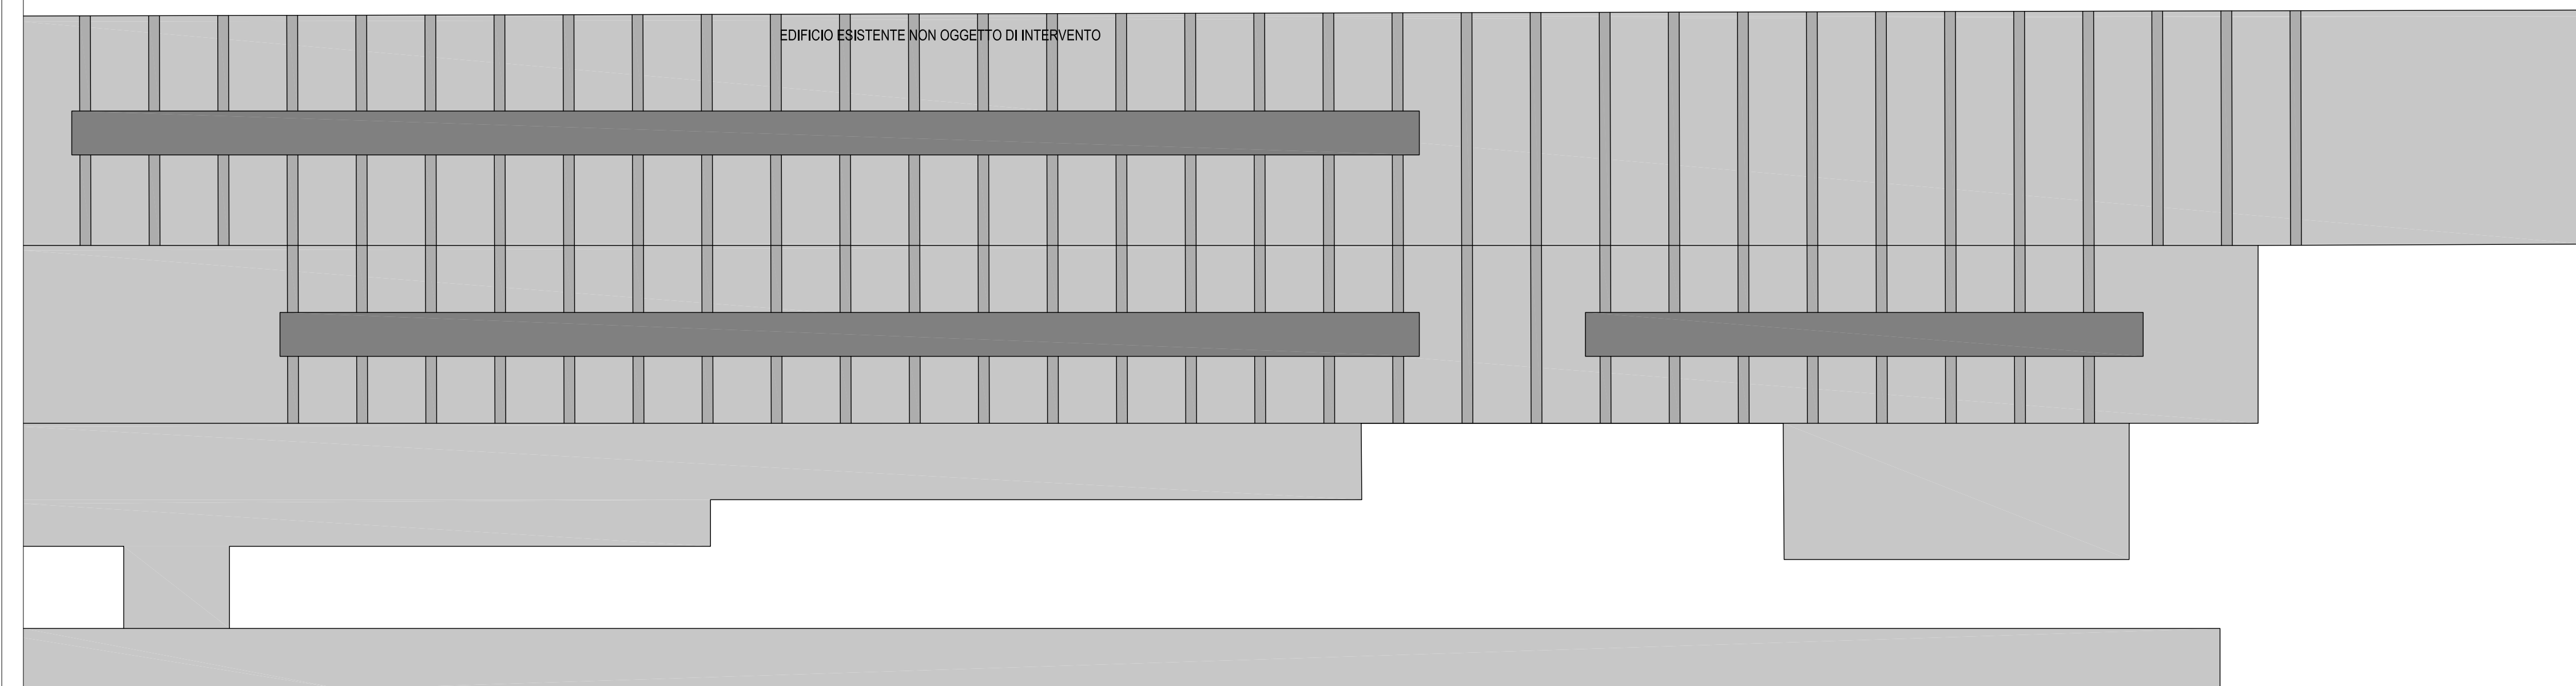
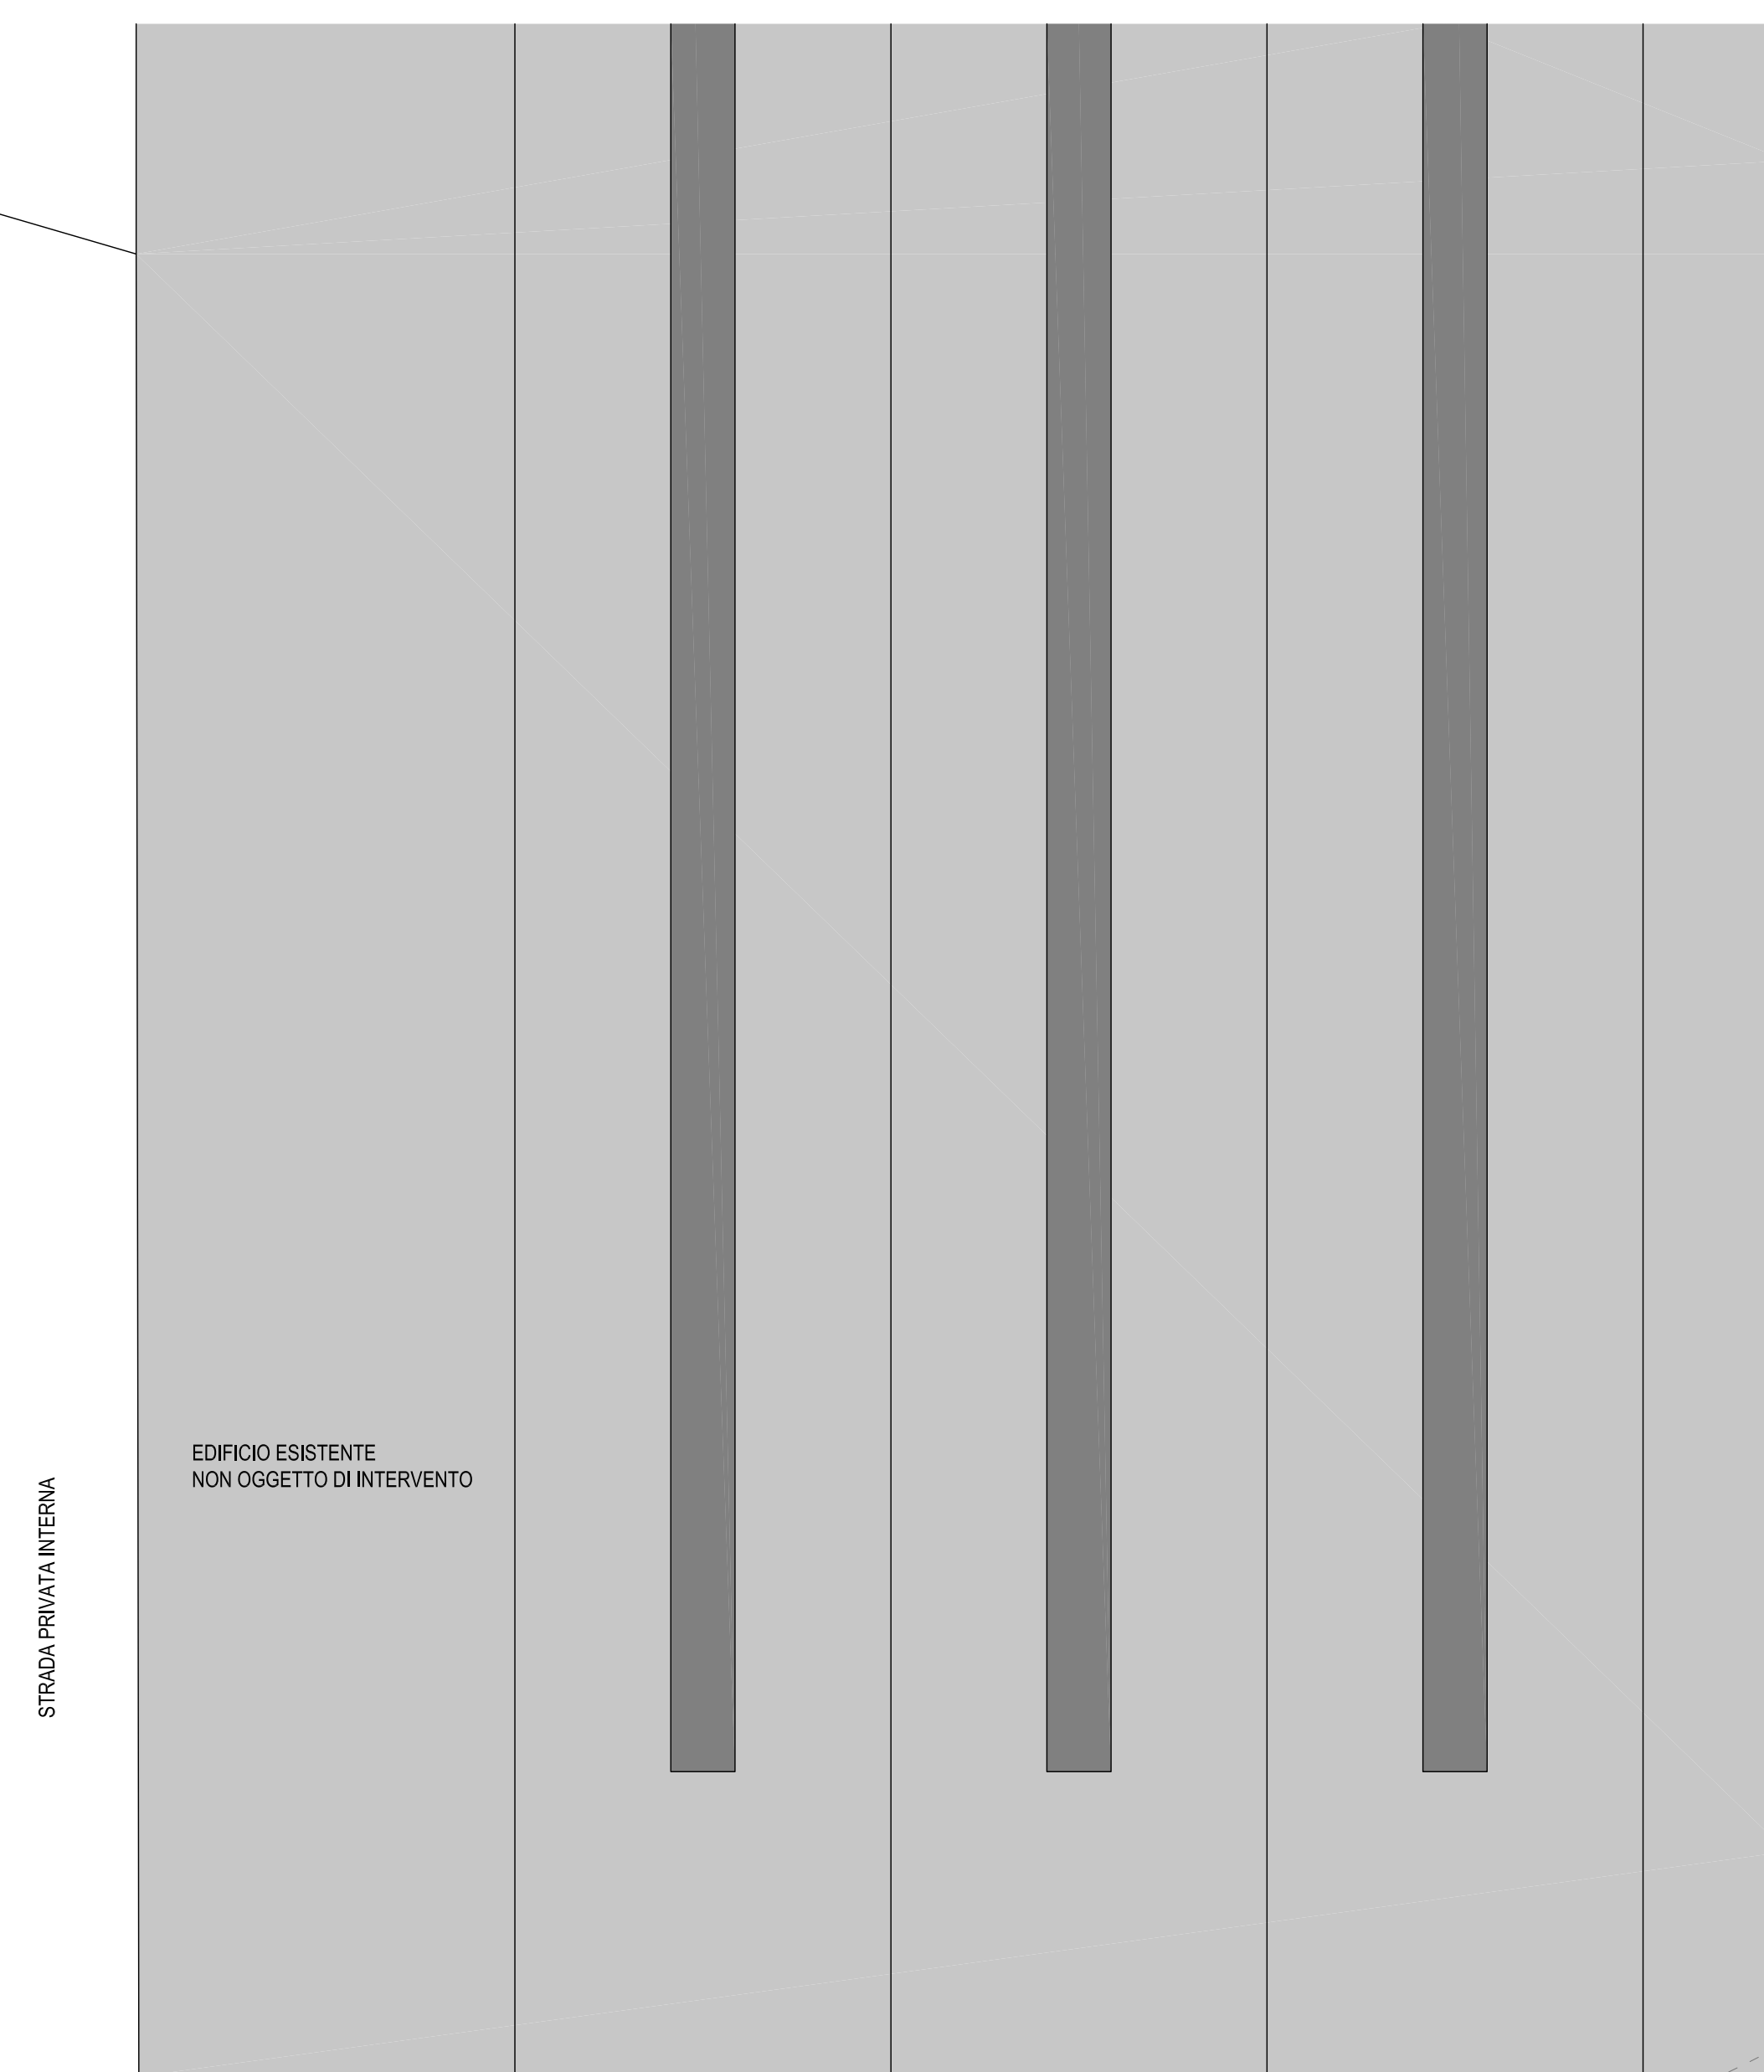
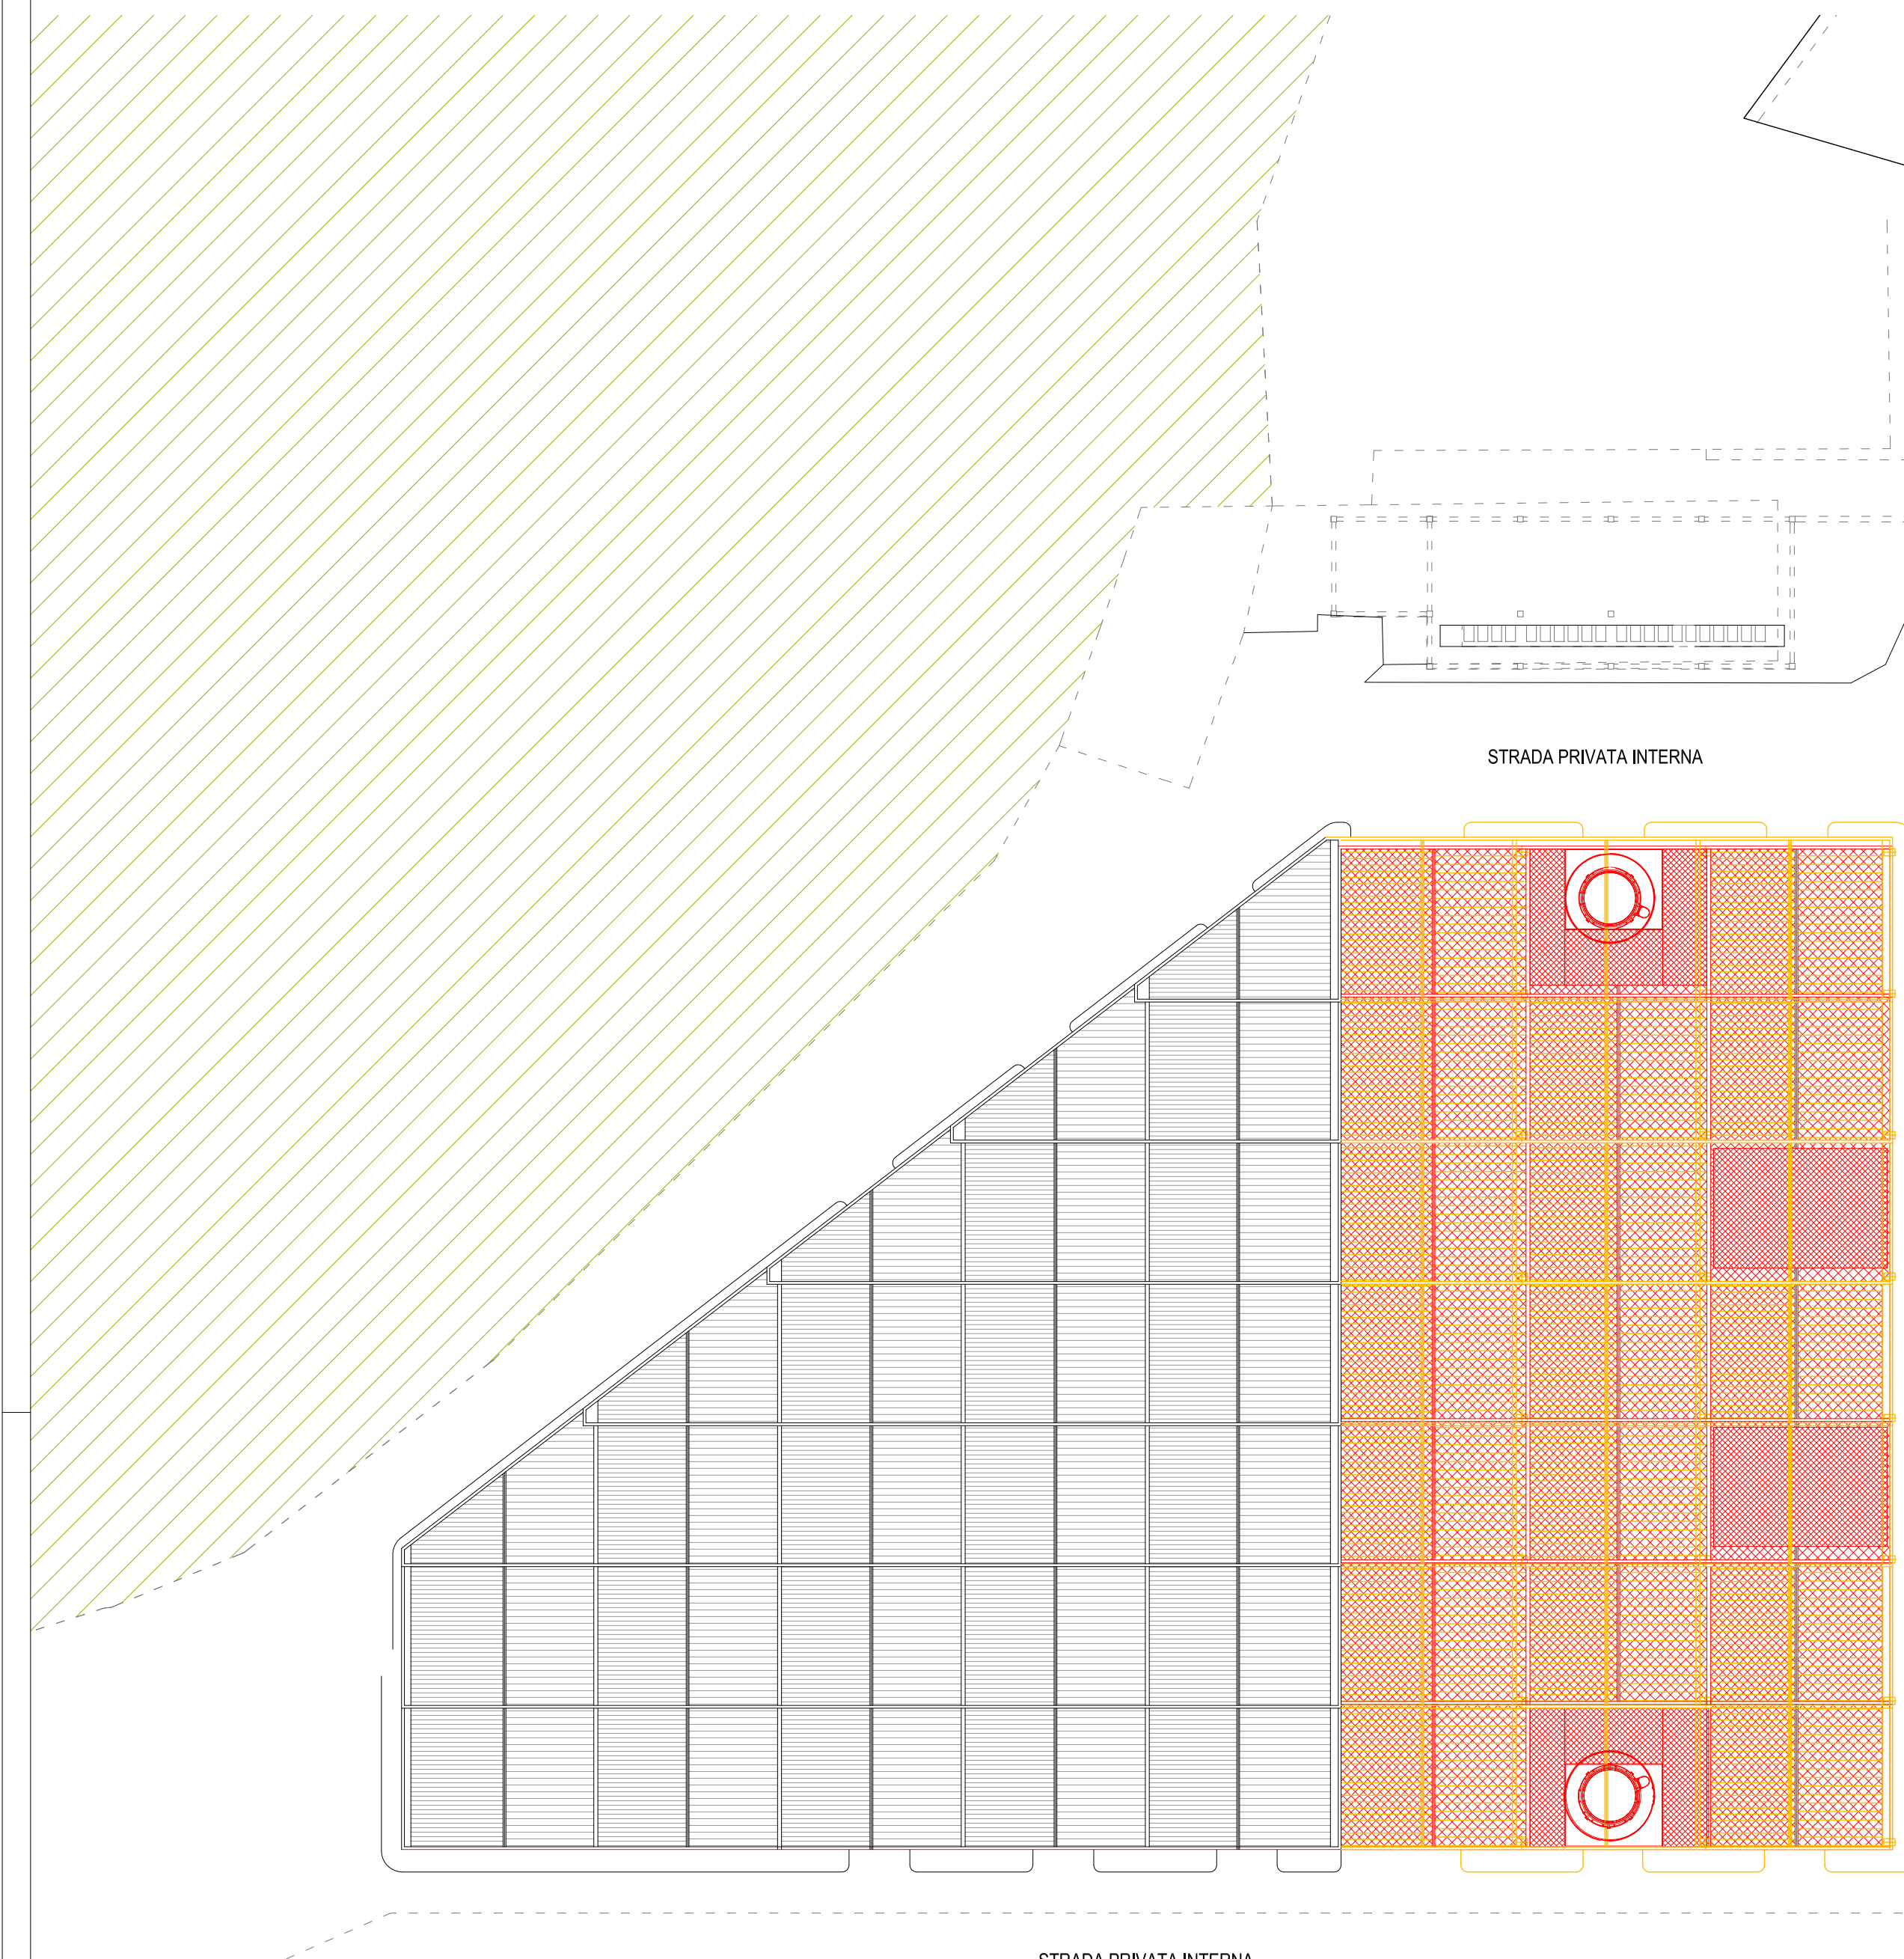


LEGENDA:

-  Nuove costruzioni
-  Demolizioni



Comune di Nave
Impianto Peaker per bilanciamento rete elettrica
via Bologna 19, Nave (BRESCIA)

INTEGRAZIONI RICHIESTE DA COMMISSIONE PER IL PAESAGGIO - COMUNICAZIONE PROT. N. /VI.00-1/2019 DEL 05 / 06 / 2019

CONFRONTO:
PIANTE_Pianta coperture

scala: 1_500

COMMITTENTE:
DUFERCO SVILUPPO s.p.a.
Via Paolo Imperiale n. 4, Genova (GE) - P.IVA: 03594850178
PEC: as.dufenergyitalia@pec.duferco.it - TEL: 010 893 0843

Data: GIUGNO 2019
Aggiornamenti:
Tavola

Geom. Luca Costa - C.F.:CSTLCU66L19B157N
via A. Tadini, 49, 25125 Brescia tel/fax 030 3546070
luca.costa@geopec.it

Luigi Serbelli Architetto - P.IVA:03031050986
aa-ls
via oberdan, 140, 25128 brescia tel/fax 030 3099680
www.aa-ls.com
info@aa-ls.com

CO1