NOTE GENERALI

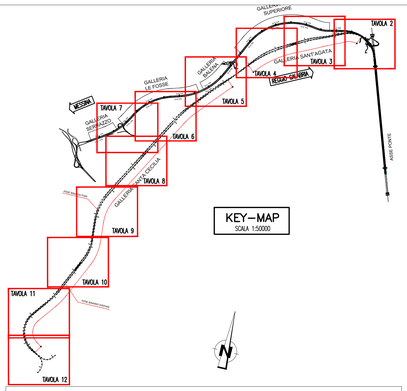

LEGENDA INDAGINI PREGRESSE

- SONDAGGI 1984
- SONDAGGI 1987
- SONDAGGI 1988
- SONDAGGI 1992
- SONDAGGI 2002

LEGENDA INDAGINI PROGETTO DEFINITIVO

- PDC — PROVA DI CARICO SU PIASTRA
- SR — STESA SISMICA
- SONDAGGIO A CAROTAGGIO CONTINUO
- SONDAGGIO A CAROTAGGIO CONTINUO PZ.Tubo aperto
- SONDAGGIO A CAROTAGGIO CONTINUO PZ.Casagrande
- FORO PER POSA DI TUBAZIONE INCLINOMETRICA

NOTA

Si riportano i seguenti elaborati di riferimento:

CG0800QP6DSRII5000000001E – Relazione tecnica indagini – Collegamenti Sicilia
CG0800QP6DSRII5000000002E – Planimetri indagini geognostiche Sicilia – Tav. 2
CG0800QP6DSRII5000000003E – Planimetri indagini geognostiche Sicilia – Tav. 3
CG0800QP6DSRII5000000004E – Planimetri indagini geognostiche Sicilia – Tav. 4
CG0800QP6DSRII5000000005E – Planimetri indagini geognostiche Sicilia – Tav. 5
CG0800QP6DSRII5000000006E – Planimetri indagini geognostiche Sicilia – Tav. 6
CG0800QP6DSRII5000000007E – Planimetri indagini geognostiche Sicilia – Tav. 7
CG0800QP6DSRII5000000008E – Planimetri indagini geognostiche Sicilia – Tav. 8
CG0800QP6DSRII5000000009E – Planimetri indagini geognostiche Sicilia – Tav. 9
CG0800QP6DSRII5000000010E – Planimetri indagini geognostiche Sicilia – Tav. 10
CG0800QP6DSRII5000000011E – Planimetri indagini geognostiche Sicilia – Tav. 11
CG0800QP6DSRII5000000012E – Planimetri indagini geognostiche Sicilia – Tav. 12

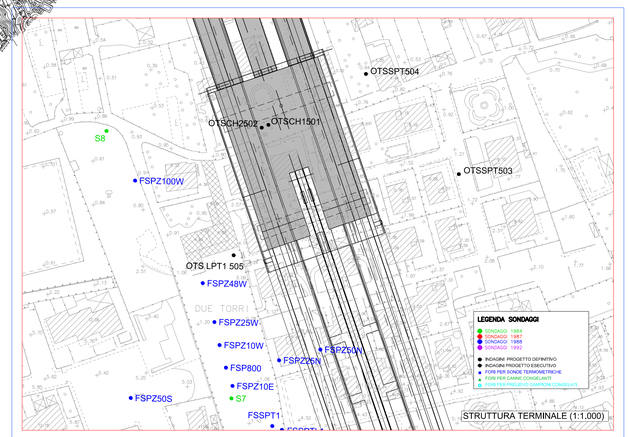

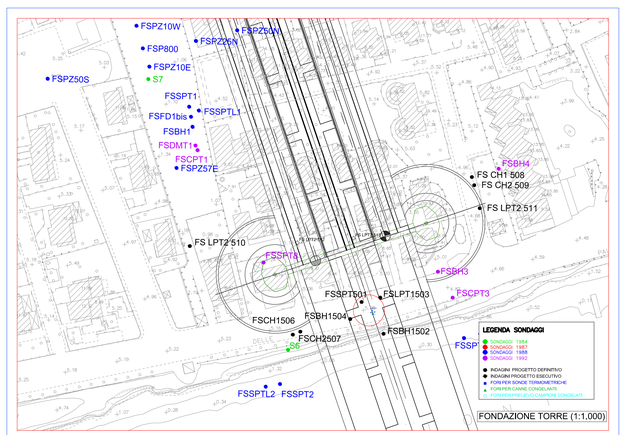

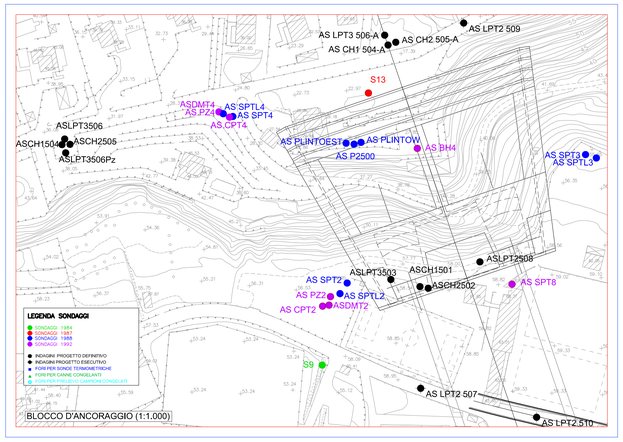

Stretto di Messina

Concessionaria per la progettazione, realizzazione e gestione del collegamento stabile tra la Sicilia e il Continente
Organismo di Diritto pubblico
(Legge n° 1158 del 17 dicembre 1971, modificata dal D.Lgs. n° 114 del 24 aprile 2003)

Eurolink

PONTE SULLO STRETTO DI MESSINA

PROGETTO DEFINITIVO

EUROLINK S.C.p.A.
IMPREGILO S.p.A. (Mandataria)
SOCIETA' ITALIANA PER CONDOTTE D'ACQUA S.p.A. (Mandante)
COOPERATIVA MURATORI E CEMENTISTI - C.M.C. di Ravenna Soc. Coop. a.r.l. (Mandante)
SACYR S.A.U. (Mandante)
ISHIKAWAJIMA - HARIMA HEAVY INDUSTRIES CO. Ltd. (Mandante)
A.C.I. S.C.P.A. - CONSORZIO STABILE (Mandante)

IL PROGETTISTA
ROCKSOIL S.p.A.
Dott. Ing. G. Cassani
Ordine Ingegneri Milano n° 20997
Dott. Ing. E. Pagani
Ordine Ingegneri Milano n° 15408

IL CONTRAENTE GENERALE
Project Manager
(Ing. P.P. Marcheselli)

STRETTO DI MESSINA
Direttore Generale e RUP Validazione
(Ing. G. Fiammenghi)

STRETTO DI MESSINA
Amministratore Delegato
(Dott. P. Ciucci)

COLLEGAMENTI SICILIA

SR0194_F0

RILIEVI ACCERT. E INDAGINI DI CAMPO–PIANO DELLE IND. GEOGNOSTICHE
ELEMENTI DI CARATTERE GENERALE
GENERALE
PLANIMETRIA INDAGINI GEOGNOSTICHE SICILIA – Tavola 1

CODICE: C G 0 8 0 0 Q P Z D S R I I 5 0 0 0 0 0 0 0 0 0 0 0 1 F0
SCALA: 1:15000

REV.	DATA	DESCRIZIONE	REDATTO	VERIFICATO	APPROVATO
F0	20/06/2011	EMISSIONE FINALE	L.BELLARDO	F.PENNINO	G.CASSANI

NOME DEL FILE: SR0194_F0.dwg

382.01/10071205.DWG 20.01.11 – REV.05 ACA