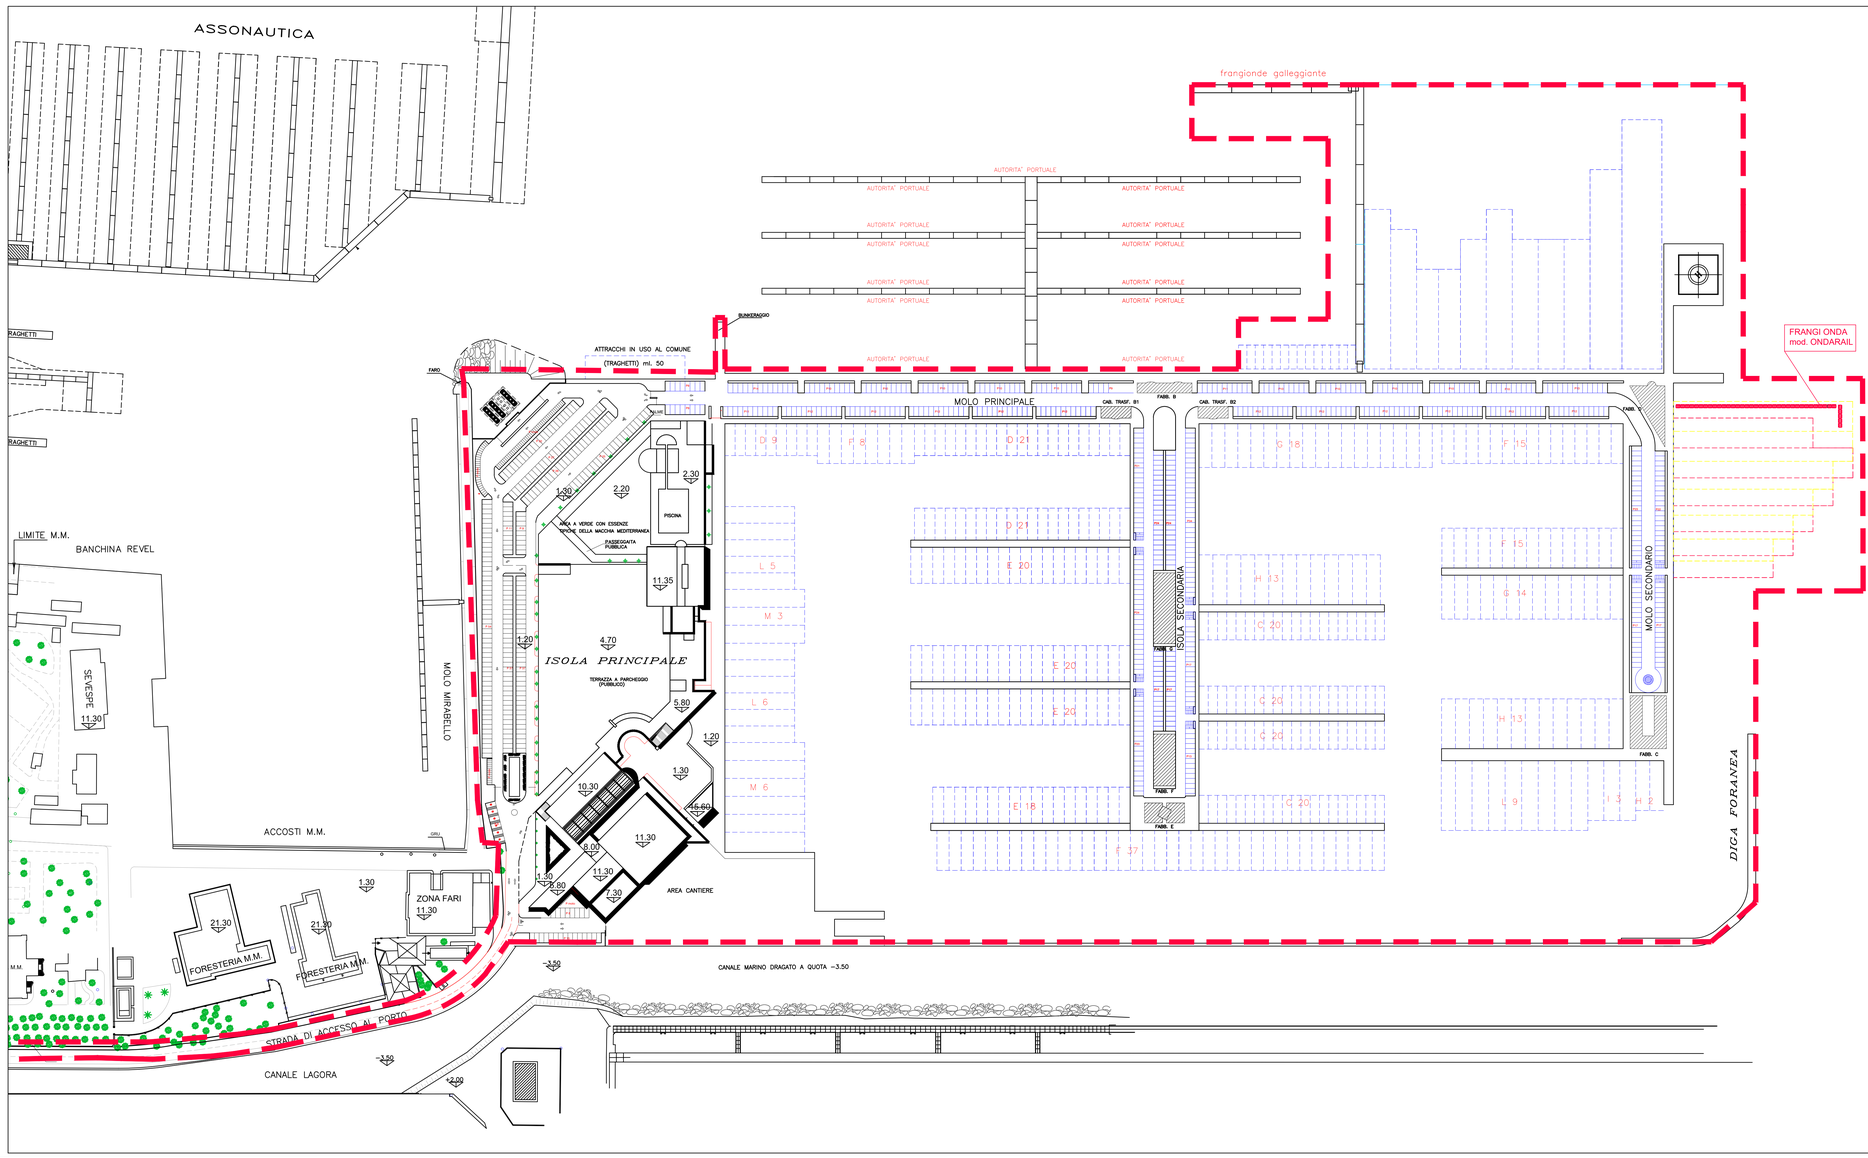

CAM — La forma dell'ambiente — Studi di Progettazione — urban studio

REGIONE LIGURIA

Intervento Urbanistico Edilizio	Progetto per la realizzazione di struttura frangi onda sul fronte del molo secondario del Porto Turistico Mirabello
Committenza	ITN Industrie Turistiche Nautiche SpA
Id. Catastali	Foglio 35 mappale 70 subalterno 588
Indirizzo intervento	Viale Italia nc. 1 La Spezia
Progettista	CAM Urban Studio
	Stato di Raffronto

scala 1:1000
novembre 2019

Timbro e Firma

Timbro e Firma

Planimetria Generale

Tav. 03

CAM — la spezia montecatini — Studi di Progettazione — urban studio

Geometra Alessio Tesconi
Geometra Massimo Carnovale
Geometra Cesare Villa

La Spezia Via Lunigiana civ. n° 618 C.a.p. 19125
Montecatini Via Matteotti civ. n° 1444
Partita Iva 01469390114
Contatti telefax +39 0187 302152
@mail cam.urbanstudio@gmail.com
sito www.cam.urbanstudio.com