

REGIONI PUGLIA e CAMPANIA

Province di Foggia e Avellino

COMUNI DI Greci (AV) – Montaguto (AV) –
Faeto (FG) – Celle di San Vito (FG) – Castelluccio
Valmaggiore (FG) – Troia (FG)

PROGETTO

POTENZIAMENTO PARCO EOLICO GRECI-MONTAGUTO



PROGETTO DEFINITIVO

COMMITTENTE:

ERG Wind 4



PROGETTISTA:



GOLDER
Via Sante Bargellini, 4
00157 - Roma (RM)



OGGETTO DELL'ELABORATO:

ALLEGATO 3

ADDENDUM AL PIANO PARTICELLARE DI ESPROPRIO PER MODIFICA TRACCIATO CAVIDOTTO

CODICE PROGETTISTA	DATA	SCALA	FOGLIO	FORMATO	CODICE DOCUMENTO				
					IMP.	DISC.	TIPO DOC.	PROG.	REV.
	12/2019	/	1 di 4	A4	GRE	ENG	REL	0047	00

NOME FILE: GRE.ENG.REL.0047.00_Addendum al piano particellare per modifica cavidotto.doc

ERG Wind 4 2 S.r.l. si riserva tutti i diritti su questo documento che non può essere riprodotto neppure parzialmente senza la sua autorizzazione scritta.

CODICE COMMITTENTE					OGGETTO DELL'ELABORATO	PAGINA
IMP.	DISC.	TIPO DOC.	PROGR.	REV	POTENZIAMENTO PARCO EOLICO GRECI ADDENDUM AL PIANO PARTICELLARE DI ESPROPRIO PER MODIFICA TRACCIATO CAVIDOTTO	2
GRE	ENG	REL	0047	00		




Storia delle revisioni del documento

REV.	DATA	DESCRIZIONE REVISIONE	REDATTO	VERIFICATO	APPROVATO
00	12/2019	PRIMA EMISSIONE	MGL	LSP	VBR

POTENZIAMENTO PARCO EOLICO GRECI-MONTAGUTO

DATI CATASTALI											ESPROPRIO IN DIRITTO DI SUPERFICIE	ASSERVIMENTO PER SORVOLO	ASSERVIMENTO PER CAVIDOTTO E VIABILITA	AREE IN OCCUPAZIONE TEMPORANEA NON PREORDINATA ALL'ESPROPRIO art. 49	WTG
N.O. DITTA	Comune	Foglio Catastale	Particella	NOMINATIVO O DENOMINAZIONE	COD. FISCALE	INDIRIZZO	TITOLO	Quota	Coltura in Atto	VALORE VENALE UNITARIO- V.V.	SUPERFICI (mq) - SE	SUPERFICIE SERVITU' (mq) - SS	SUPERFICIE SERVITU' (mq) SS	SUPERFICI (mq) - S	
216	Celle San Vito	9	54	COMUNE DI CELLE SAN VITO			Proprieta'	1000/1000	INCOLTO PRODUTTIVO		0,00	0,00	843,56	0,00	
217	Celle San Vito	9	56	MARTINO MICHELE CRISTIANO nato a CELLE DI SAN VITO (FG) il 20/05/1925	MRTMHL25E20C442B		Proprieta'	1/1	SEMINATIVO		0,00	0,00	748,47	0,00	
218	Celle San Vito	9	92	MINUTILLO DANIELA nata a LUCERA (FG) il 14/04/1978	MNTDNL78D54E716G		Proprieta'	1/3	SEMINATIVO		0,00	0,00	160,58	0,00	
				MINUTILLO GIOVANNI nato a CELLE DI SAN VITO (FG) il 17/08/1965	MNTGNN65M17C442E		Proprieta'	1/3							
				MINUTILLO VINCENZO nato a SVIZZERA (EE) il 27/06/1962	MNTVCN62H27Z133Q		Proprieta'	1/3							
219	Celle San Vito	11	24	CAMPANARO LUCIA nata a TROIA (FG) il 22/10/1940	CMPLCU40R62L447V		Proprieta'	1/2	SEMINATIVO		0,00	0,00	950,11	0,00	
				CORNACCHIA LEONARDO nato a SAN GIORGIO LA MOLARA (BN) il 19/04/1941	CRNLRD41D19H898B		Proprieta'	1/2							
220	Celle San Vito	11	26	TANGI URBANO LAURO nato/a a TROIA (FG) il 04/03/1954	TNGRBN54C04L447O		Proprieta'	1000/1000	SEMINATIVO		0,00	0,00	1006,86	0,00	
221	Celle San Vito	11	103	TANGI URBANO LAURO nato/a a TROIA (FG) il 04/03/1954	TNGRBN54C04L447O		Proprieta'	2/3	SEMINATIVO		0,00	0,00	757,23	0,00	
				TANGI URBANO LAURO nato/a a TROIA (FG) il 04/03/1954	TNGRBN54C04L447O		Proprieta'	3/9							
222	Celle San Vito	11	104	TANGI URBANO LAURO nato/a a TROIA (FG) il 04/03/1954	TNGRBN54C04L447O		Proprieta'	2/3	SEMINATIVO		0,00	0,00	58,89	0,00	
				TANGI URBANO LAURO nato/a a TROIA (FG) il 04/03/1954	TNGRBN54C04L447O		Proprieta'	3/9							
223	Celle San Vito	11	105	TANGI URBANO LAURO nato/a a TROIA (FG) il 04/03/1954	TNGRBN54C04L447O		Proprieta'	2/3	SEMINATIVO		0,00	0,00	30,65	0,00	
				TANGI URBANO LAURO nato/a a TROIA (FG) il 04/03/1954	TNGRBN54C04L447O		Proprieta'	3/9							
224	Celle San Vito	12	1	COMUNE DI CELLE SAN VITO			Proprieta'	1000/1000	INCOLTO PRODUTTIVO		0,00	0,00	1305,09	0,00	

1	STRADA COMUNALE MONTAGNA
2	STRADA VICINALE MONTAGNA
3	STRADA VICINALE MONTANARO
4	STRADA VICINALE FONTANA MOLINO
5	STRADA COMUNALE CREPACORE N.X
6	STRADA COMUNALE SAN VITO
7	STRADA COMUNALE IGNAZIA
8	STRADA COMUNALE DELLA GIARDINA
9	STRADA COMUNALE SCIABOLONE PAPARIELLO
10	STRADA COMUNALE SELLO DELLE CAPPELLE
11	STRADA COMUNALE SERRO
12	STRADA VICINALE MONTAGNA
13	STRADA VICINALE TITOLO
14	STRADA COMUNALE TRAINERA

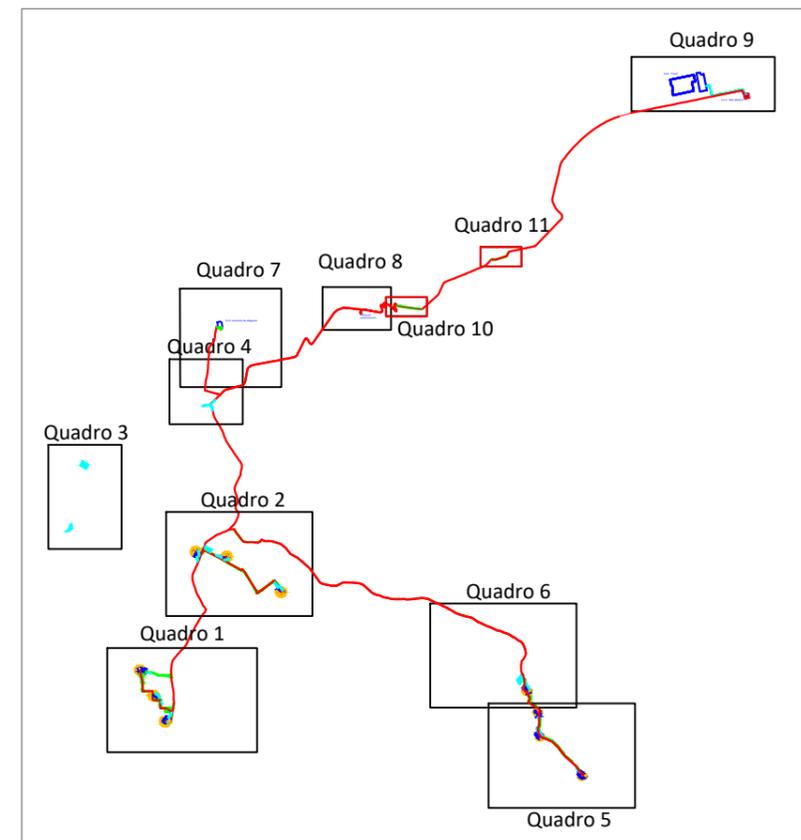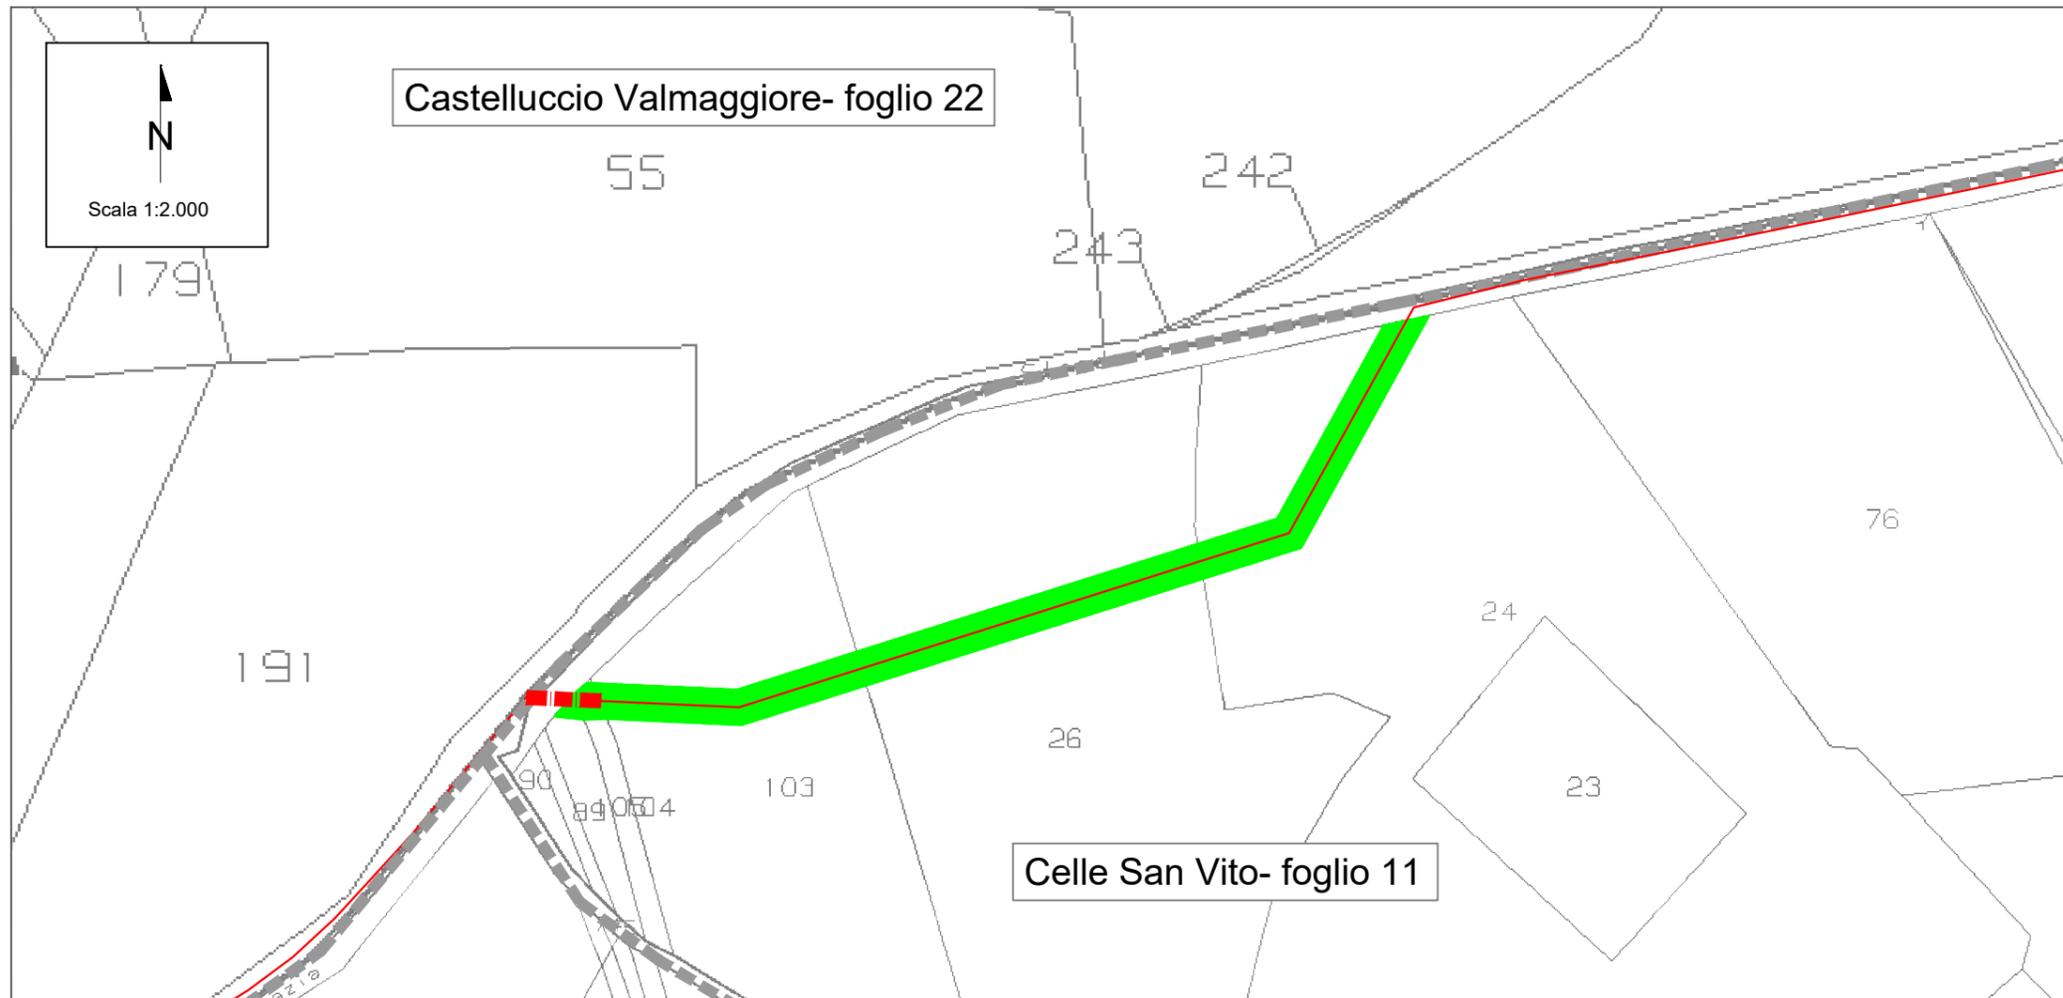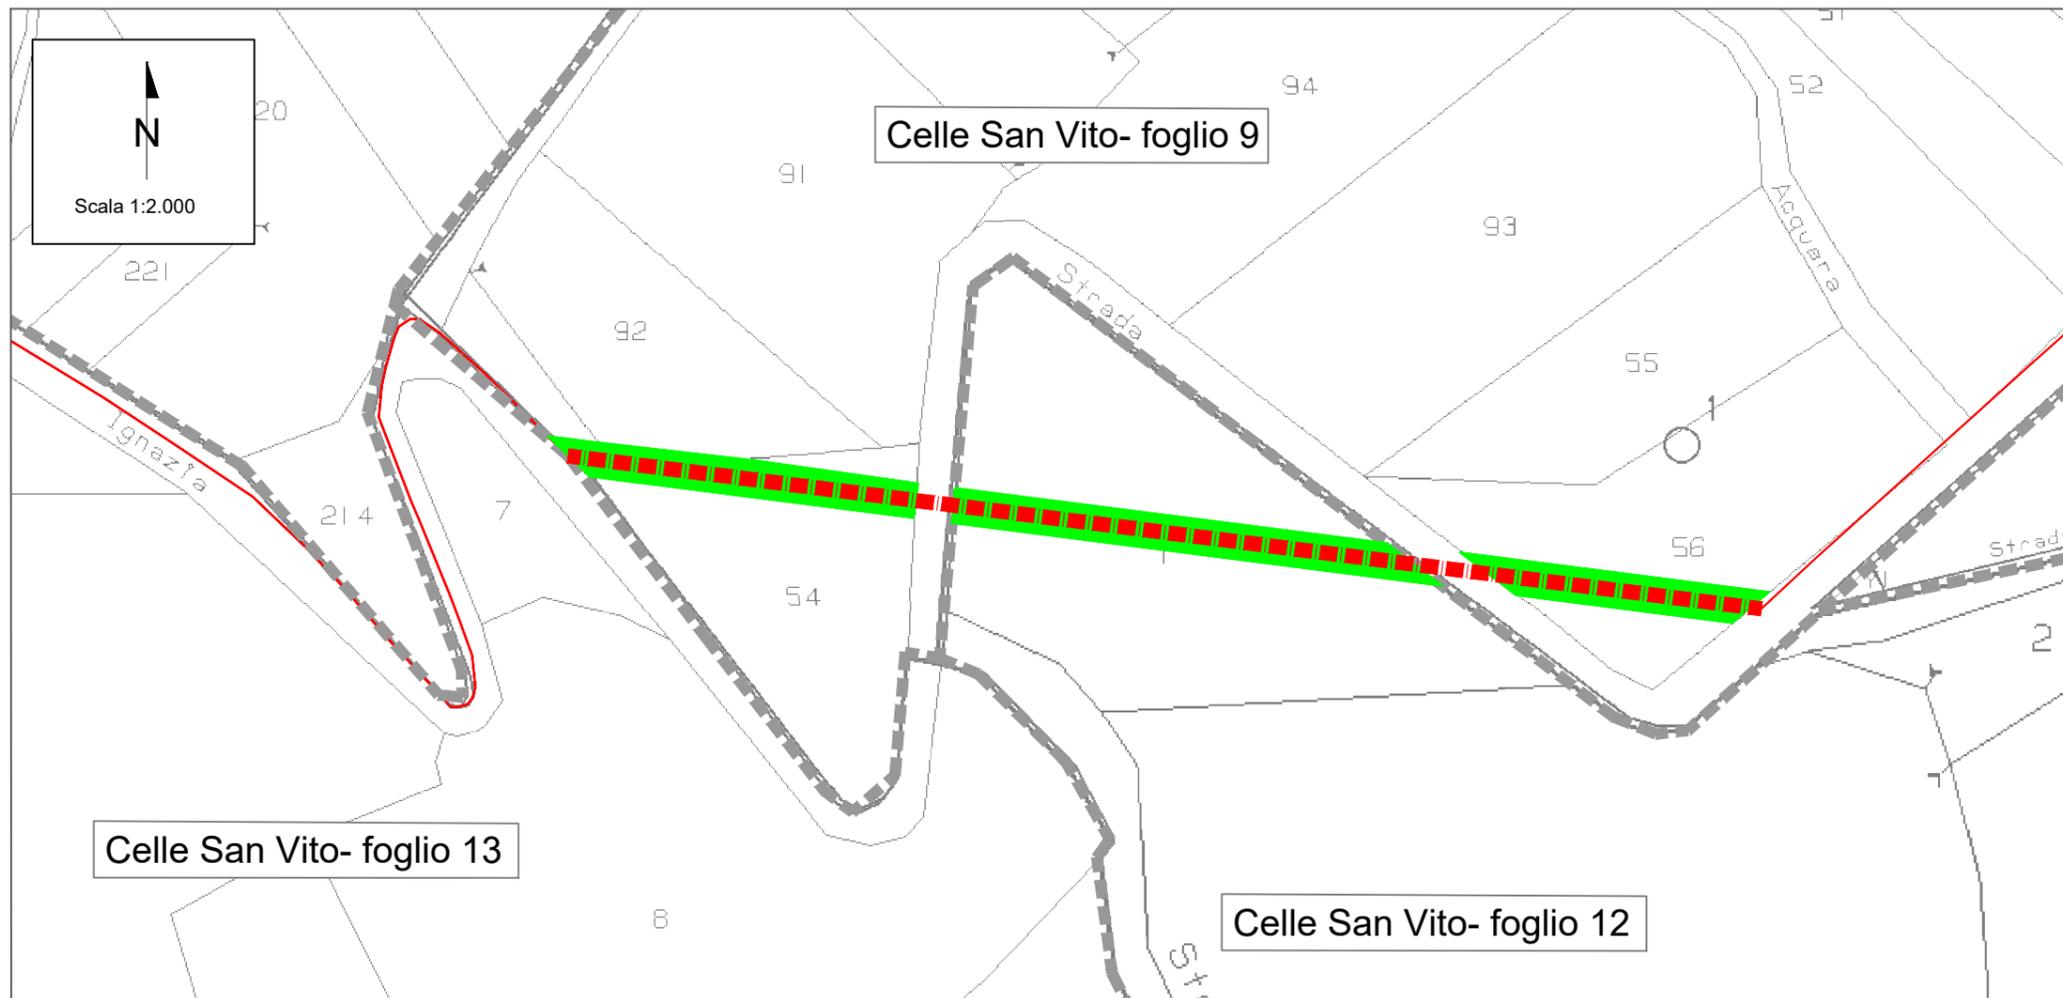

- LEGENDA:
-  Servitù aerea
 -  Aerea in esproprio
 -  Servitù strada e cavidotto
 -  Area in occupazione temporanea
 -  Cavidotto di collegamento MT
 -  Cavidotto di collegamento MT: posa con TOC
 -  Cavidotto di collegamento AT
 -  Limite foglio catastale