


## Legenda

|  |   |
|--|---|
|  | <b>PROGETTO AUTORIZZATO</b><br>Aerogeneratori rotore 113 metri (S113)<br>Strade nuove - Piazzole provvisorie<br>Cavidotto |
|  | <b>Aerogeneratore in Variante</b><br>Diametro rotore 150 metri (V150)   |
|  | <b>Aerogeneratore in Variante</b><br>Diametro rotore 126 metri (V126)   |
|  | <b>Linea A-30 KV</b>  |
|  | <b>Linea B-30 KV</b>  |
|  | <b>Linea C-30 KV</b>  |
|  | <b>Strade nuove permanenti</b>  |
|  | <b>Piazzole provvisorie</b>   |
|  | <b>Allargamenti provvisori</b>  |

Foglio 24 Foglio 25

LC15 Foglio 27

Foglio 28

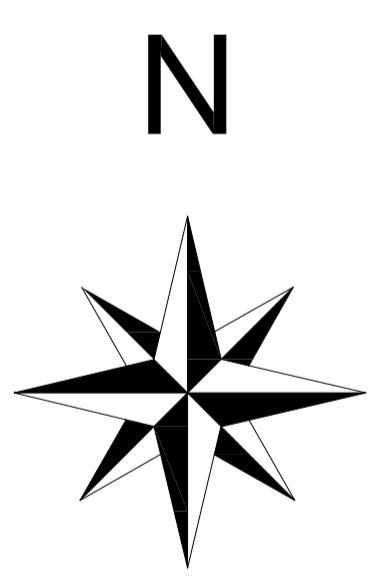

REGIONE CAMPANIA  
COMUNE di LACEDONIA  
Provincia di Avellino

PROGETTO GENERALE  
DI UN PARCO EOLICO

TAVOLA  
N° 4-B

LAYOUT DI RAFFRONTO - STRALCIO "B"  
TRA PROGETTO AUTORIZZATO E VARIANTE  
Località MACCHIAFOCACCIA

Scala 1:3000

DATA: Ottobre 2019

COMMITTENTE:

Ecoenergia Lacedonia Srl  
Via del Rione Strignano n° 7 NAPOLI

- VARIANTE -



PROGETTISTA:  
Dott. Ing. Severino Virgilio

## LEGENDA

|                               | <b>Aerogeneratore Autorizzato</b><br>Diametro rotore 113 metri |                           |
|-------------------------------|--|---------------------------|
| AEROGENERATORI                |  |                           |
| coordinate piane<br>UTM-WGS84 |  |                           |
| LC12                          | S113   | Est 533108 - Nord 4544502 |
| LC13                          | S113   | Est 532764 - Nord 4544598 |
| LC14                          | S113   | Est 532504 - Nord 4544841 |
| LC15                          | S113   | Est 532258 - Nord 4545112 |

|                               | <b>Aerogeneratore in Variante</b><br>Diametro rotore 150 metri (V150) |                           |
|-------------------------------|---|---------------------------|
|                               | <b>Aerogeneratore in Variante</b><br>Diametro rotore 126 metri (V126) |                           |
| AEROGENERATORI                |   |                           |
| coordinate piane<br>UTM-WGS84 |   |                           |
| LC12                          | V150  | Est 533097 - Nord 4544490 |
| LC13                          | ELIMINATA   |                           |
| LC14                          | V150  | Est 532587 - Nord 4544772 |
| LC15                          | V150  | Est 532259 - Nord 4545109 |