



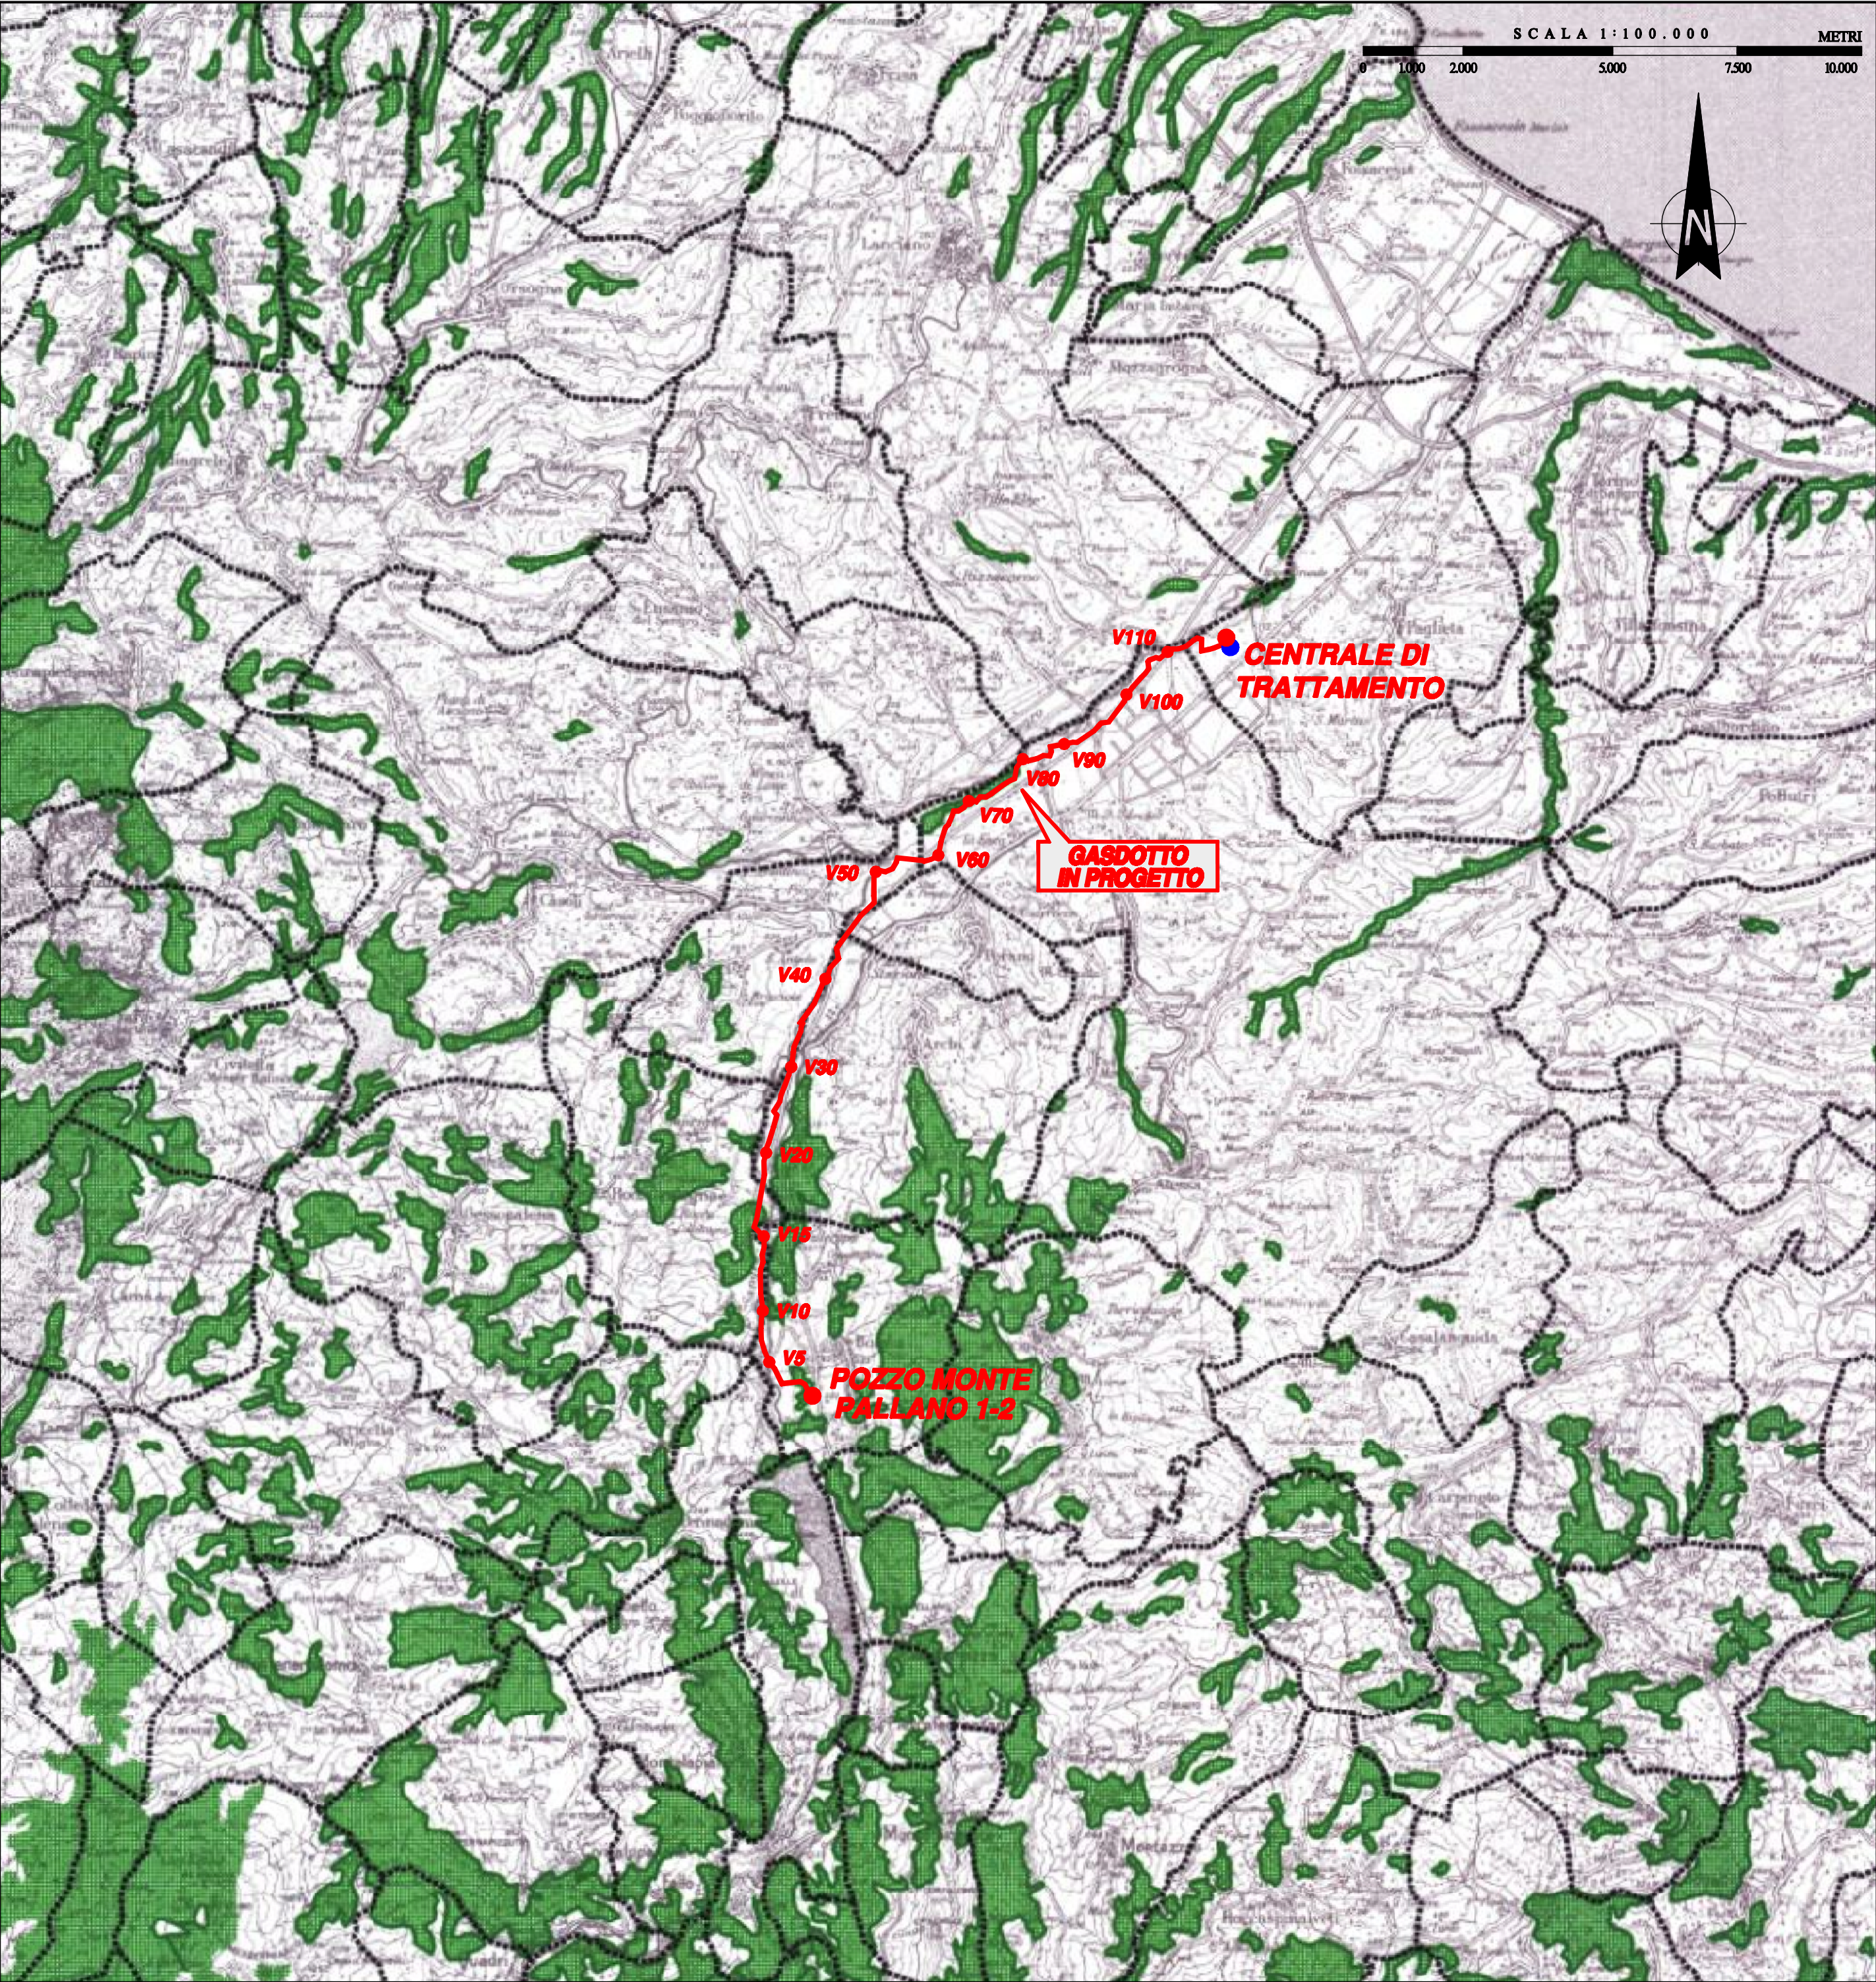

- CONFINE COMUNALE
- CONFINE PROVINCIALE
- CONFINE REGIONALE
- BOSCHI ED AREE BOScate AD ALTO VALORE NATURALISTICO
- GASDOTTO IN PROGETTO

- NUOVA UBICAZIONE CENTRALE DI TRATTAMENTO
- VECCHIA UBICAZIONE CENTRALE DI TRATTAMENTO

Fonte: Provincia di Chieti – P.T.C.P. approvato con
Del. C.P. n°14 del 22.03.2002

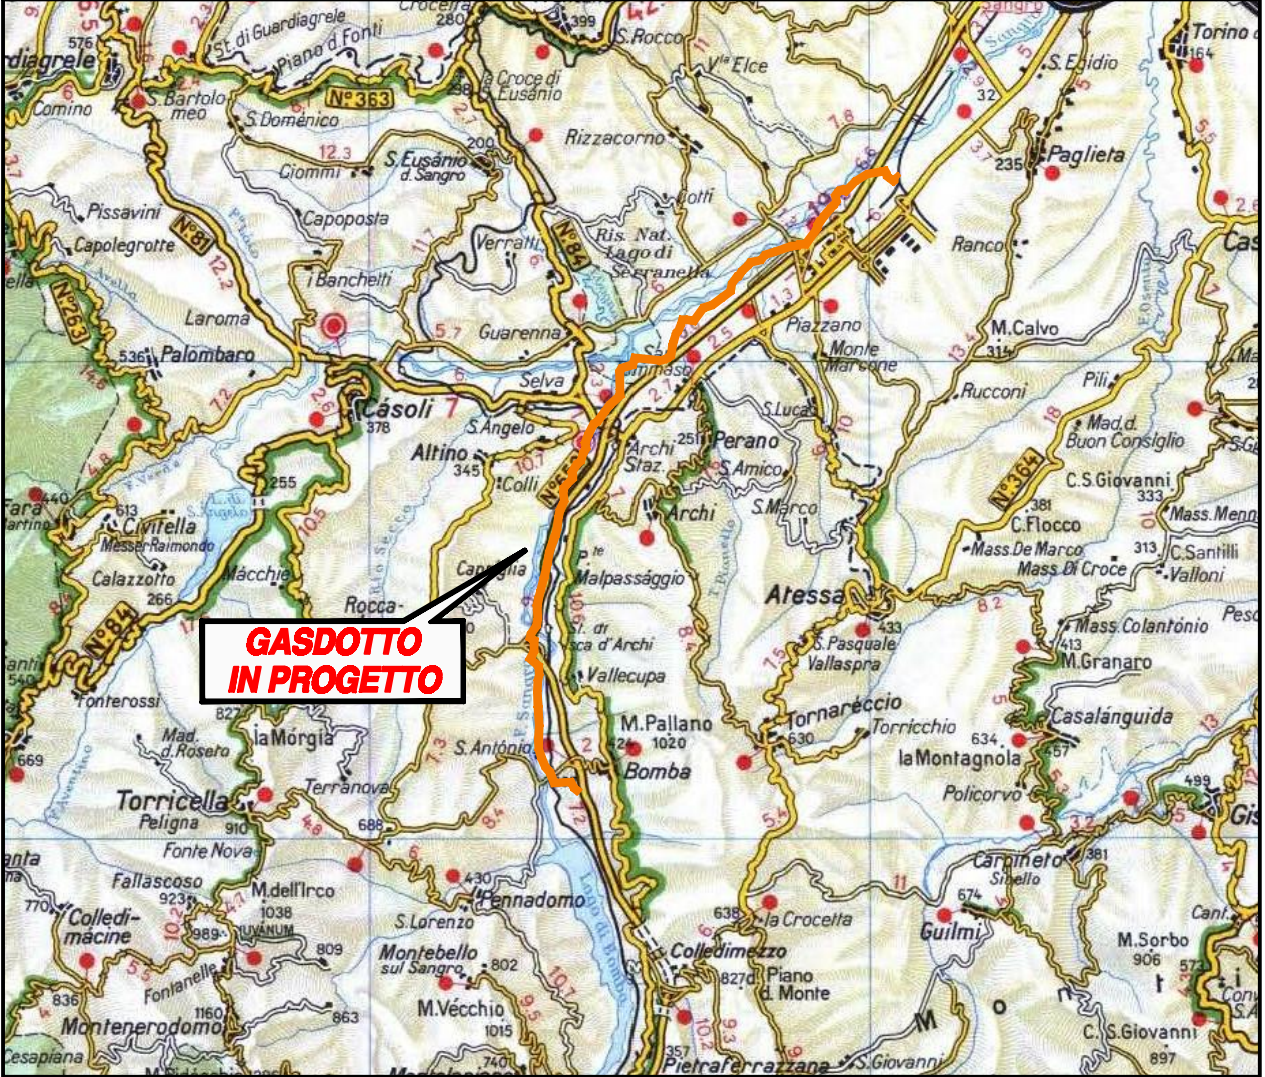

	PROVINCIA DI CHIETI P.T.C.P.		
	PIANO TERRITORIALE DI COORDINAMENTO PROVINCIALE		
	CARTA DEI BOSCHI E DELLE AREE BOScate		
	DATA	FOGLIO	
	DICEMBRE '19	1	1
	SCALA	PLOTTAGGIO	
	1:100.000	1:1	

2				
1				
0	VARIAZIONE UBICAZIONE CENTRALE DI TRATTAMENTO	DICEMBRE '19		
REV.	DESCRIZIONE Description	DATA Date	VERIFICATO Checked	APPROVATO Approved
COMMITTENTE Client		COMMESSA N°:		
CODIFICA DOC. / Doc. Number N° 015.PG.0995		IMPIANTO / OPERA Plant GASDOTTO POZZI MONTE PALLANO 1/2 ZONA IND.LE ATESSA-PAGLIETA		