


Fonte: Provincia di Chieti - P.T.C.P. approvato con Del. C.P. n°14 del 22.03.2002

- NUOVA UBICAZIONE CENTRALE DI TRATTAMENTO
- VECCHIA UBICAZIONE CENTRALE DI TRATTAMENTO

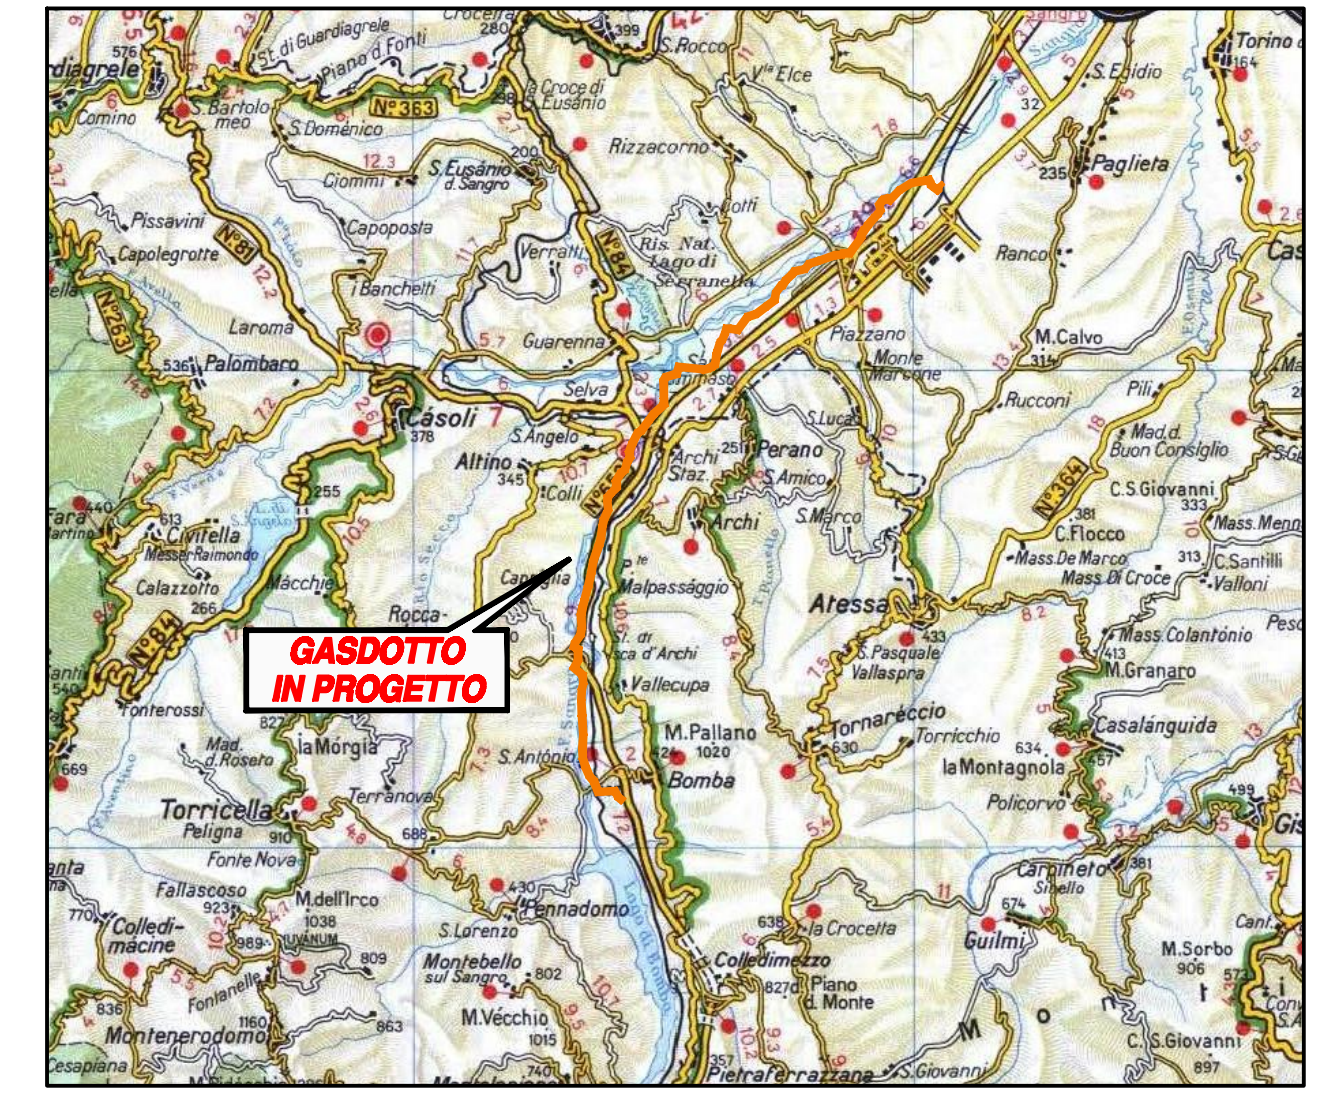

	<b>PROVINCIA DI CHIETI</b> <b>P.T.C.P.</b> <b>PIANO TERRITORIALE DI COORDINAMENTO PROVINCIALE</b> <b>CARTA DELLE AREE DI VINCOLO IDROGEOLOGICO</b>		
	<small>G. MARINO</small> <small>DISCEN.</small>	<small>OLIMAR</small> <small>VERIF.</small>	<small>OLIMAR</small> <small>APPROV.</small>
	<small>DATA</small> <small>DICEMBRE '19</small>	<small>FOGLIO</small> <small>1 DI 1</small>	<small>SCALA</small> <small>1:100.000</small>

2				
1				
0	VARIAZIONE UBICAZIONE CENTRALE DI TRATTAMENTO	DICEMBRE '19		
REV.	DESCRIZIONE	DATA	VERIFICATO	APPROVATO
Rev.	Description	Date	Checked	Approved

COMMITTENTE Client **CMI ENERGIA CMI Energia S.p.A.**

IMPIANTO / OPERA Plant  
**GASDOTTO**  
**POZZI MONTE PALLANO 1/2**  
**ZONA IND.LE ATESSA-PAGLIETA**

CODIFICA DOC. / Doc. Number  
**N° 015.PG.0998**

CONTRACTOR **OLIMAR**

COMMESSA N°:  
 File name: