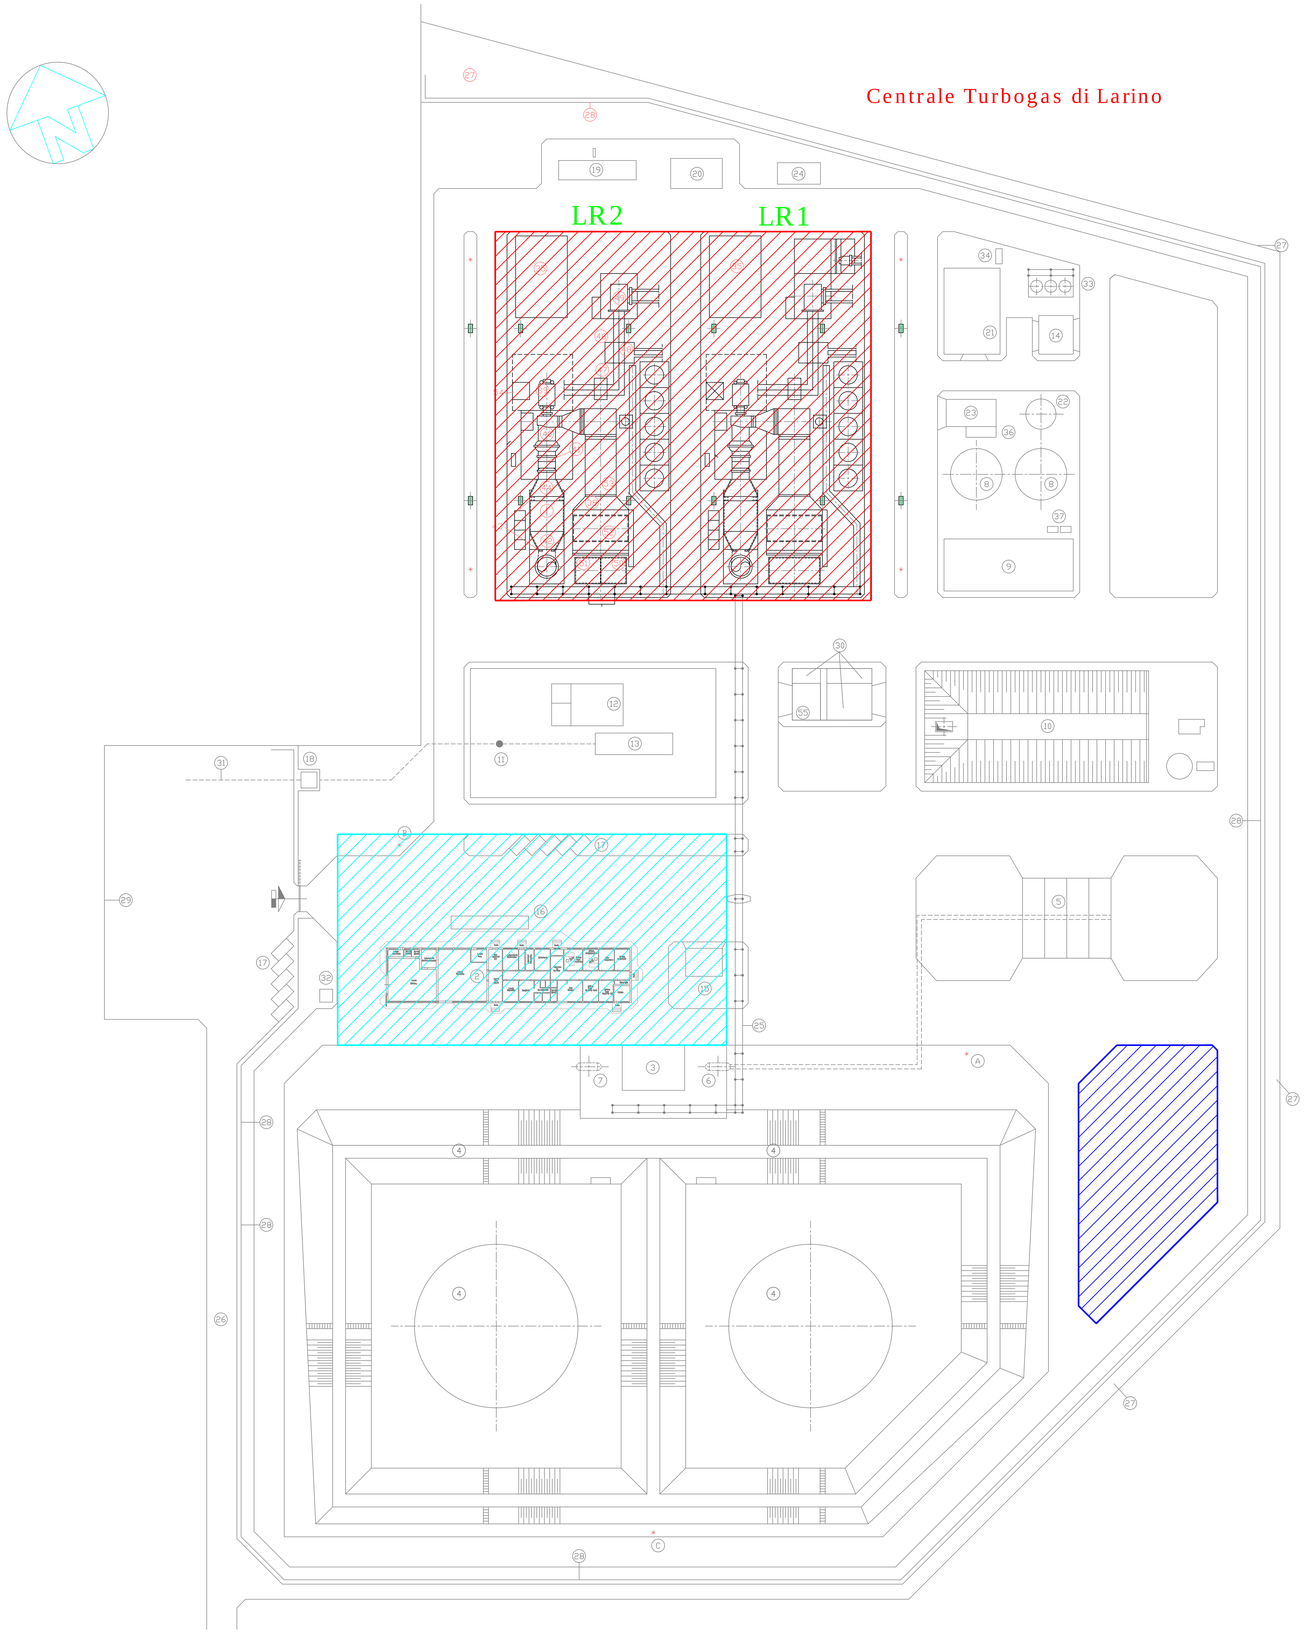

LEGENDA

1 -GRUPPO TURBOGAS
2 -EDIFICIO SEVIZI GENERALI
3 -TETTOIA POMPE COMBUSTIBILE
4 -SEBATOIO COMBUST. DA 15000 mc
5 -PIAZZOLA PER SCARICO AUTOBOTTI DA 100 mc
6 -SEB. COMB. PER SCARICO AUTOBOTTI DA 100 mc
7 -SERB. GASOLIO PER PER SERV. AUX DA 100 mc
8 -SERBATOIO ACQUA ANTINCENDIO DA 1500 mc
9 -FABBRICATO POMPE ANTINCENDIO
10 -IMPIANTO TRATTAM. ACQUE REFLUE
11 -AREA DECOMPRESS. E CONDIZ. METANO/SFIATO METANO
12 -EDIFICIO CALDAIE CONDIZIONAMENTO METANO
13 -TETTOIA PER STAZIONE VALVOLE METANO
14 -TETTOIA DEPOSITO OLII LUBRIFICANTI
15 -TETTOIA RICOVERO AUTOMEZZI
16 -PESA A PONTE
17 -PARCHEGGIO AUTO
18 -CAMERA ARRIVO METANODOTTO
19 -DEPOSITO IDROGENO
20 -DEPOSITO CO_2
21 -DIESEL DI EMERGENZA
22 -SERBATOIO ACQUA SERVIZI
23 -SERVIZI ADDOLCITORE
24 -VASCA RACCOLTA OLIO TRASFORM.
25 -PIPE RACK
26 -STRADA DI ACCESSO
27 -PISTA DI GUARDIANIA
28 -RECINZIONE DI IMPIANTO
29 -CONFINE DI PROPRIETA'
30 -EDIFICIO QUADRI ELETTRICI
31 -METANODOTTO
32 -FOSSA BIOLOGICA
33 -REFRIGERANTI
34 -SEBATOIO DIESEL DI EMERGENZA
35 -EDIFICIO 6 kV
36 -AUTOCLAVE
37 -SERBATOI GASOLIO MOTOPOMPE
A,B,C, -TORRI FARO (H=35 m)
38 -CAMERA FILTRI
39 -ALTERNATORE
40 -COMPRESSORE
41 -TURBOGAS
42 -CONO DI SCARICO
43 -GIUNTI ELASTICI
44 -CUSCINETTO POSTERIORE
45 -CAMINO
46 -BLINDO SBARRE
47 -INTERRUTTORE DI MACCHINA
48 -TU-TRASFORMATORE DI UNITA'
49 -TP-TRASFORMATORE PRINCIPALE
50 -LOCALE BATTERIE DI GRUPPO
51 -LOCALE CORRENTE CONTINUA
52 -SALA COMANDO
53 -SERVIZI AUSILIARI
54 -SKID OLIO TENUTE IDROGENO
55 -LOCALE BATTERIE SERVIZI GENERALI

Area Di Intervento
Area Di Stoccaggio Materiali
Area Uffici Enel & Contractors e Stoccaggio materiali

REV. Rev.	DATE Data	SCOPE Scopo	REVISION DESCRIPTION Descrizione della revisione	PREPARED BY Preparato	COOPERATIONS Collaborazioni	APPROVED BY Approvato	ISSUED BY Emesso
00	25-09-19	PR	PRELIMINARE				

enel ENGINEERING AND CONSTRUCTION

CLIENT Cliente: ENEL GLOBAL GENERATION – GENERATION ITALY
JOB No
DOC No
PROJECT Progetto: CAPACITY STRATEGY ITALY
TITLE Titolo: LARINO PLANIMETRIA GENERALE D'IMPIANTO AREA DI INTERVENTO

APPLIC. TO SECTION Valido per le sezioni
SCALE Scala: 1:500
DWG No Dis. n.: PBRIT40003
SHEET Foglio: 01 | FOLLOWER Segue fg.: – | OF Di: 01 | SIZE FORMATO: A0
DWG TYPE Tipo di: D | A | DISC. Disc.: I
FILE NAME Name file: PBRIT4000300dwg
REPLACES DWG No Sostituisce il
SEC. INDEX

EMPLOYER SUBMITAL Invio al cliente
☐ FOR APPROVAL Per approvazione
☐ FOR INFORMATION ONLY Per informazione
☐ NOT REQUESTED Non richiesto
SYSTEM Sistema

THIS DOCUMENT IS PROPERTY OF ENEL Spa. IT IS STRICTLY FORBIDDEN TO REPRODUCE THIS DOCUMENT, WHOLLY OR PARTIALLY AND TO PROVIDE ANY RELATED INFORMATION TO OTHERS WITHOUT PREVIOUS WRITTEN CONSENT.

Questo documento è proprietà di ENEL Spa. E' severamente proibito riprodurre anche in parte il documento o divulgare ad altri le informazioni contenute senza la preventiva autorizzazione scritta.

Centrale Turbogas di Larino

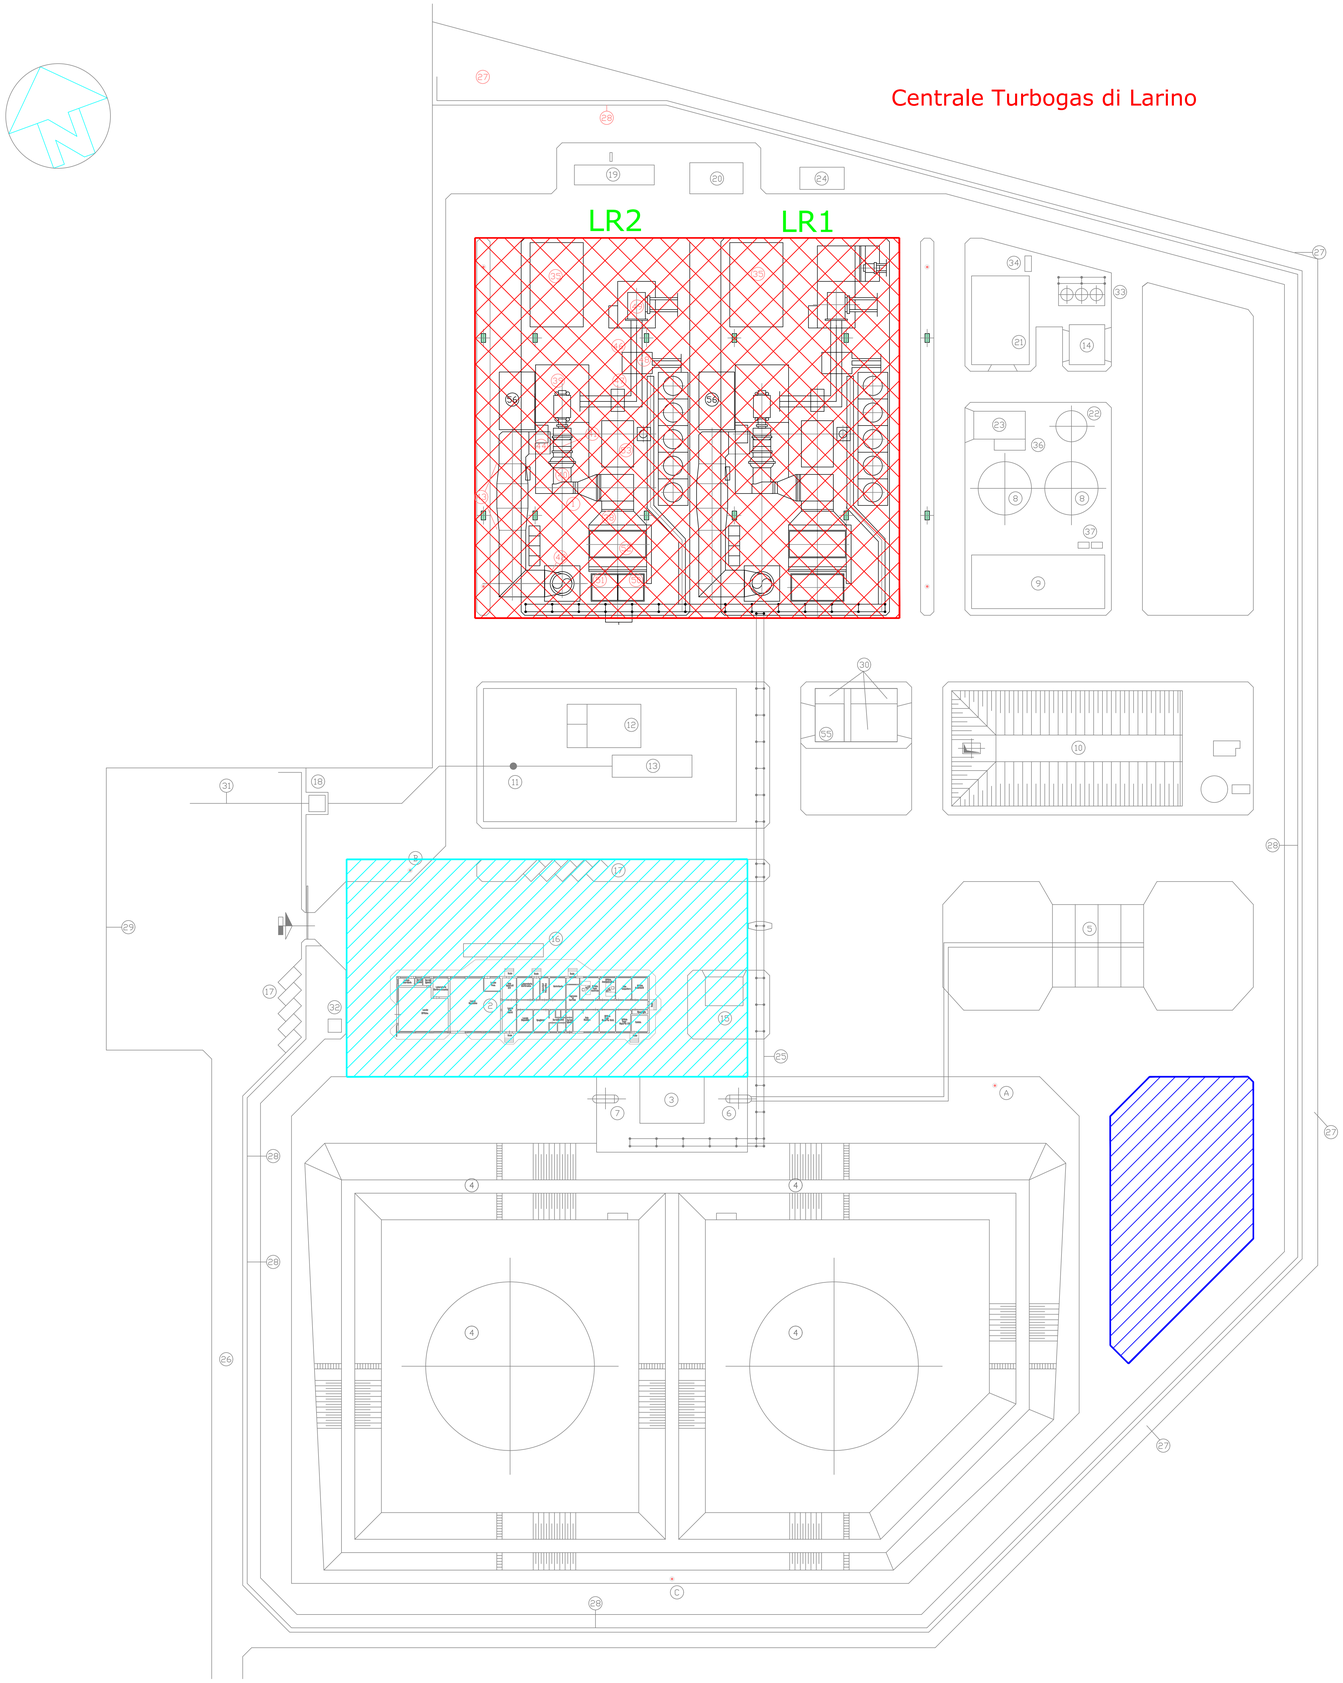

LEGENDA

1 -GRUPPO TURBOGAS
2 -EDIFICIO SEVIZI GENERALI
3 -TETTOIA POMPE COMBUSTIBILE
4 -SEBATOIO COMBUST. DA 15000 mc
5 -PIAZZOLA PER SCARICO AUTOBOTTI DA 100 mc
6 -SEB. COMB. PER SCARICO AUTOBOTTI DA 100 mc
7 -SERB. GASOLIO PER PER SERV. AUX DA 100 mc
8 -SERBATOIO ACQUA ANTINCENDIO DA 1500 mc
9 -FABBRICATO POMPE ANTINCENDIO
10 -IMPIANTO TRATTAM. ACQUE REFLUE
11 -AREA DECOMPRESS. E CONDIZ. METANO/SFIATO METANO
12 -EDIFICIO CALDAIE CONDIZIONAMENTO METANO
13 -TETTOIA PER STAZIONE VALVOLE METANO
14 -TETTOIA DEPOSITO OLII LUBRIFICANTI
15 -TETTOIA RICOVERO AUTOMEZZI
16 -PESA A PONTE
17 -PARCHEGGIO AUTO
18 -CAMERA ARRIVO METANODOTTO
19 -DEPOSITO IDROGENO
20 -DEPOSITO CO2
21 -DIESEL DI EMERGENZA
22 -SERBATOIO ACQUA SERVIZI
23 -SERVIZI ADDOLCITORE
24 -VASCA RACCOLTA OLIO TRASFORM.
25 -PIPE RACK
26 -STRADA DI ACCESSO
27 -PISTA DI GUARDIANIA
28 -RECINZIONE DI IMPIANTO
29 -CONFINE DI PROPRIETA'
30 -EDIFICIO QUADRI ELETTRICI
31 -METANODOTTO
32 -FOSSA BIOLOGICA
33 -REFRIGERANTI
34 -SEBATOIO DIESEL DI EMERGENZA
35 -EDIFICIO 6 kV
36 -AUTOCLAVE
37 -SERBATOI GASOLIO MOTOPOMPE
A,B,C, -TORRI FARO (H=35 m)
38 -CAMERA FILTRI
39 -ALTERNATORE
40 -COMPRESSORE
41 -TURBOGAS
42 -CONO DI SCARICO
43 -GIUNTI ELASTICI
44 -CUSCINETTO POSTERIORE
45 -CAMINO
46 -BLINDO SBARRE
47 -INTERRUTTORE DI MACCHINA
48 -TU-TRASFORMATORE DI UNITA'
49 -TP-TRASFORMATORE PRINCIPALE
50 -LOCALE BATTERIE DI GRUPPO
51 -LOCALE CORRENTE CONTINUA
52 -SALA COMANDO
53 -SERVIZI AUSILIARI
54 -SKID OLIO TENUTE IDROGENO
55 -LOCALE BATTERIE SERVIZI GENERALI
56 -GAS HEATER

Area Di Intervento
Area Di Stoccaggio Materiali
Area Uffici Enel & Contractors e Stoccaggio materiali

REV. Rev.	DATE Data	SCOPE Scopo	REVISION DESCRIPTION Descrizione della revisione	PREPARED BY Preparato	COOPERATIONS Collaborazione	APPROVED BY Approvato	ISSUED BY Emesso
00	12/12/19	PR	PRELIMINARE				

ENGINEERING AND CONSTRUCTION

CLIENT Cliente: ENEL GLOBAL GENERATION – GENERATION ITALY
JOB No:
DOC No:
PROJECT Progetto: CAPACITY STRATEGY ITALY
TITLE Titolo: LARINO
PLANIMETRIA GENERALE D'IMPIANTO
AREA DI INTERVENTO TG

EMPLOYER SUBMITTAL Invio al cliente
☐ FOR APPROVAL Per approvazione
☐ FOR INFORMATION ONLY Per informazione
☐ NOT REQUESTED Non richiesto
SYSTEM Sistema

APPLIC. TO SECTION Valido per la sezione

SCALE Scala: 1:500
DWG No Dis. n.: PBRIT40007
SHEET Foglio: 01
FOLLOWSHEET Seguo N.: –
OF Di: 01
SIZE FORMATO: A0
DWG TYPE Tipo Dis.: D
DOC Doc.: B
SEC. INDEX

FILE NAME Nome file: PBRIT4000700.dwg
REPLACES DWG No Sostituisce il n°:

THIS DOCUMENT IS PROPERTY OF ENEL Spa. IT IS STRICTLY FORBIDDEN TO REPRODUCE THIS DOCUMENT, WHOLLY OR PARTIALLY AND TO PROVIDE ANY RELATED INFORMATION TO OTHERS WITHOUT PREVIOUS WRITTEN CONSENT.

Questo documento è proprietà di ENEL Spa. E' severamente proibito riprodurre anche in parte il documento e divulgare ad altri le informazioni contenute senza la preventiva autorizzazione scritta.