



**CITTA' DI SAN SEVERO**  
**PROVINCIA DI FOGGIA**

**AREA V URBANISTICA E ATTIVITA' PRODUTTIVE**

*Servizio Pianificazione Strategica, Qualità del Paesaggio e Sviluppo Locale*

Prot. San Severo, 13 gennaio 2020

Ministero dell'Ambiente e della Tutela del Territorio e del Mare  
Direzione Generale per le Valutazioni e le Autorizzazioni Ambientali  
[dgsalvanguardia.ambientale@pec.minambiente.it](mailto:dgsalvanguardia.ambientale@pec.minambiente.it)

Regione Puglia  
Dipartimento Mobilità, Qualità Urbana, Opere Pubbliche, Ecologia e Paesaggio  
Sezione Autorizzazioni Ambientali  
Servizio V.I.A. e V.Inc.A.  
[servizio.ecologia@pec.rupar.puglia.it](mailto:servizio.ecologia@pec.rupar.puglia.it)

e, p.c. Ministero dei Beni e delle Attività Culturali e del Turismo  
[mbac-dg-abap@mailcert.beniculturali.it](mailto:mbac-dg-abap@mailcert.beniculturali.it)

Soprintendenza Archeologia Belle Arti e Paesaggio  
per le Province di Barletta-Andria-Trani e Foggia  
[mbac-sabap-fg@mailcert.beniculturali.it](mailto:mbac-sabap-fg@mailcert.beniculturali.it)

Regione Puglia  
Dipartimento Mobilità, Qualità urbana, Opere Pubbliche, Ecologia e Paesaggio  
Sezione Tutela e Valorizzazione del Paesaggio  
[servizio.paesaggio@pec.rupar.puglia.it](mailto:servizio.paesaggio@pec.rupar.puglia.it)

Provincia di Foggia  
Settore Assetto del Territorio  
[protocollo@cert.provincia.foggia.it](mailto:protocollo@cert.provincia.foggia.it)

**OGGETTO:** Procedura di VIA Ministeriale ai sensi dell'art. 23 del D.lgs. n. 152/2006 e ss.mm.ii. relativa all'impianto per la produzione di energia da fonte eolica denominato "La Camera" costituito da 10 aerogeneratori, per una potenza complessiva di 60 MW, ricadente nel comune di San Severo (FG) - Proponente: ENERWING s.r.l. - (ID\_VIP: 4975) - **PARERE.**

Con nota prot. 30058 del 18/11/2019, acquisita al protocollo di questo ente al n. 25338 del 18/11/2019 il Ministero dell'Ambiente e della Tutela del Territorio e del Mare ha comunicato l'avvio del procedimento per la Valutazione dell'Impatto Ambientale ai sensi dell'art. 23 del D.lgs. 152/2006 relativa all'impianto per la produzione di energia da fonte eolica denominato "La Camera" costituito da 10 aerogeneratori, per una potenza complessiva di 60 MW, ricadente nel comune di San Severo (FG) - Proponente: ENERWING s.r.l.; con la medesima nota il Ministero ha precisato che dalla data della comunicazione decorre il termine di 60 giorni entro il quale, ai sensi dell'art. 24, comma 3, del D.lgs. 152/2006 e ss.mm.ii. sono acquisiti per via telematica i pareri delle Amministrazioni e degli enti pubblici in indirizzo.

Si procede pertanto all'espressione del parere per quanto di competenza.

**1) Premessa**

Si premette che il Comune di San Severo è dotato di **Piano Urbanistico Generale (PUG)** approvato con Deliberazione del Consiglio Comunale n. 33 del 03/11/2014; il PUG prevede una disciplina (PUG - Parte Strutturale) relativa al sistema extraurbano e ai contesti territoriali (art. S7 *Il sistema extra-urbano*; art. S7.3 *Il contesto del Triolo*) ed una specifica disciplina (PUG - Parte Programmatica) relativa agli impianti per la produzione



**CITTA' DI SAN SEVERO**  
**PROVINCIA DI FOGGIA**

**AREA V URBANISTICA E ATTIVITA' PRODUTTIVE**

*Servizio Pianificazione Strategica, Qualità del Paesaggio e Sviluppo Locale*

di energia da fonti rinnovabili, in coerenza con l'art. 12 del D.lgs. 387/2003 (art. P58 - *Impianti per la produzione energetica delle NTA – Parte Programmatica* ).

Altresì, con Deliberazione del Consiglio comunale n. 26 del 5 aprile 2019, è stato approvato in via definitiva l'**Adeguamento del PUG al PPTR** (Piano Paesaggistico Territoriale Regionale), previo recepimento ed approvazione degli aggiornamenti e delle rettifiche al PPTR da parte della Regione Puglia con Deliberazione della Giunta Regionale n. 2436 del 21/12/2018.

In esito all'Adeguamento del PUG al PPTR ed in attuazione della previsione del PUG – Parte Strutturale di cui all'art. S7 *Il sistema extra-urbano*, comma 7.4, laddove si prevede che *“Al fine di evidenziare e valorizzare i caratteri dei paesaggi rurali, nonché di reinterpretare la complessità e la molteplicità dei paesaggi rurali di grande valore storico e identitario e ridefinirne le potenzialità idrauliche, ecologiche, paesaggistiche e produttive, i Contesti rurali sono suscettibili di divenire ed essere strutturati come un parco multifunzionale”*, il territorio rurale del Comune di San Severo è stato classificato come *Ulteriore Contesto Paesaggistico (UCP) “Paesaggi rurali”* ed è stato assoggettato alla relativa disciplina relativa agli interventi ammissibili e non ammissibili.

Tanto premesso, con specifico riferimento all'intervento proposto, si fa presente quanto segue.

L'impianto eolico in progetto, costituito da n. 10 aerogeneratori (con altezza comprensiva di rotore pari a 200 mt e con potenza pari a 6MW), cavidotto interrato di connessione e sottostazione elettrica, è ubicato in zona classificata “Ea” - Zona Agricola del Triolo” dal Piano Urbanistico Generale.

**2) Compatibilità con art. P58 “Impianti per la produzione energetica” delle NTA - Parte Programmatica**

La disciplina dell'art. P58 “Impianti per la produzione energetica” prevede che, in relazione ai diversi contesti territoriali nei quali è articolato il territorio agricolo comunale (Contesto del Radicosa, Contesto agricolo pregiato, Contesto del Triolo), gli impianti eolici debbano tener conto delle specifiche caratteristiche degli stessi.

In particolare, con riferimento alla Zona Ea - Zona agricola del Triolo, *“utilizzata prevalentemente per seminativi non irrigui e caratterizzata da una diffusa presenza di edifici rurali di valore storico”*, si stabilisce che *“nella localizzazione degli impianti va verificata la compatibilità con il sistema degli edifici rurali classificati A1”*; inoltre *“nella localizzazione degli impianti va verificata la compatibilità con la rete dei “Tratturi”, che interessa diffusamente l'intero territorio comunale”*.

A tal fine è opportuno fare riferimento all'art. s7.3 “Contesto del Triolo” delle NTA del PUG - Parte strutturale, laddove si definiscono gli obiettivi strutturali del Piano, quali tra gli altri *“salvaguardia dei caratteri identitari, conservazione dei manufatti e delle sistemazioni agrarie tradizionali, con particolare attenzione al recupero delle masserie, dell'edilizia rurale e dei manufatti in pietra a secco, della rete scolante, della tessitura agraria e degli elementi divisorii, nonché ai caratteri dei nuovi edifici, delle loro pertinenze e degli annessi rurali”*.

Se ne desume che l'individuazione degli edifici rurali storici classificati A1 non è in funzione della loro attuale condizione, che in alcuni casi è di non utilizzo, quanto piuttosto in funzione dell'obiettivo strutturale del loro recupero, finalizzato alla costituzione del potenziale *“parco multifunzionale”* previsto all'art. s7.4 delle NTA del PUG, laddove si stabilisce che *“al fine di evidenziare e valorizzare i caratteri dei paesaggi rurali, nonché di reinterpretare la complessità e la molteplicità dei paesaggi rurali di grande valore storico e identitario e ridefinirne le potenzialità idrauliche, ecologiche, paesaggistiche e produttive, i Contesti rurali sono suscettibili di divenire ed essere strutturati come un parco multifunzionale”*.

Tanto premesso, si fa presente che gli edifici di valore storico classificati “A1” ricadenti nell'area d'intervento sono riportati nella Tav. D7.1 “*Carta sintetica di uso del suolo - Territorio extraurbano*” del PUG (All. A - Tav. D7.1 *Legenda - Edifici storici A1*”- 1) La Camera; 2) – Masseria Amendola; 3) Masseria Li Calici) - e le interferenze visive determinate dagli aerogeneratori di progetto sono riportate nella planimetria “All. B – *Angoli di visione - Edifici storici A1*”, dalla quale si evince che l'angolo di visione da tali edifici è critico (>100°) per la totalità degli stessi; in particolare la località “*La Camera*” è collocata proprio all'interno della poligonale che delimita il



**CITTA' DI SAN SEVERO**  
**PROVINCIA DI FOGGIA**

**AREA V URBANISTICA E ATTIVITA' PRODUTTIVE**

*Servizio Pianificazione Strategica, Qualità del Paesaggio e Sviluppo Locale*

layout dell'impianto, quindi presenta un'interferenza visiva pressochè totale, tenuto conto sia della distribuzione degli aerogeneratori che della notevole dimensione degli stessi (altezza massima comprensiva del rotore pari a 200 metri).

Pertanto, considerata la rilevante e notevolmente critica interferenza visiva dell'impianto eolico in progetto con i fabbricati rurali presenti nell'area di intervento, lo stesso risulta in contrasto con la disciplina dell'art. p58 delle NTA del PUG.

**3) Compatibilità con il PUG adeguato al PPTR - art. s7.6.3.8 "Misure di salvaguardia ed utilizzazione per i paesaggi rurali" - art. S7.3 "Il contesto del Triolo"**

Con riferimento al PUG adeguato al PPTR, l'intervento ricade in area classificata come Ulteriore Contesto Paesaggistico (UCP) "Paesaggi rurali" e alla relativa disciplina (NTA – Parte Strutturale - Art. S7.6.3.8 "Misure di salvaguardia ed utilizzazione per i paesaggi rurali"), la quale prevede la non ammissibilità della realizzazione di impianti per la produzione di energia, fatta eccezione per gli interventi indicati nella parte seconda dell'elaborato del PPTR 4.4.1 – Linee guida sulla progettazione e localizzazione di impianti di energia rinnovabile (impianti per minieolico con aerogeneratori di altezza complessiva non superiore a 30 mt o con un diametro del rotore non superiore a 18 mt, con potenza massima non superiore a 20 kw, se: a) proposti su aree agricole; b) previsti da un piano di miglioramento aziendale, a garanzia della salvaguardia e utilizzazione del paesaggio rurale e delle tradizioni agroalimentari locali; c) numero massimo degli aerogeneratori pari a n. 3), tra i quali non ricade l'impianto eolico in progetto.

Inoltre, in relazione all'ambito dell'UCP "Paesaggi rurali" interessato dall'impianto eolico, si applica in particolare quanto previsto dall'art. S7.3 - *Il contesto del Triolo*, il quale prevede l'obiettivo della "salvaguardia dei caratteri identitari, conservazione dei manufatti e delle sistemazioni agrarie tradizionali, con particolare attenzione al recupero delle masserie, dell'edilizia rurale e dei manufatti in pietra a secco, della rete scolante, della tessitura agraria e degli elementi divisorii, nonché ai caratteri dei nuovi edifici, delle loro pertinenze e degli annessi rurali (dimensioni, materiali, elementi tipologici)"; inoltre l'art. S7.3 stabilisce che "nelle aree adibite all'attività agricola sono ammessi solo interventi legati all'esercizio dell'agricoltura".

Pertanto, considerato che l'impianto eolico in progetto risulta di tipologia non ammissibile in base alle *Misure di salvaguardia ed utilizzazione per i paesaggi rurali*, le quali prevedono, proprio in ragione della riconosciuta qualità del paesaggio rurale, la possibilità di insediare impianti eolici di piccole dimensioni, sia per altezza massima degli aerogeneratori (altezza massima 30 mt o rotore con diametro massimo di 18 mt), sia in termini quantitativi (massimo n. 3 aerogeneratori) e comunque connessi all'utilizzo agricolo del suolo (previsione in piano di miglioramento aziendale) e tenuto conto che nel *Contesto agricolo del Triolo*, al fine di *salvaguardare i caratteri identitari (omissis) le sistemazioni agrarie tradizionali (omissis) la rete scolante, la tessitura agraria (omissis)*, sono ammessi solo interventi legati all'esercizio dell'agricoltura (quindi non impianti produttivi tout-court, quale è da considerarsi a tutti gli effetti l'impianto eolico in progetto), lo stesso risulta in contrasto con la disciplina dettata dagli artt. S7.6.3.8 "Misure di salvaguardia ed utilizzazione per i paesaggi rurali" e dell'art. S7.3 "Il contesto del Triolo" delle NTA del PUG – Parte Strutturale.

**4) Conclusioni**

In conclusione, per le motivazioni sopra esposte, **si esprime parere non favorevole alla realizzazione dell'impianto eolico**, in quanto in contrasto con la disciplina dettata dall'art. P58 "Impianti per la produzione energetica" delle NTA – Parte Programmatica e con la disciplina dettata dagli artt. S7.6.3.8 "Misure di salvaguardia ed utilizzazione per i Paesaggi rurali" e dell'art. S7.3 "Il contesto del Triolo" del vigente PUG - Piano Urbanistico Generale, così come adeguato al PPTR - Piano Paesaggistico Territoriale Regionale della Puglia.

Il Responsabile del Servizio  
arch. Fabio Mucilli



Il Dirigente Area V  
ing. Benedetto E. Di Lullo

# Piano Urbanistico Generale



Rielaborazione in recepimento della DGR n. 2160/2011, DGP n. 282/2011 e Conferenza di Servizi del 09.01.2014 e succ.

## PUG Parte Programmatica

Oggetto

Carta sintetica di uso del suolo  
Territorio extra-urbano

Data <b>Gennaio 2014</b>	Scala <b>1:30.000</b>
Rev. <b>00</b>	
Cod. pratica <b>2012-0062</b>	Cod. Elaborato <b>D7.1bis</b>

Il Sindaco  
*Gianfranco SAVINO*

L'Assessore all'Urbanistica  
*Leonardo DI MONTE*

### UFFICIO DI PIANO

PROJECT MANAGER  
*Arch. Pasquale MININNO*

SUPPORTO ESTERNO  
*Arch. Michele SGOBBA*

COORDINATORE AREA URBANISTICA E AA.PP.  
*Arch. Fabio MUCILLI*

*Arch. Antonio DEMAIO*

RESPONSABILE SERVIZIO URBANISTICA  
*Arch. Corrado BICCARI*

*Dott.sa Chiara MATTIA*

*Geologo Dott. Francesco BARBATO*

## LEGENDA

### COMPLESSI EDILIZI ISOLATI IN TERRITORIO EXTRA-URBANO - TRATTURI

art. p11  A1 - Edifici rurali

art. p12  Tratturi (Area di competenza del Piano Comunale dei Tratturi)

### AREE DESTINATE ALLE ATTIVITA' AGRICOLE

art. s23.1  Ea - Zona agricola del Triolo  
(di alto valore agronomico)

art. s23.2  Es - Zona agricola pregiata  
(di alto valore agronomico a produzione specializzata)

art. s23.3  Ep - Zona agricola del Radicosa  
(di alto valore agronomico, di pregio ambientale e paesaggistico)

### AREE DESTINATE A SERVIZI

art. p49  F3 - Parchi pubblici unitari e comprensoriali

### Limiti generici

 Limite comunale San Severo

 Limiti comunali

Att. A

Rev. D7.1  
LEGENDA

4520000

SAN PAOL




*[Handwritten signature]*

TORREI

Acc. A  
Fav. D.F.A  
Edifici storici "A1"

- 1 CAMERA

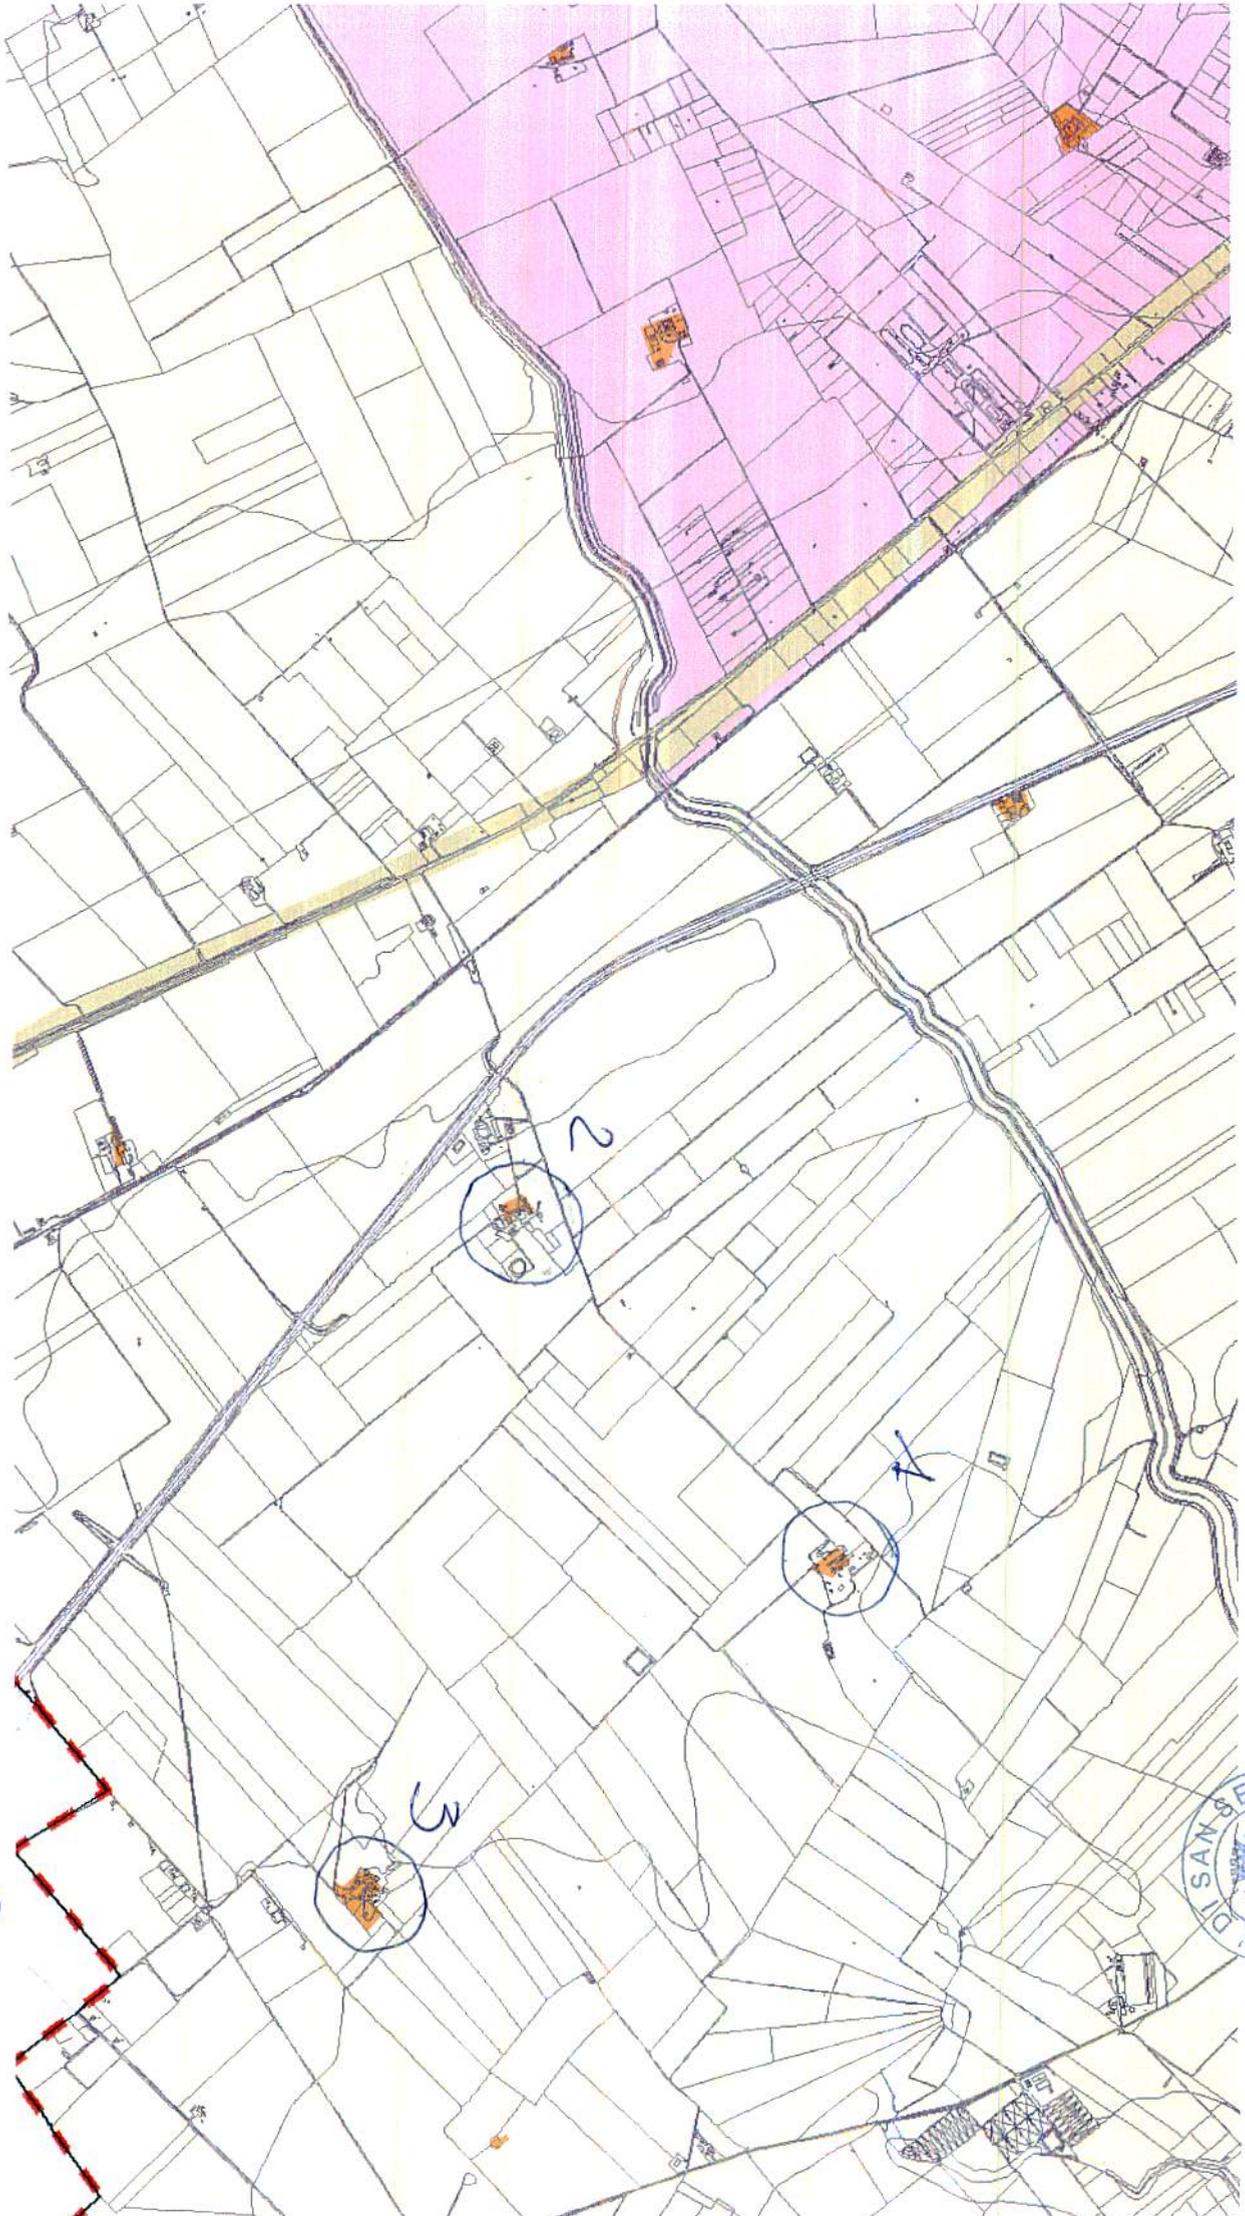


*[Handwritten signature]*

*[Handwritten signature]*

APP. B - ANGOLI DI VISIONE  
EDIFICI STORICI "A1"

- 1 CAMERA - 65° + 100°
- 2 MASS. AMENDOLA - 105°
- 3 MASS. LI CALICI - 100°

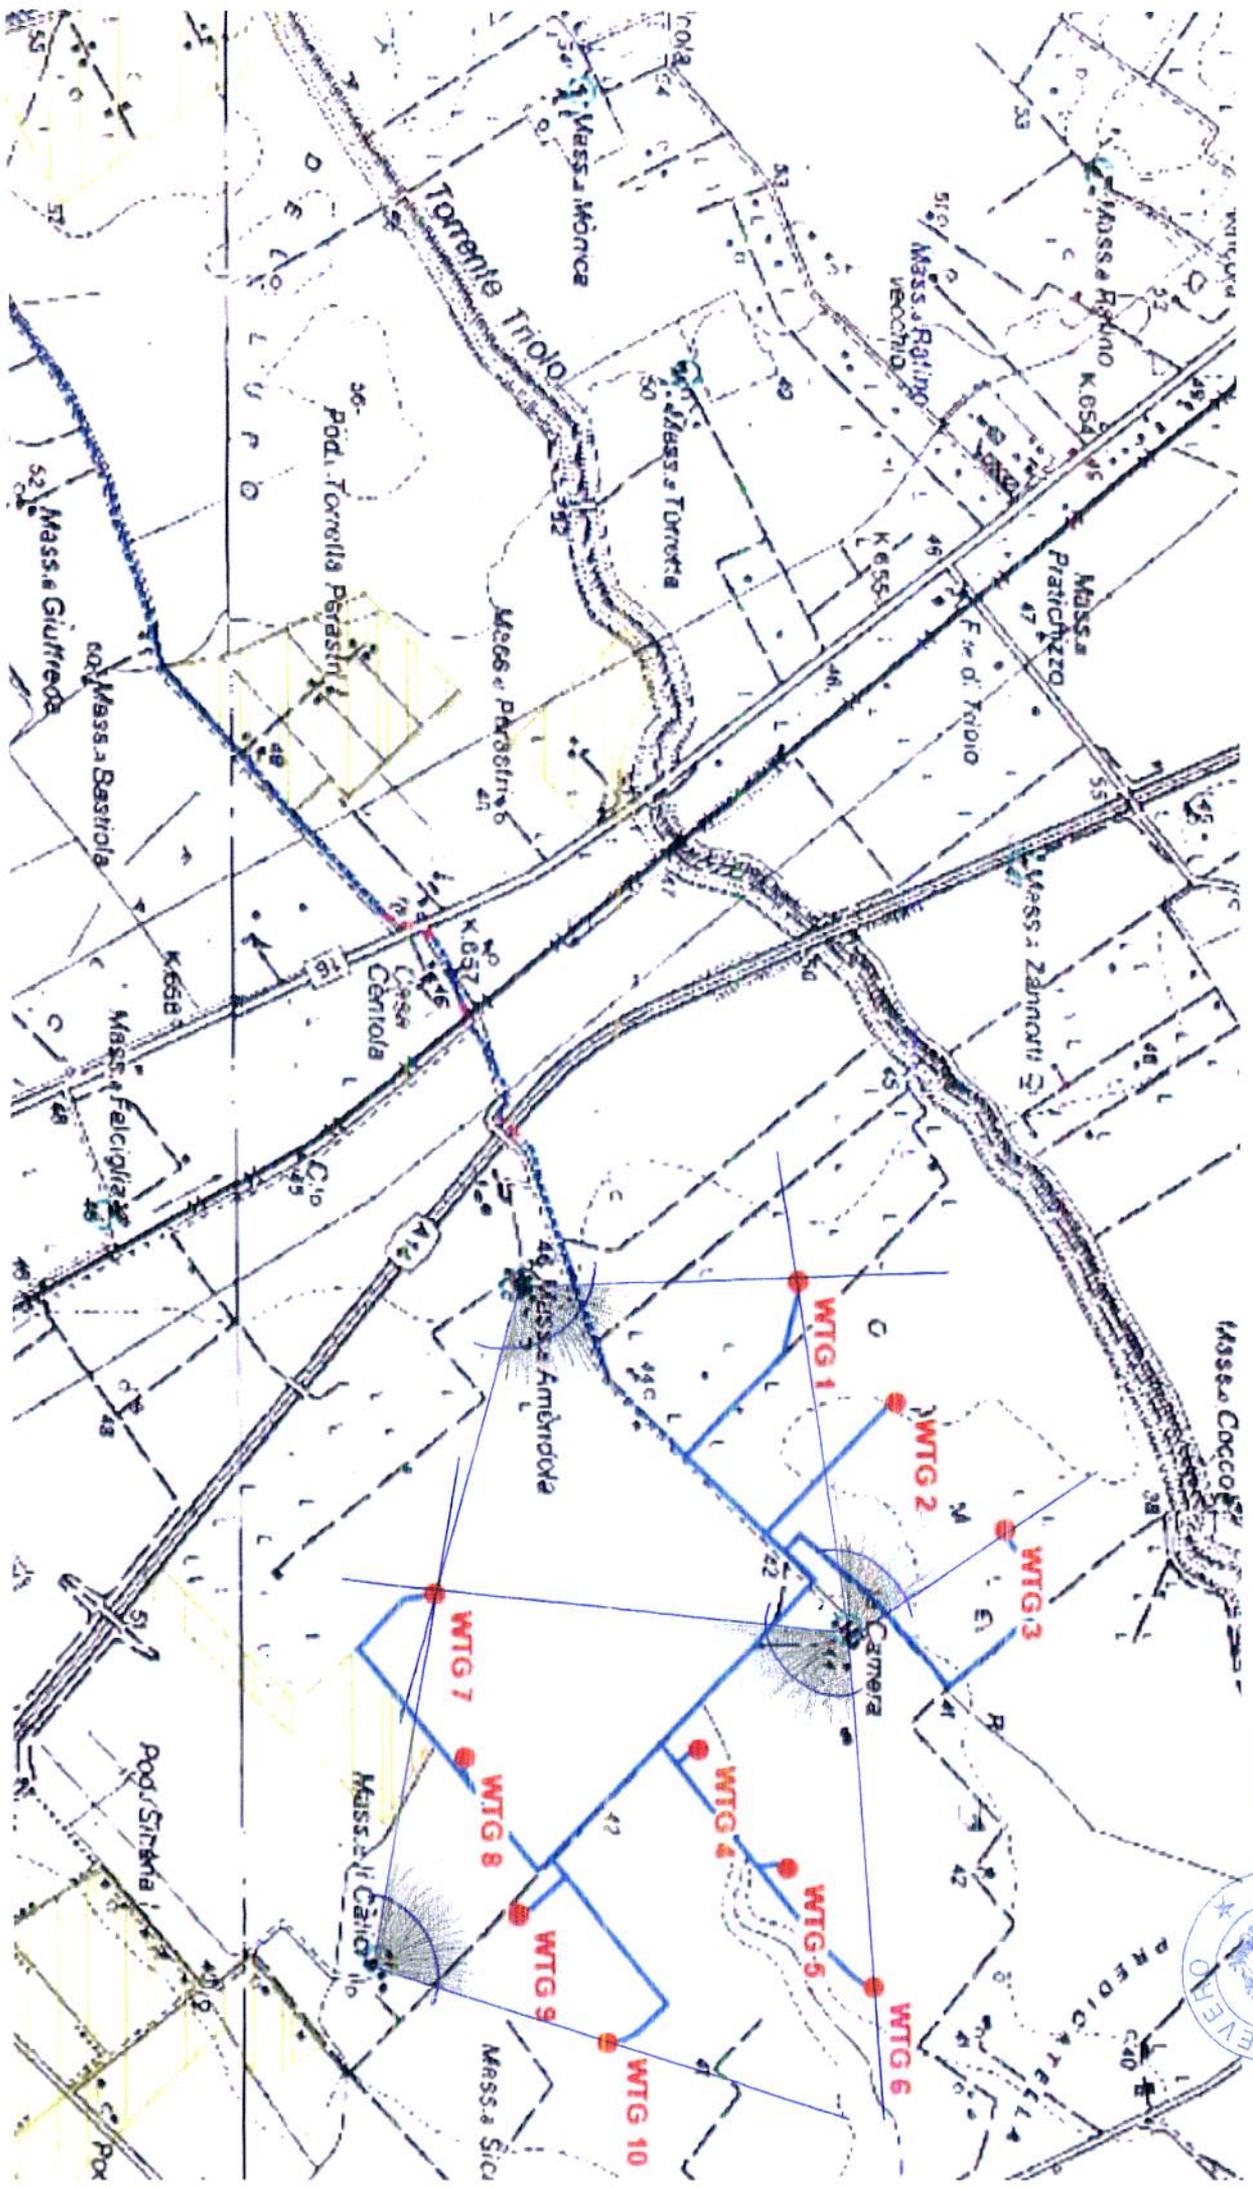

*Pa*