



PROSPETTO PARTE 1 - PROGETTO DEFINITIVO 2009

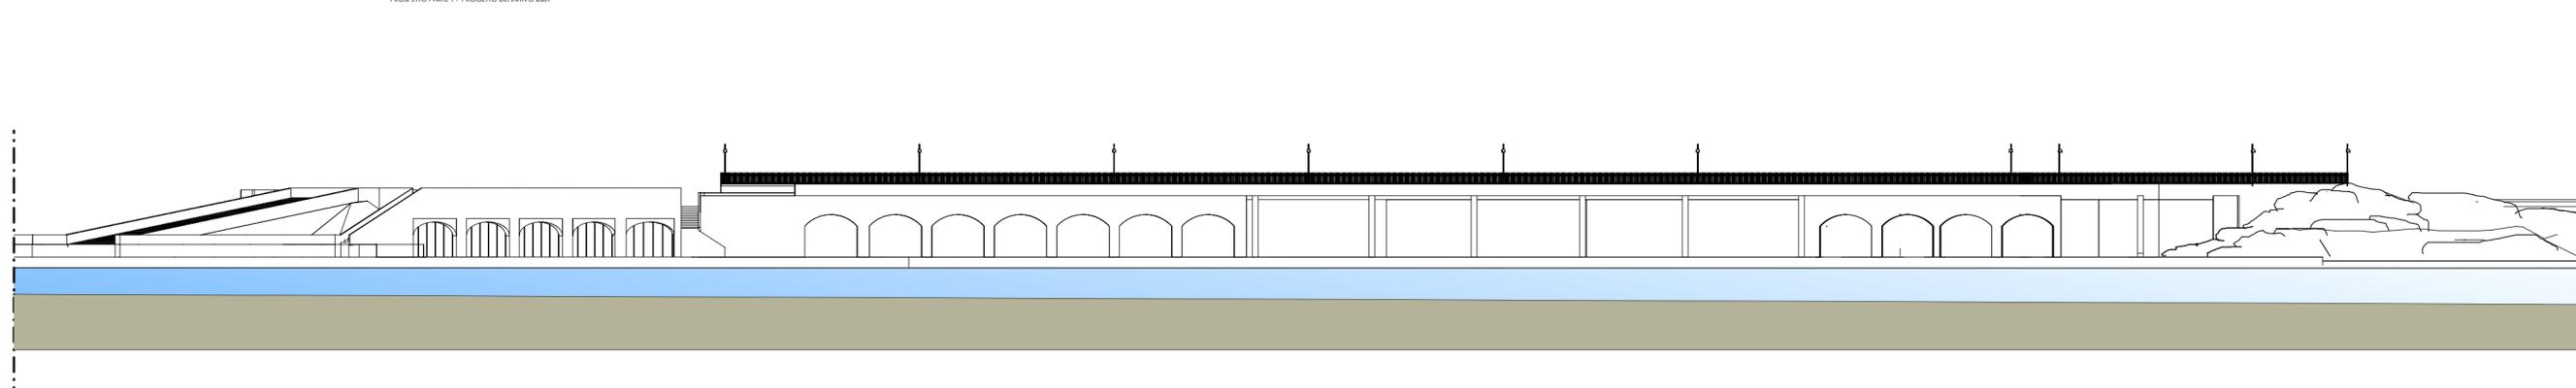

PROSPETTO PARTE 1 - NUOVA PROPOSTA 2019

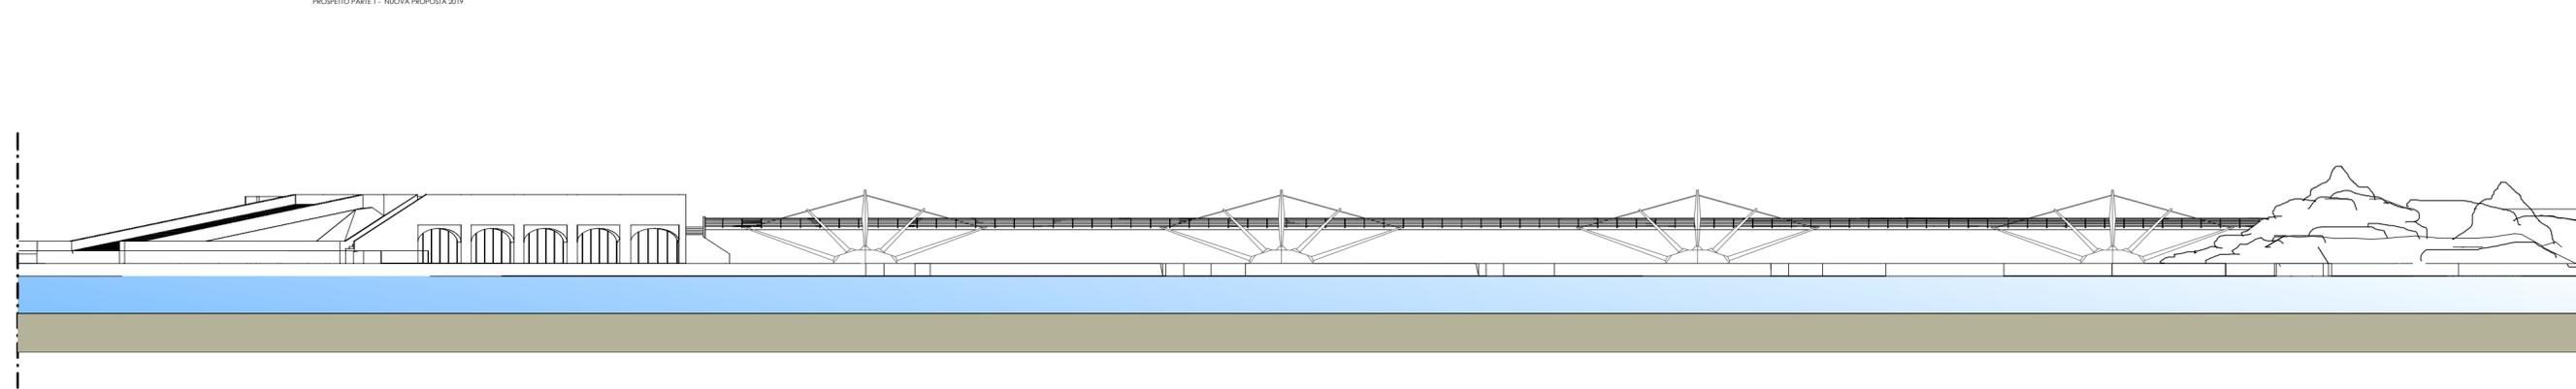

COMUNE DI BORDIGHERA

PROVINCIA DI IMPERIA



Soggetto Proponente
Porto di S.Ampegio S.r.l.

**ELABORATI GRAFICI IN RISPOSTA ALLA NOTA
MINISTERO PER I BENI E LE ATTIVITA' CULTURALI
"COMUNICAZIONE DEI MOTIVI OSTATIVI ALL'ACCOGLIMENTO
DELL'ISTANZA, AI SENSI DELL'ART. 10/BIS DELLA LEGGE 241/90"
DEL 10/04/2019**

TAVOLA	REVISIONE	PROSPETTO PROGETTO DEFINITIVO 2009- PROSPETTO NUOVA PROPOSTA 2019- (PARTE 1)
11		SCALA 1:500

Dicembre 2019

<p>Progetto Strutture</p> <p>Ing. Giovanni Rolando Ing. Luca Siccardi</p> <p>Via Roma, 119 - 18038 Sanremo Tel: 0184 532770 - fax 0184 532771 E-mail: studio.rolando@virgilio.it</p> 	<p>Progetto opere a terra:</p> <p>Studio Albornò Architetti P.za Eroi della Libertà, 26 - 18012 Bordighera Tel: 0184 266364 - fax 0184 268843 E-mail: studio.alborno@tiscali.it</p>  <p>Collaboratori: Arch. Letizia C. Geom. Andreacchio Vincenzo Ing. Macaluso Ezio Collaborazione ed Elaborazioni Grafiche: Geom. Gianfranco ADAMI</p>	<p>Progetto opere marittime:</p> <p></p> <p>Ing. Stefano Puppo Studio associato Tema.Idro</p> <p>Via Roma, 119 - 18038 Sanremo Tel: 0184 507412 - fax 0184 591233 E-mail: tema.idro@virgilio.it</p> <p>Collaboratori: Ing. Luca Tarantino Geom.Fabio Vedovato</p>
--	---	---