



PROSPETTO PARTE 2 - PROGETTO DEFINITIVO 2009

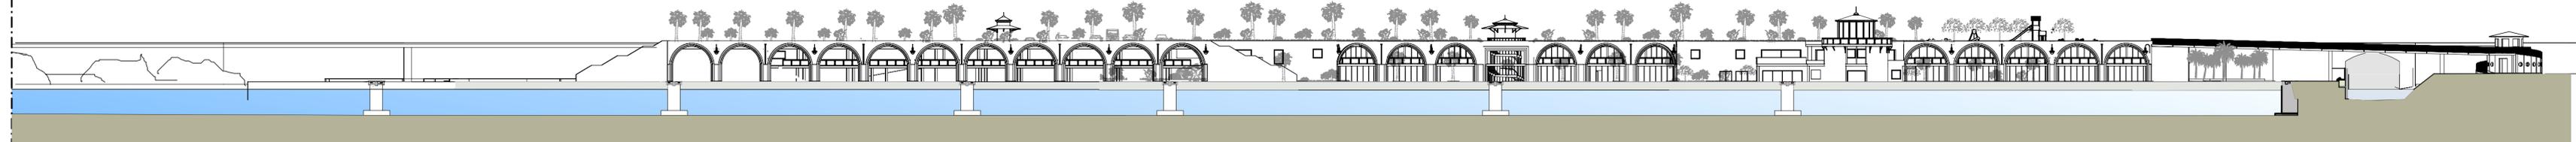

PROSPETTO PARTE 2 - NUOVA PROPOSTA 2019

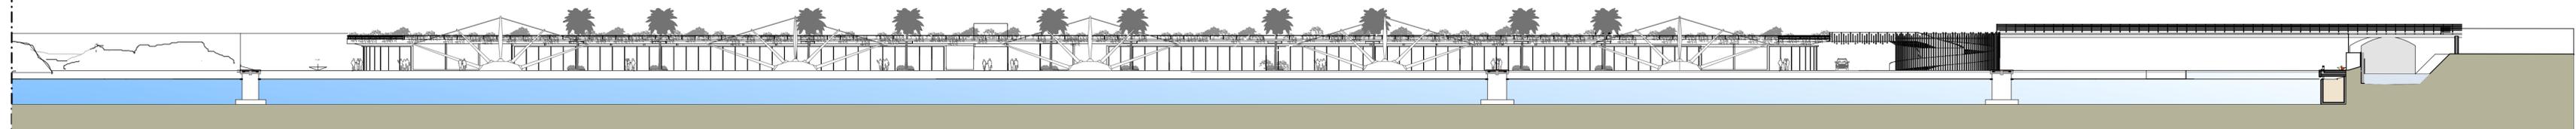

COMUNE DI BORDIGHERA

PROVINCIA DI IMPERIA



Soggetto Proponente
Porto di S.Ampeglia S.r.l.

ELABORATI GRAFICI IN RISPOSTA ALLA NOTA
MINISTERO PER I BENI E LE ATTIVITA' CULTURALI
"COMUNICAZIONE DEI MOTIVI OSTATIVI ALL'ACCOGLIMENTO
DELL'ISTANZA, AI SENSI DELL'ART. 10/BIS DELLA LEGGE 241/90"
DEL 10/04/2019

TAVOLA **12** REVISIONE PROSPETTO PROGETTO DEFINITIVO 2009-
PROSPETTO NUOVA PROPOSTA 2019- (PARTE 1)
SCALA 1:500

Dicembre 2019

Progetto Strutture

Progetto opere a terra:

Progetto opere marittime:


Ing. Giovanni Rolando
Ing. Luca Siccardi
Via Roma, 119 - 18038 Sanremo
Tel: 0184 532770 - fax 0184 532771
E-mail: studio.rolando@virgilio.it

Studio Albornò Architetti
P.zza Eroi della Libertà, 26 - 18012 Bordighera
Tel: 0184 266364 - fax 0184 268843
E-mail: studio.albornò@tiscali.it



Collaboratori: Arch. Letizia C.
Geom. Andreacchio Vincenzo
Ing. Macaluso Ezio
Collaborazione ed Elaborazioni Grafiche:
Geom. Gianfranco ADAMI



Ing. Stefano Puppo
Studio associato Tema.Idro
Via Roma, 119 - 18038 Sanremo
Tel: 0184 507412 - fax 0184 591233
E-mail: tema.idro@virgilio.it

Collaboratori: Ing. Luca Tarantino
Geom.Fabio Vedovato