




Sezione n. sx\_1\_a

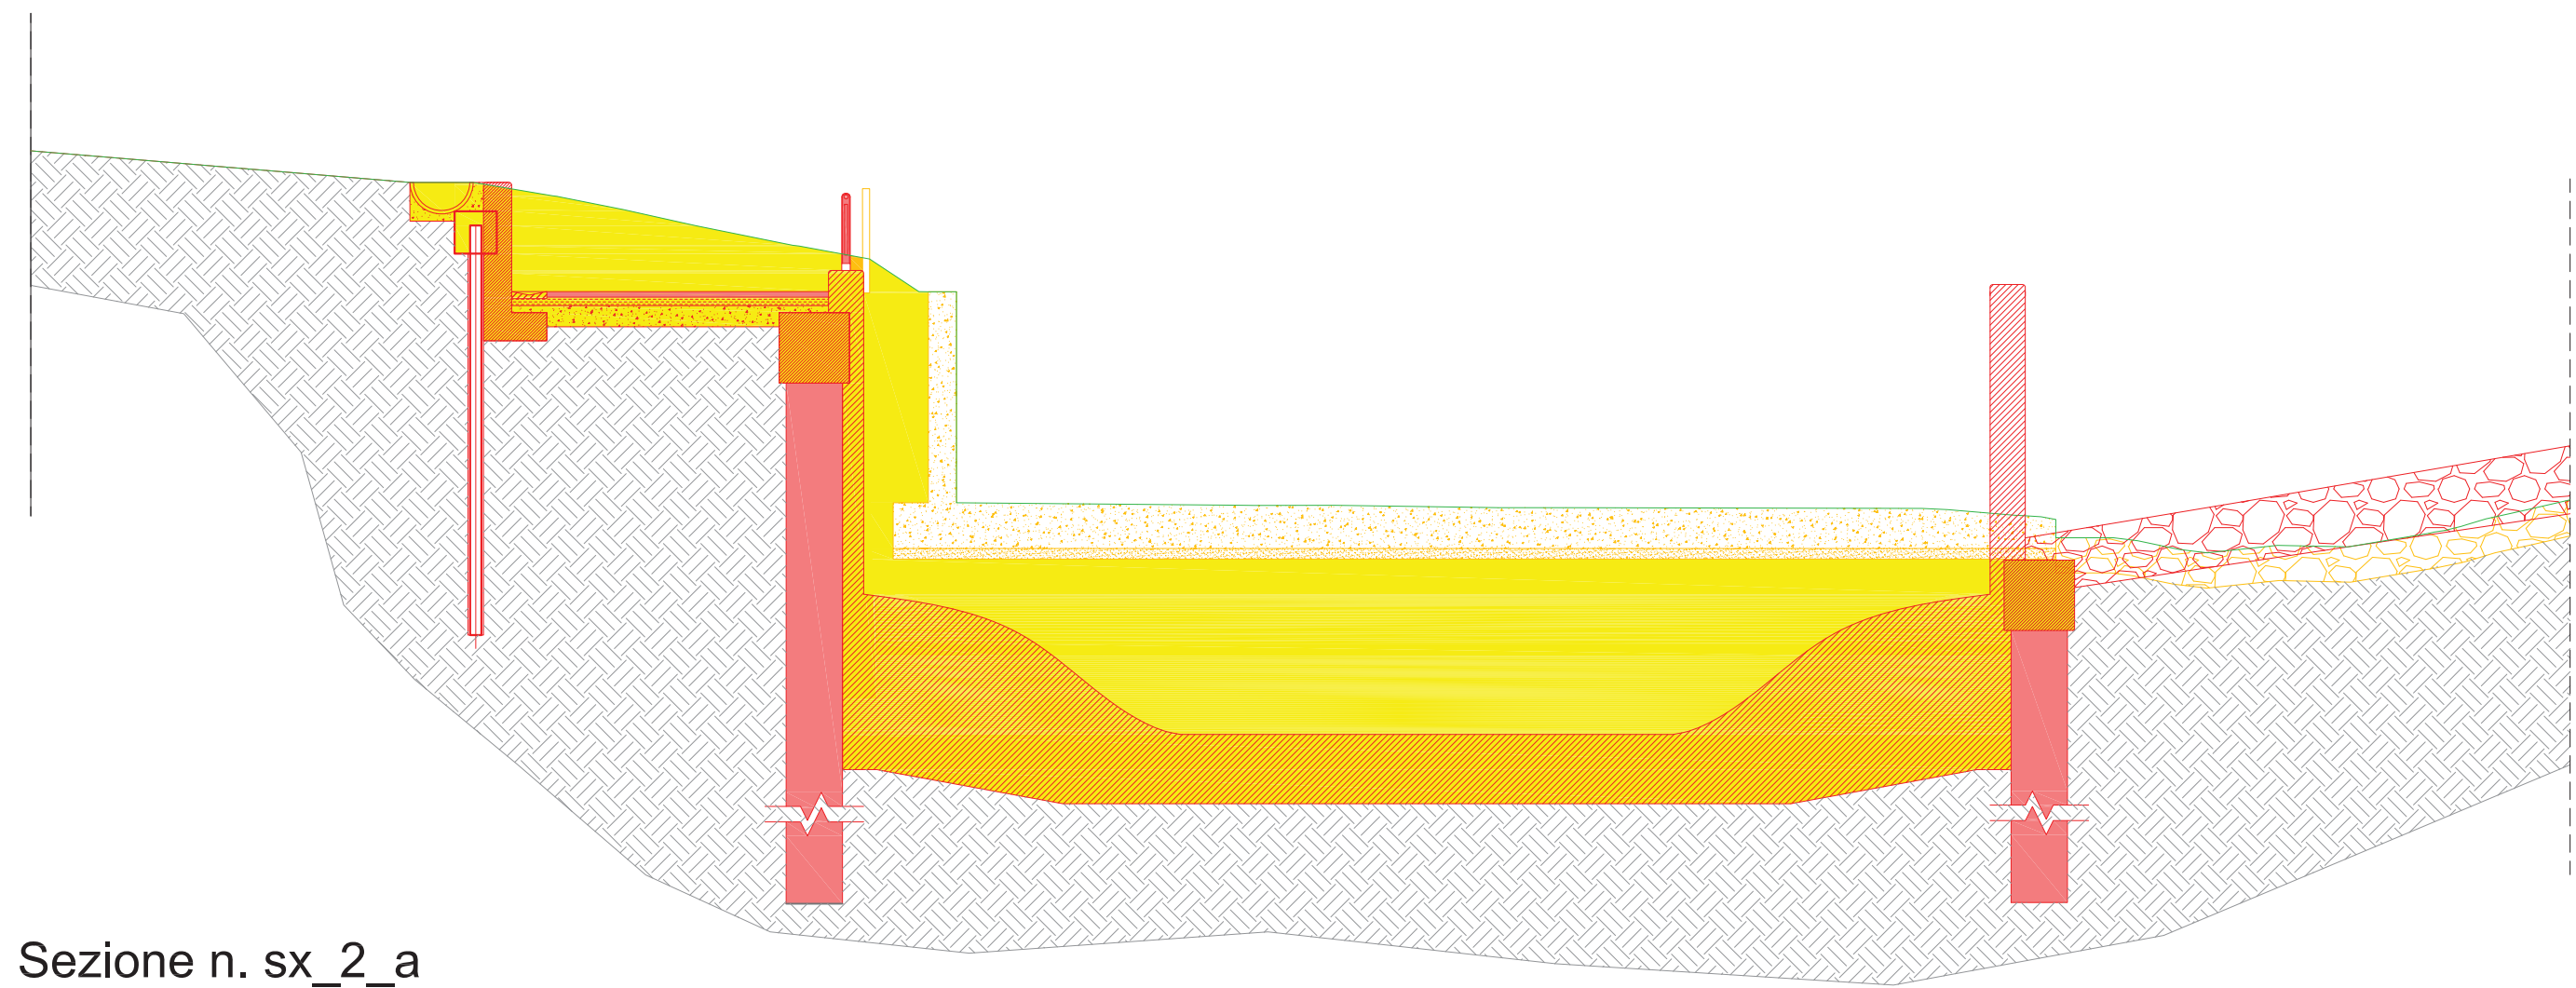


Sezione n. sx\_2

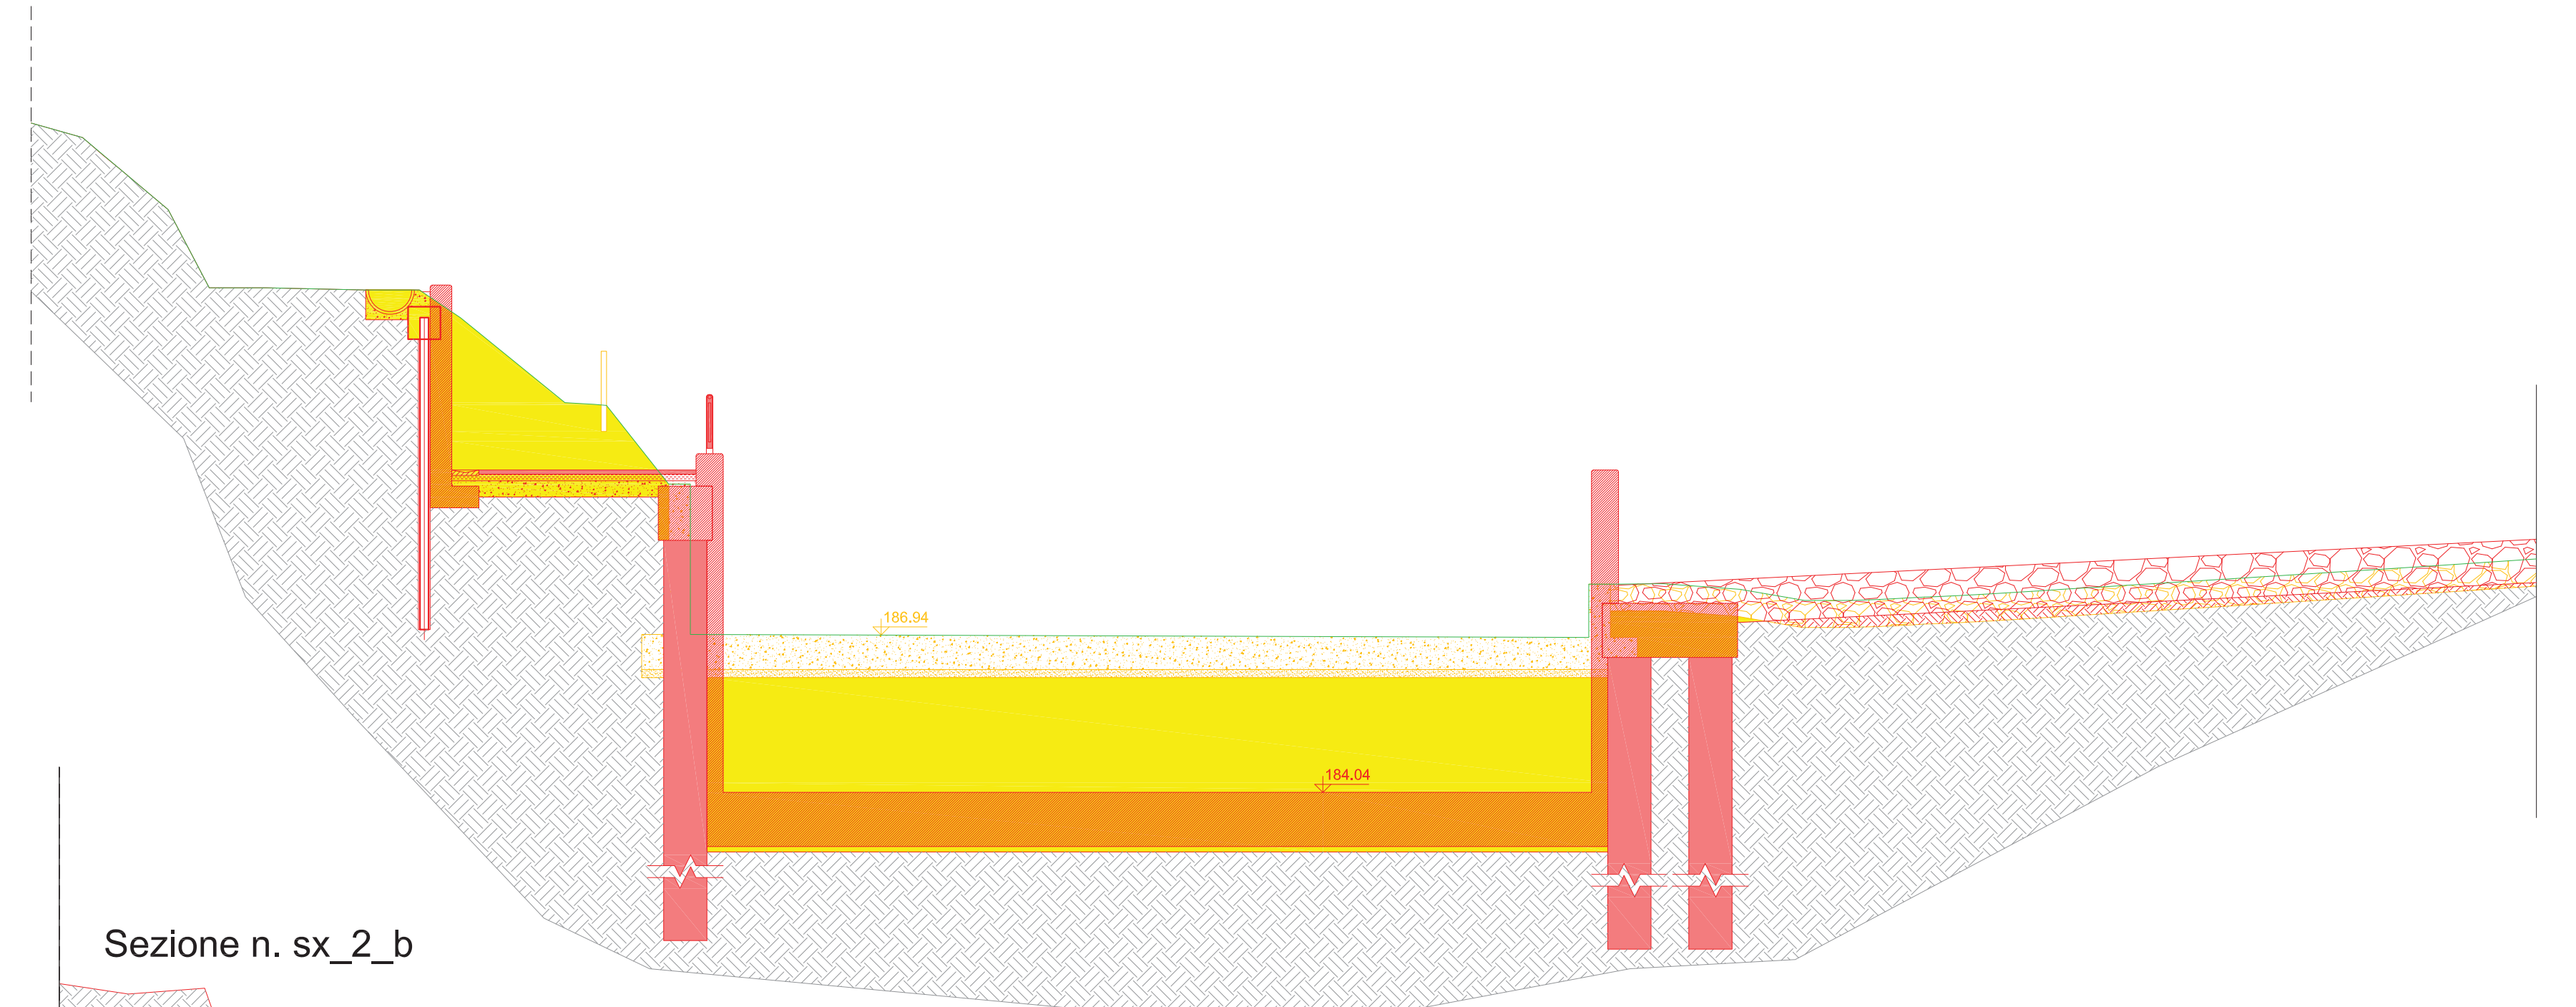


Sezione n. sx\_2\_a

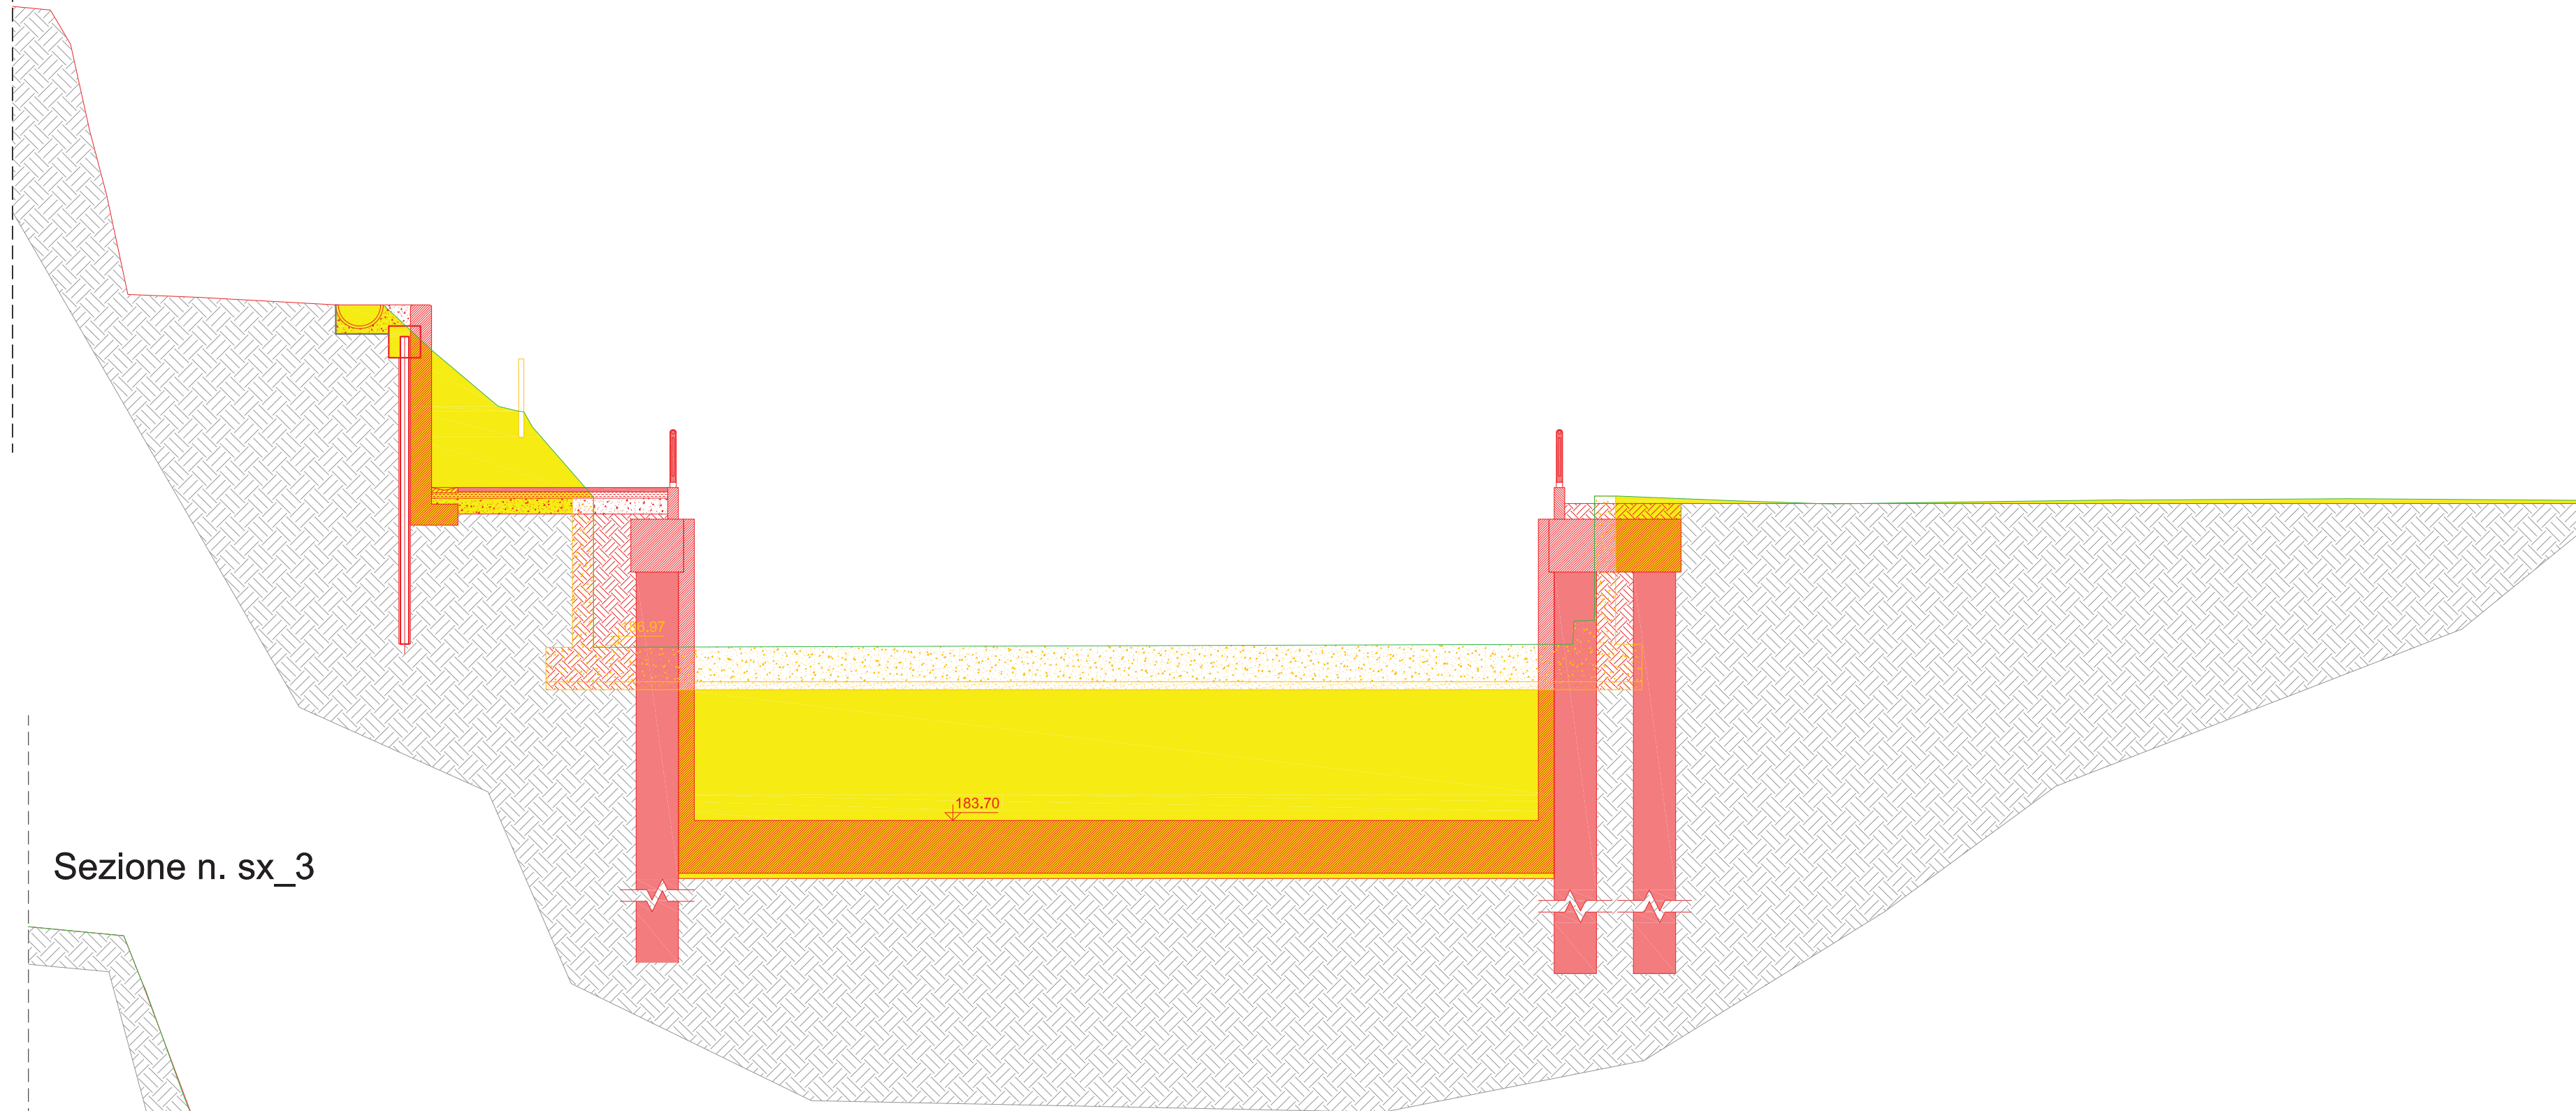


Sezione n. sx\_2\_b

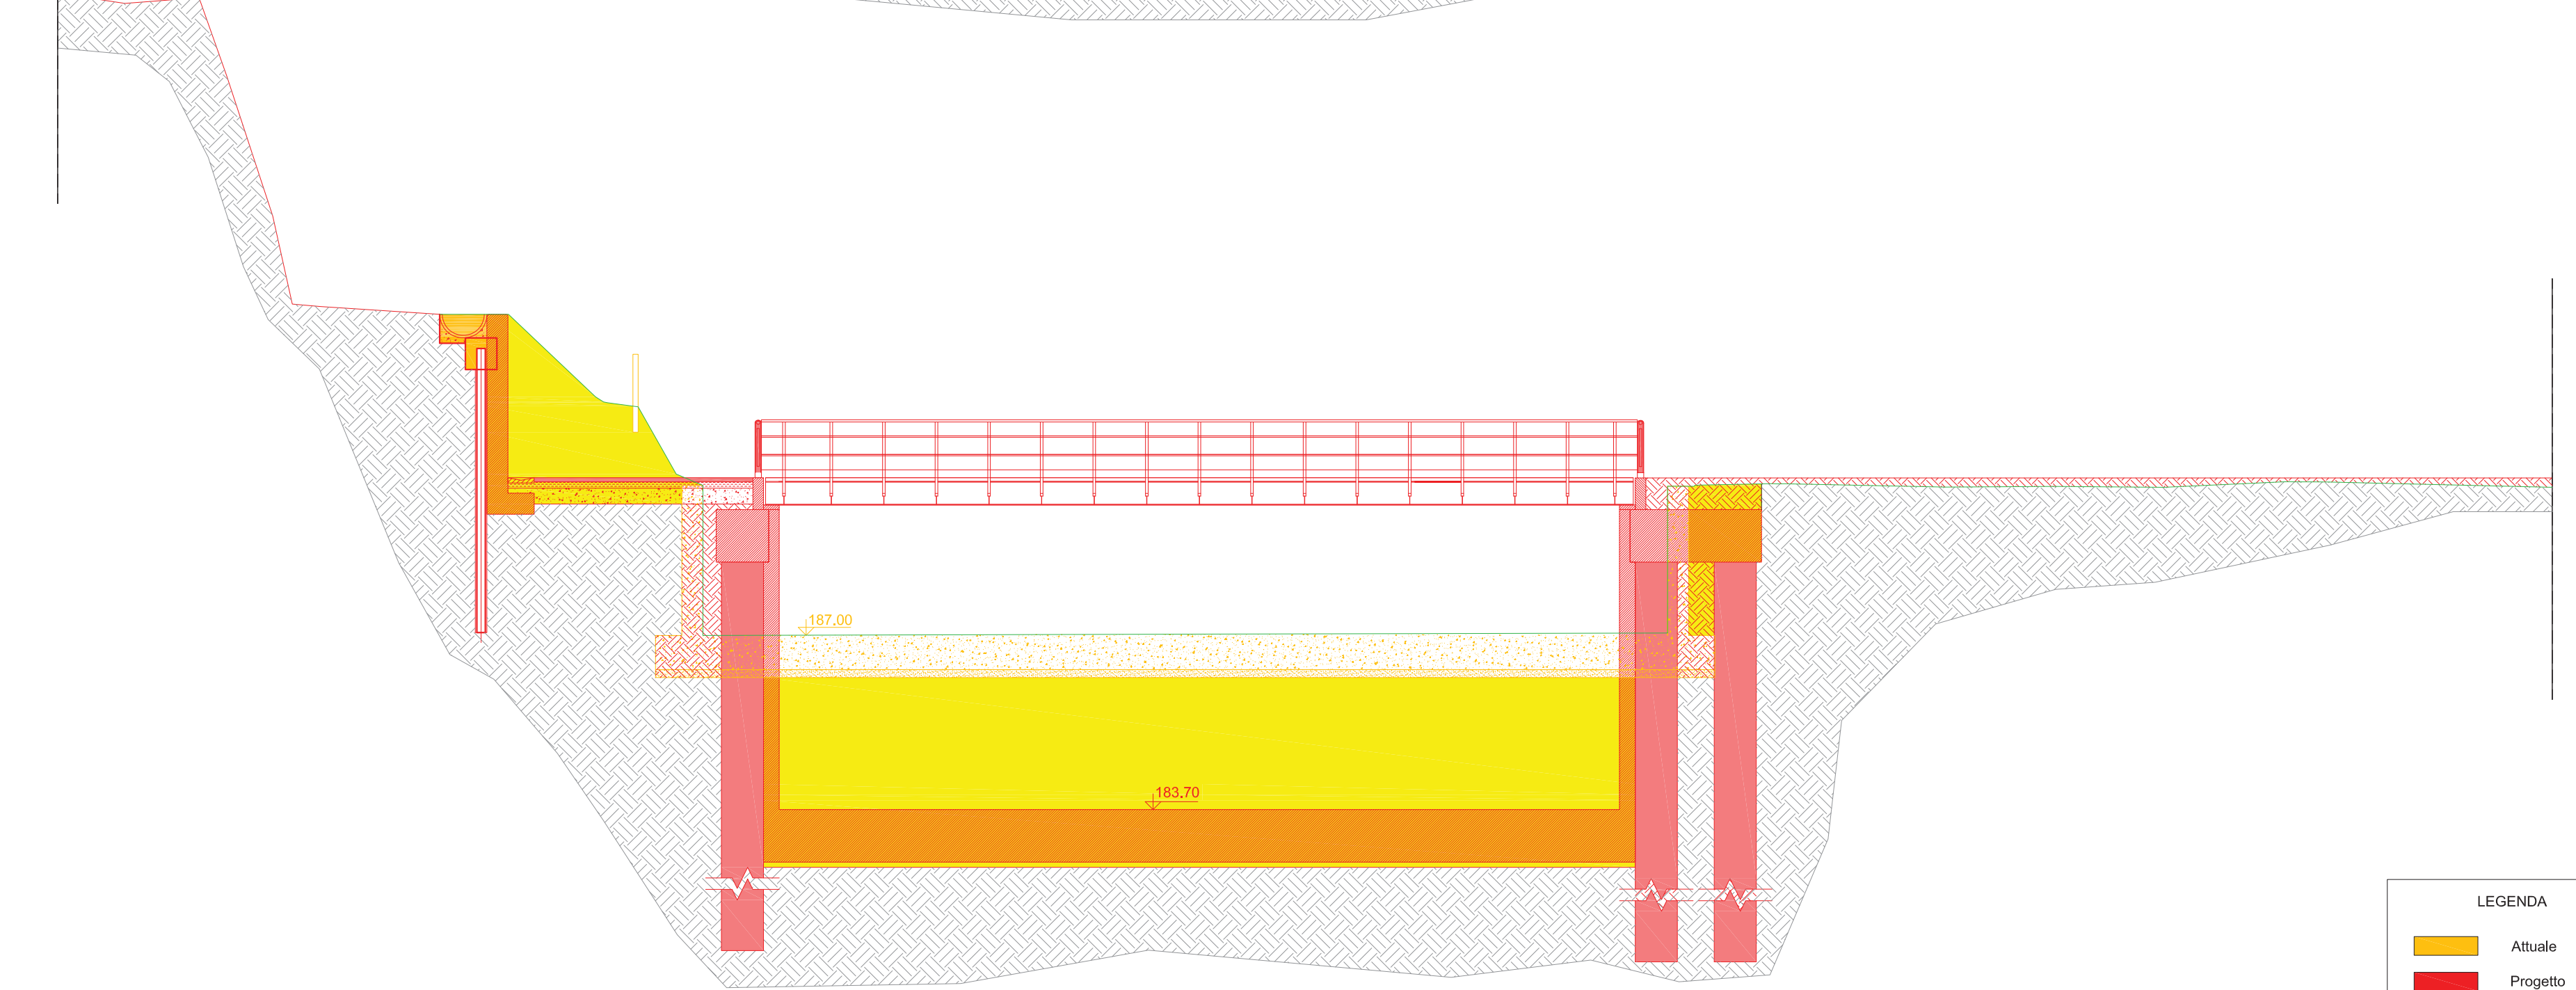


Sezione n. sx\_3

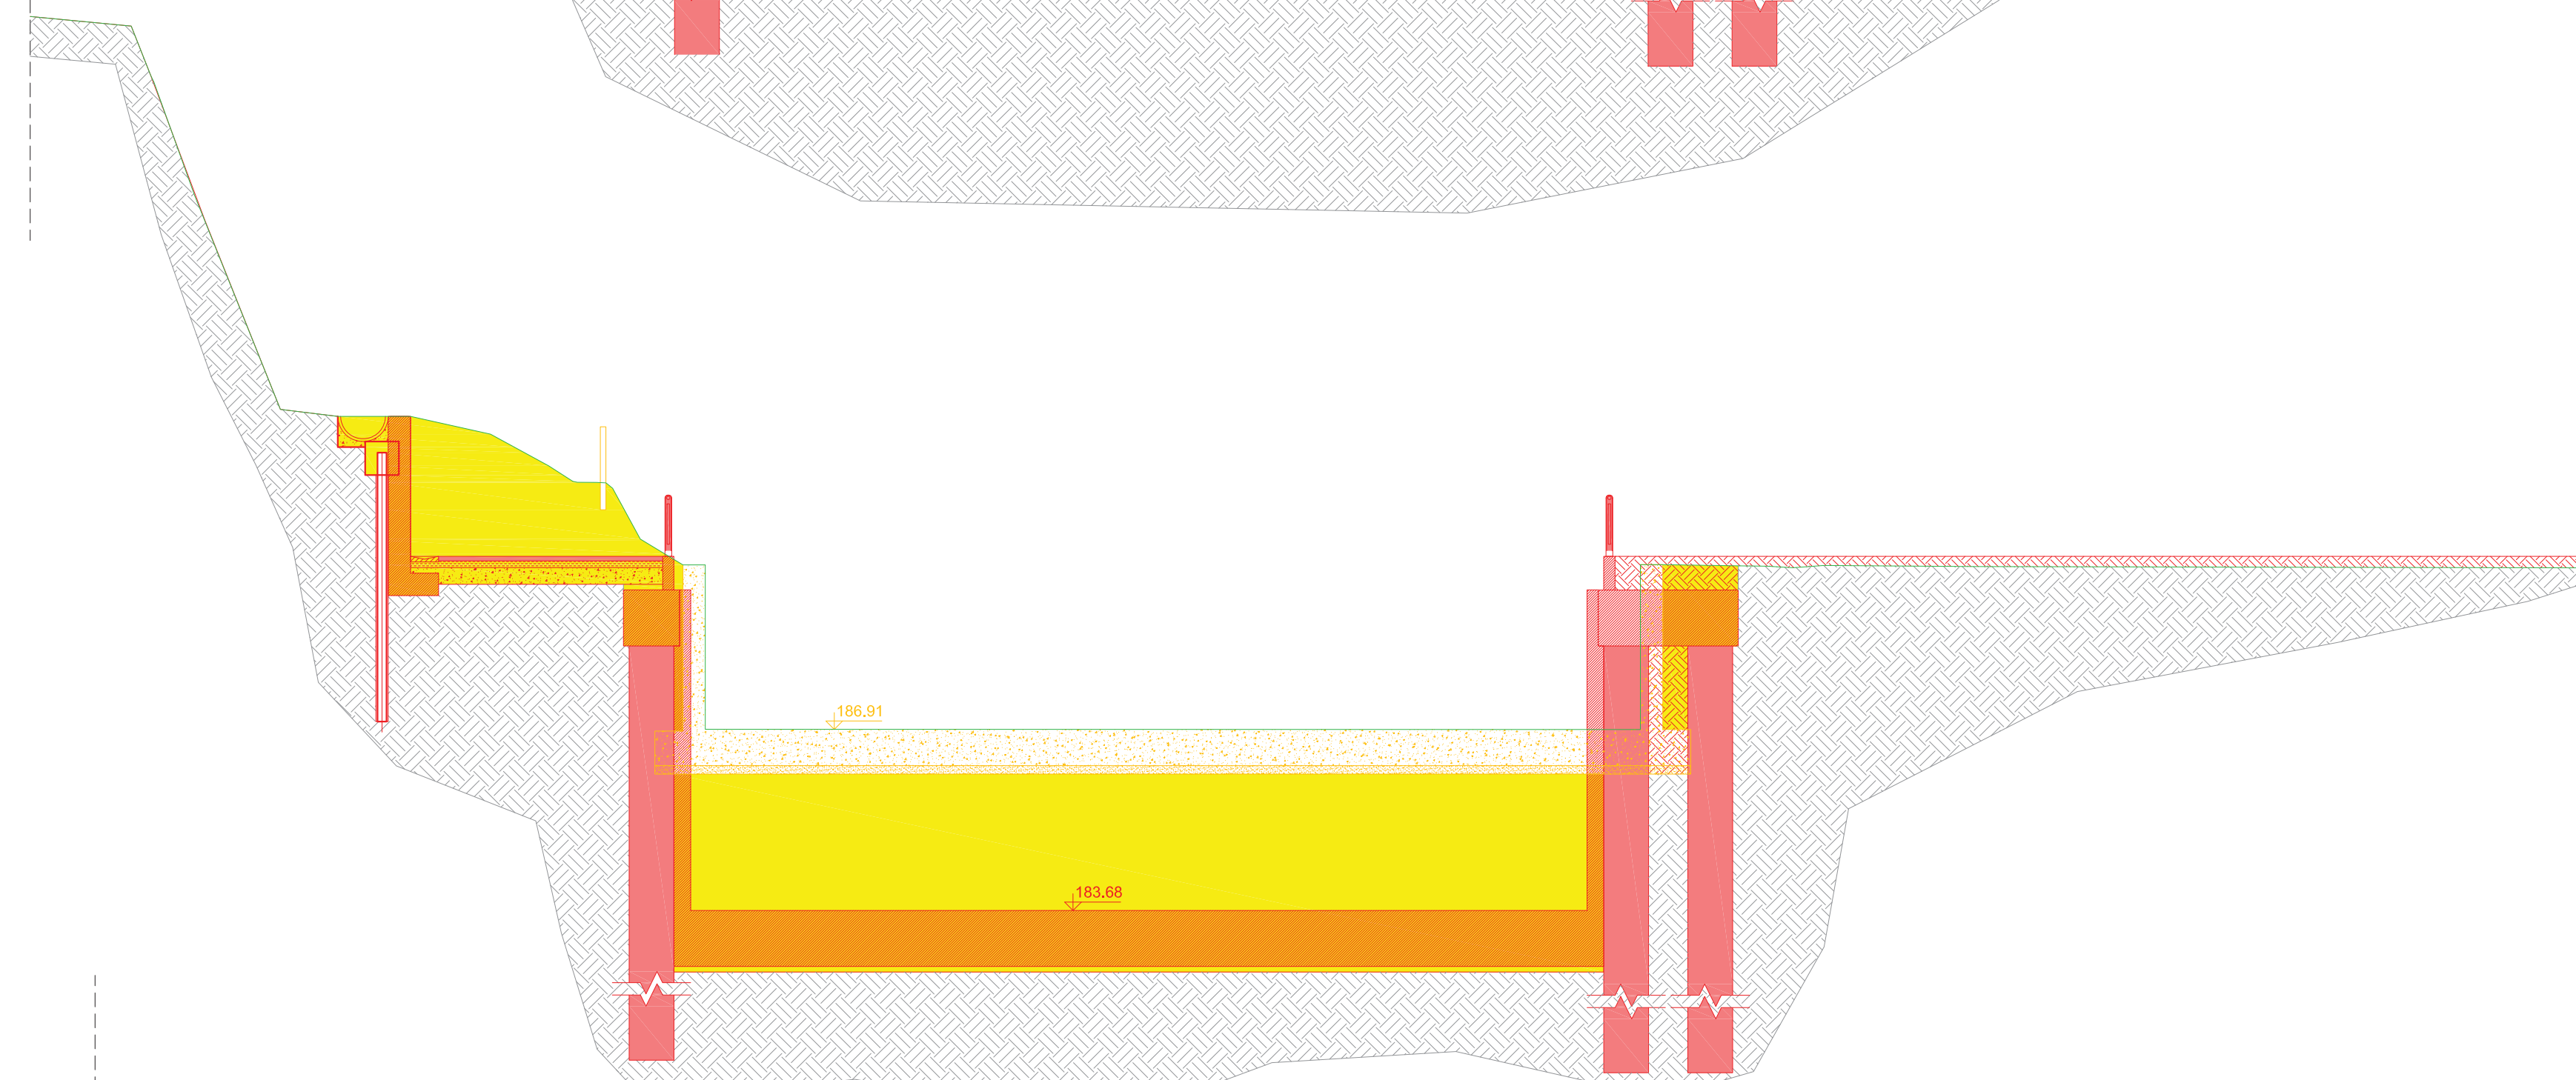

Sezione n. sx\_3\_a

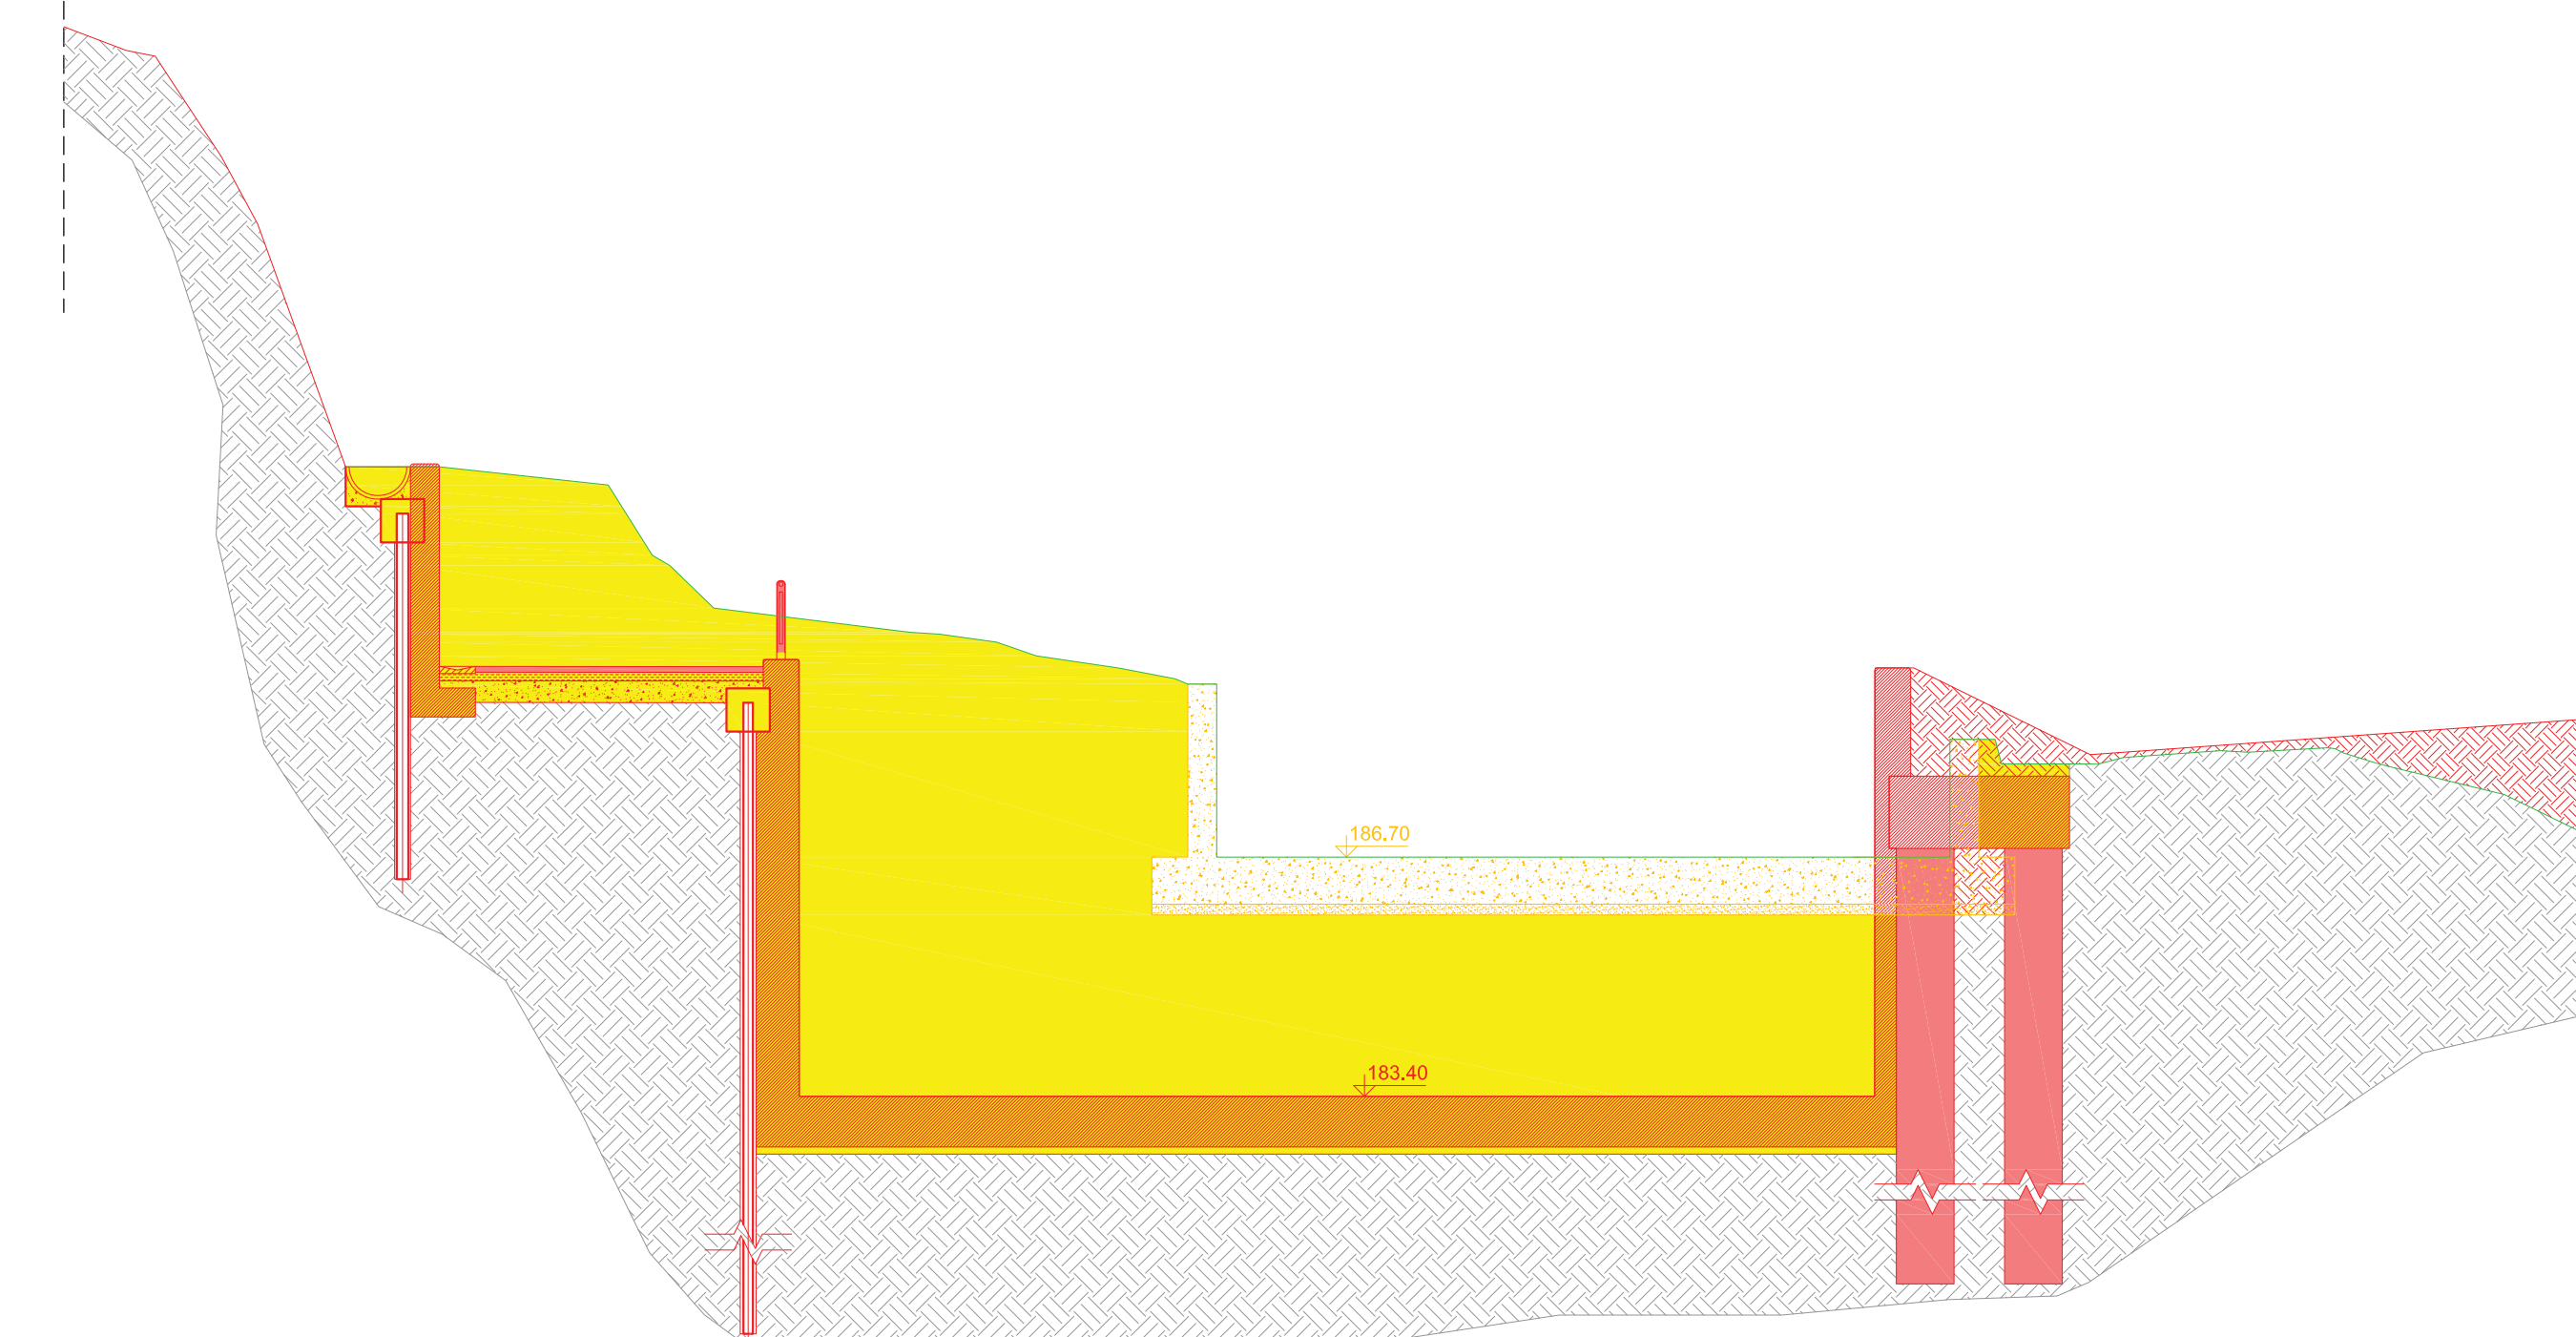

Sezione n. sx\_4

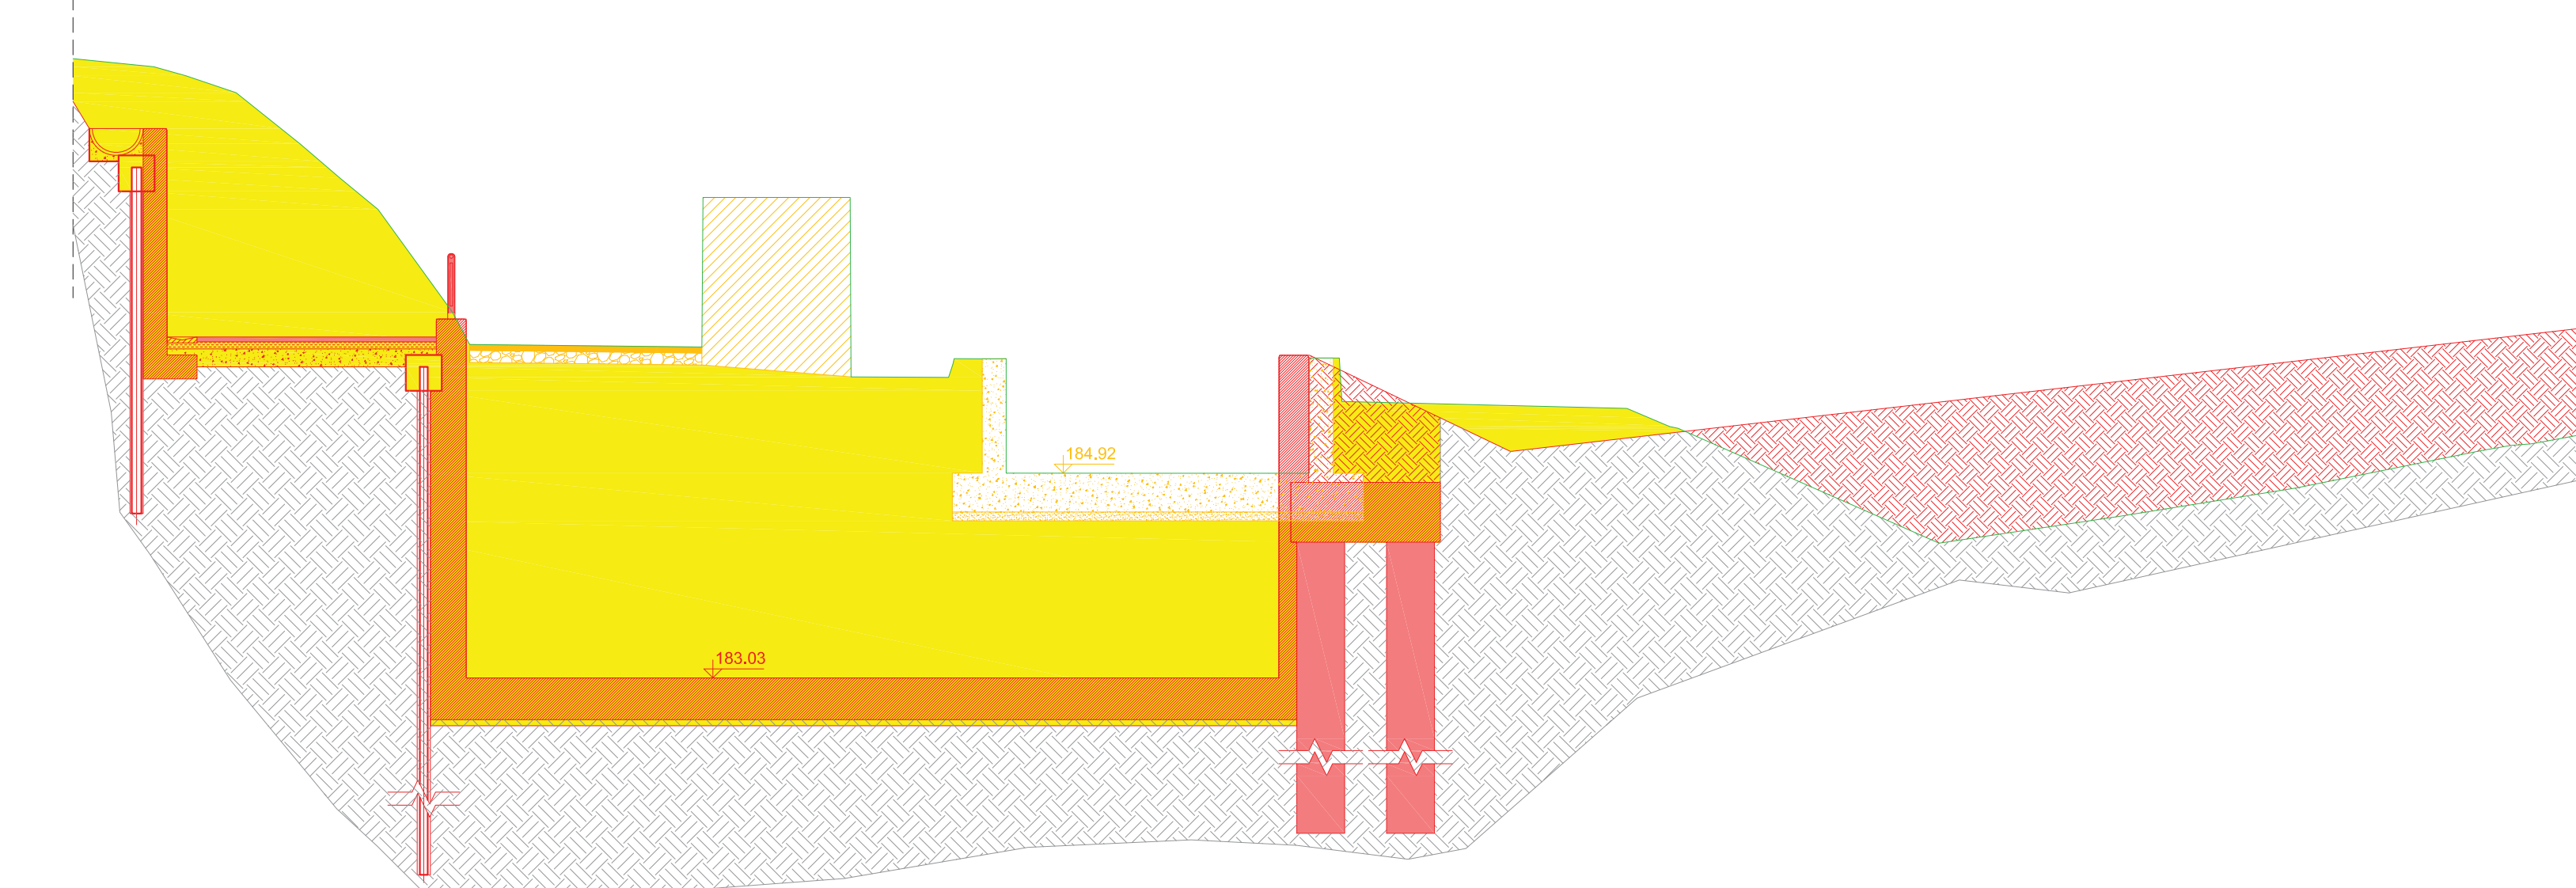

LEGENDA  
 Attuale  
 Progetto



COMUNE DI BARBERINO TAVARNELLE  
 COMUNE DI POGGIBONSI  
*Province di FIRENZE e SIENA*



**INTERVENTI DI MIGLIORAMENTO  
 DELLA DIGA DROVE DI CEPPARELLO**



PROGETTO DEFINITIVO

Tavola	Nome Elaborato	Scala
EG32.01	SEZIONI TRASVERSALI CANALE FUGATORE SINISTRO STATO SOVRAPPONTO	1:100
Settore:		Data:
Sede Firenze Via de Sanctis, 49 Cod. Fiscale e P.I. 0611950488		19/04/2019
Organizzazione ente di Sistema di Gestione Integrato autorizzato alla costruzione (DGR 60/2007 - 8251/07) - (DGR 60/2007 - 5068/08)		
PROGETTAZIONE:	COLLABORATORI:	
PROGETTISTA - PROJECT MANAGER:	ING. MARIO CHIARUGI ING. MATTEO BETTI	DOTT. GEOL. CARLO FERRI DOTT. GEOL. ALESSANDRO AGNELLI
GEOLOGO:	DOTT. GEOL. NICOLA CEMPINI	PER. AGR. DAVIDE MORETTI
ESPROPRI:	GEOM. ANDREA PATRIARCHI	GEOM. ANDREA BERNARDINI
CONSULENTI TECNICI:	PROGETTISTA OPERE IDRAULICHE E STRUTTURALI: ING. DAVID SETTESOLDI	COMMESSA I.F.:
ING. DAVID SETTESOLDI	ING. TFLPD-ACQAC159	
DIRETTORE TECNICO INGEGNERIE TOSCANE:	ING. MARIO CHIARUGI	RESPONSABILE COMMITTENTE:
[Signature]	[Signature]	GEOM. ALESSANDRO PICLI
[Signature]	ING. ROBERTO CECCHINI	RESPONSABILE DEL PROCEDIMENTO:
[Signature]	[Signature]	ING. ROBERTO CECCHINI
Riv.	Data	Descrizione / Motivo della revisione
[Signature]	[Signature]	[Signature]
01	18/04/2019	Primo Emissione