




Sezione n. dx_1_a

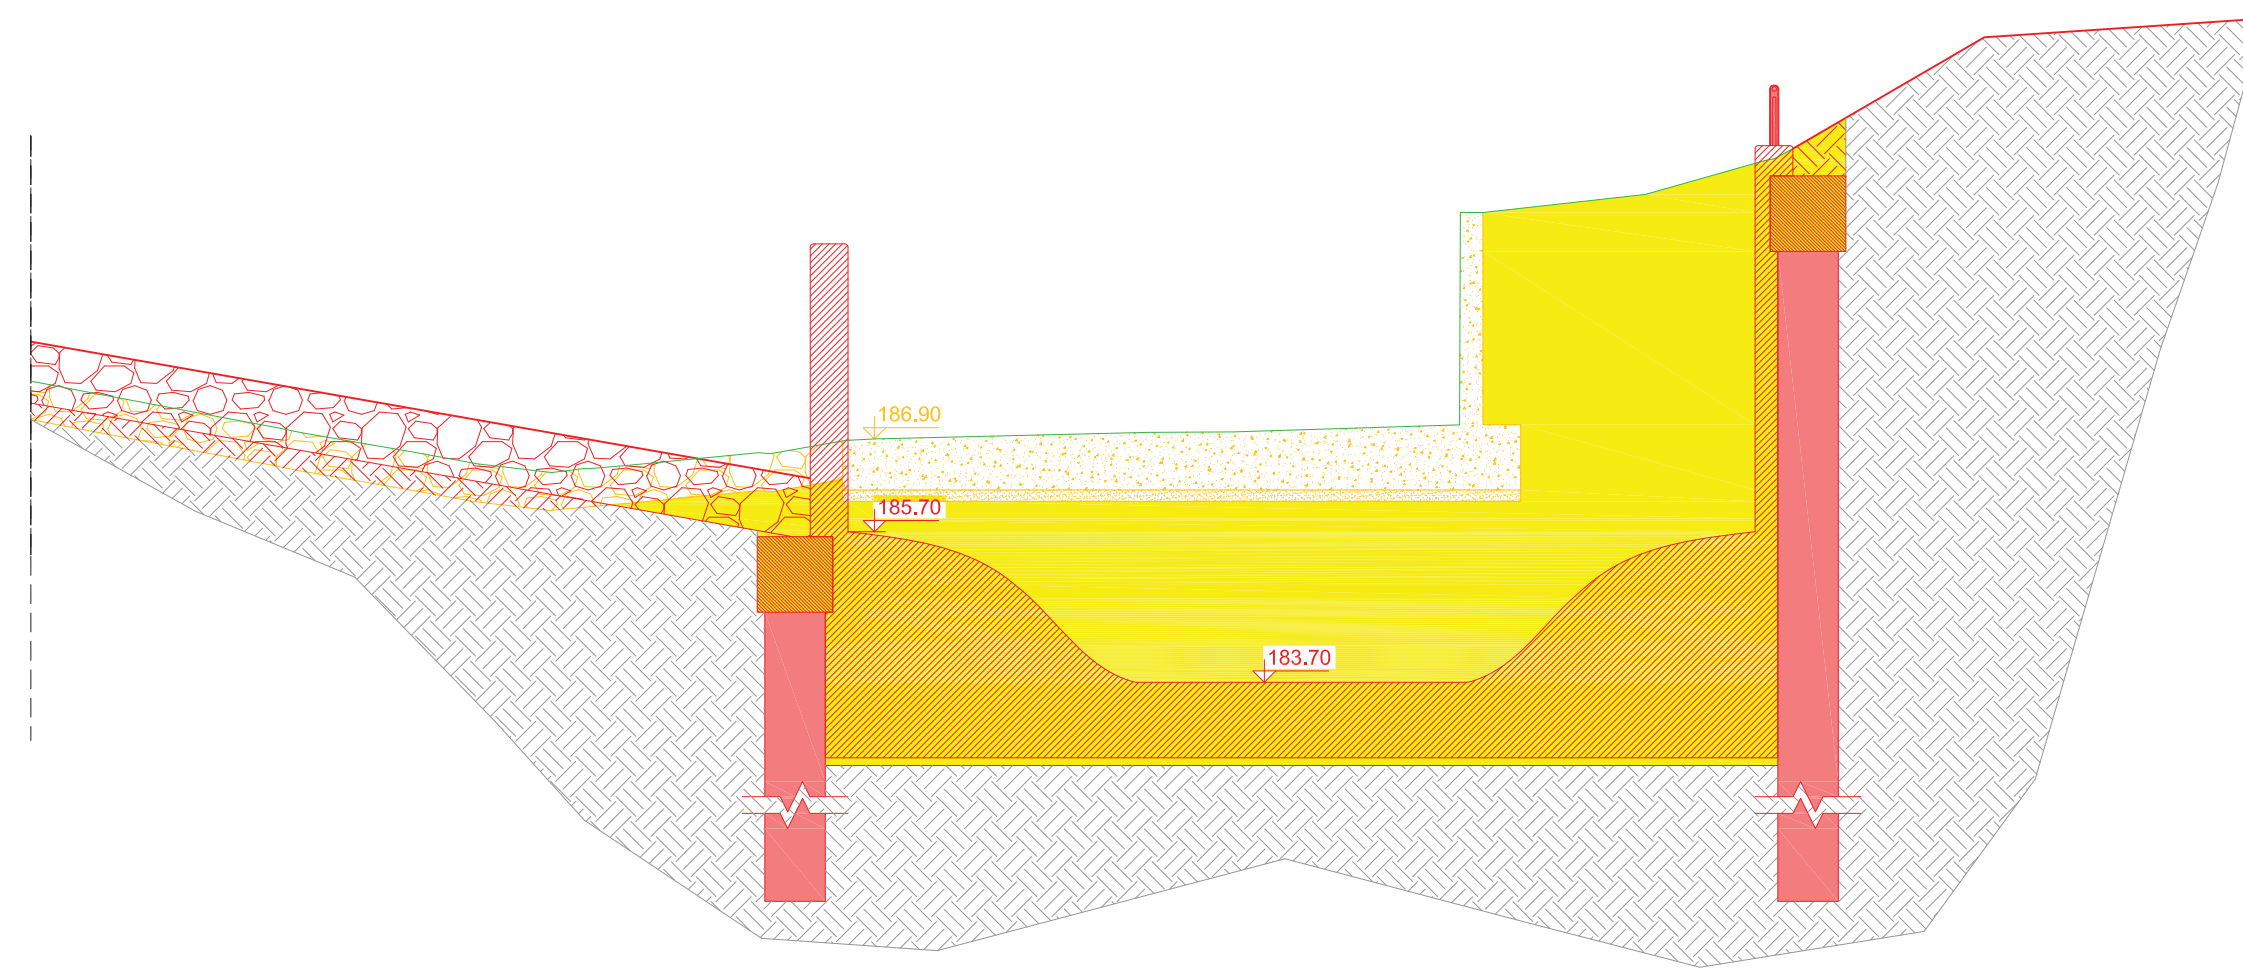


Sezione n. dx_2

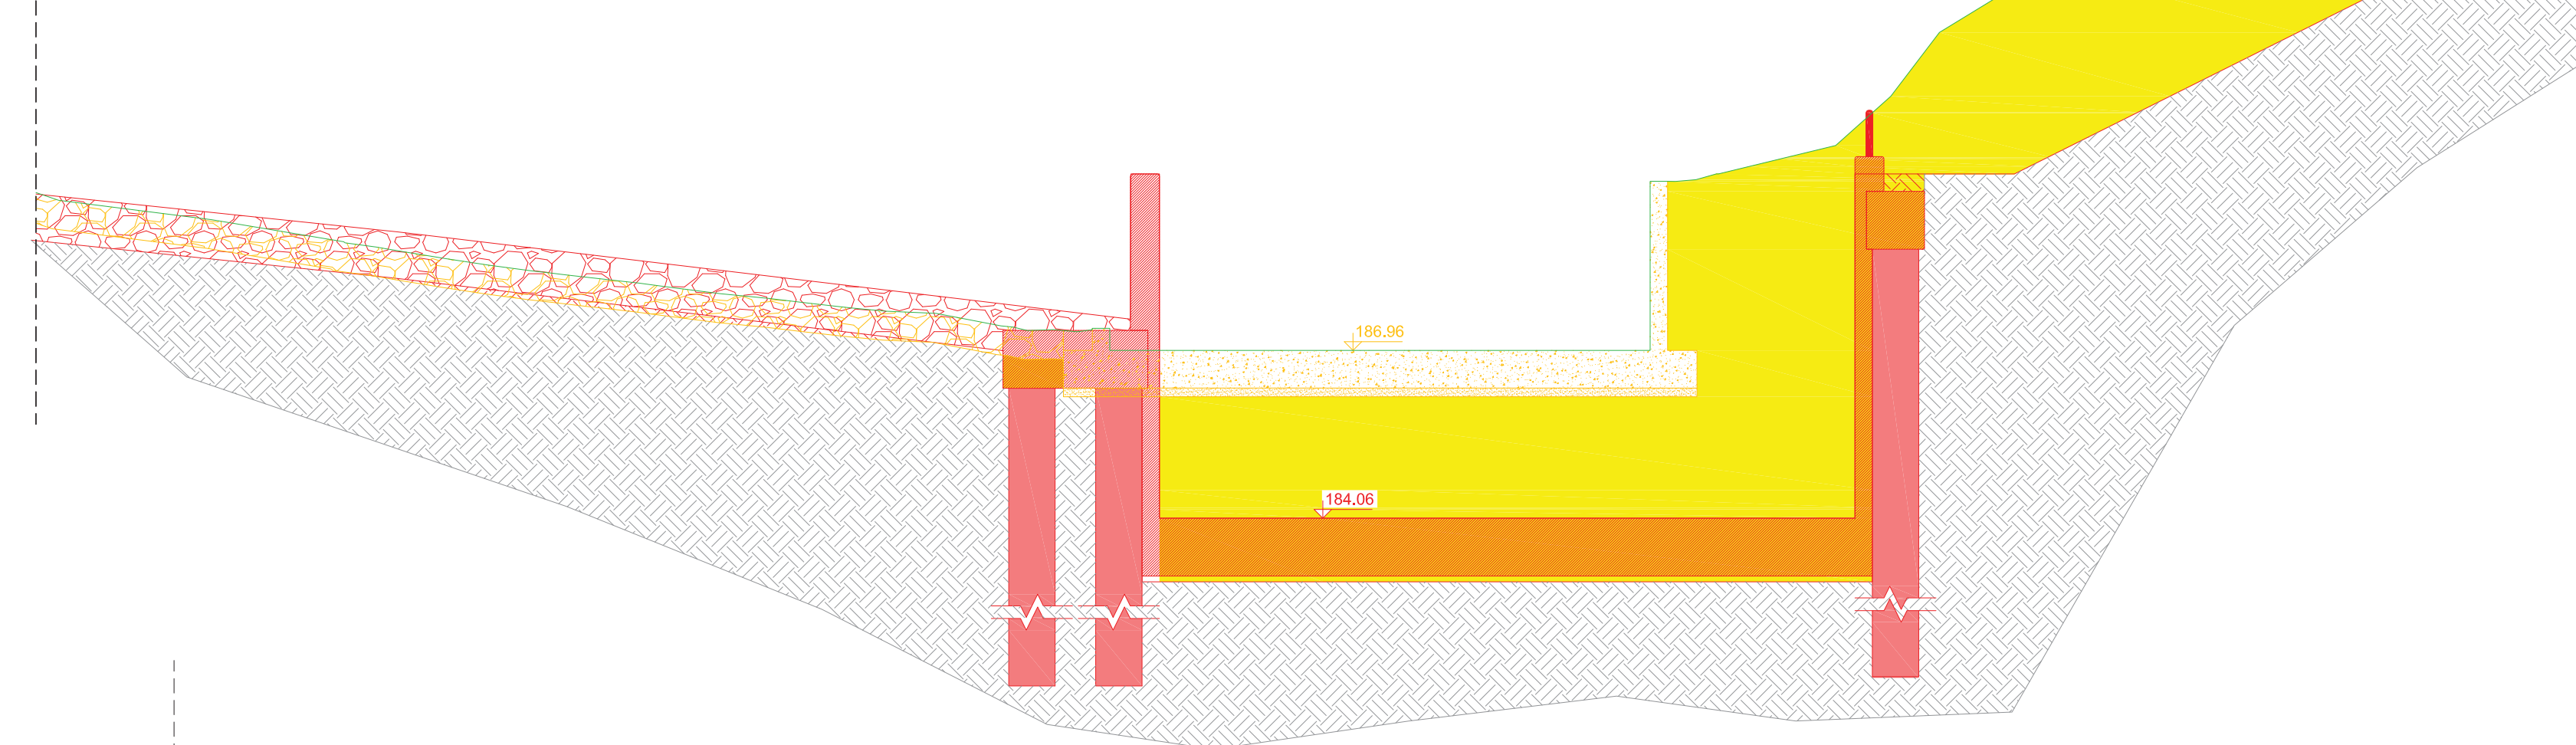


Sezione n. dx_2_a

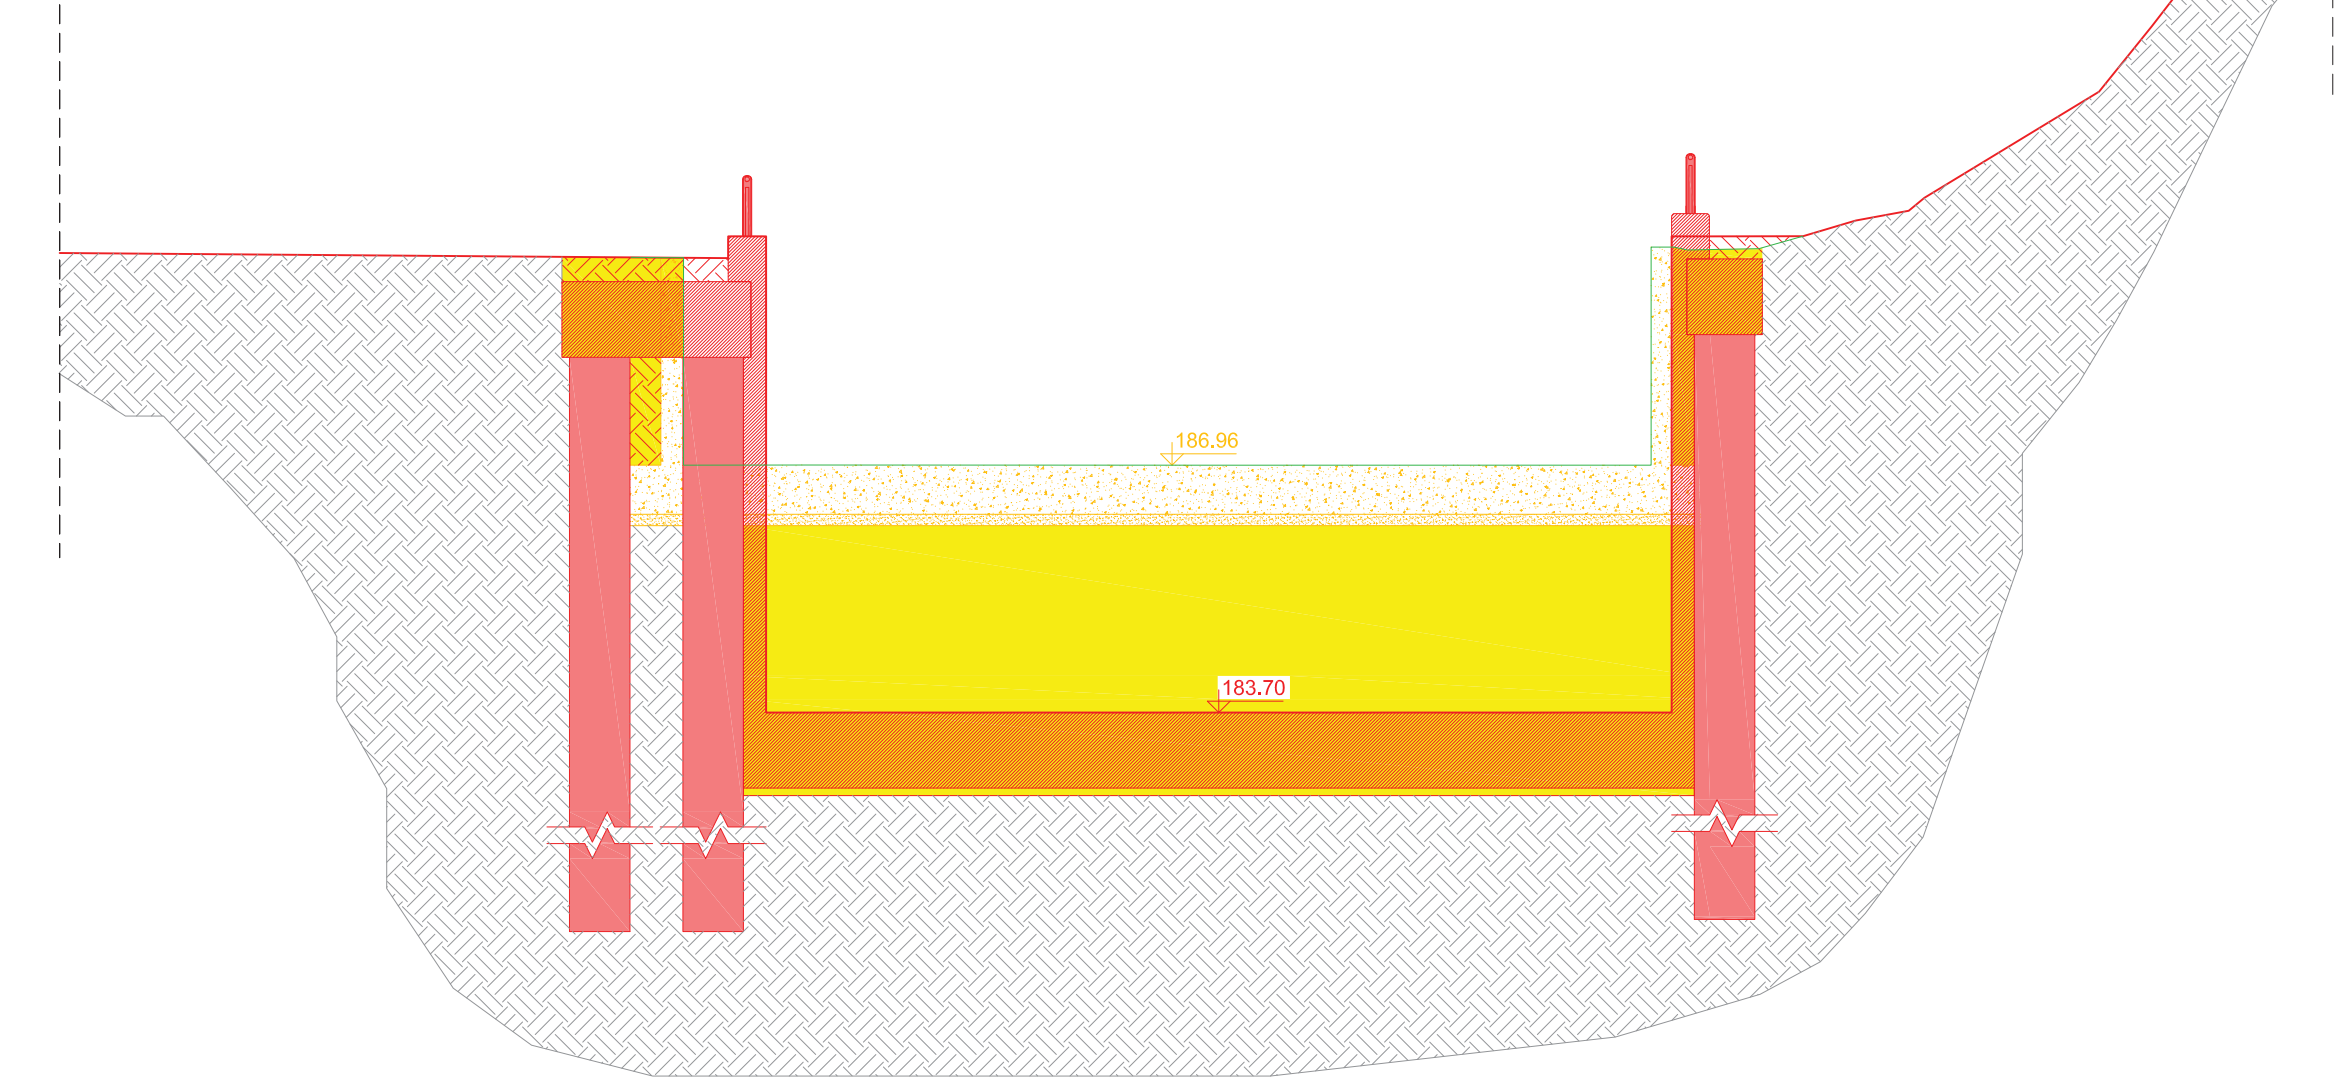


Sezione n. dx_2_b

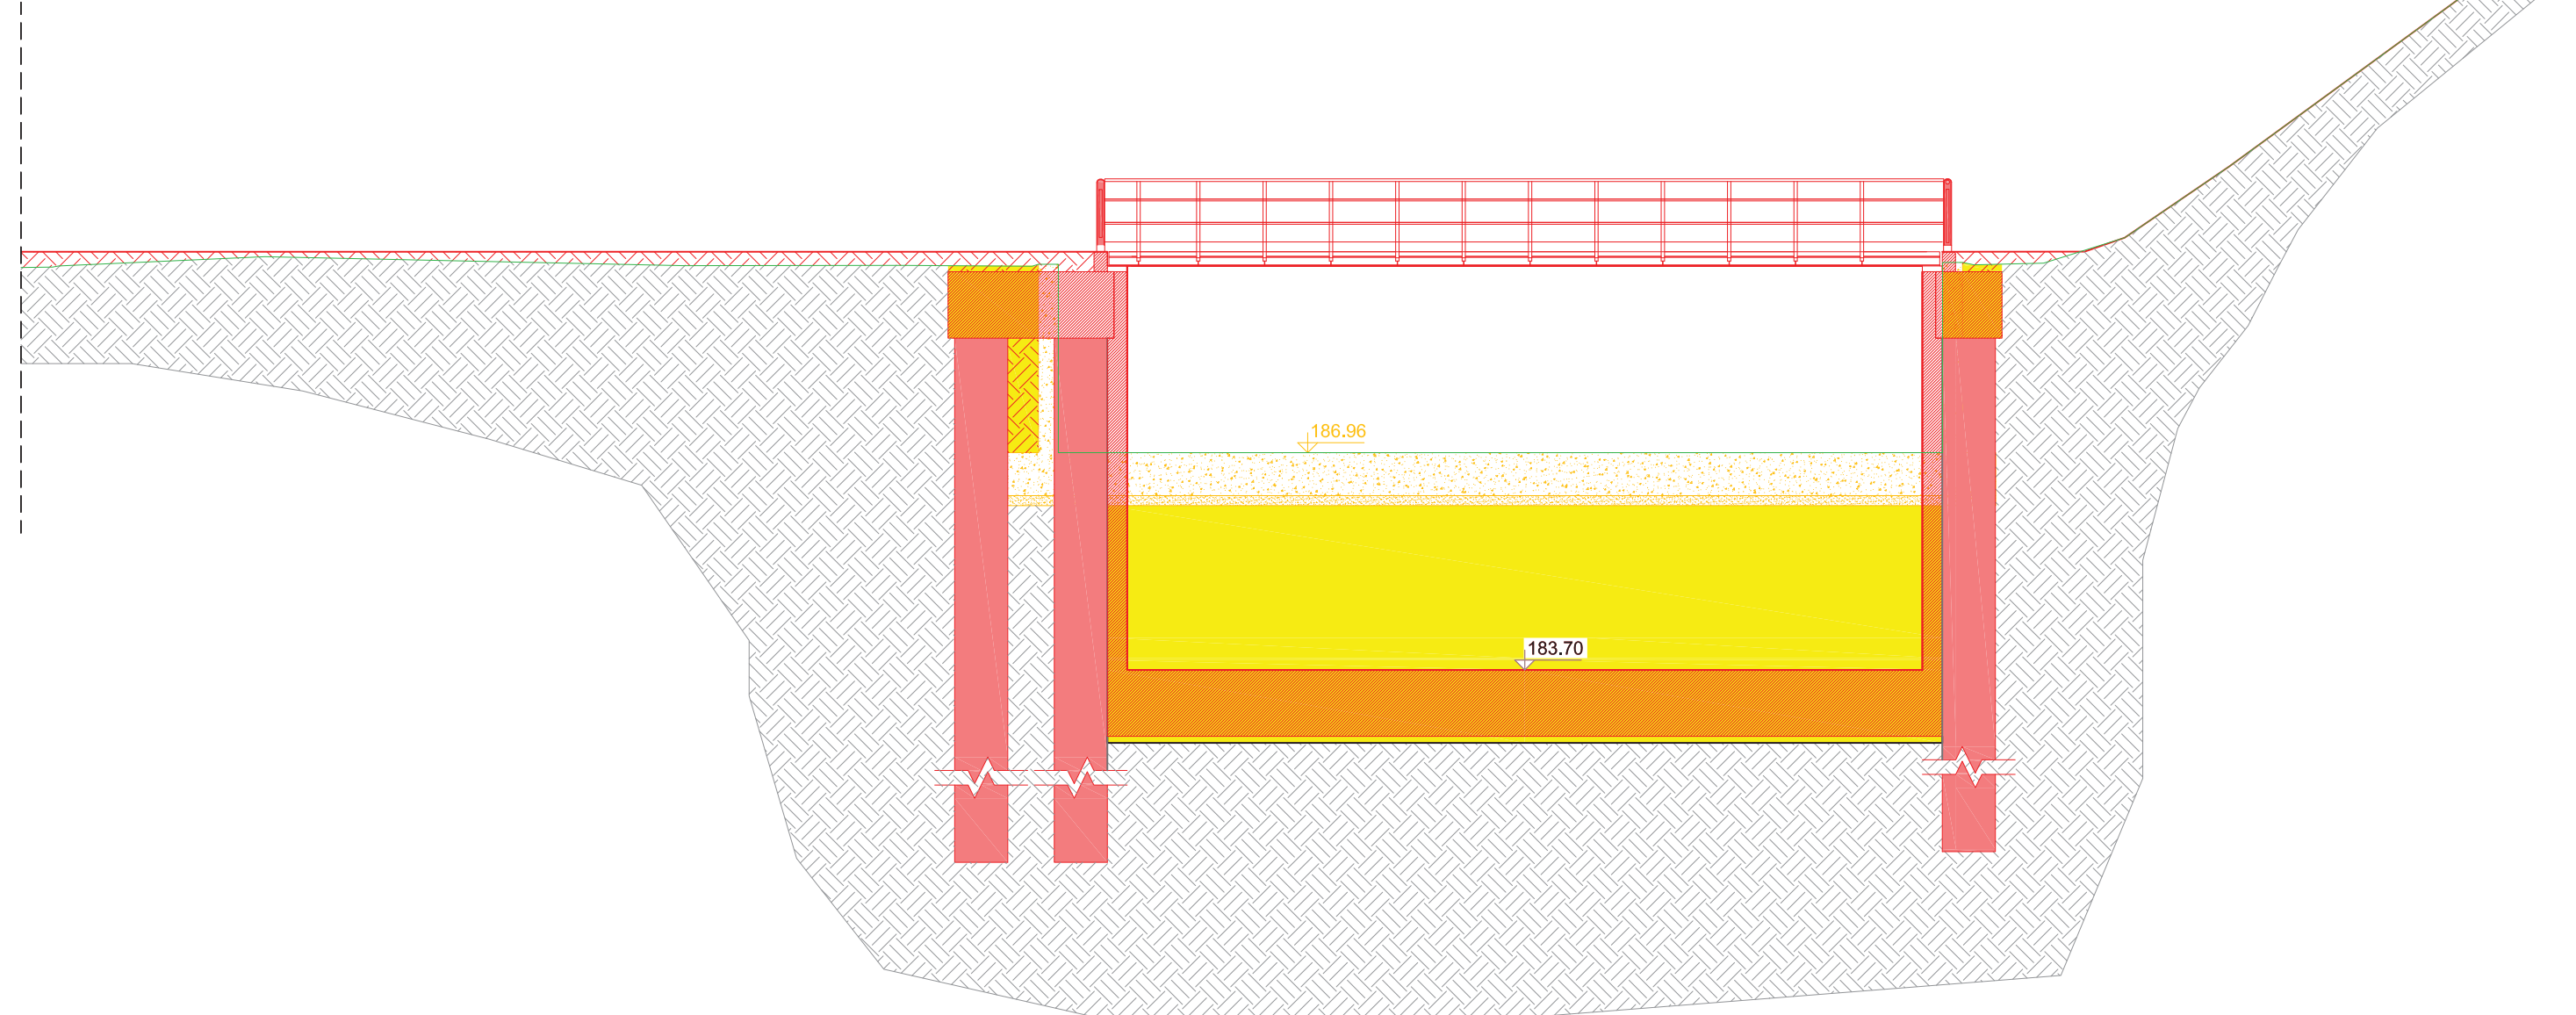


Sezione n. dx_3

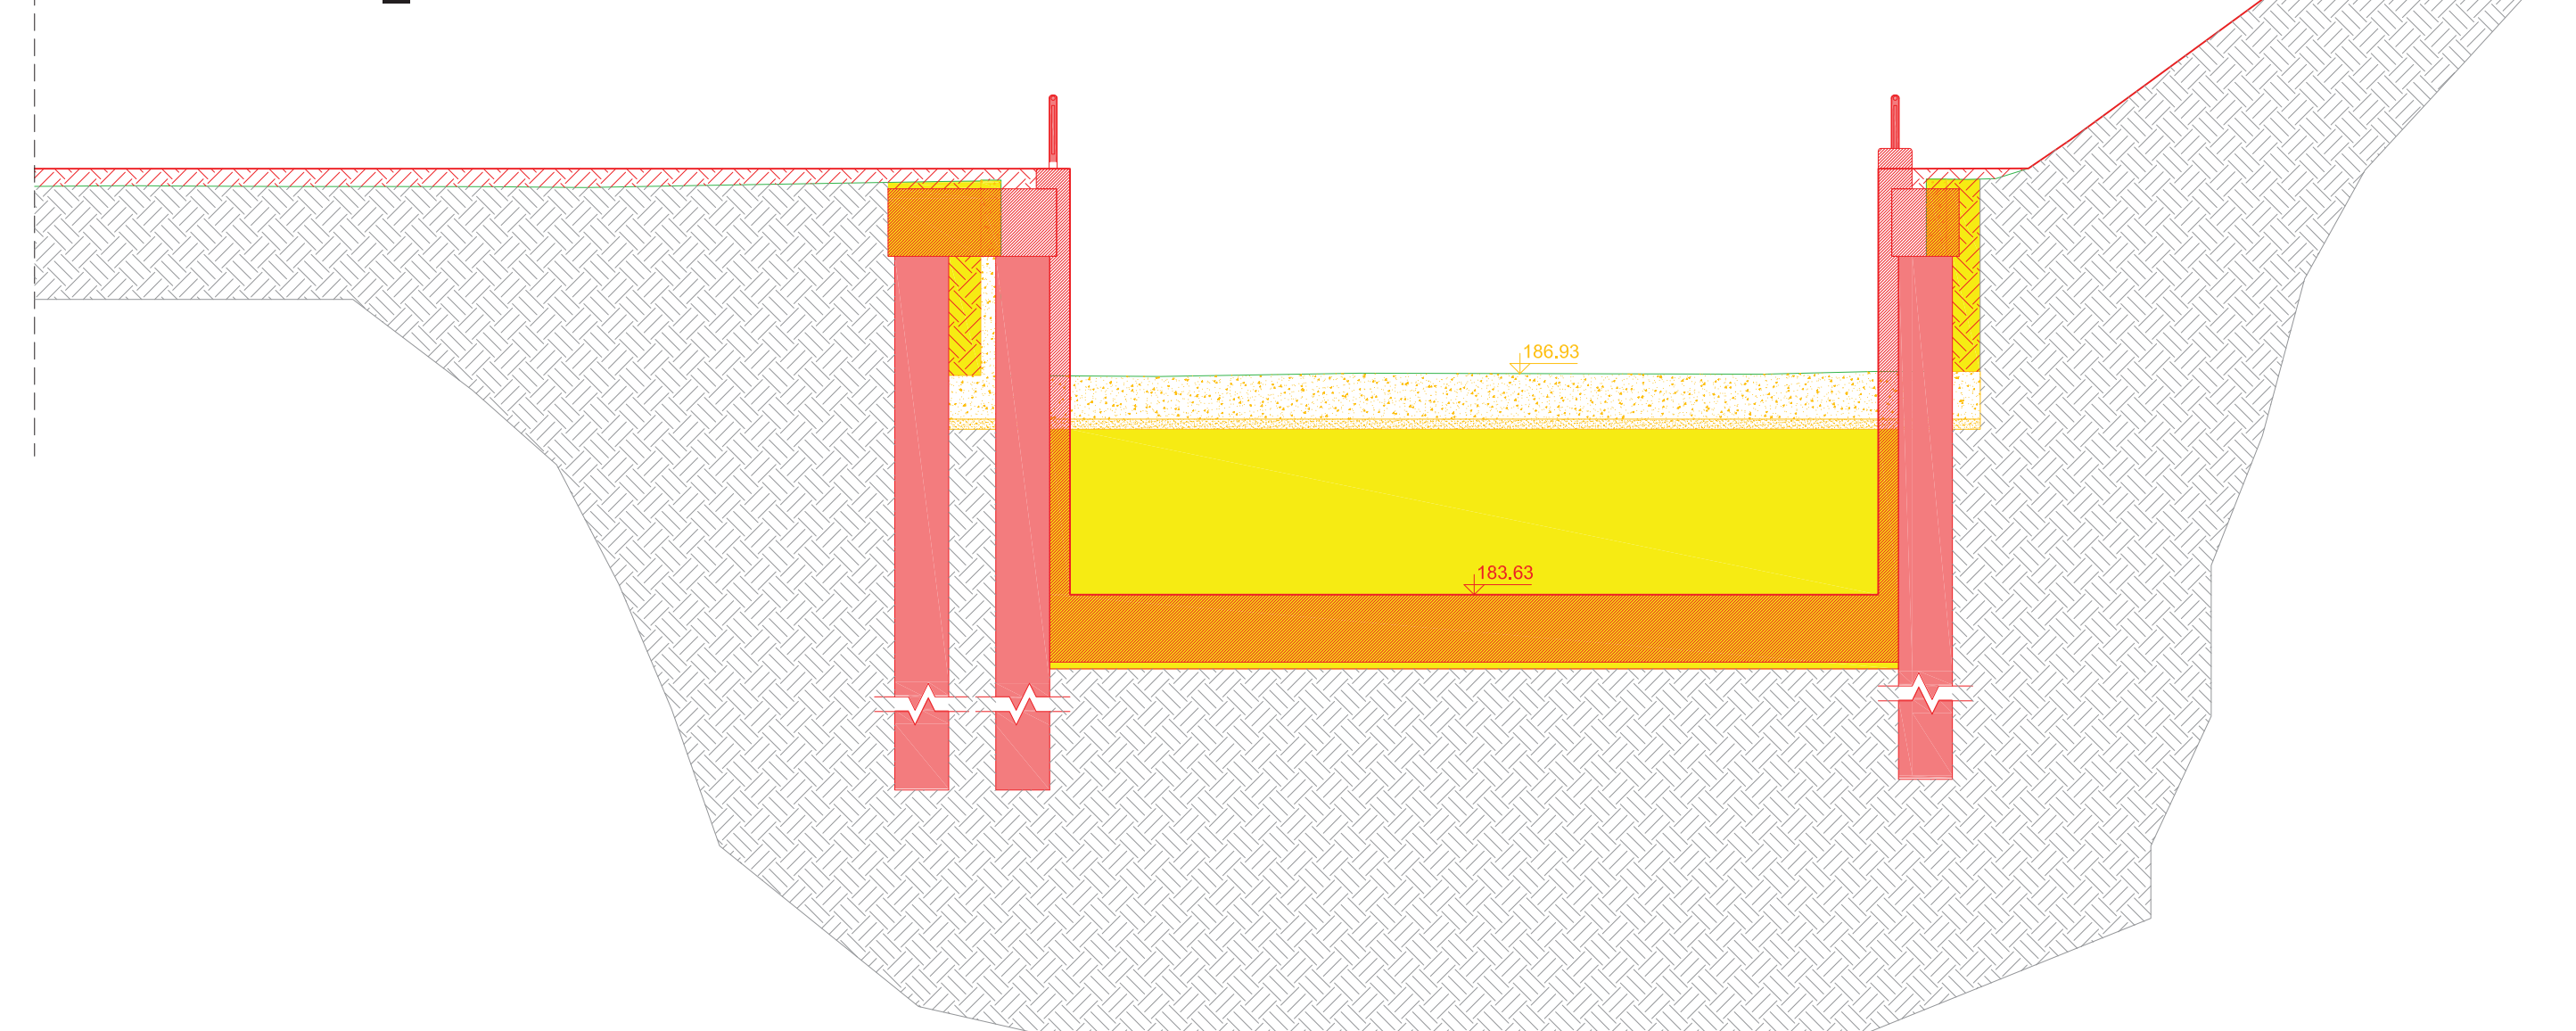

Sezione n. dx_3_a

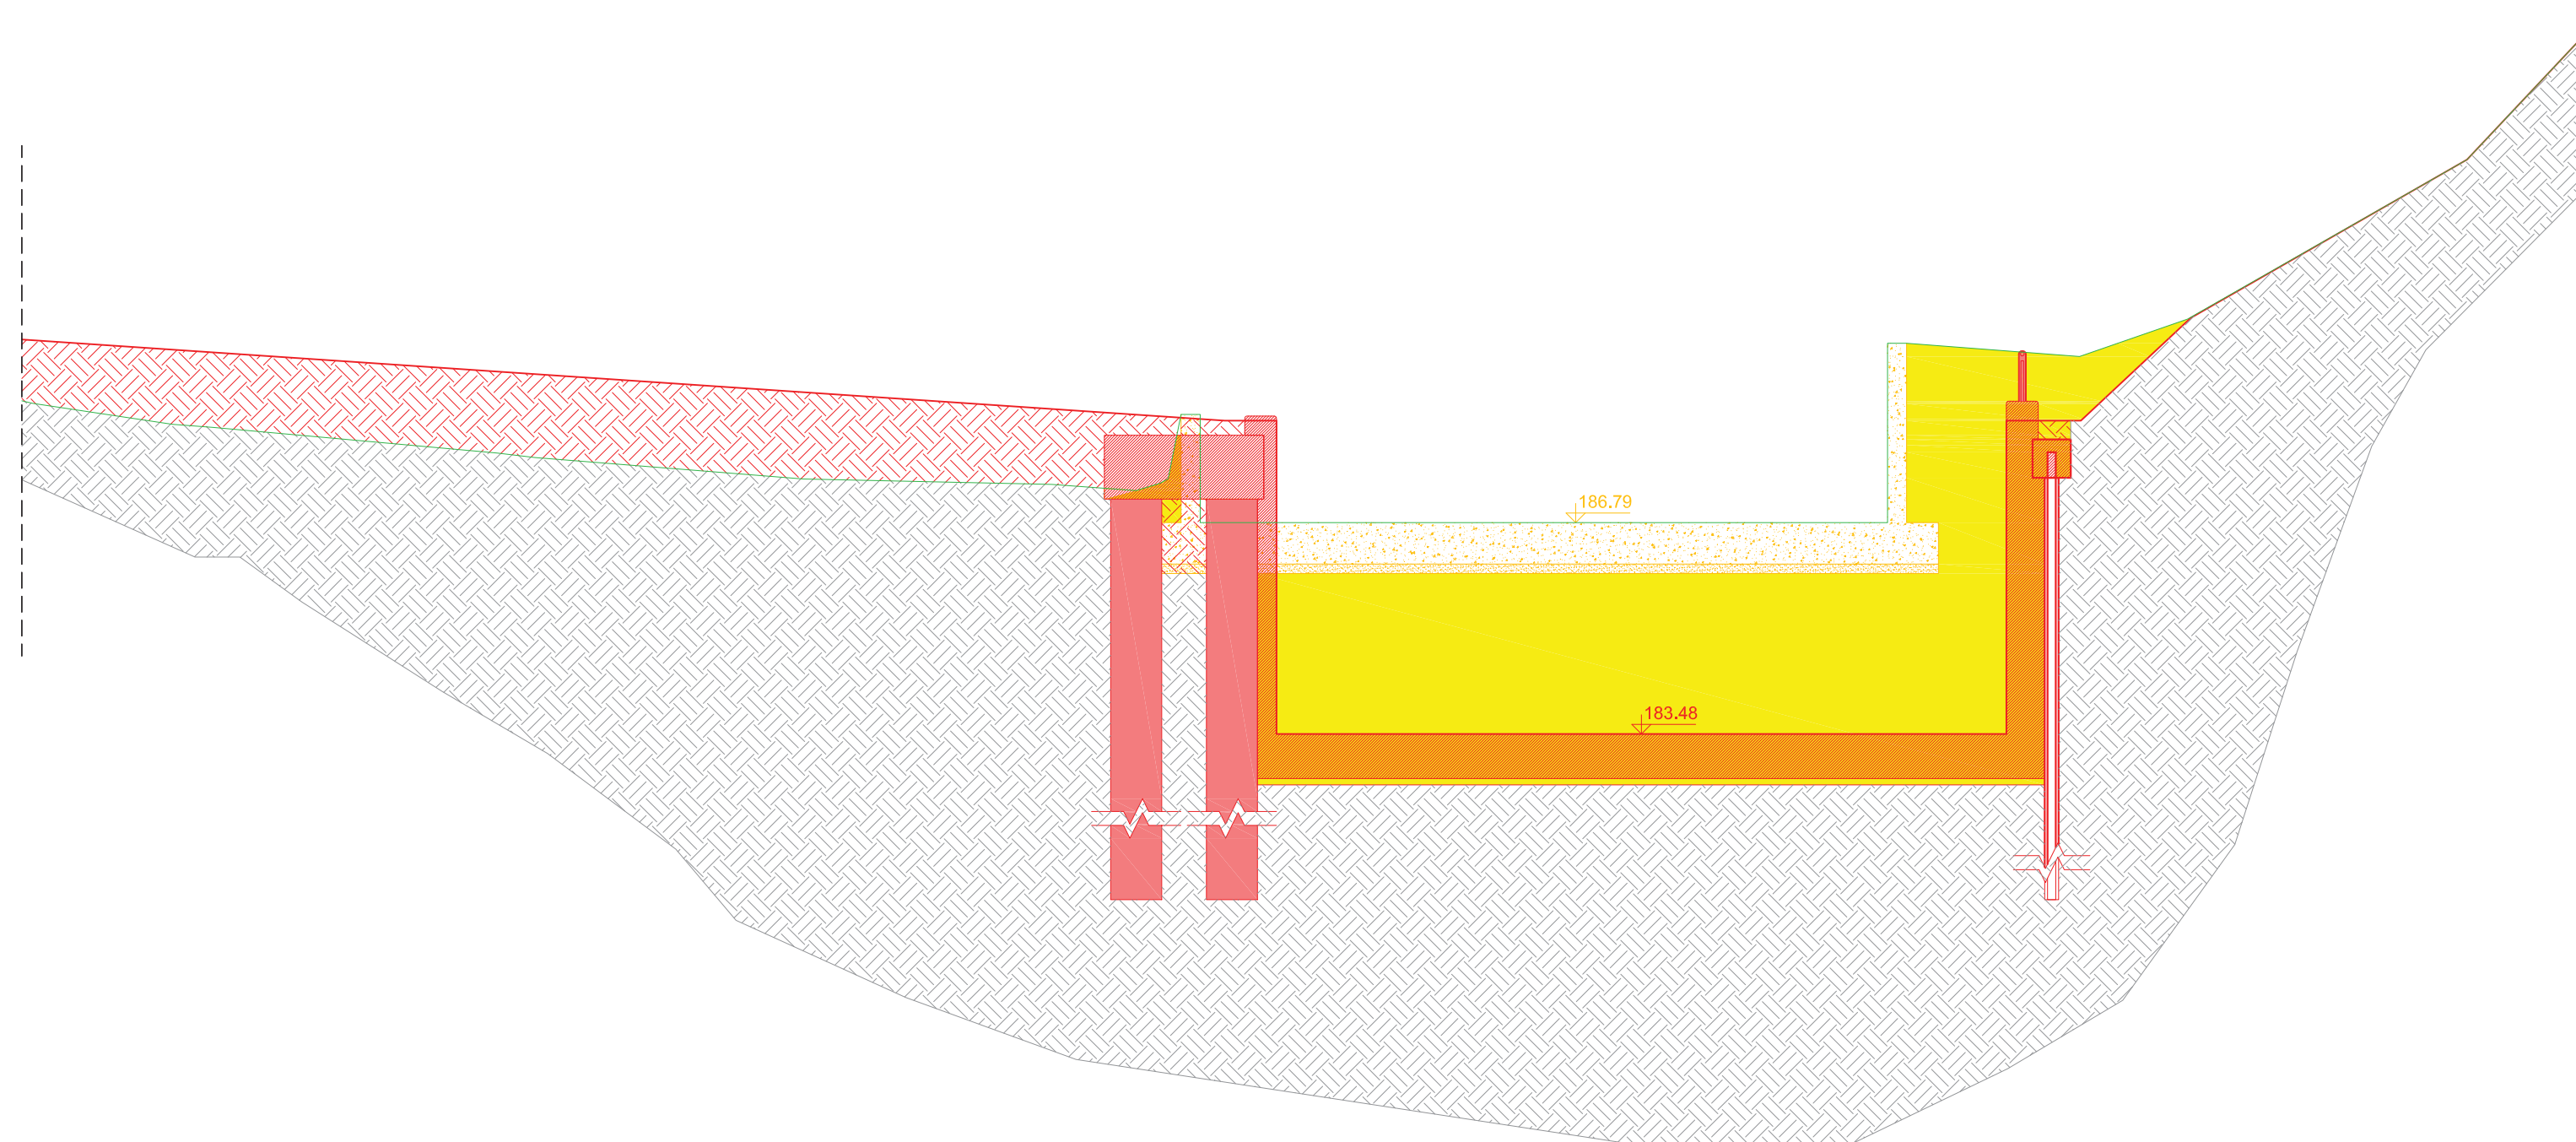

Sezione n. dx_4

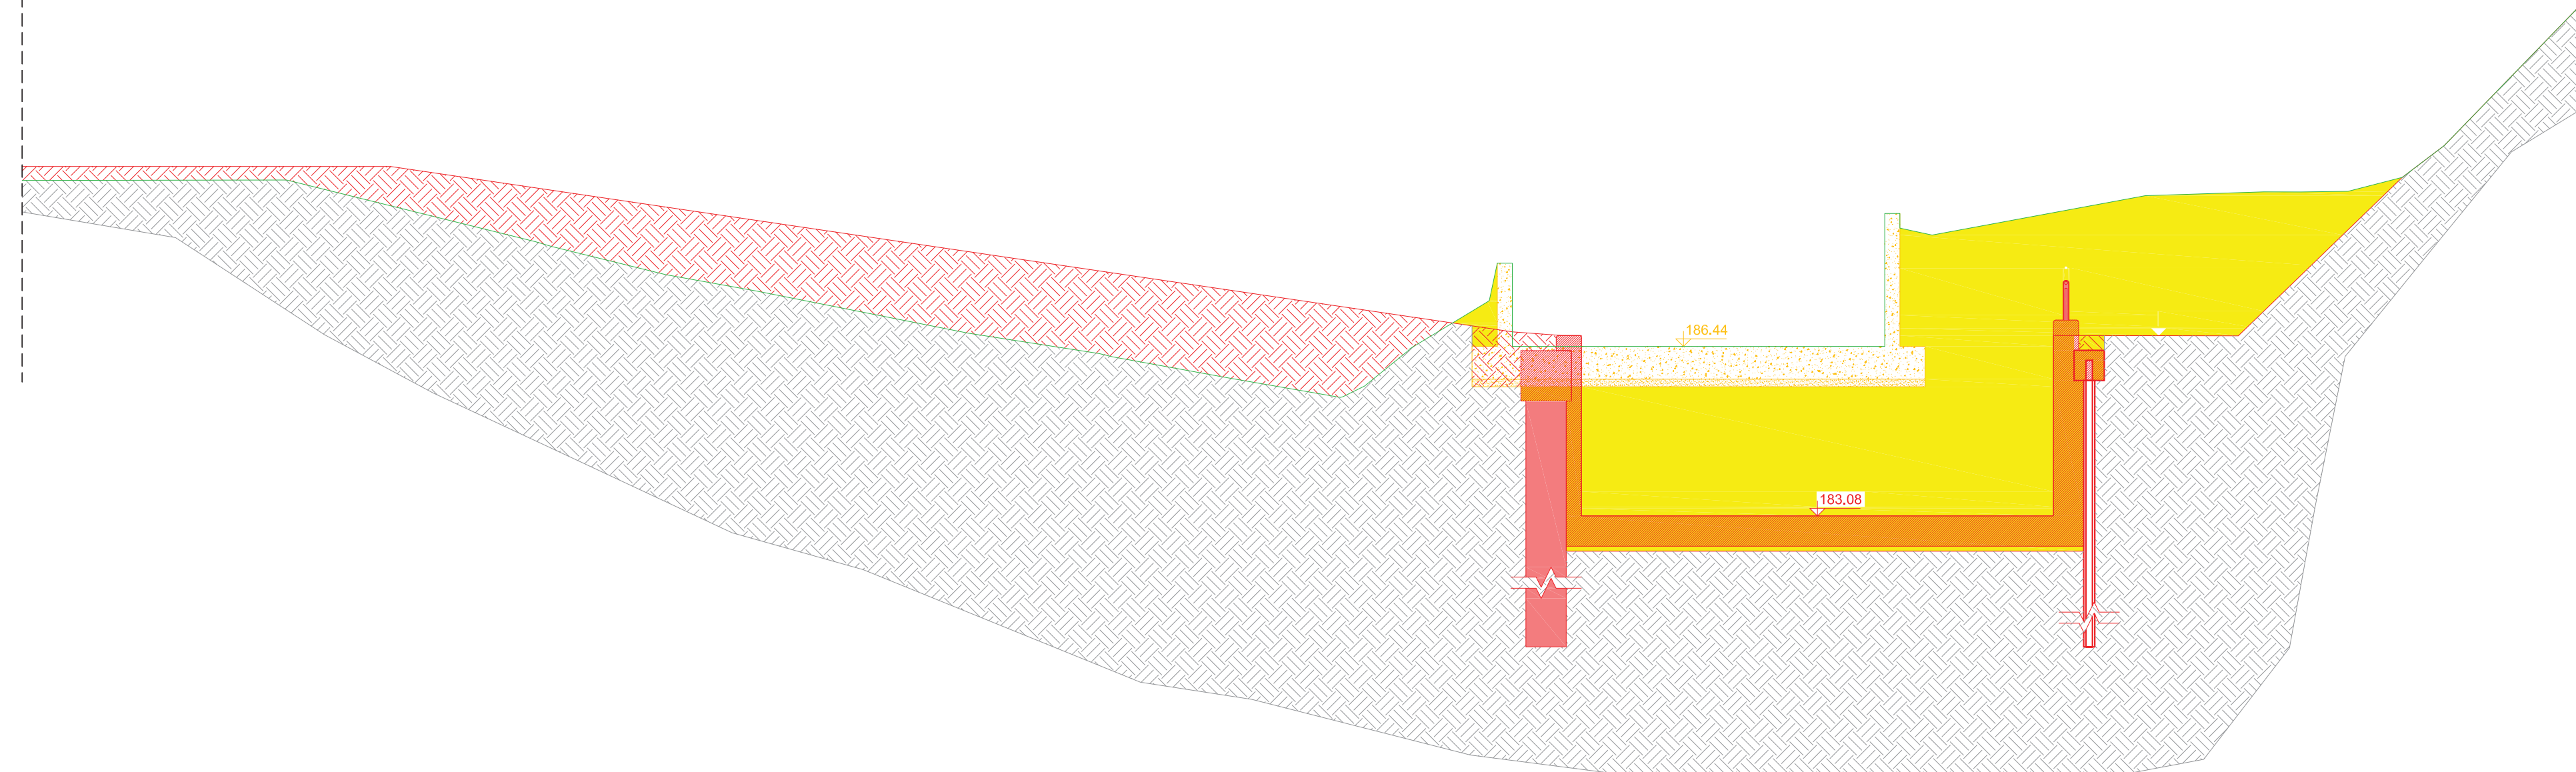



COMUNE DI BARBERINO TAVARNELLE
COMUNE DI POGGIBONSI
Province di FIRENZE e SIENA



**INTERVENTI DI MIGLIORAMENTO
DELLA DIGA DROVE DI CEPPARELLO**



PROGETTO DEFINITIVO

| | | | | |
|--|---|--------------------------------------|---------|-----------------------|
| Tavola | Nome Elaborato | Scala: | | |
| EG35.01 | SEZIONI TRASVERSALI CANALE FUGATORE DESTRO STATO SOVRAPPONTO | 1:100 | | |
| | | Data: | | |
| | | 18/04/2019 | | |
| Settore: | | | | |
| Sede Firenze Via de Sanctis, 49 Cod. Fiscale e P.I. 06111950488 | | | | |
| Organizzazione: Direzione di Settore di Gestione Integrata con contratto alla tornata 803001 - 8031001 - 086421001 - 04000 | | | | |
| PROGETTAZIONE: | | COLLABORATORI: | | |
| PROGETTISTA - PROJECT MANAGER: ING. MARIO CHIARUGI | | DOTT. GEOL. CARLO FERRI | | |
| ING. MATTEO BETTI | | DOTT. GEOL. ALESSANDRO AGNELLI | | |
| GEOLOGO: DOTT. GEOL. NICOLA CEMPINI | | PER. AGR. DAVIDE MORETTI | | |
| ESPROPRI: GEOM. ANDREA PATRIARCHI | | GEOM. ANDREA BERNARDINI | | |
| CONSULENTI TECNICI: | | COMMESSA I.T.: | | |
| PROGETTISTA OPERE IDRAULICHE E STRUTTURALI: ING. DAVID SETTESOLDI | | ING.T. TPLD-ACDACC159 | | |
|  | | RESPONSABILE COMMITTENTE: | | |
| DIRETTORE TECNICO INGEGNERIE TOSCANE: ING. MARIO CHIARUGI | | GEOM. ALESSANDRO PICOLI | | |
| | | RESPONSABILE DEL PROCEDIMENTO: | | |
| | | ING. ROBERTO CECCHINI | | |
| Rev. | Data | Descrizione / Motivo della revisione | Redatto | Correlato / Approvato |
| 01 | 18/04/2019 | Prima Emissione | Ferrari | Settesoldi |