




Sezione n. dx_5

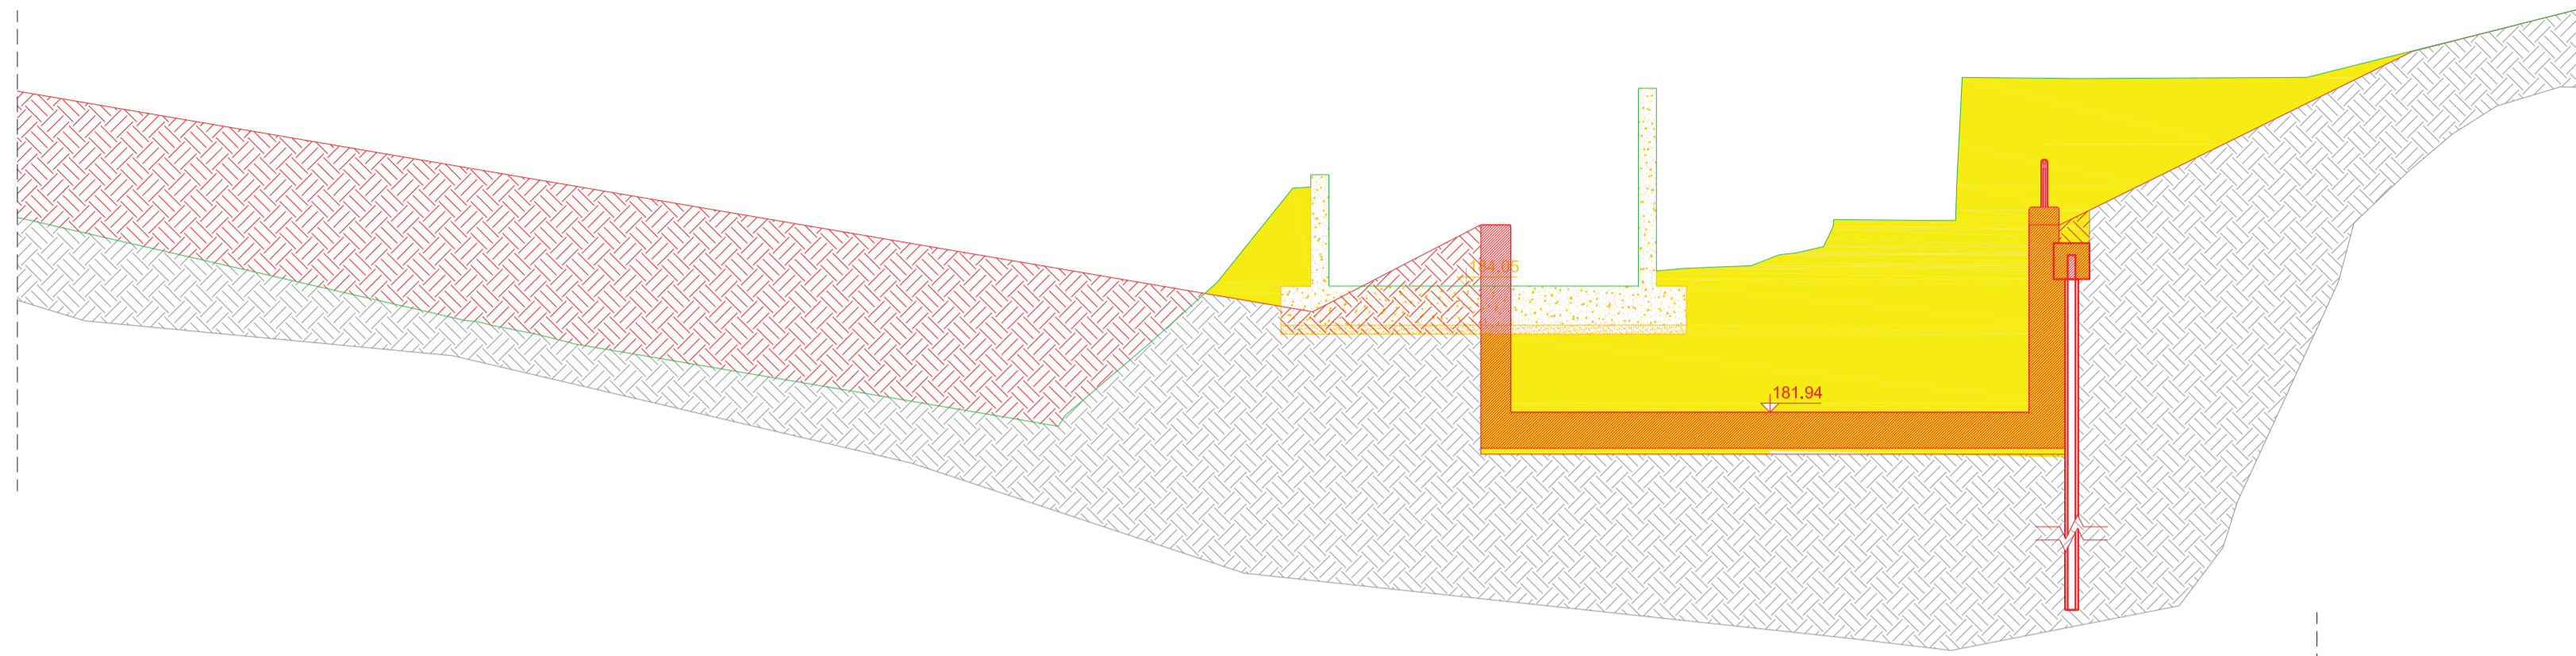


Sezione n. dx_6

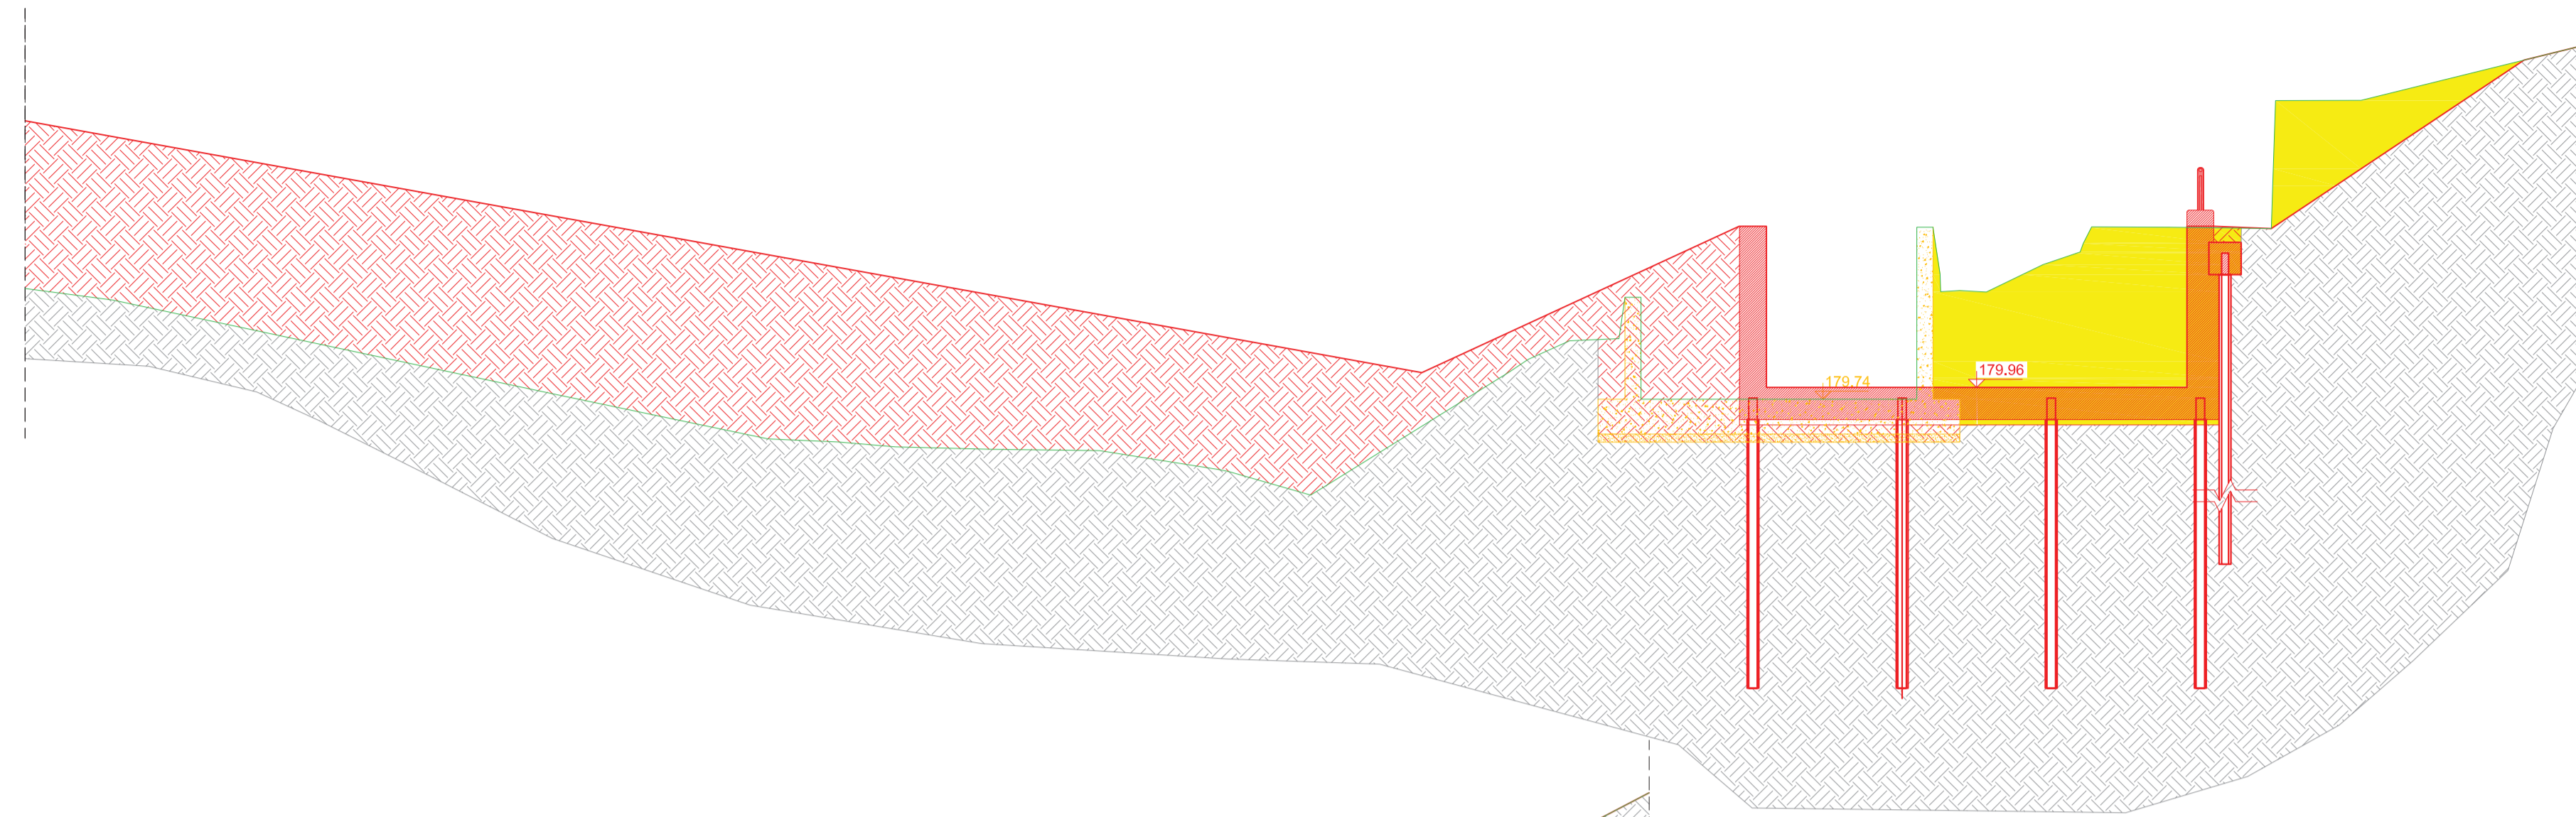


Sezione n. dx_7

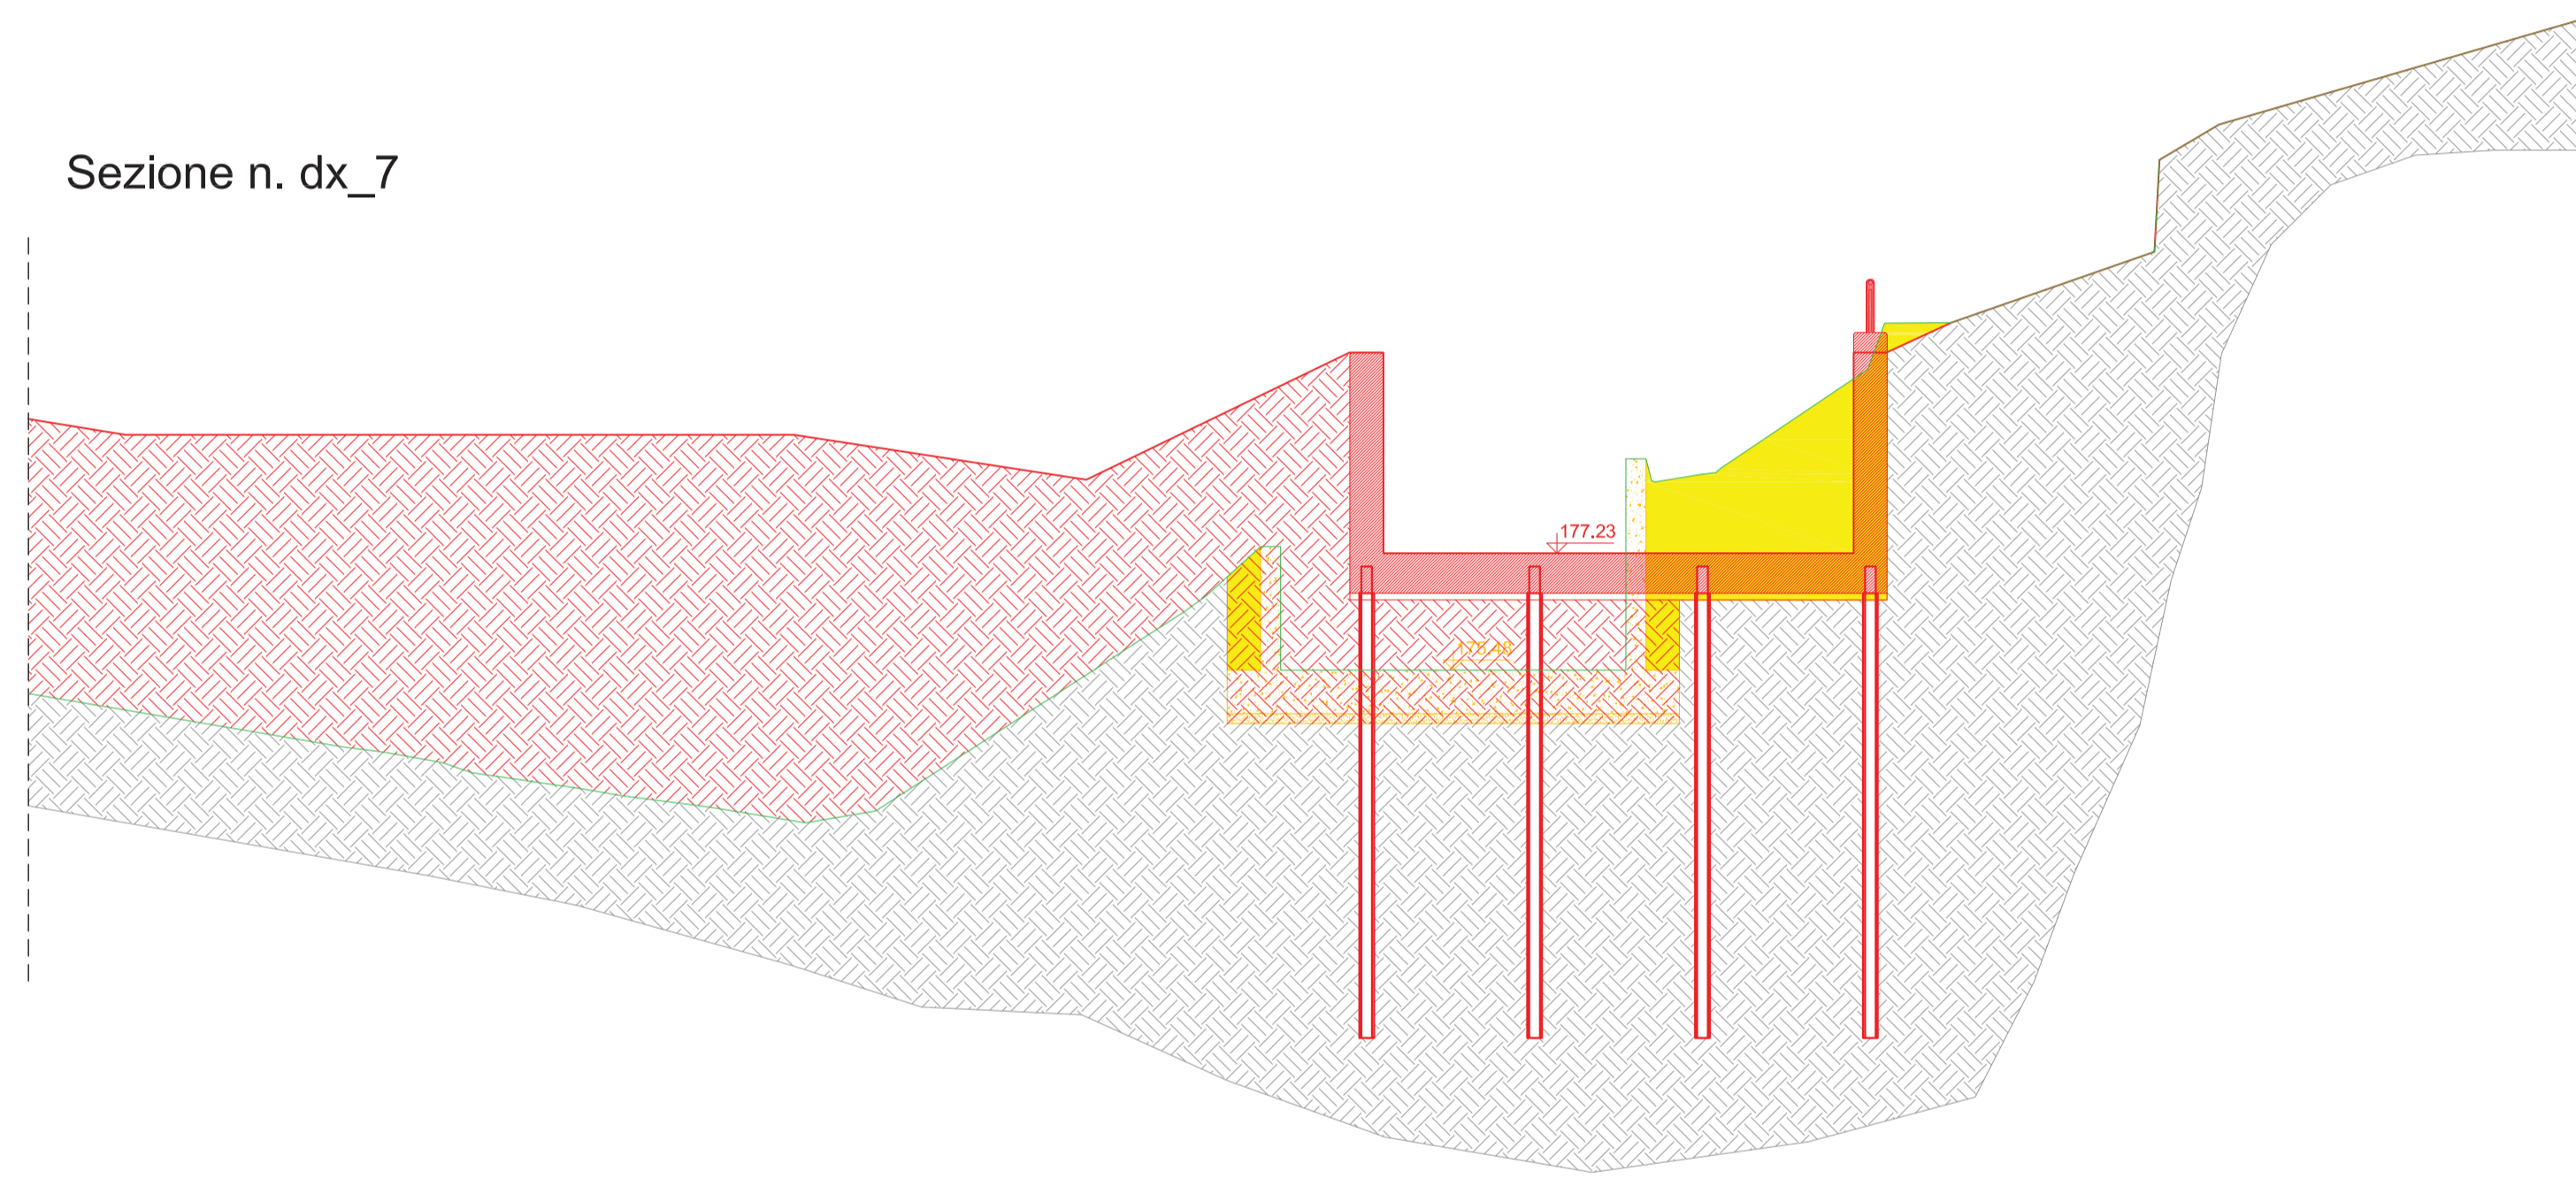

Sezione n. dx_7_a

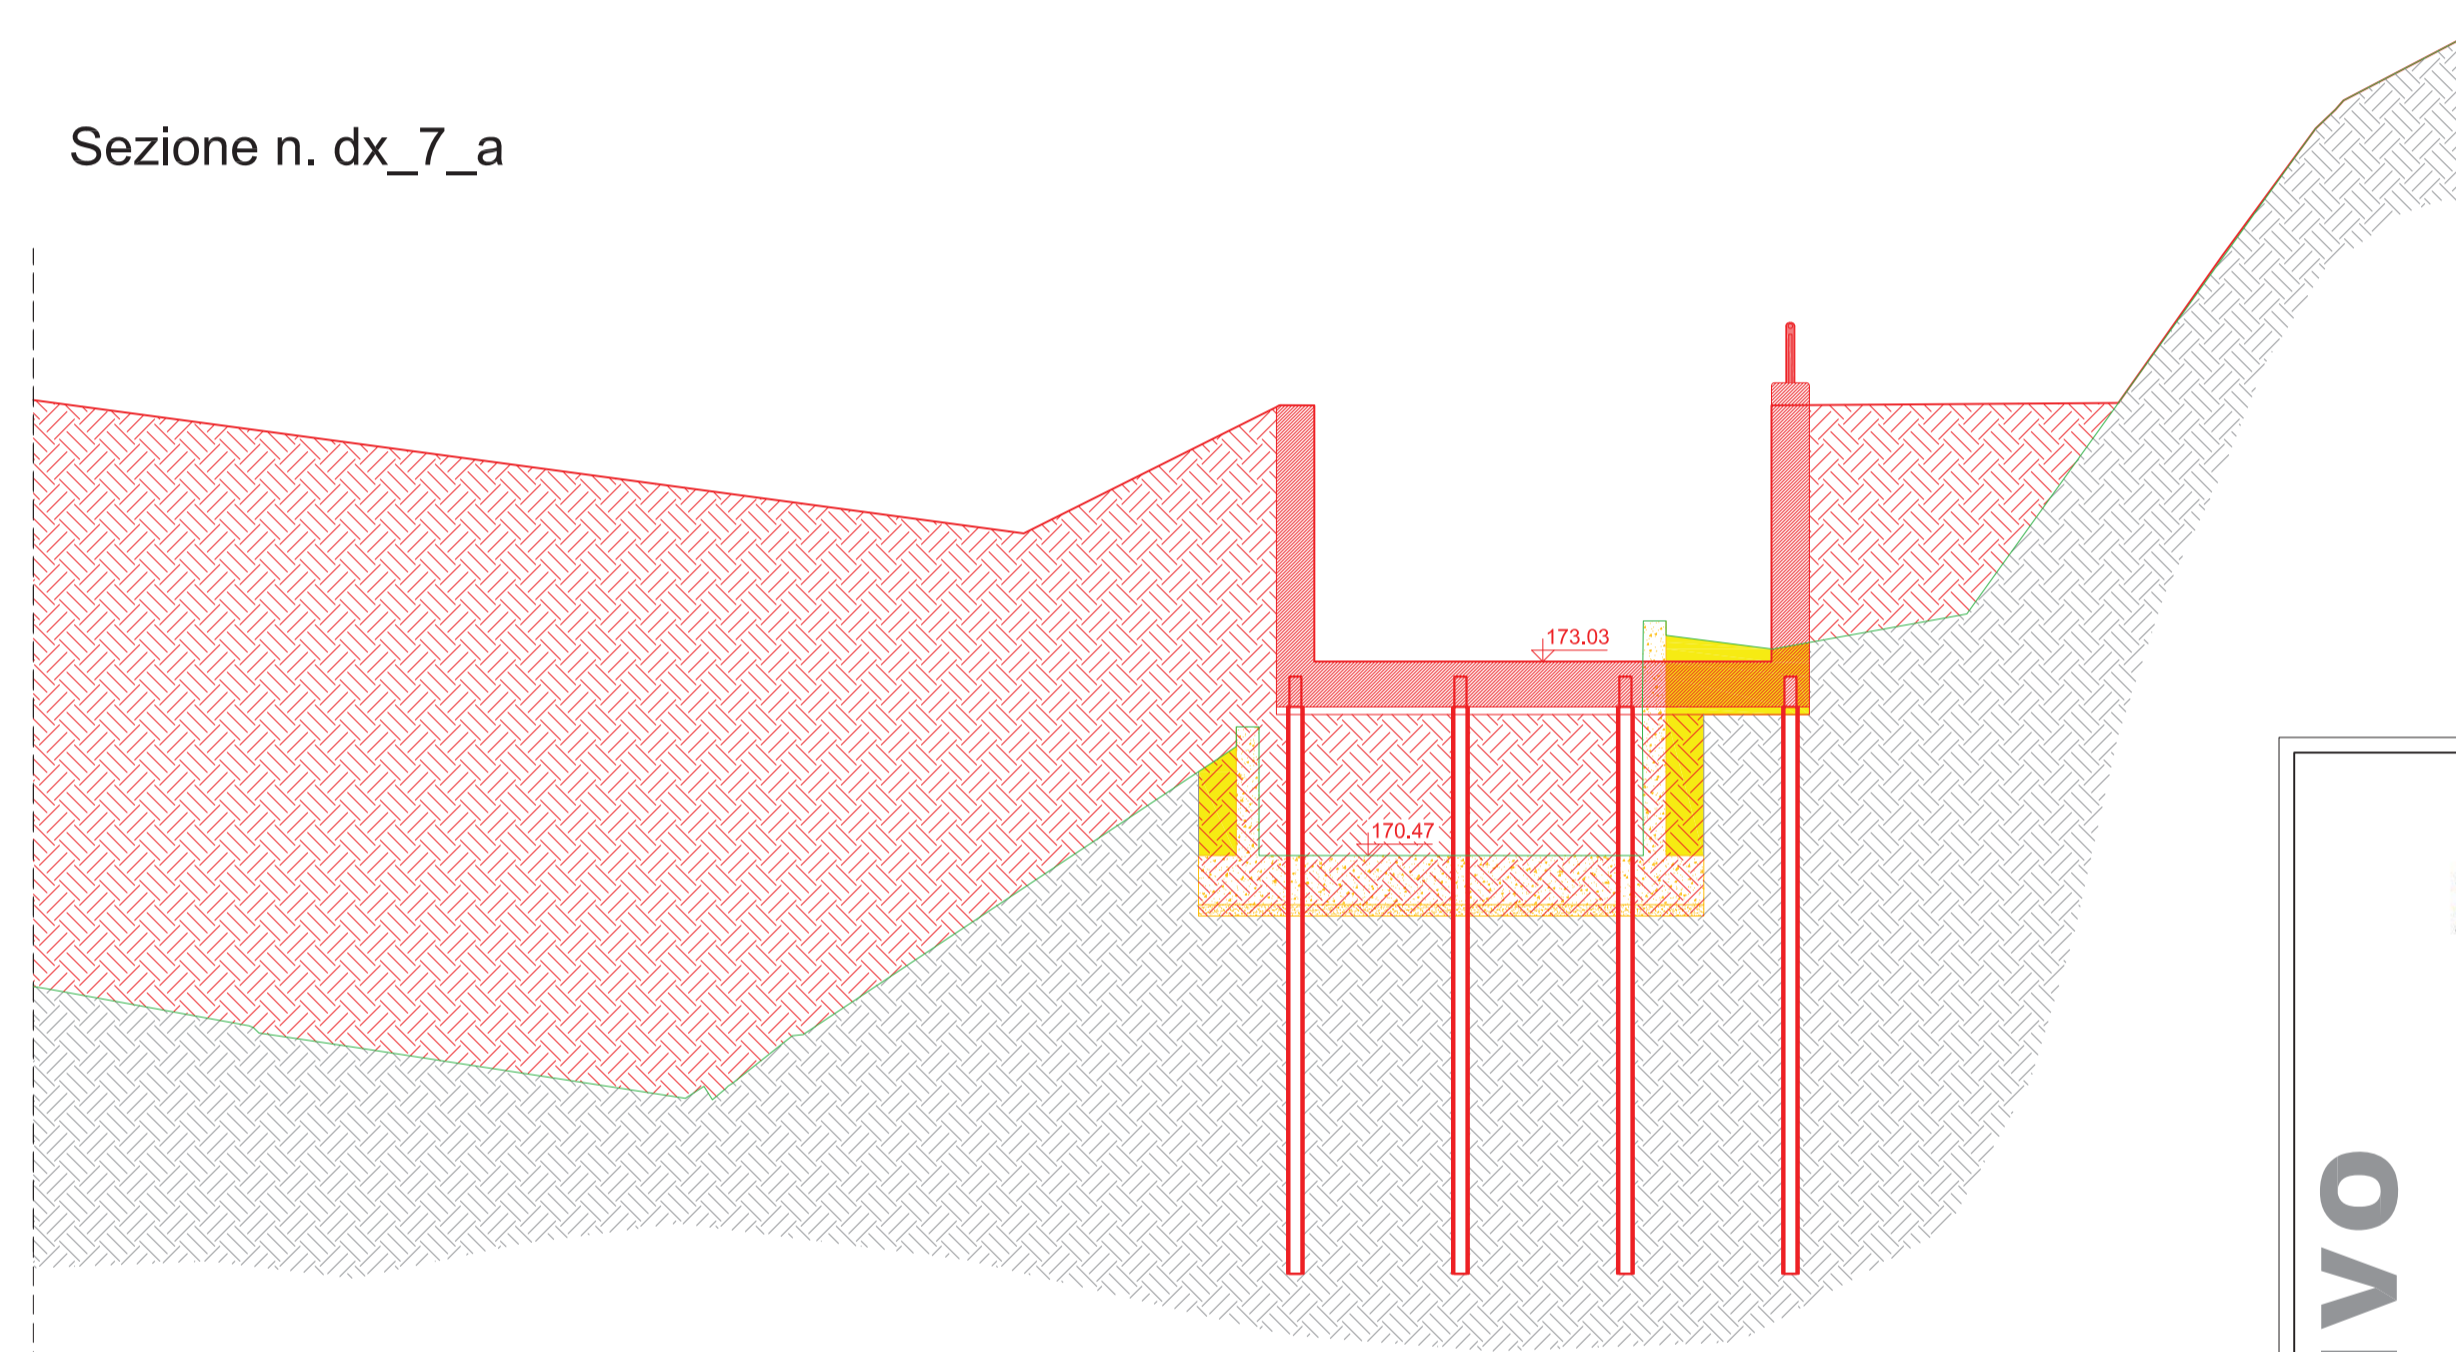

Sezione n. dx_7_b

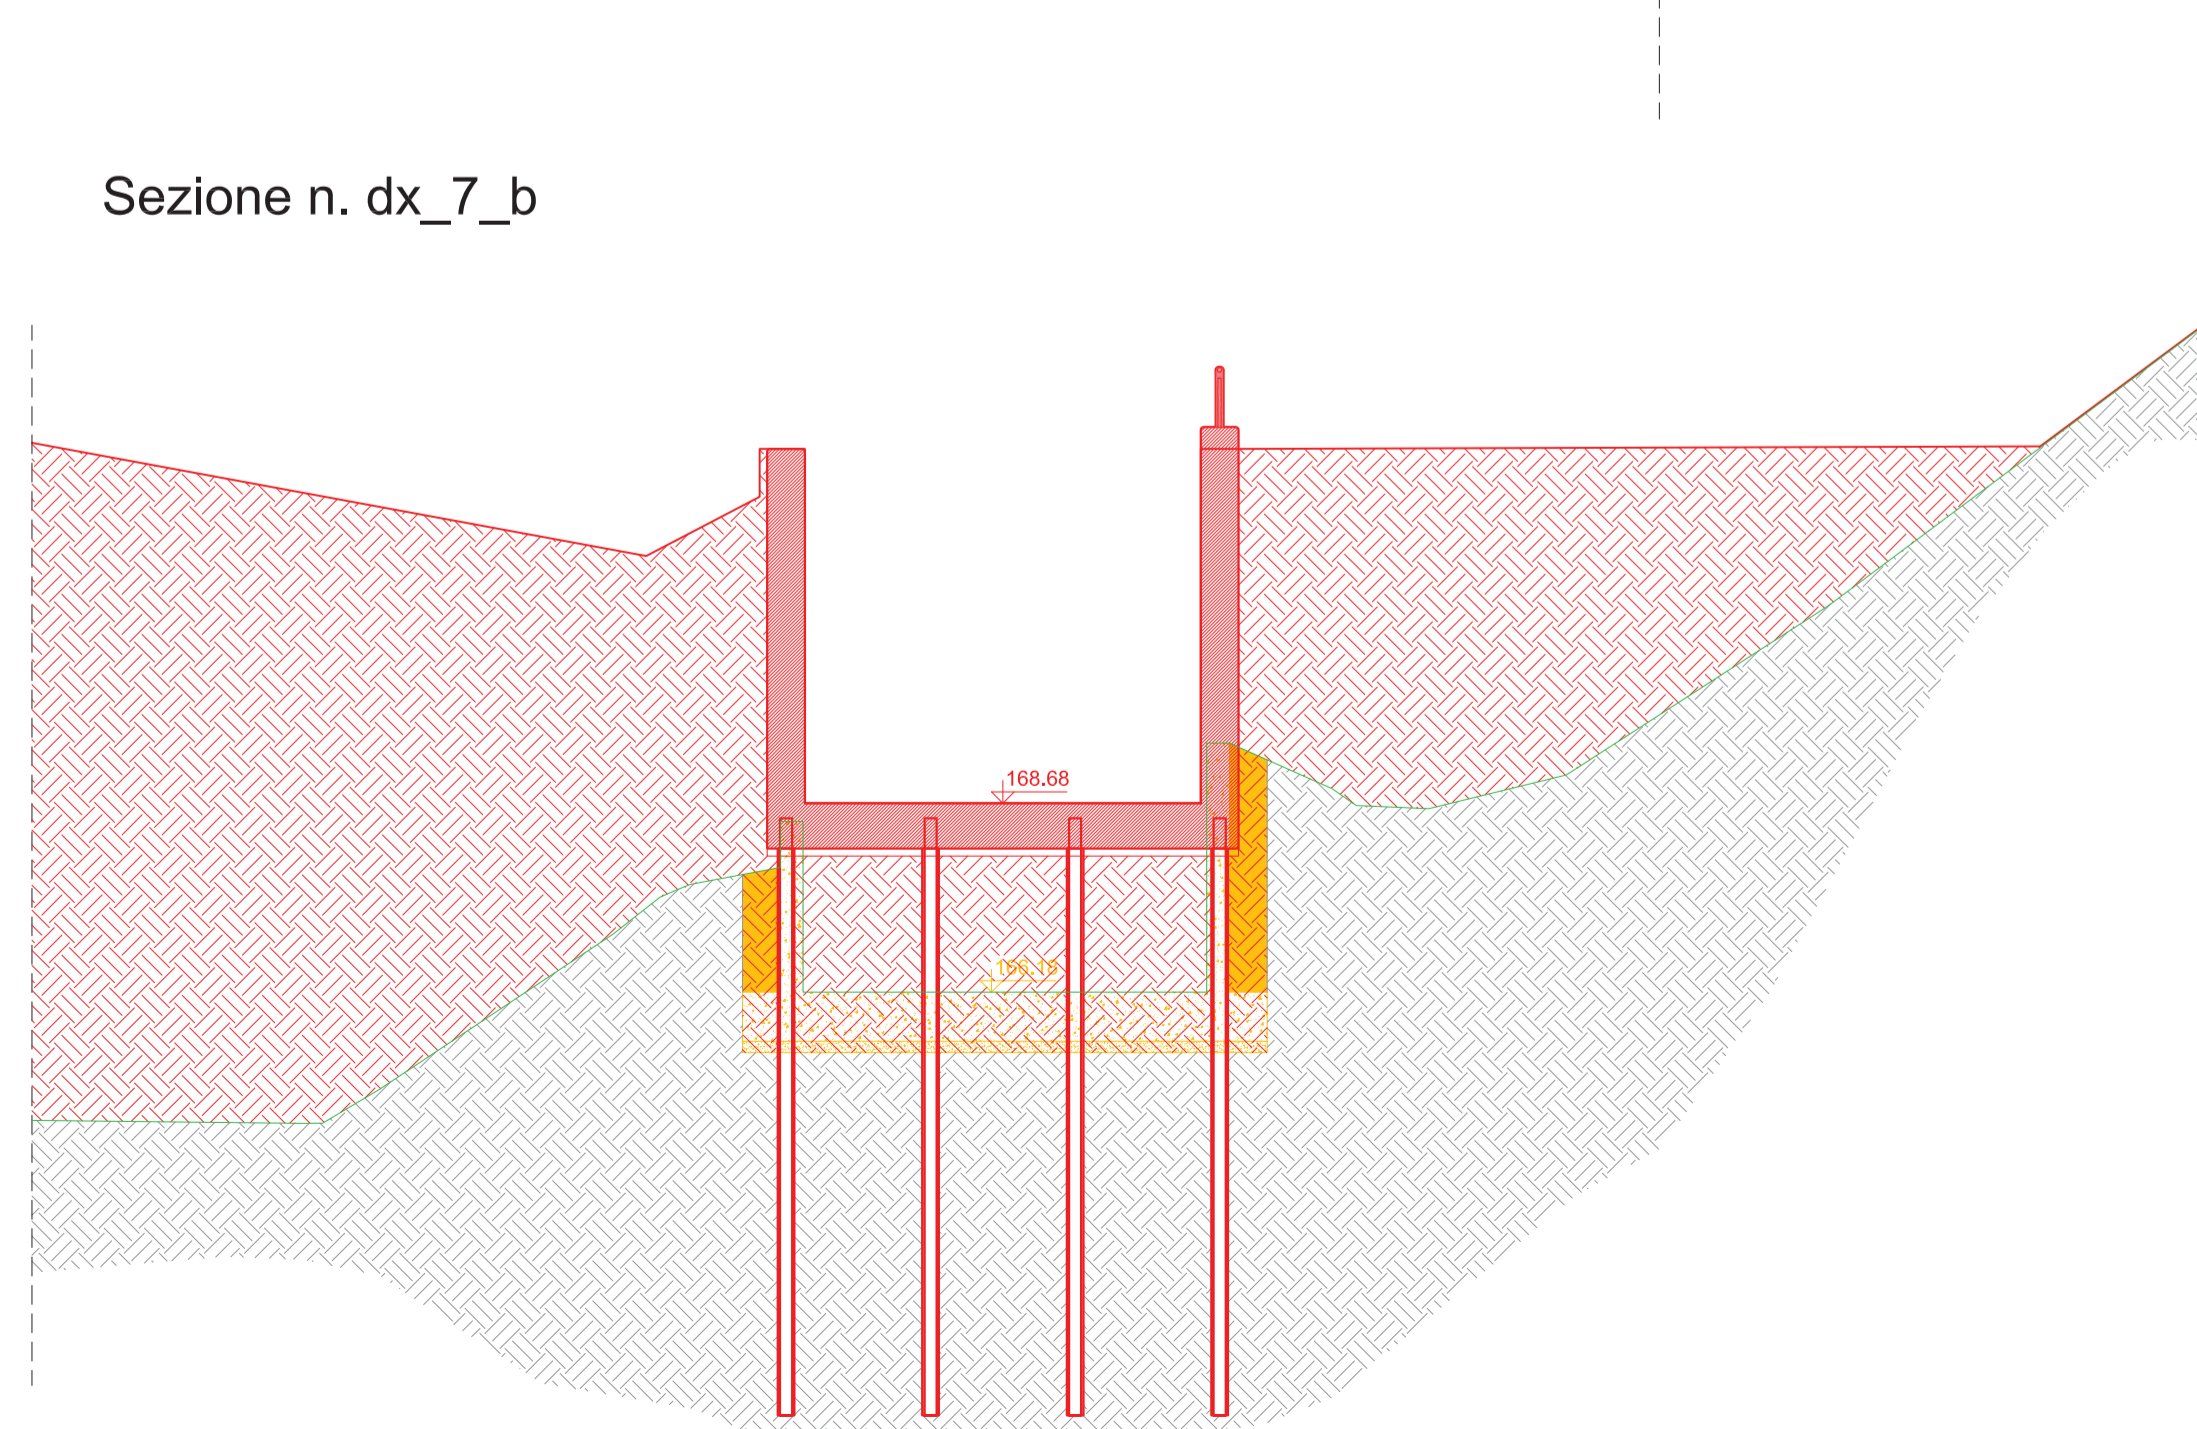

PROGETTO DEFINITIVO



COMUNE DI BARBERINO TAVARNELLE
COMUNE DI POGGIBONSI
Province di FIRENZE e SIENA



INTERVENTI DI MIGLIORAMENTO DELLA DIGA DROVE DI CEPPELLO



Tavola	Nome Elaborato:	Scala:
EG. 35.02	SEZIONI TRASVERSALI CANALE FUGATORE DESTRO STATO SOVRAPPONTO	1 : 100
		Data:
		18/04/2019

INGEGNERIE TOSCANE Sede Firenze Via de Sanctis, 49 Cod. Fiscale e P.I. 06111950488
Organizzazione iscritta al Sistema di Gestione Integrato certificato in conformità alla normativa ISO 9001 - ISO 14001 - OHSAS 18001 - SA8000

PROGETTAZIONE :	COLLABORATORI :
PROGETTISTA - PROJECT MANAGER : ING. MARIO CHIARUGI ING. MATTEO BETTI	DOTT. GEOL. CARLO FERRI DOTT. GEOL. ALESSANDRO AGNELLI
GEOLOGO : DOTT. GEOL. NICOLA CEMPINI	PER. AGR. DAVIDE MORETTI GEOM. ANDREA BERNARDINI
ESPROPRI : GEOM. ANDREA PATRIARCHI	
CONSULENTI TECNICI :	COMMESSA I.T. :
WEST Systems PROGETTISTA OPERE IDRAULICHE E STRUTTURALI ING. DAVID SETTESOLDI	ING.T.T.P.D.ACCOACT159
DIRETTORE TECNICO INGEGNERIE TOSCANE :	RESPONSABILE COMMITTENTE :
ING. MARIO CHIARUGI	ING. ROBERTO CECCHINI

Rev.	Data	Descrizione / Motivo della revisione	Redatto	Controllato / Approvato
01	18/04/2019	Prima Emissione	Ferrari	Settesoldi

Proprietà riservata. Vietata la riproduzione e la diffusione.