MINISTERO DEI LAVORI PUBBLICI
UFFICIO DEL GENIO CIVILE
PER LE OO.MM. - VENEZIA

CANALE MALAMOCCO ÷ MARGHERA.

Scavi eseguiti dall'apertura del canale ad oggi.

S.E.P.	Marzo 1975	Curva S. Leonardo	mc. 3.500.-	
Vianini	Agosto-ottobre 1975	Sez. 53 ÷ sez. 134	mc. 243.000.-	
		Sez. 152 ÷ sez. 190	mc. 29.000.-	
S.E.P.	ott. 76 ÷ giu. 77	Curva S. Leonardo	mc. 244.200.-	
S.E.P.	Ago 77 ÷ giu. 78	Curva S. Leonardo	mc. 336.800.-	
S.E.P.	Feb. 78 ÷ mar. 78	Dogaletto	mc. 21.000.-	
Sardinia Nova	Marzo 79 ÷ Apr. 79	Dogaletto	mc. 42.000.-	

11 GEN. 1980
geometra
bisconti giuseppe

CANALE MALAMOCCO ÷ MARGHERA
"SCAVI ESEGUITI DALL'APERTURA DEL CANALE AD OGGI"

MINISTERO DEI LAVORI PUBBLICI
UFFICIO DEL GENIO CIVILE
PER LE OO.MM. - VENEZIA

11 GEN. 1980

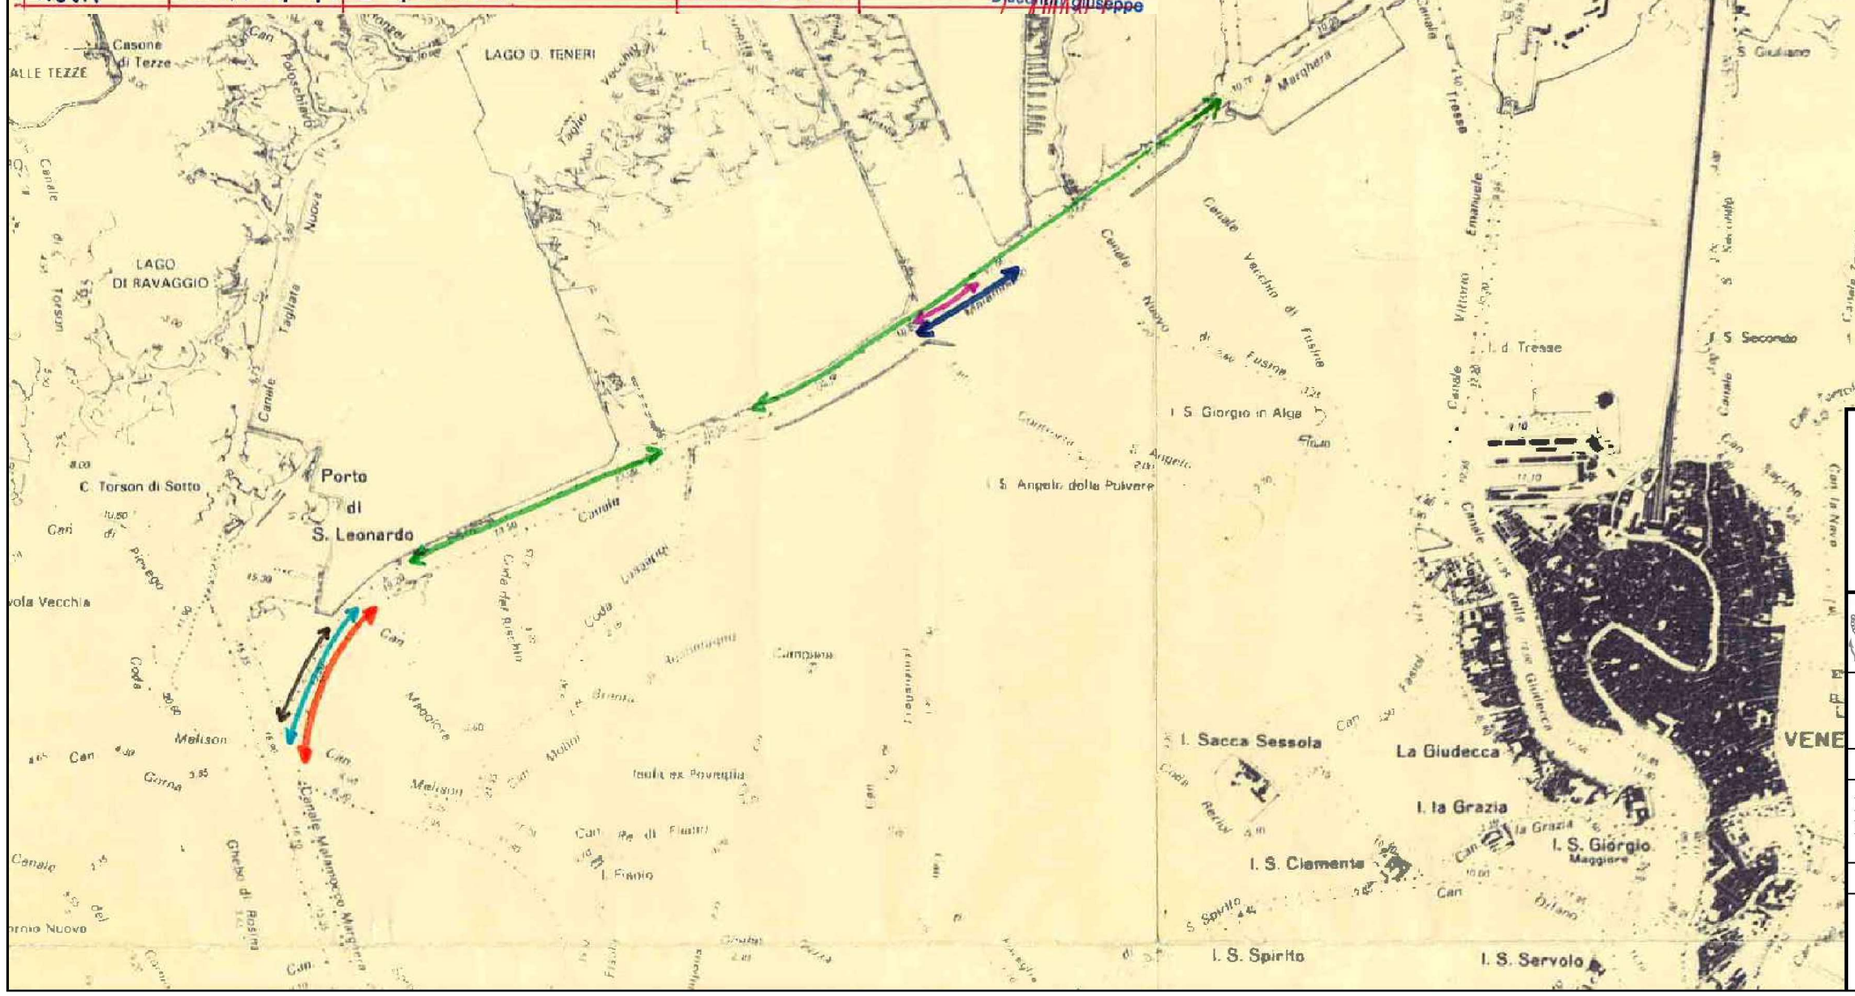

ELABORATO TRATTO DA:

INTERVENTI PER LA PROTEZIONE E LA CONSERVAZIONE DEI FONDALI DEL CANALE MALAMOCCO - MARGHERA DA REALIZZARSI NELLE RELATIVE AREE DI BORDO

PROGETTO DEFINITIVO 1° STRALCIO

Adeguamento alle prescrizioni riportate nel parere della Regione Veneto sulla VINCA (D.D.R. n. 30 in data 07.11.2017) ed alle prescrizioni contenute nella nota del P.I.OO.PP. prot. n. 0016523 del 18.04.2018 e prot. n. 0020359 del 15.05.2018

Agosto 2015 - agg. Febbraio 2019

AUTORITÀ DI SISTEMA PORTUALE DEL MARE ADRIATICO SETTENTRIONALE
PORTI DI VENEZIA E CHIOGGIA

MINISTERO DELLE INFRASTRUTTURE E DEI TRASPORTI
PROVVEDITORATO INTERREGIONALE PER LE OPERE PUBBLICHE
Veneto - Trentino Alto Adige - Friuli Venezia Giulia

INTERVENTI PER LA PROTEZIONE E LA CONSERVAZIONE DEI FONDALI DEL CANALE MALAMOCCO - MARGHERA.

Accordo di Programma per l'escavo manutentorio dei canali portuali di grande navigazione e il refluimento dei sedimenti dragati all'interno della Laguna di Venezia.

STUDIO PRELIMINARE AMBIENTALE

ELABORATI GENERALI
Interventi di escavo del canale Malamocco-Marghera

Allegato n. 1.2	Settembre 2019
Coordinamento Progettazione: CONSORZIO VENEZIA NUOVA	Progettazione: Studio RINALDO S.r.l. — il progettista responsabile ing. Daniele Rinaldo

ID: SPA_D1_EGN_01020000.pdf documento firmato digitalmente da ing. Daniele Rinaldo