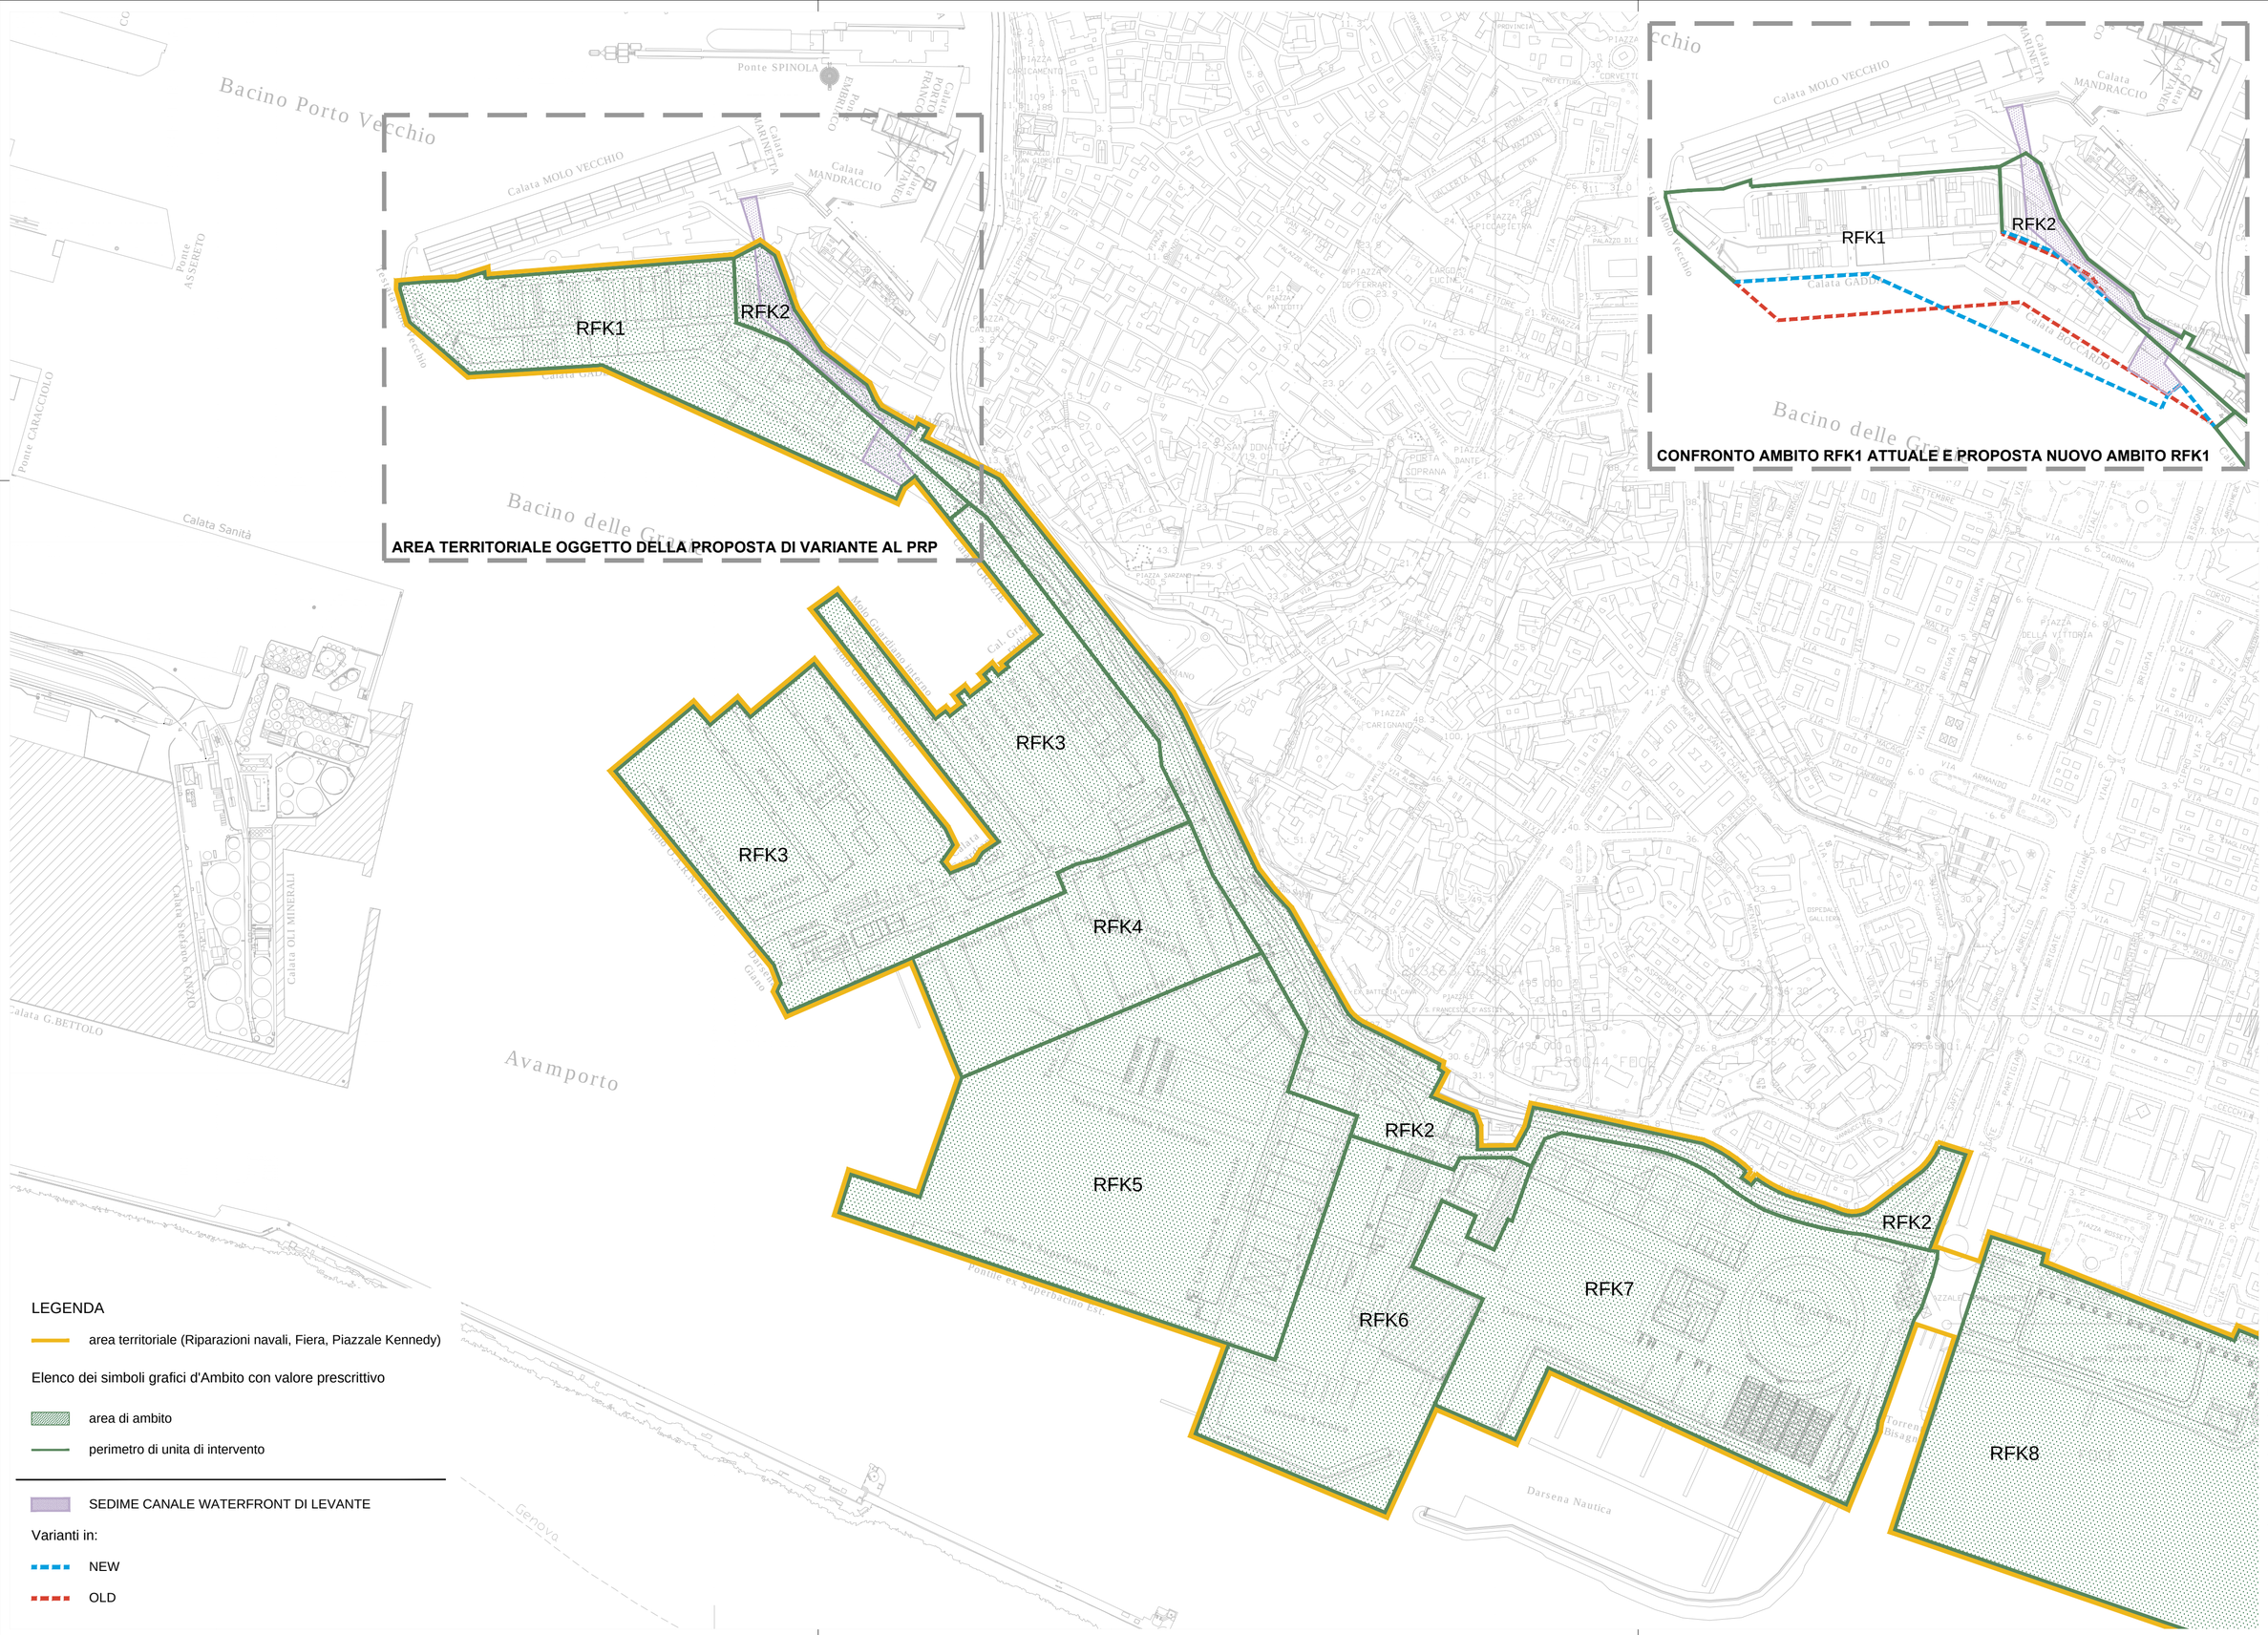

PROPOSTA DI RIQUALIFICAZIONE
Porto di Levante
Genova

Committenti:

ZENA CRUISE TERMINAL S.r.l.

Costa

SAN GIORGIO DEL PORTO

costa edutainment experience

Project manager:

Dott. Angiolino Barreca

Progetto e coordinamento tecnico:

SIBILLASSOCIATI srl

Attività specialistiche:

Studio Legale Carassale - Cocchi e associati

M&L | Molfino&Longo www.GENOVAPROGETTI.it

Industria Ambiente s.r.l.

Oggetto della tavola:

PROPOSTA DI VARIANTE AL PRP

COMPONENTE FISICA

AMBITO TERMINAL DESCRIZIONE AMBITI

SCALA 1: 5.000

D|UP|08

Rev.	Data Revisione
A	12.11.2019