


Allegato 1.3- Raffronto planimetria progetto esecutivo
2017-2019

RAFFRONTO PROGETTO ESECUTIVO 2017-2019

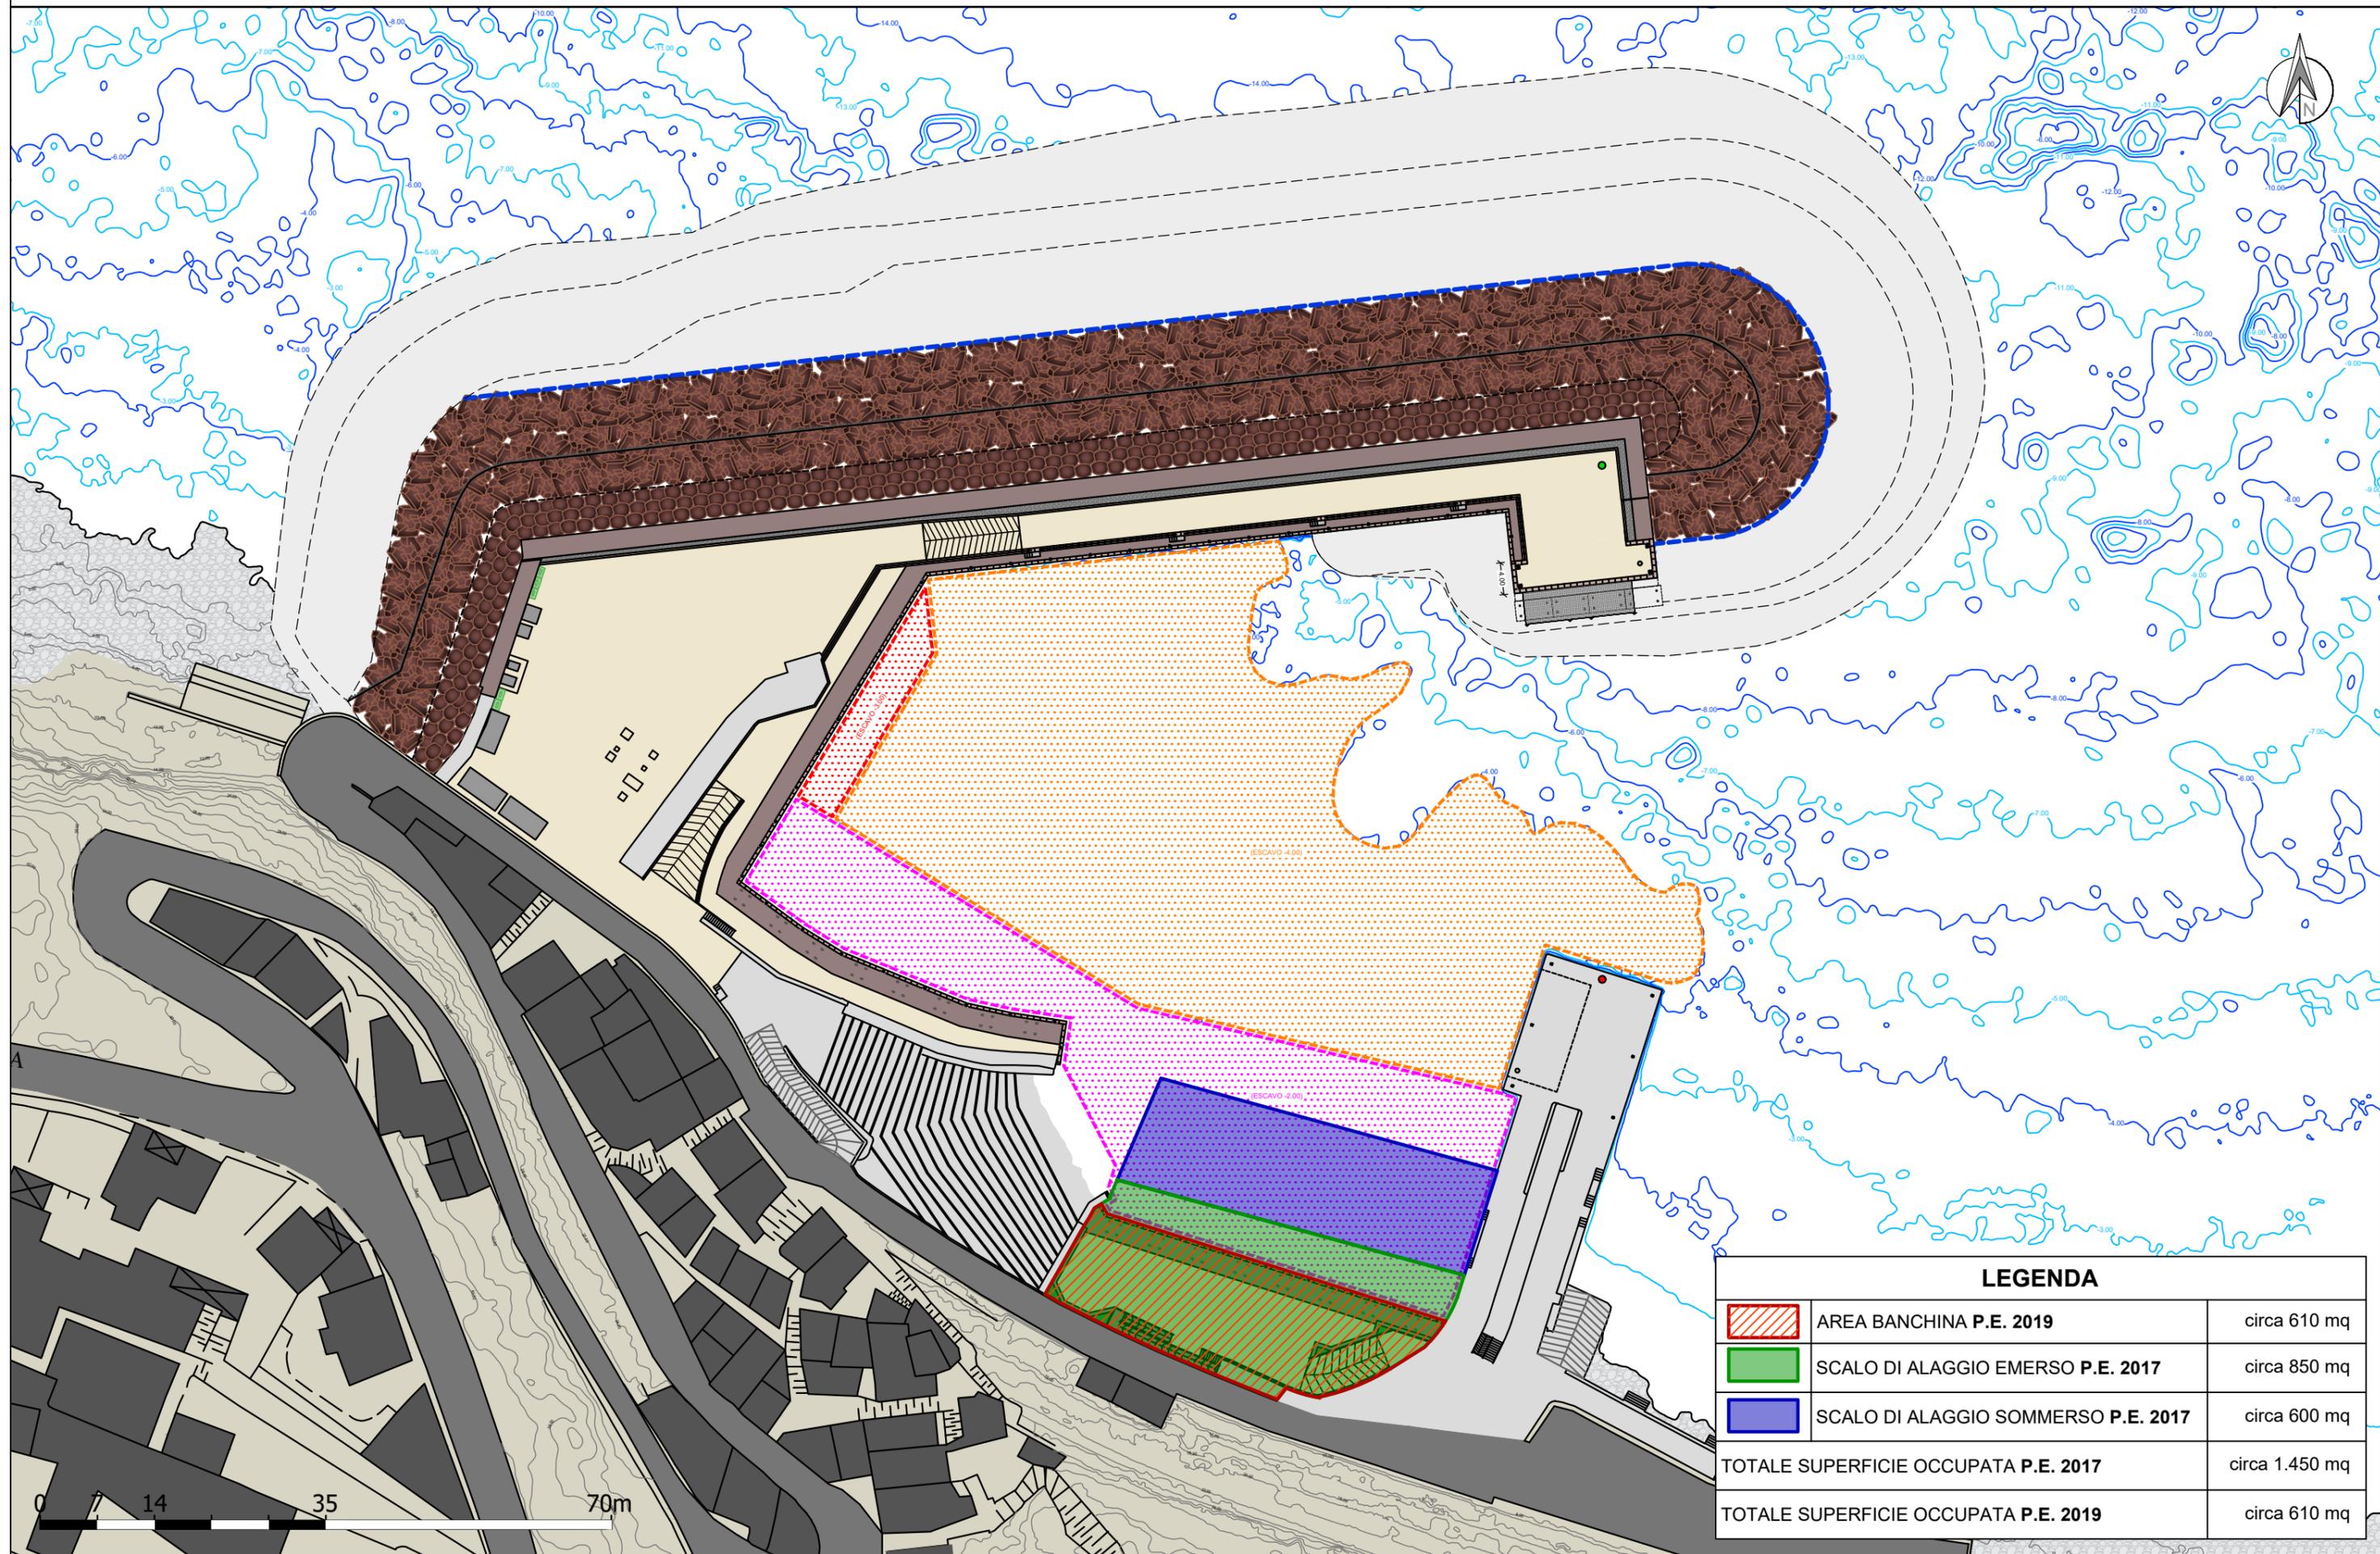

LEGENDA

	AREA BANCHINA P.E. 2019	circa 610 mq
	SCALO DI ALAGGIO EMERSO P.E. 2017	circa 850 mq
	SCALO DI ALAGGIO SOMMERSO P.E. 2017	circa 600 mq
TOTALE SUPERFICIE OCCUPATA P.E. 2017		circa 1.450 mq
TOTALE SUPERFICIE OCCUPATA P.E. 2019		circa 610 mq