


Acea Elabori S.p.A. si riserva tutti i diritti su questo documento che non può essere riprodotto neppure parzialmente senza la sua autorizzazione scritta

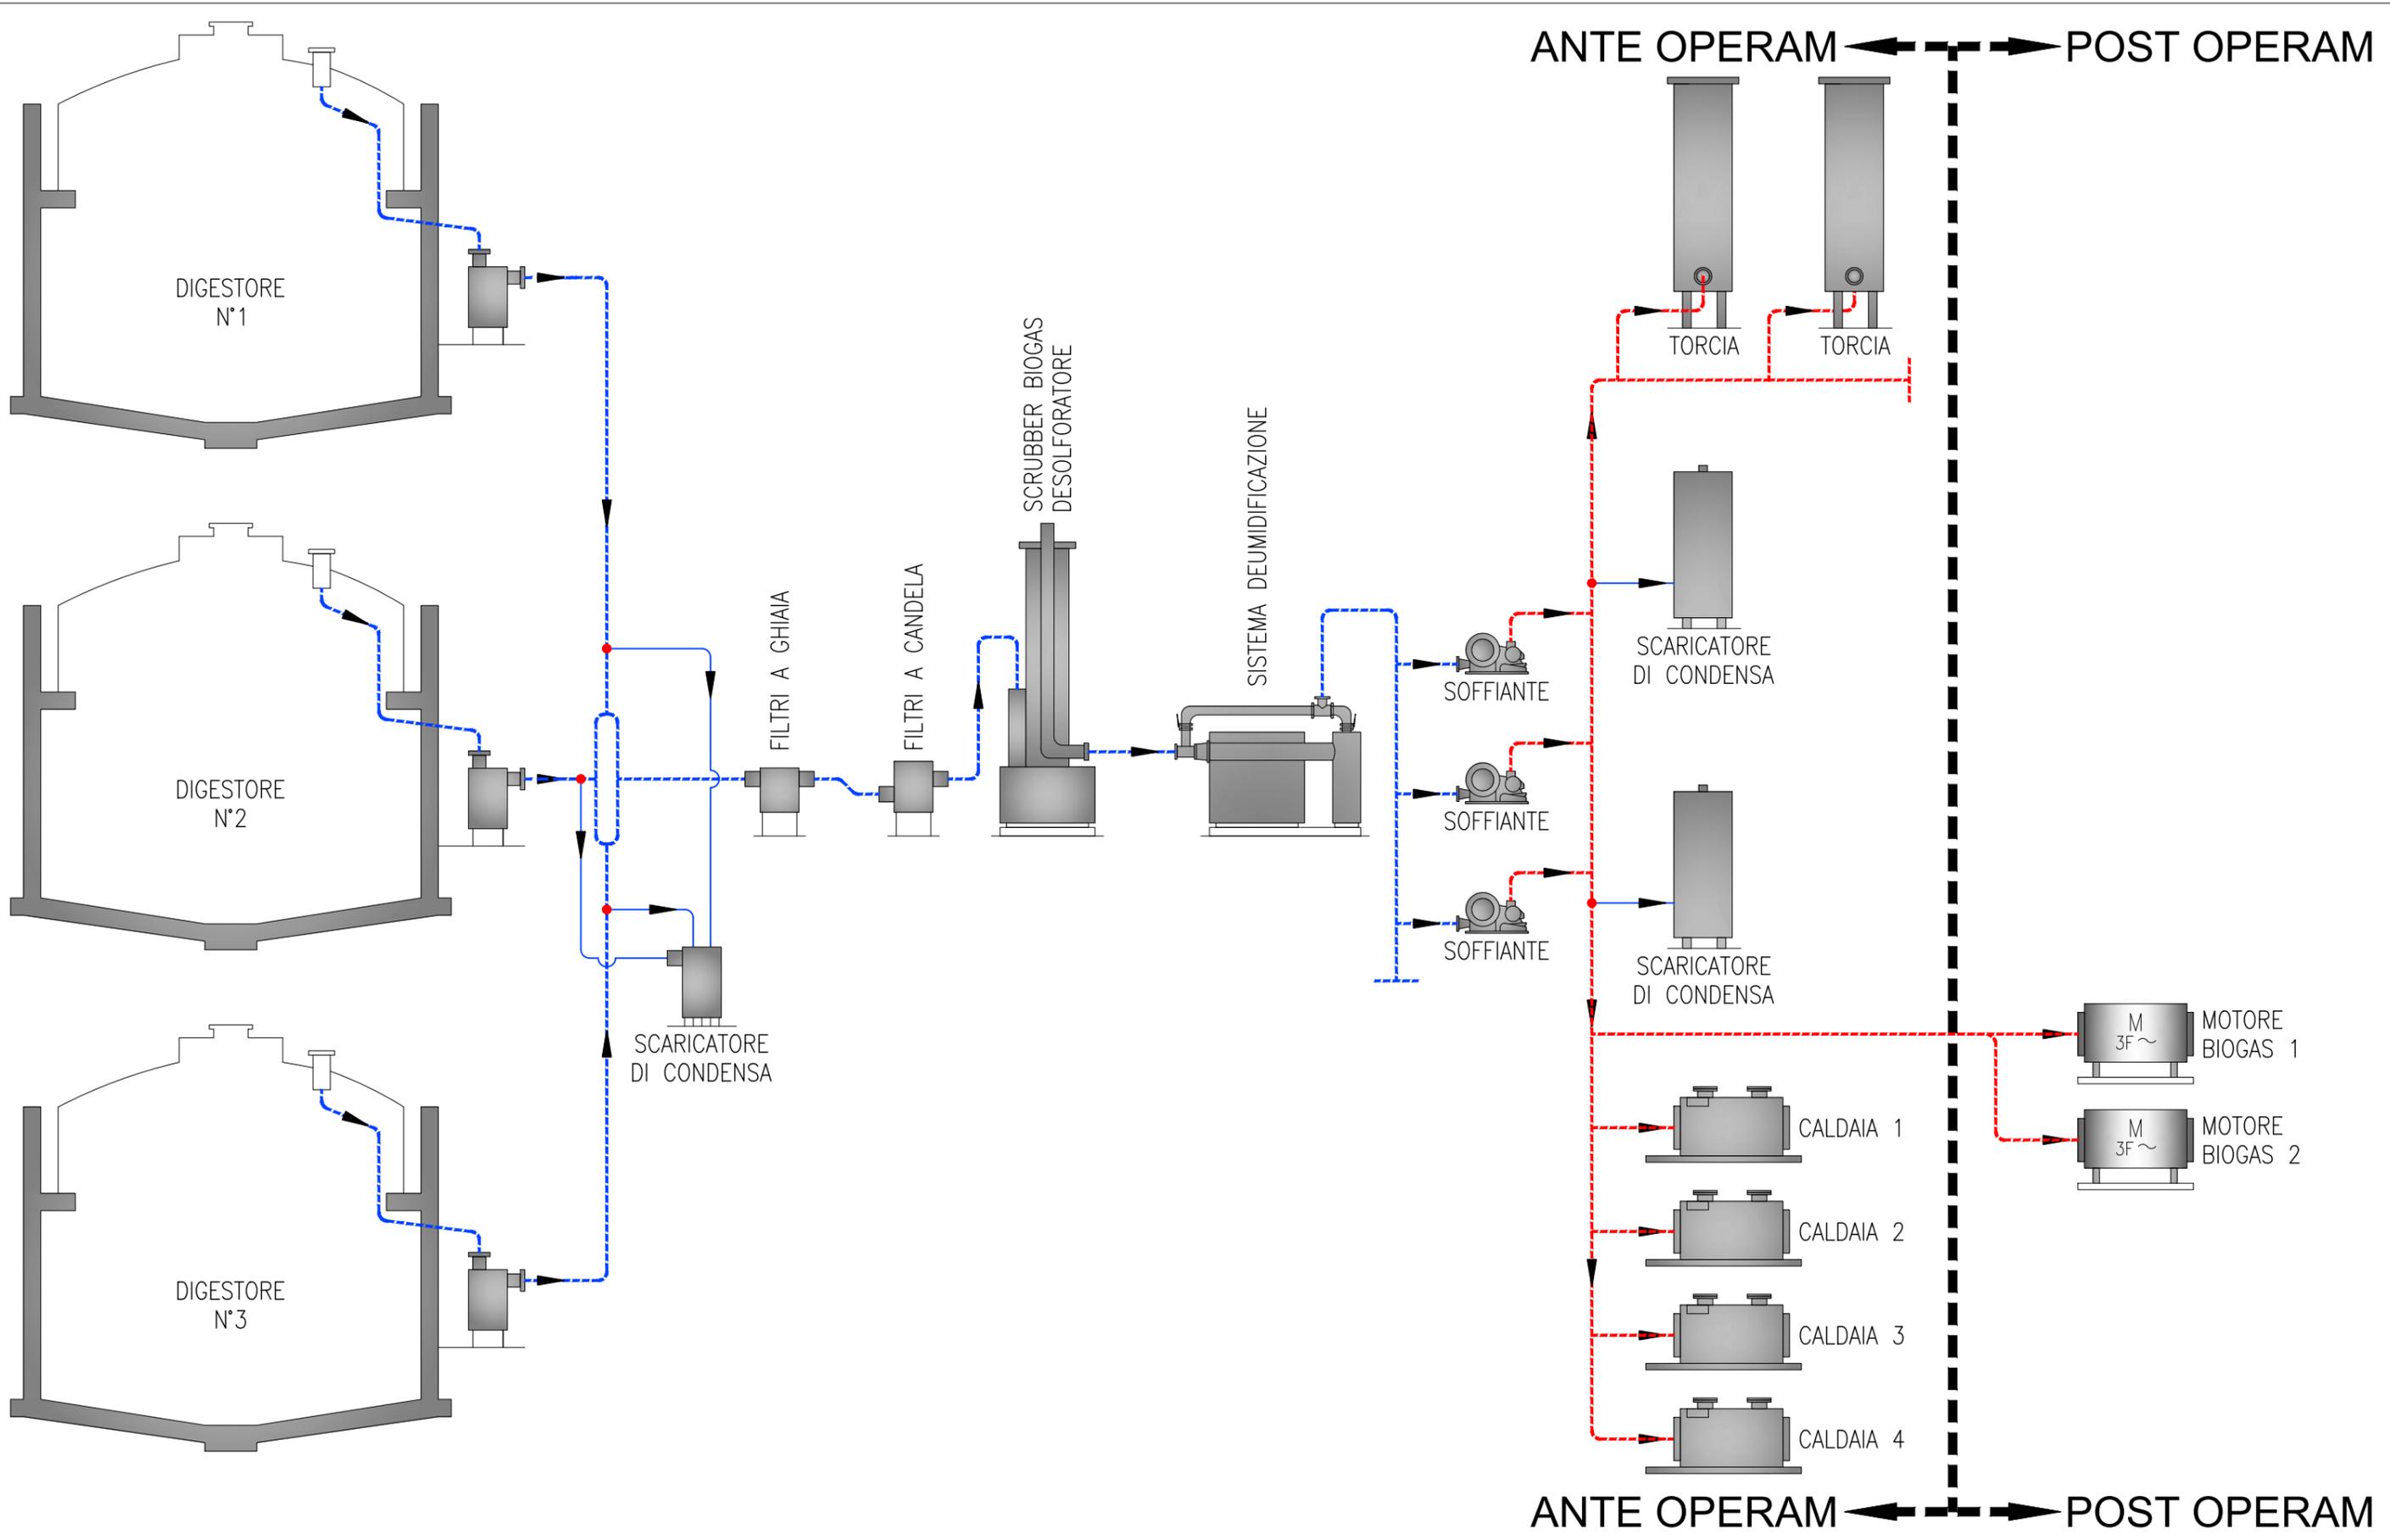

BIOGAS
SCHEMA FUNZIONALE DELL'IMPIANTO

Doc. N. I046PD D006 0

Progetto : Potenziamento dell'esistente Centrale di Tor di Valle, per l'utilizzazione energetica del biogas del Depuratore di Roma Sud

Scala :
--

Pagina :
1 di 2

Acea Elabori S.p.A. si riserva tutti i diritti su questo documento che non può essere riprodotto neppure parzialmente senza la sua autorizzazione scritta

