
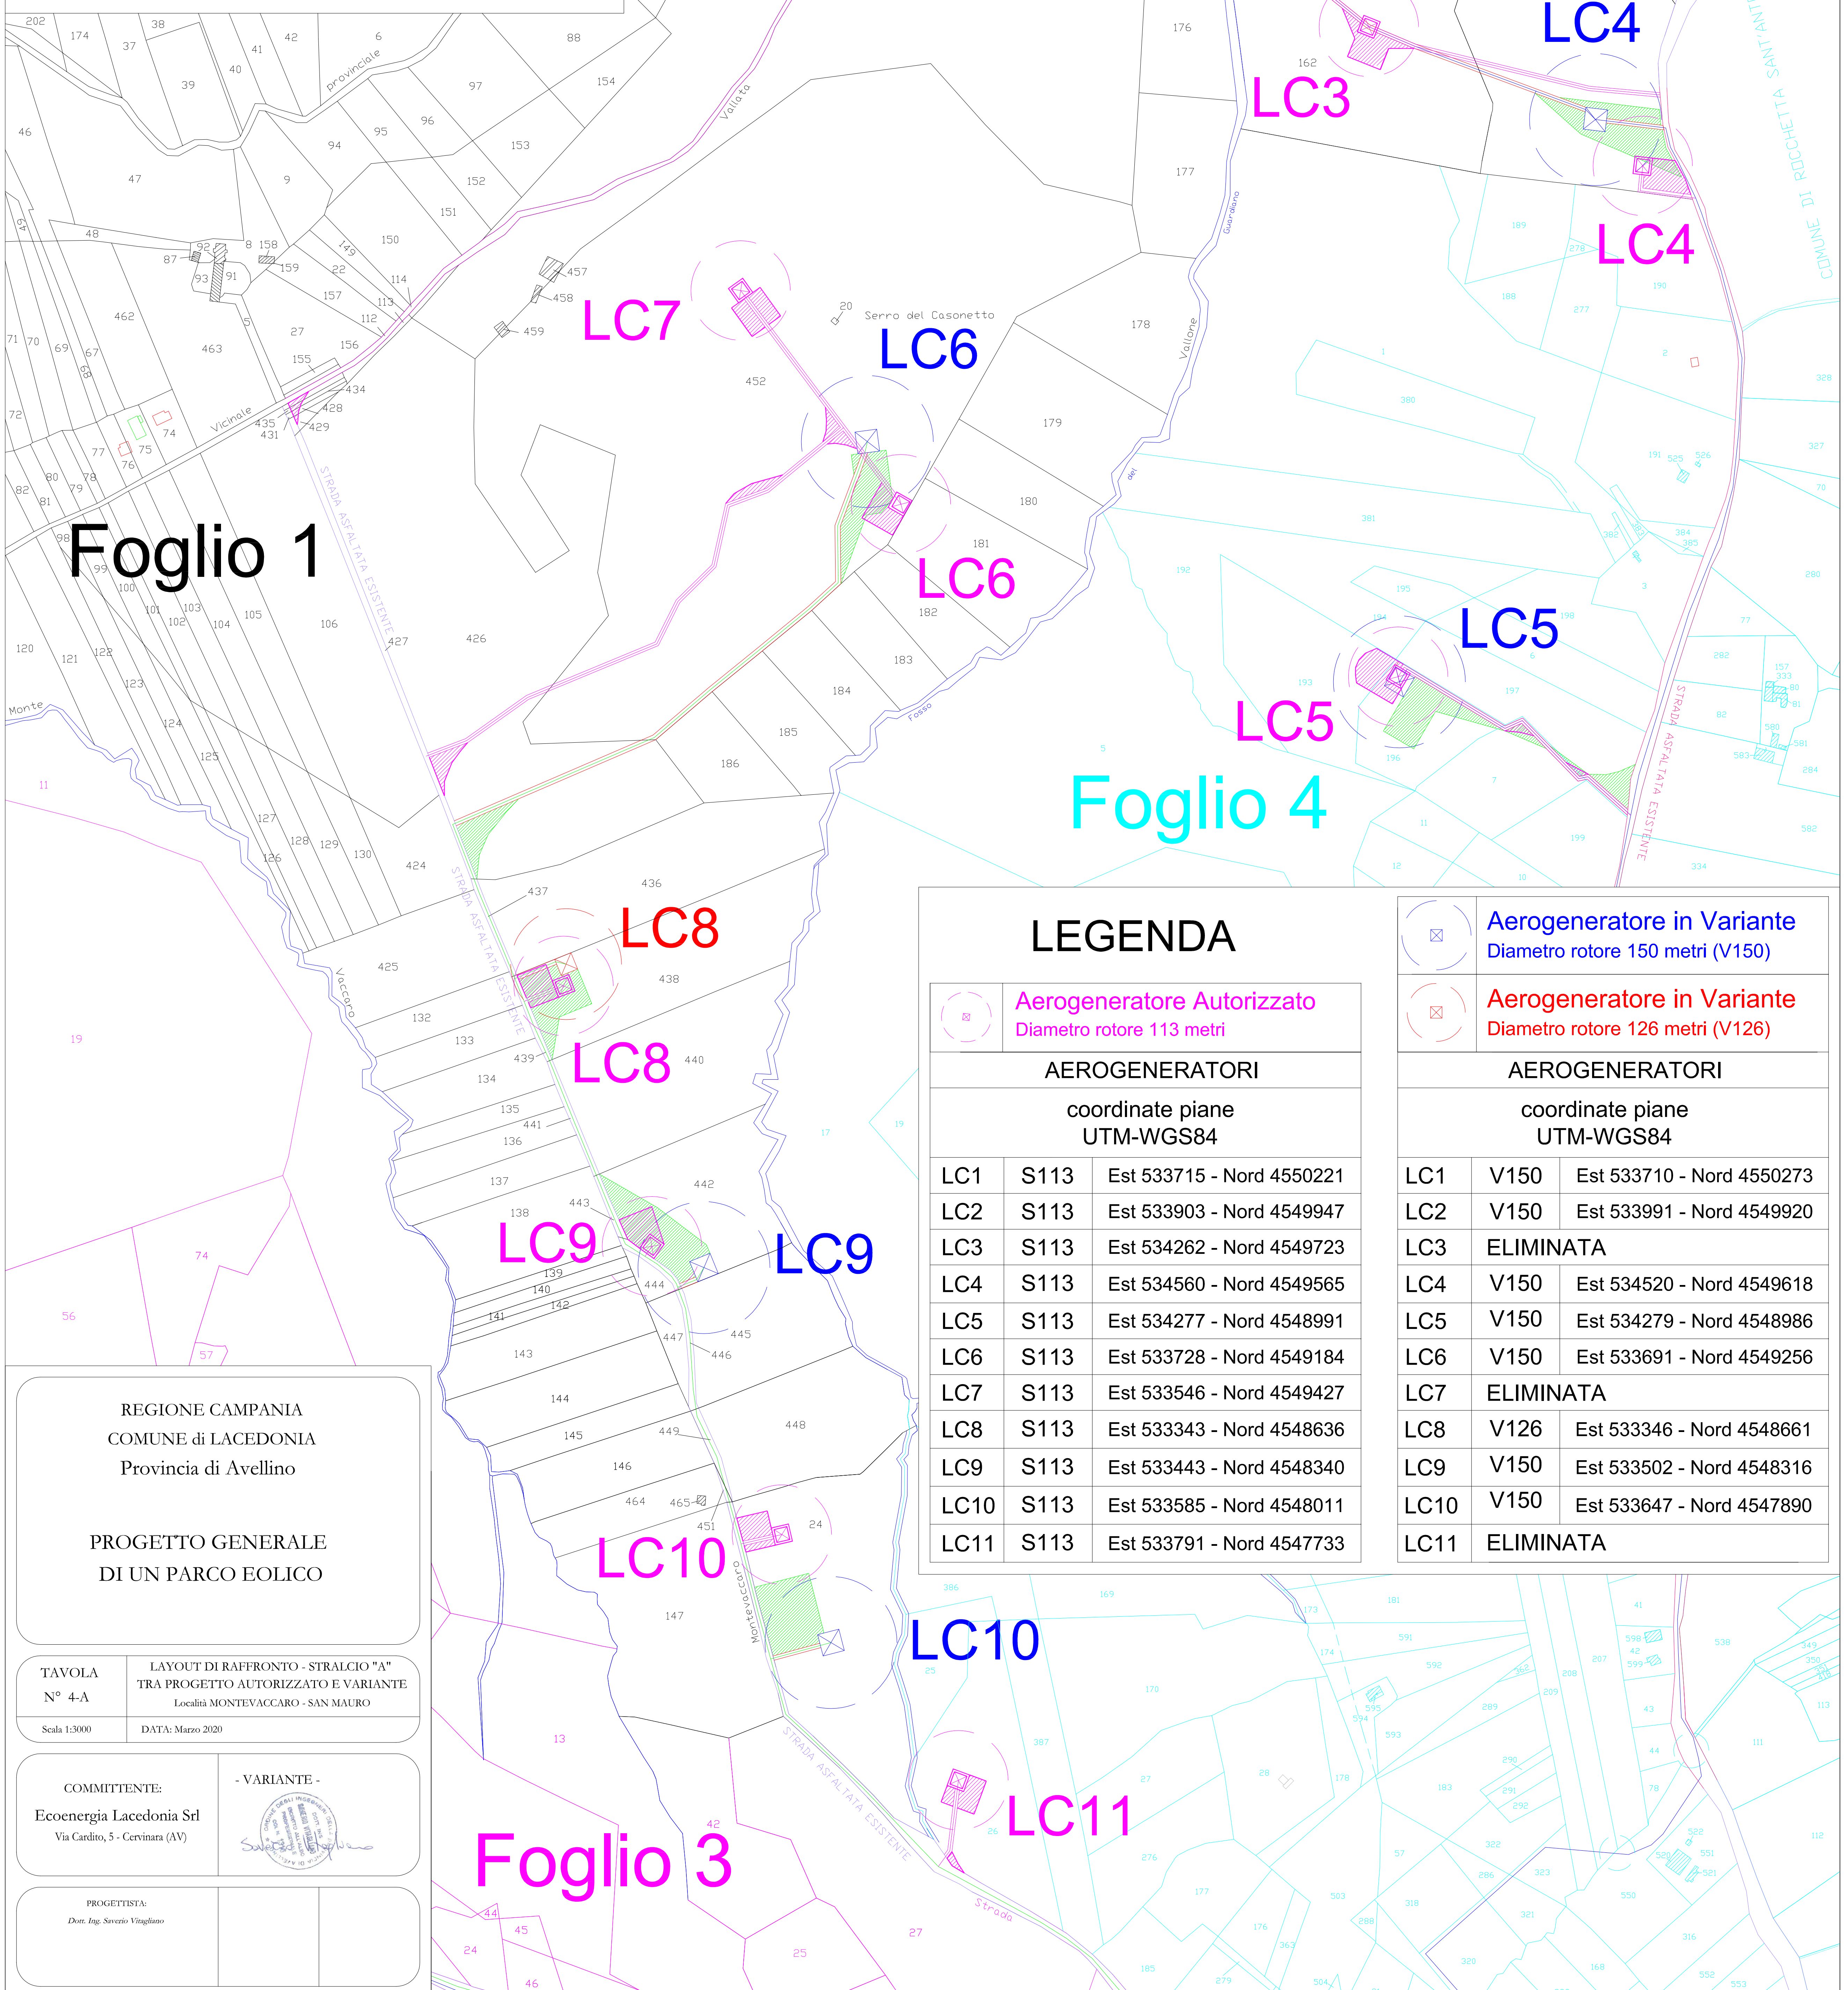


Legenda

	PROGETTO AUTORIZZATO Aerogeneratori rotore 113 metri (S113) Strade nuove - Piazzole provvisorie Cavidotto
	Aerogeneratore in Variante Diametro rotore 150 metri (V150)
	Aerogeneratore in Variante Diametro rotore 126 metri (V126)
	Linea A-30 KV
	Linea B-30 KV
	Linea C-30 KV
	Strade nuove permanenti
	Piazzole provvisorie
	Allargamenti provvisori

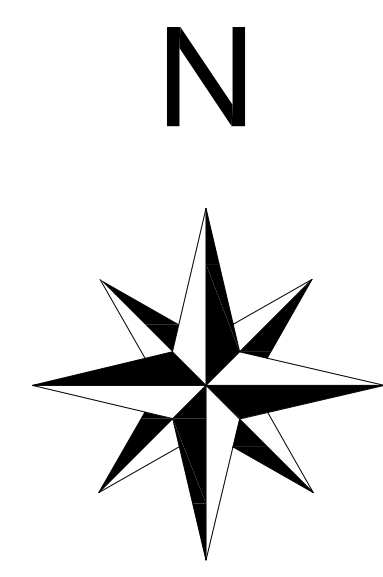

Foglio 1

Foglio 4

Foglio 3

LEGENDA

	Aerogeneratore Autorizzato Diametro rotore 113 metri	
AEROGENERATORI		
coordinate piane UTM-WGS84		
LC1	S113	Est 533715 - Nord 4550221
LC2	S113	Est 533903 - Nord 4549947
LC3	S113	Est 534262 - Nord 4549723
LC4	S113	Est 534560 - Nord 4549565
LC5	S113	Est 534277 - Nord 4548991
LC6	S113	Est 533728 - Nord 4549184
LC7	S113	Est 533546 - Nord 4549427
LC8	S113	Est 533343 - Nord 4548636
LC9	S113	Est 533443 - Nord 4548340
LC10	S113	Est 533585 - Nord 4548011
LC11	S113	Est 533791 - Nord 4547733

	Aerogeneratore in Variante Diametro rotore 150 metri (V150)	
	Aerogeneratore in Variante Diametro rotore 126 metri (V126)	
AEROGENERATORI		
coordinate piane UTM-WGS84		
LC1	V150	Est 533710 - Nord 4550273
LC2	V150	Est 533991 - Nord 4549920
LC3	ELIMINATA	
LC4	V150	Est 534520 - Nord 4549618
LC5	V150	Est 534279 - Nord 4548986
LC6	V150	Est 533691 - Nord 4549256
LC7	ELIMINATA	
LC8	V126	Est 533346 - Nord 4548661
LC9	V150	Est 533502 - Nord 4548316
LC10	V150	Est 533647 - Nord 4547890
LC11	ELIMINATA	

REGIONE CAMPANIA
COMUNE di LACEDONIA
Provincia di Avellino

PROGETTO GENERALE
DI UN PARCO EOLICO

TAVOLA
N° 4-A

LAYOUT DI RAFFRONTO - STRALCIO "A"
TRA PROGETTO AUTORIZZATO E VARIANTE
Località MONTEVACCARO - SAN MAURO

Scala 1:3000 DATA: Marzo 2020

COMMITTENTE:
Ecoenergia Lacedonia Srl
Via Cardito, 5 - Cervinara (AV)

- VARIANTE -

PROGETTISTA:
Dott. Ing. Saverio Vitagliano