DISEGNI DI RIFERIMENTO	
PBITC00922	SISTEMAZIONI APPARECCHIATURE PIANTA

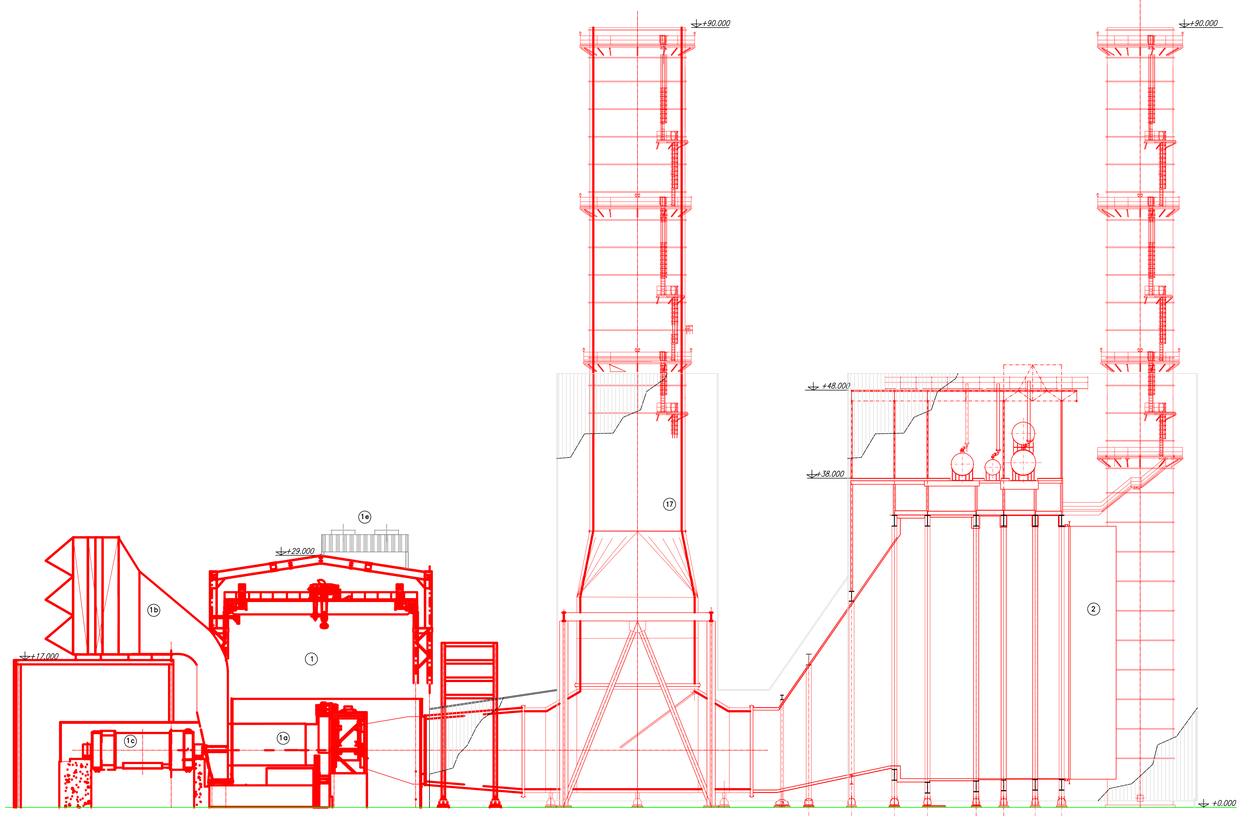

SEZIONE A–A

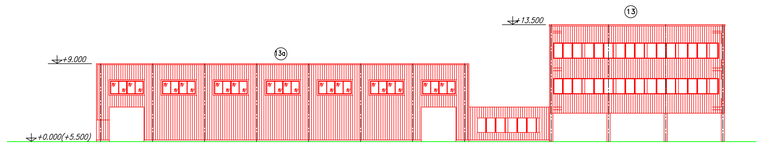

NUOVA PALAZZINA UFFICI,SPOGLIATOI,PARCHEGGI
E NUOVE OFFICINE

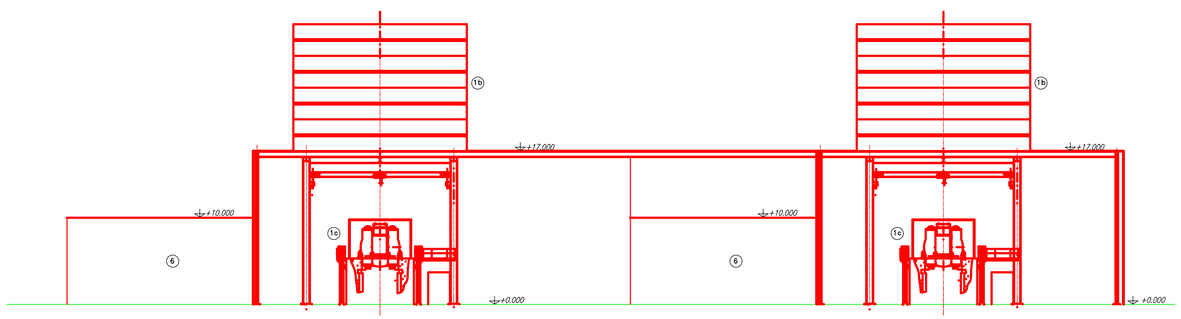

SEZIONE B–B

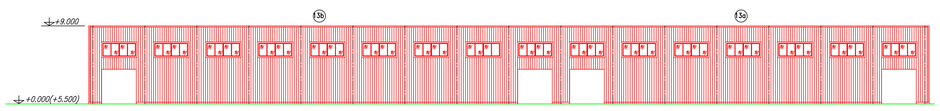

NUOVE OFFICINE E MAGAZZINO MATERIALI LEGGERI

LEGENDA APPARECCHIATURE NUOVA UNITA'	
POS.	DENOMINAZIONE IMPIANTO
1	TURBOGAS
1a	TURBINA A GAS
1b	FILTRO ARIA COMBURENTE
1c	GENERATORE
1e	AIR COOLER AUX
2	CALDAIA A RECUPERO E CAMINO
6	EDIFICIO ELETTRICO TG
7	CAMINO DI BY–PASS
13	NUOVA PALAZZINA UFFICI E SPOGLIATOI
13a	NUOVE OFFICINE
13b	MAGAZZINO MATERIALI LEGGERI

ORDINE DEGLI INGEGNERI DELLA PROVINCIA DI MILANO
DOTT. ING. TENTORIO ENRICO
Sez. A
settore civile e ambientale
settore industriale
settore dell'informazione
MI-16724-3113

REV. Rev.	DATE Data	SCOPE Scopo	REVISION DESCRIPTION Descrizione della revisione	PREPARED BY Preparato	COOPERATIONS Collaborazioni	APPROVED BY Approvato	ISSUED BY Emesso
00	09-11-18	PR	PRELIMINARE				

ENGINEERING AND CONSTRUCTION

CLIENT Cliente: ENEL GLOBAL GENERATION – GENERATION ITALY

JOB No:

DOC No:

PROJECT Progetto: CAPACITY STRATEGY ITALY

TITLE Titolo: BRINDISI SUD
SISTEMAZIONI APPARECCHIATURE
SEZIONI

EMPLOYER SUBMITTAL Invio al cliente
☐ FOR APPROVAL Per approvazione
☐ FOR INFORMATION ONLY Per informazione
☐ NOT ACCEPTED Non accettato
SYSTEM Sistema

APPLIC. TO SECTION Valido per le sezioni

SCALE Scala	DWG No Dis. n.	SHEET Foglio	FOLLSHEET Segue fg.	OF di	SIZE FORMATO	DWG TYPE Tipo di dis.	DOC. Doc.
1:250	PBITC00723	01	–	01	A0	D	B

FILE NAME Nome file: PBITC00723.00.dwg

REPLACES DWG No Sostituisce il n.:

SEC. INDEX

THIS DOCUMENT IS PROPERTY OF ENEL SpA.
IT IS STRICTLY FORBIDDEN TO REPRODUCE THIS DOCUMENT, WHOLLY OR PARTIALLY AND TO PROVIDE ANY RELATED INFORMATION TO OTHERS WITHOUT PREVIOUS WRITTEN CONSENT.

Questo documento è proprietà di ENEL SpA.
E severamente proibito riprodurre anche in parte il documento o divulgare ad altri le informazioni contenute senza la preventiva autorizzazione scritta.