




MODIFICHE PROGETTUALI OGGETTO DI VALUTAZIONE

(D.Lgs. 152/06, art.6, comma 9)

**INTERVENTI DI ADEGUAMENTO DEL TRATTO URBANO DEL RIO MOLINASSI
 PIAZZA CLAVARINO ALLA FOCE:**

- a- RIDUZIONE DEL RAGGIO DI CURVATURA DEL TRACCIATO DEL RIO MOLINASSI PRESSO VIA MEFANO E CONSEGUENTE ALLUNGAMENTO DELLA TOMBINATURA;
- b- RIDUZIONE DEL RAGGIO DI CURVATURA DEL RIO MOLINASSI E AUMENTO DEL TRATTO A CIELO APERTO, IN AREA PARCO FERROVIARIO;

**IN TOTALE, LA SUPERFICIE DI TRATTI TOMBINATI,
 NEL PROGETTO ATTUALE, RISULTA RIDOTTA DEL
 10% RISPETTO ALLO STATO DI PROGETTO DEL 2014.**

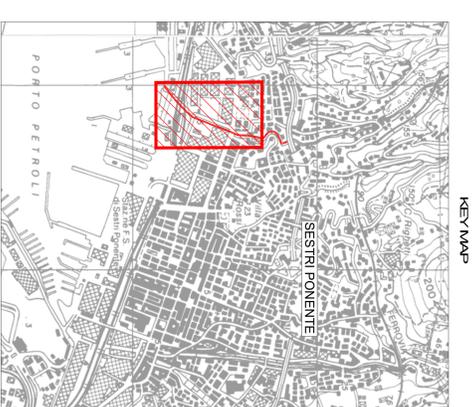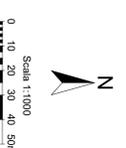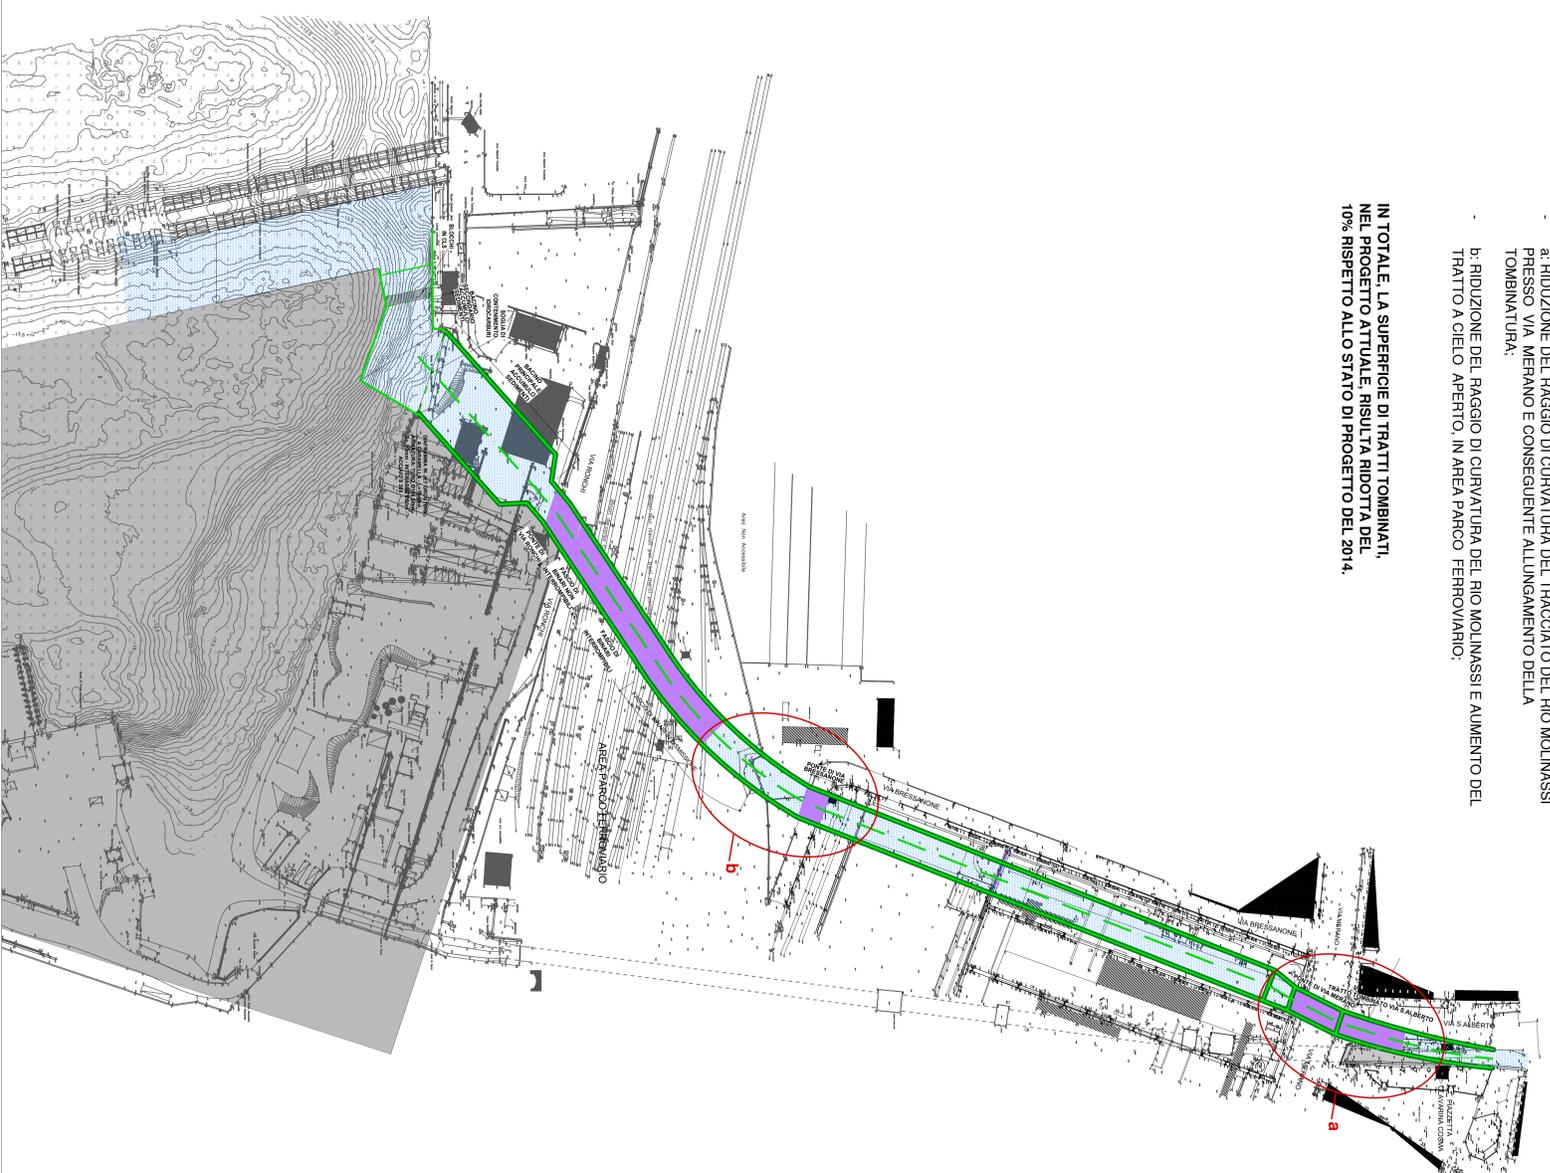

COMUNE DI GENOVA
 REALIZZAZIONE DELLA NUOVA GALATA AD USO CANTIERISTICO NAVALE ALL'INTERNO DEL PORTO PETROLI DI GENOVA SESTRI PONENTE E SISTEMAZIONE IDRAULICA DEL RIO MOLINASSI

DOCUMENTAZIONE DI SUPPORTO
 PER LISTA DI CONTROLLO

Tavola 3 - PLANIMETRIA DI CONFRONTO 2014-2019
 Nuovo alveo Rio Molinassi



Scala
 1:1.000

PROGETTA INDICATO DAL COMUNE DI GENOVA

PROGETTAZIONE							
Rev. / Descrizione Intervento	RELEVATO	DATA	VERIFIC	DATA	INSTRUMENTAZIONE	DATA	PROGETTISTA
0							

VERIFICATO		VALIDATO - COMUNE DI GENOVA	DATA	INSTRUMENTAZIONE	DATA	PROGETTISTA

Dis. Ing. G. Sestini
 Assistenti: M. R.P.