



EDIL SAMAR SRL		IMPIANTO EX CIMA	
		CONFRONTO PROGETTO AUTORIZZATO E VARIANTE	
		- PLANIMETRIA GENERALE -	
IVR 037	Foglio 1 di 5	SCALA 1/5000	N°prog. 102
01			
00	Prima emissione		Nov.19
REV.N.	DESCRIZIONE REVISIONE		DATA
QUESTO DISEGNO E' DI PROPRIETA' DELLA SOCIETA' EDIL SAMAR SRL CHE TUTELERA' I PROPRI DIRITTI A TERMINI DI LEGGE.			
NOME FILE: IVR1-037-0 A1			

SEZIONI DI MONTE PROGETTO AUTORIZZATO (Dec. VIA 29/12/2005)
 scala 1:200
 DIFESE SPONDALI IN MASSI LEGATI

ARGINE CON STRADA ALZAIA 1:1

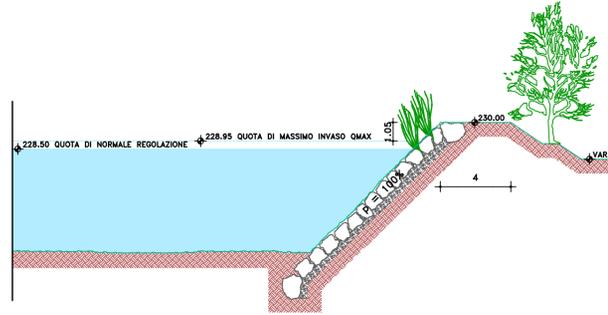


ARGINE CON STRADA ALZAIA 2:1

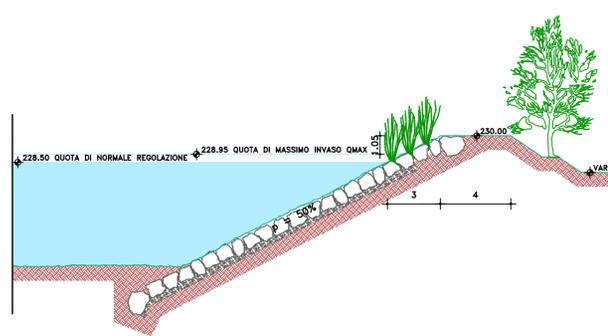


SEZIONI DI VALLE PROGETTO AUTORIZZATO (Dec. VIA 29/12/2005)
 scala 1:200
 DIFESE SPONDALI IN MISTO

SCOGLIERA DI RACCORDO E STRADA ALZAIA 2:1

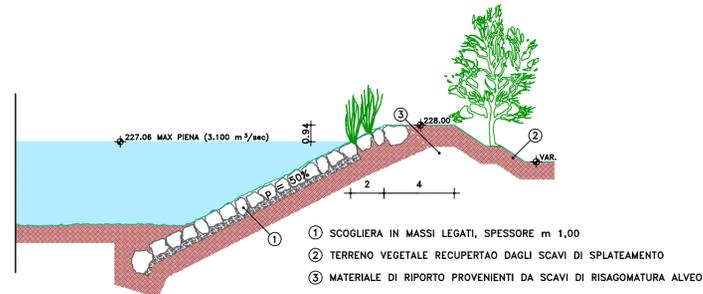


- ① SCOGLIERA IN MASSI LEGATI, SPESSORE m 1,00
- ② TERRENO VEGETALE RECUPERATO DAGLI SCAVI DI SPLATEAMENTO
- ③ MATERIALE DI RIPIRTO PROVENIENTI DA SCAVI DI RISAGOMATURA ALVEO

SCOGLIERA TIPO CON STRADA ALZAIA 1:1

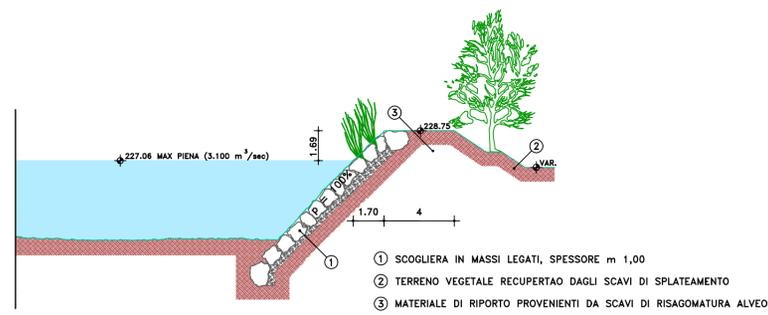

- ① SCOGLIERA IN MASSI LEGATI, SPESSORE m 1,00
- ② TERRENO VEGETALE RECUPERATO DAGLI SCAVI DI SPLATEAMENTO
- ③ MATERIALE DI RIPIRTO PROVENIENTI DA SCAVI DI RISAGOMATURA ALVEO


DIFESE SPONDALI CON MATERIALE PROVENIENTE DAGLI SCAVI

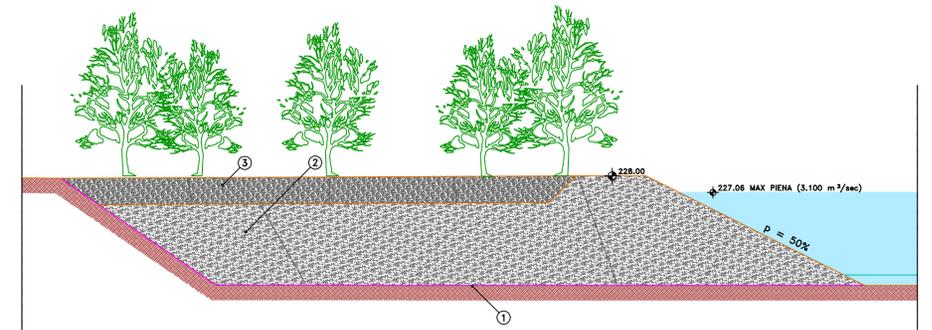

- ① PROFILO ATTUALE DELLA SEZIONE
- ② RILEVATO FORMATO CON MATERIE PROVENIENTI DA SCAVI DI RISAGOMATURA ALVEO
- ③ TERRENO VEGETALE RECUPERATO DAGLI SCAVI DI SPLATEAMENTO

SEZIONI DI MONTE PROGETTO VARIANTE
 scala 1:200
 DIFESE SPONDALI IN MASSI A SECCO


SCOGLIERA TIPO 1:1

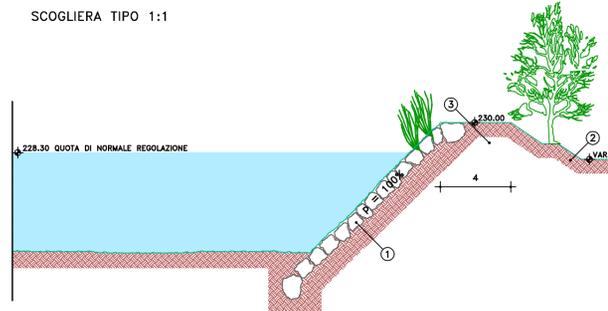

- ① SCOGLIERA IN MASSI A SECCO, SPESSORE m 1,00
- ② TERRENO VEGETALE RECUPERATO DAGLI SCAVI DI SPLATEAMENTO
- ③ MATERIALE DI RIPIRTO PROVENIENTI DA SCAVI DI RISAGOMATURA ALVEO


DIFESE SPONDALI IN TERRA

ARGINE TIPO 1:1

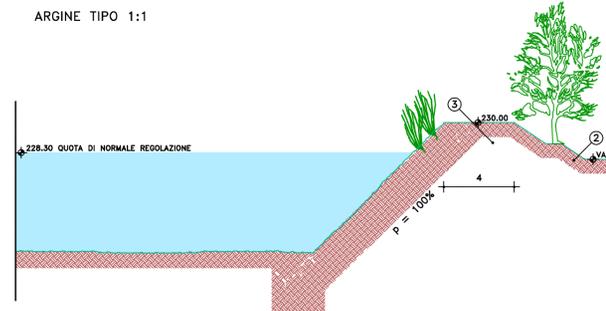


SFIORATORE IN TERRA

ARGINE TIPO 1:1

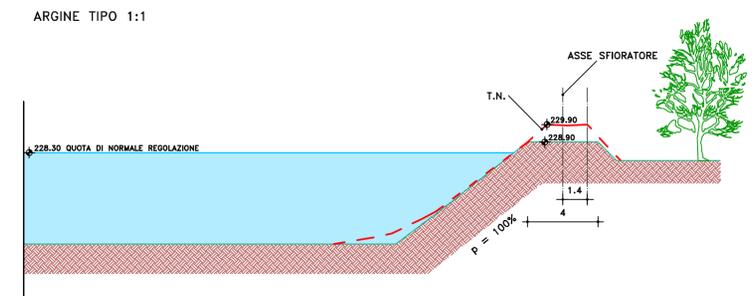


SEZIONI DI VALLE PROGETTO VARIANTE
 scala 1:200
 DIFESE SPONDALI IN MASSI A SECCO

SCOGLIERA TIPO 1:1

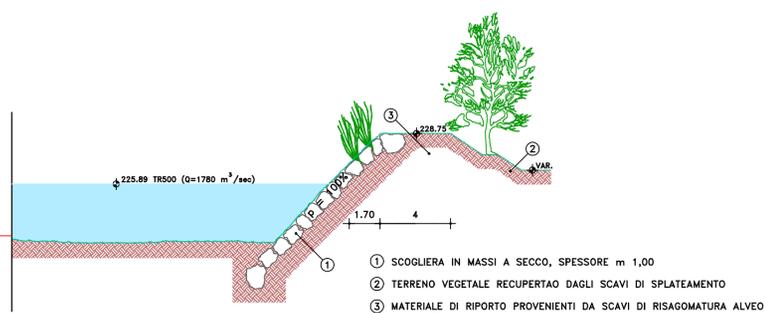

- ① SCOGLIERA IN MASSI A SECCO, SPESSORE m 1,00
- ② TERRENO VEGETALE RECUPERATO DAGLI SCAVI DI SPLATEAMENTO
- ③ MATERIALE DI RIPIRTO PROVENIENTI DA SCAVI DI RISAGOMATURA ALVEO


DIFESE SPONDALI CON MATERIALE PROVENIENTE DAGLI SCAVI

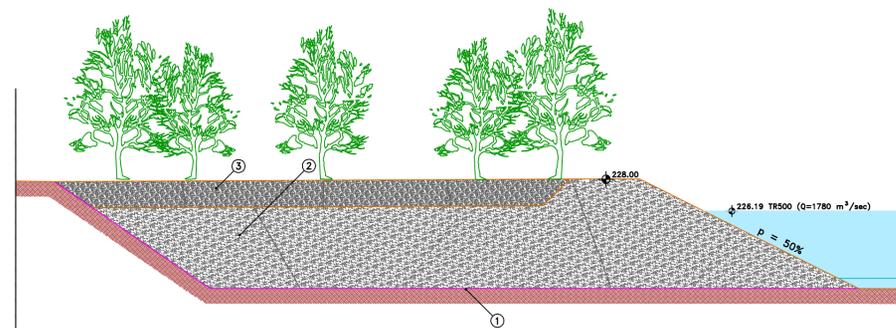


- ① PROFILO ATTUALE DELLA SEZIONE
- ② RILEVATO FORMATO CON MATERIE PROVENIENTI DA SCAVI DI RISAGOMATURA ALVEO
- ③ TERRENO VEGETALE RECUPERATO DAGLI SCAVI DI SPLATEAMENTO



EDIL SAMAR SRL		IMPIANTO EX CIMA	
		CONFRONTO PROGETTO AUTORIZZATO E VARIANTE	
		- PROTEZIONI SPONDALI -	
IVR 037	Foglio 2 di 5	SCALA 1/200	N°prog. 103
01			
00	Prima emissione		Nov.19
REV.N.	DESCRIZIONE REVISIONE		DATA
QUESTO DISEGNO E' DI PROPRIETA' DELLA SOCIETA' EDIL SAMAR SRL CHE TUTELERA' I PROPRI DIRITTI A TERMINI DI LEGGE			
NOME FILE: IVR1-037-0 A1			

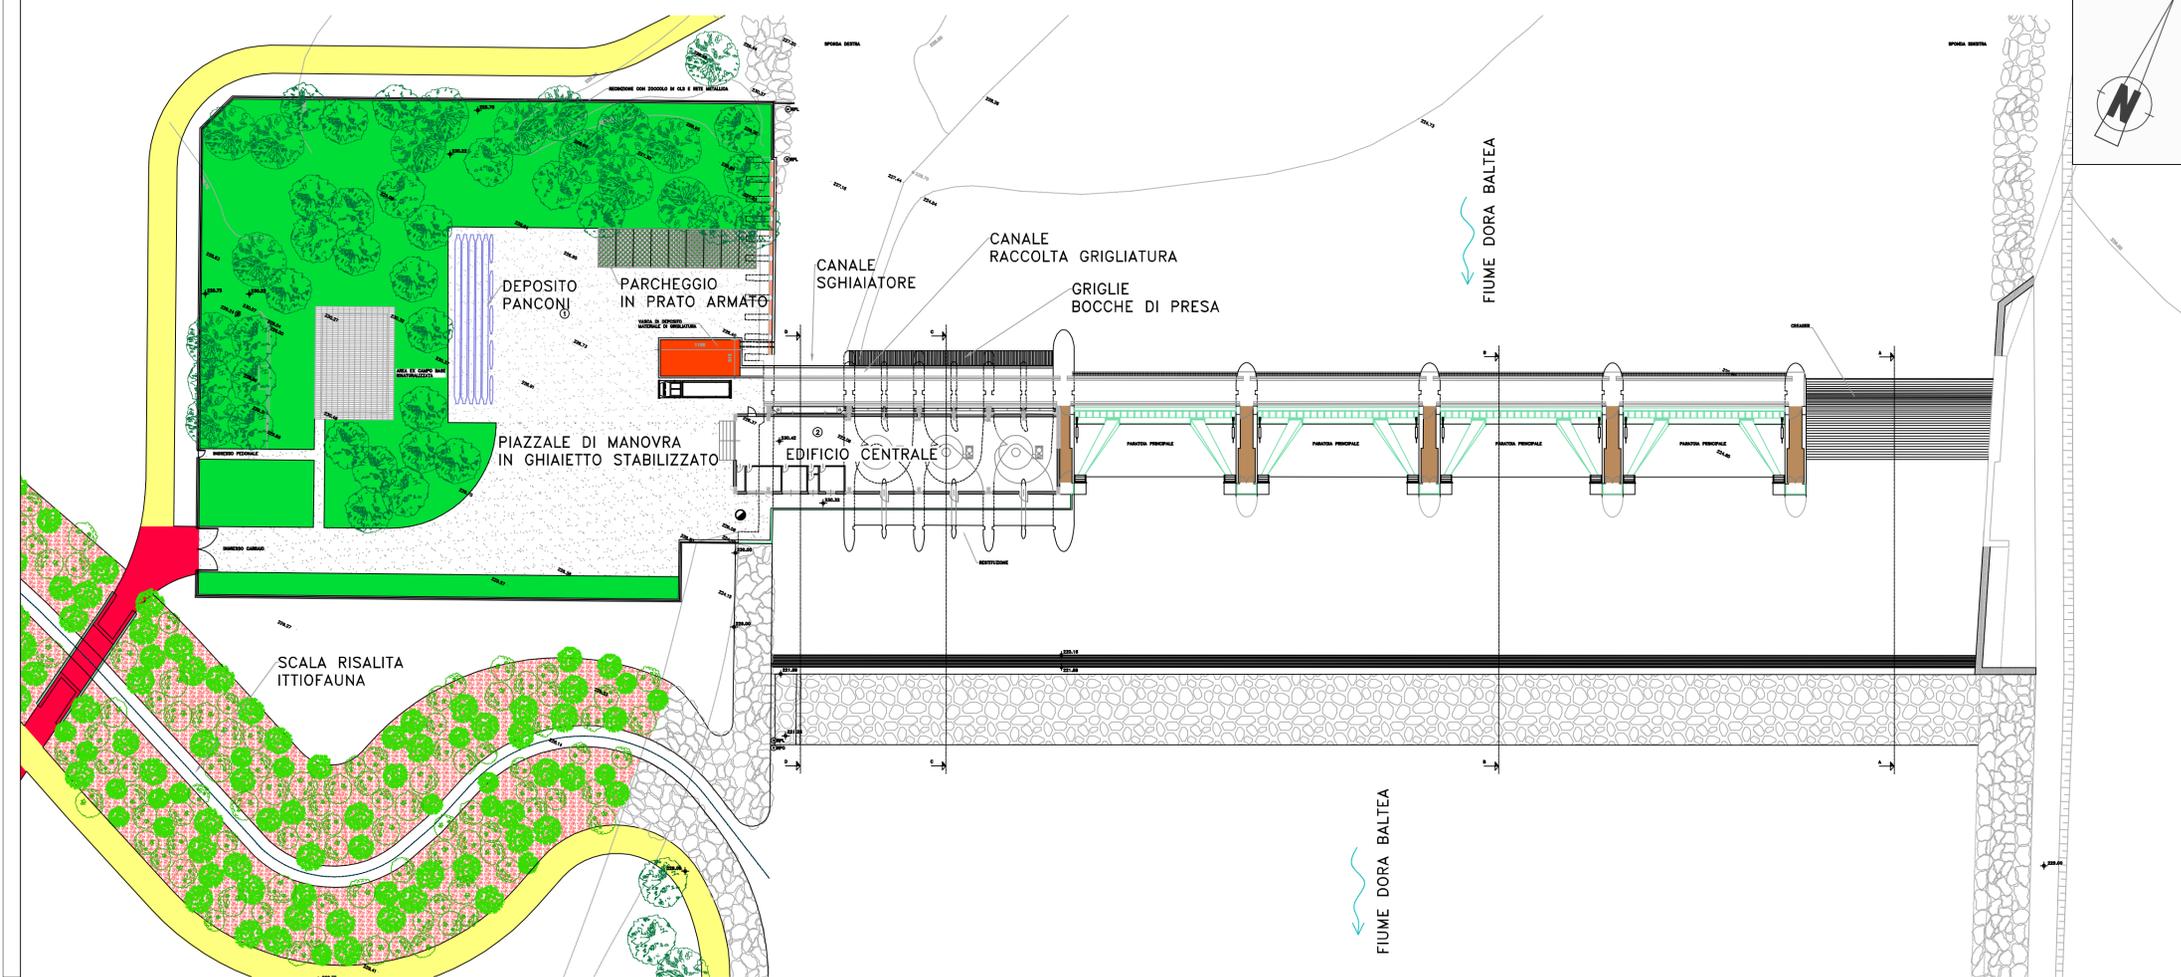

- 226.38 QUOTE TERRENO
- 228.75 QUOTE DI PROGETTO
- SCOGLIERA IN MASSI LEGATI
- PROTEZIONE IN MASSI A VALLE DELLA VASCA DI DISSIPAZIONE
- SCARPATE ALBERATE, PENDENZA 50%
- FILONE DI INVITO SCALA RISALITA
- ① AREA DI SERVIZIO CENTRALE
- ② EDIFICIO CENTRALE
- VIABILITÀ DI ACCESSO
- VIABILITÀ PER MANUTENZIONE SCALA DI RISALITA
- RPL RILEVATORI QUOTE PELO LIBERO
- VASCA A TENUTA A SVUOTAMENTO PERIODICO
- RPO RILEVATORE DI PORTATA IN CONTINUO
- PIAZZALE DI MANOVRA IN GHIAIETTO STABILIZZATO
- PARCHEGGIO IN PRATO ARMATO
- LOCALE POMPE
- VASCA DEPOSITO MATERIALI GRIGLIATURA
- RACCOLTA GRIGLIATO
- MURATURE PERIMETRALI CENTRALE
- STRUTTURE IN ELEVAZIONE FABBRICATO CENTRALE
- RECINZIONE

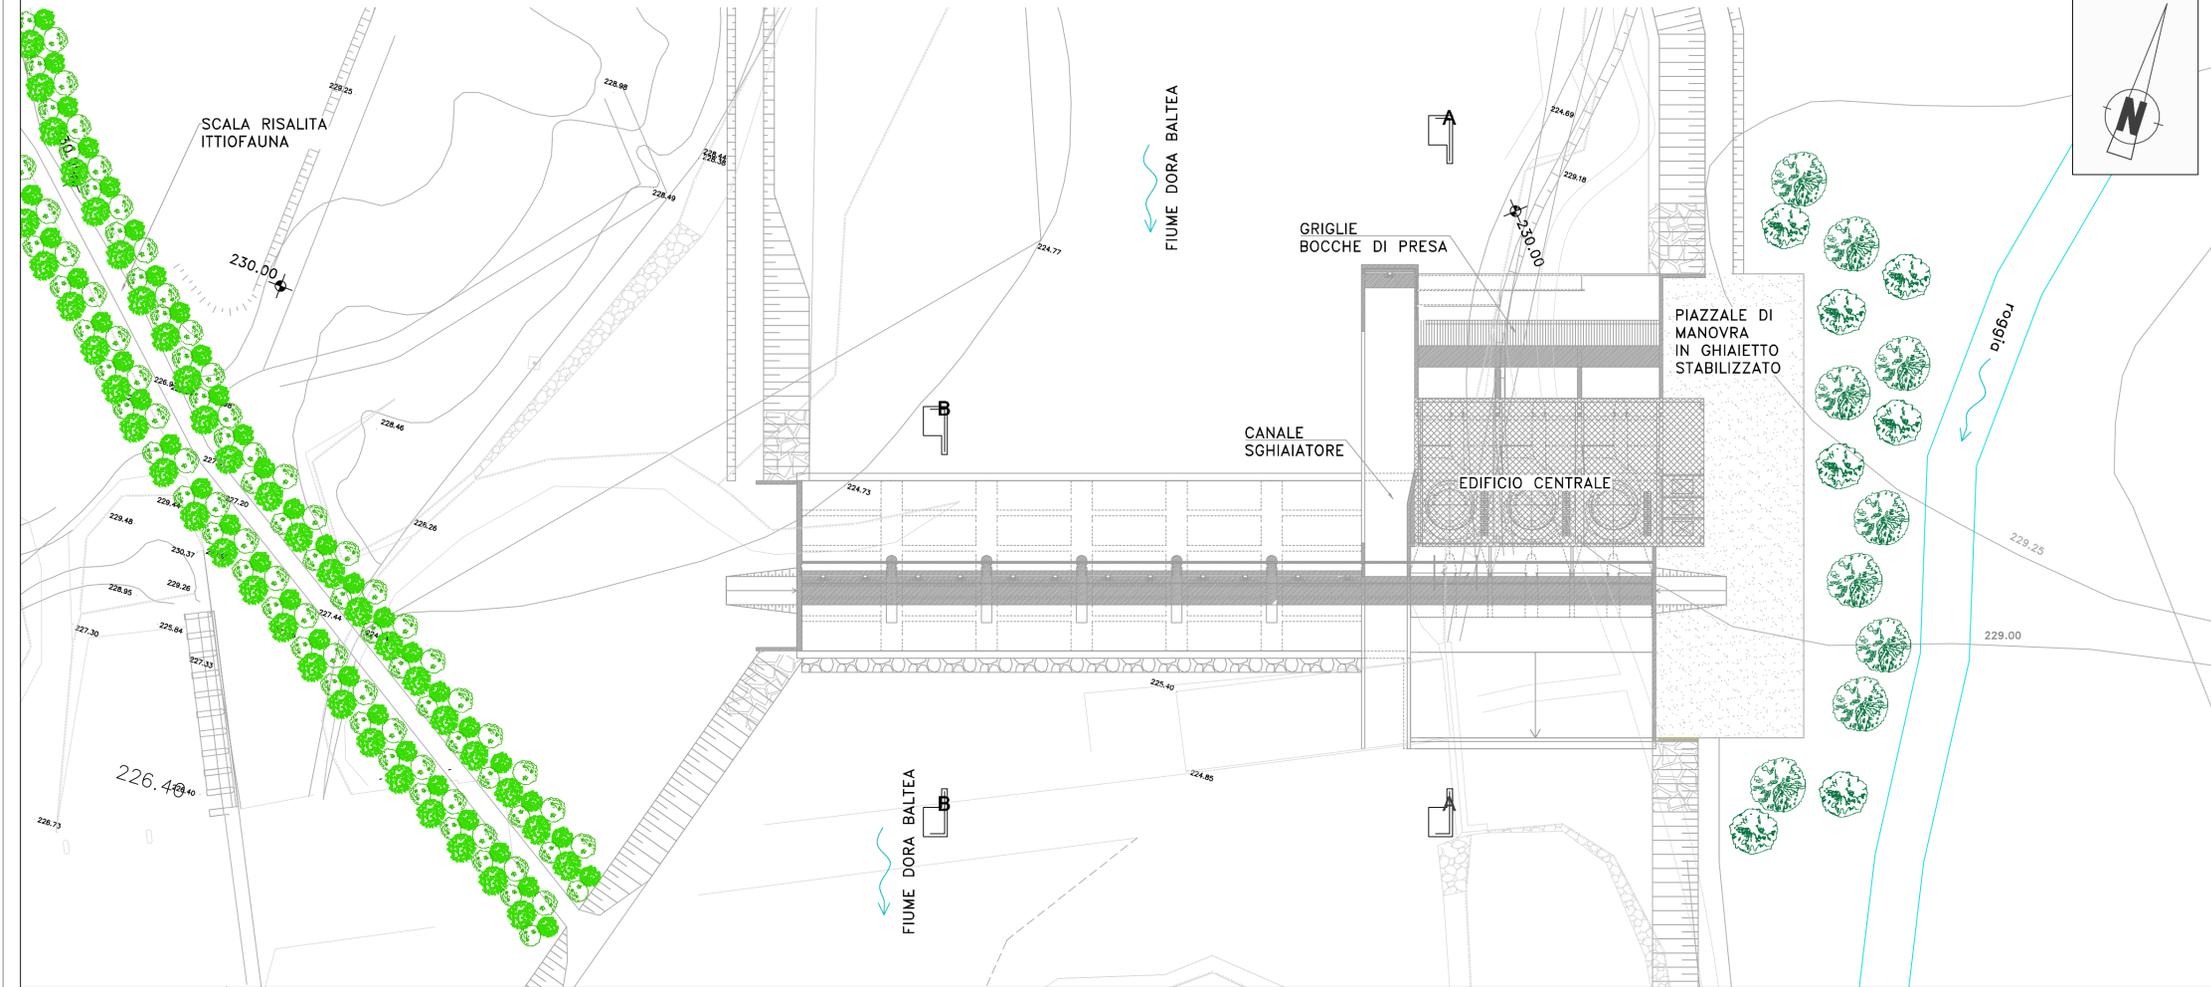


EDIL SAMAR SRL **IMPIANTO EX CIMA**
CONFRONTO PROGETTO AUTORIZZATO E VARIANTE
- PLANIMETRIA OPERE -


IVR 037 Foglio 3 di 5 SCALA 1/500 N°prog. 104

01		
00	Prima emissione	Nov.19
REV.N.	DESCRIZIONE REVISIONE	DATA


SEZIONE SUL PROFILO CREAGER (A-A)

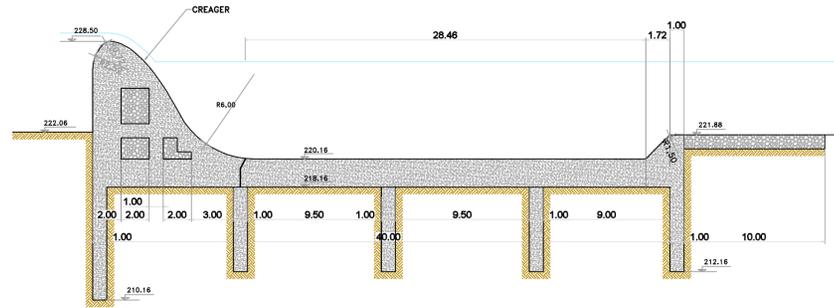


SEZIONE SULLE PARATOIE PRINCIPALI (B-B)

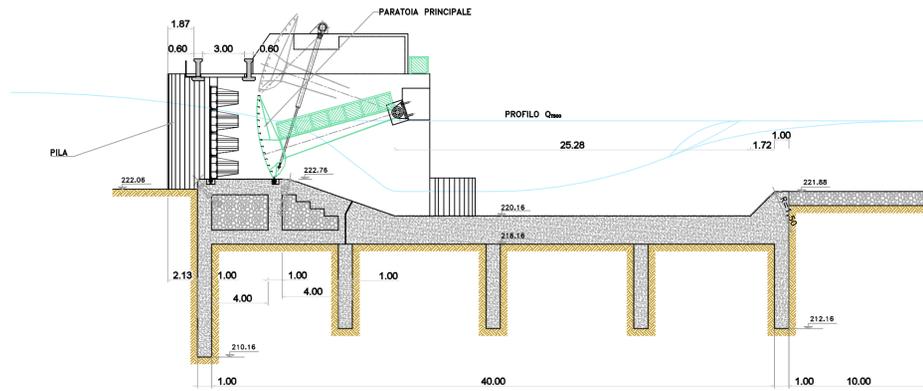


SEZIONE SULL'ASSE TURBINA (C-C)

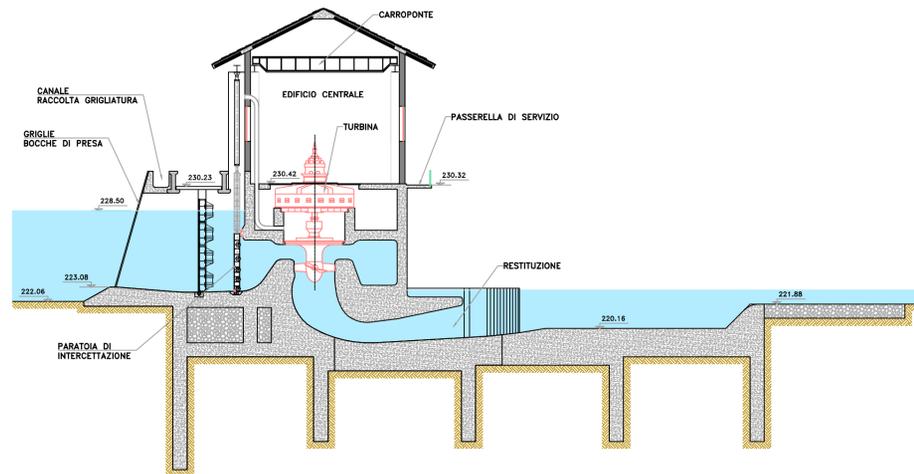


SEZIONE SU PARATOIA SGHIAIATRICE (D-D)

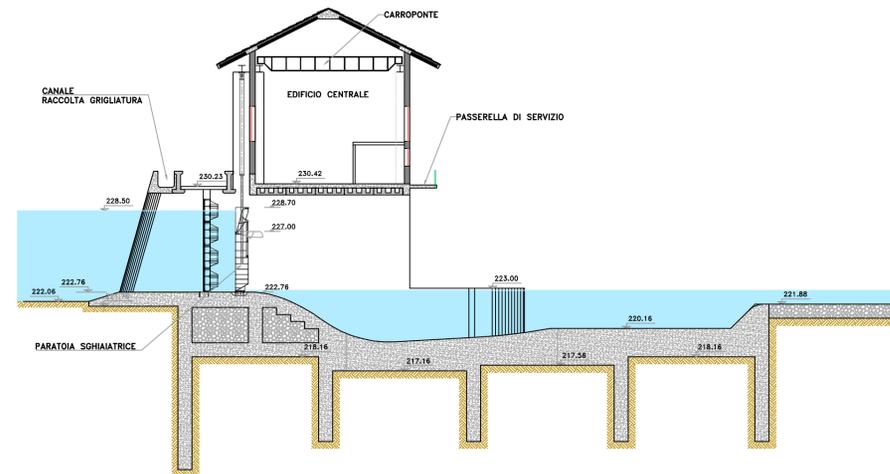

SEZIONE SULL'ASSE TURBINA (A-A)

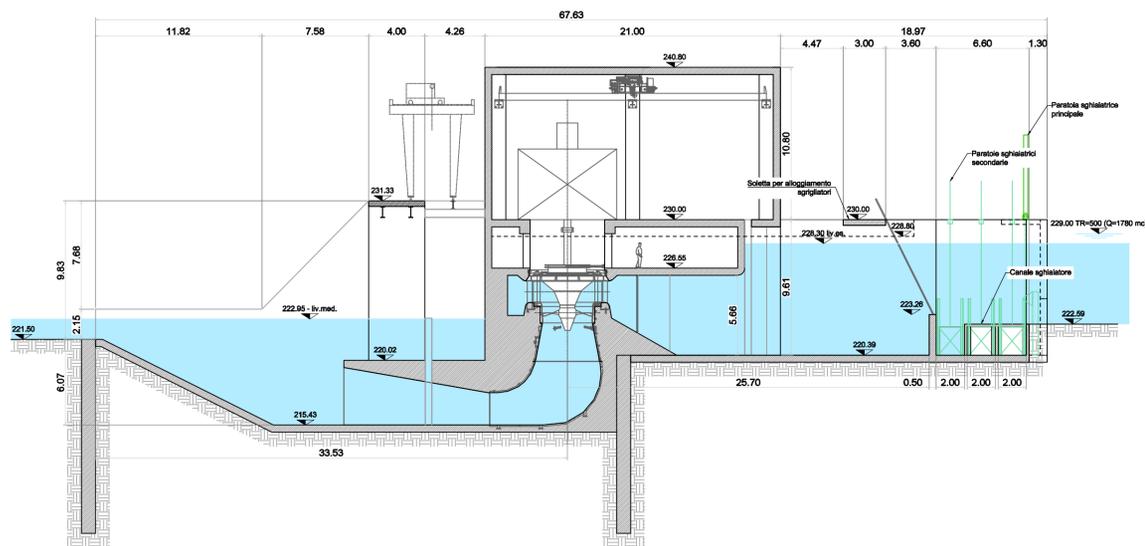


SEZIONE SULLE PARATOIE PRINCIPALI (B-B)

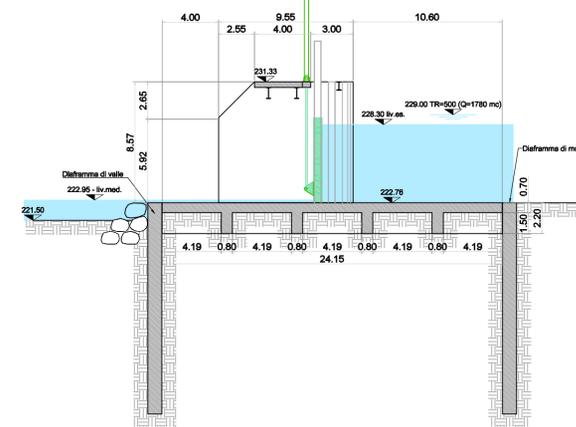


EDIL SAMAR SRL		IMPIANTO EX CIMA	
		CONFRONTO PROGETTO AUTORIZZATO E VARIANTE	
		- SEZIONI OPERE -	
IVR 037	Foglio 4 di 5	SCALA 1/250	N°prog. 105
01			
00	Prima emissione		Nov.19
REV.N.	DESCRIZIONE REVISIONE		DATA
QUESTO DISEGNO E' DI PROPRIETA' DELLA SOCIETA' EDIL SAMAR SRL CHE TUTELERA' I PROPRI DIRITTI A TERMINI DI LEGGE			
NOME FILE IVR1-037-0 A1			

PROSPETTO VISTO DALLE PARATOIE

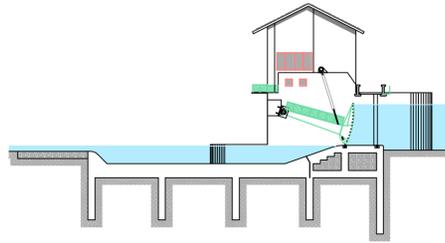


PROSPETTO LATO AREA DI SERVIZIO

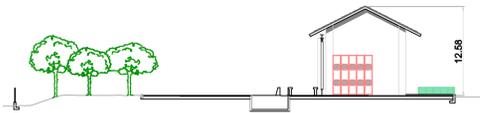


- MATERIALI PREVISTI
- 1 - INTONACO GREZZO SU MURATURA ISOLANTE CASSA VUOTA
 - 2 - LESENE GUIDA PARATOIE IN CALCESTRUZZO A VISTA
 - 3 - SERRAMENTI IN ALLUMINIO ELETTROCOLORATO TESTA DI MORO
 - 4 - COPERTURA IN "LOSE" DI PIETRA DI LUSERNA O SIMILE


PROSPETTO DI MONTE

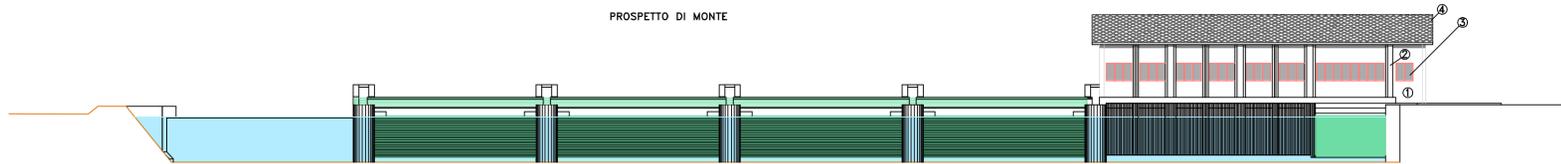

PROSPETTO DI VALLE

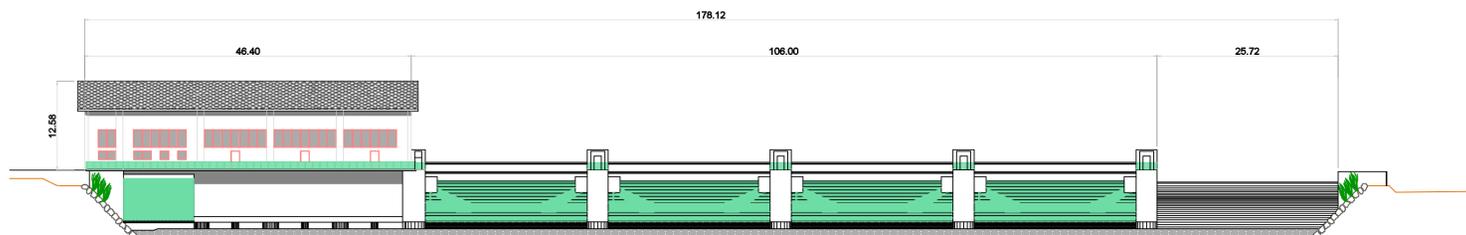

PROSPETTO VISTO DALLE PARATOIE

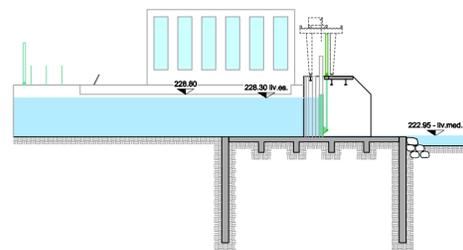


PROSPETTO LATO AREA DI SERVIZIO




- MATERIALI PREVISTI
- 1 - RIVESTIMENTO CON FINITURE EFFETTO VERDE RAME
 - 2 - PARATOIE IN ACCIAIO VERNICIATO EFFETTO VERDE RAME
 - 3 - SERRAMENTI IN ALLUMINIO ELETTROCOLORATO TESTA DI MORO

PROSPETTO DI MONTE

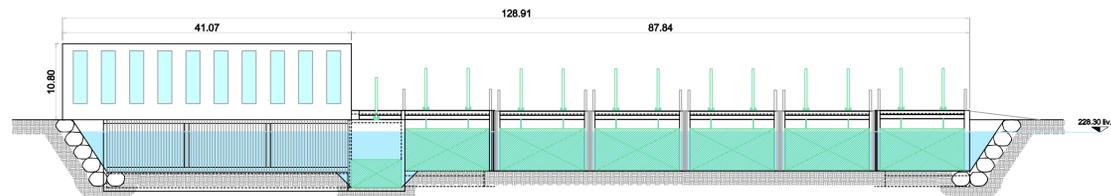

PROSPETTO DI VALLE

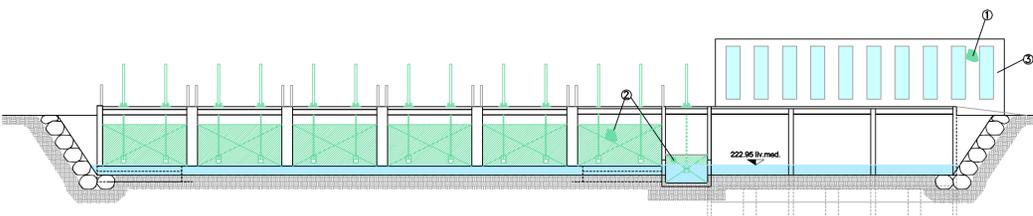

1:500 0 10 20 30 40 50 m

EDIL SAMAR SRL **IMPIANTO EX CIMA**
CONFRONTO PROGETTO AUTORIZZATO E VARIANTE
- PROSPETTI OPERE -

IVR 037 | Foglio 5 di 5 | SCALA 1/500 | N°prog. 106

01		
00	Prima emissione	Nov.19
REV.N.	DESCRIZIONE REVISIONE	DATA