

COMUNE DI SAN DORLIGO DELLA VALLE

PROGETTO  
LAVORI DI RICONFIGURAZIONE IN AMBITO LOGISTICO/INDUSTRIALE  
E RETROPORTUALE DEL COMPENDIO IMMOBILIARE DI BAGNOLI  
DELLA ROSANDRA

STUDIO TECNICO dott. ing. PAOLO BUZZI  
Via Silvio Pellico 1 - 34122 Trieste - tel. 040772245

COMMITTENTE:  
INTERPORTO DI TRIESTE S.P.A

PROGETTISTA:  
dott. ing. Paolo BUZZI

DESCRIZIONE

TAVOLA COMPARATIVA:  
DEMOLIZIONI - COSTRUZIONI


NOTE:

DATA  
Luglio 2018

SERIE  
PR

TAVOLA N°  
07

PIANTA  
SCALA 1:1000

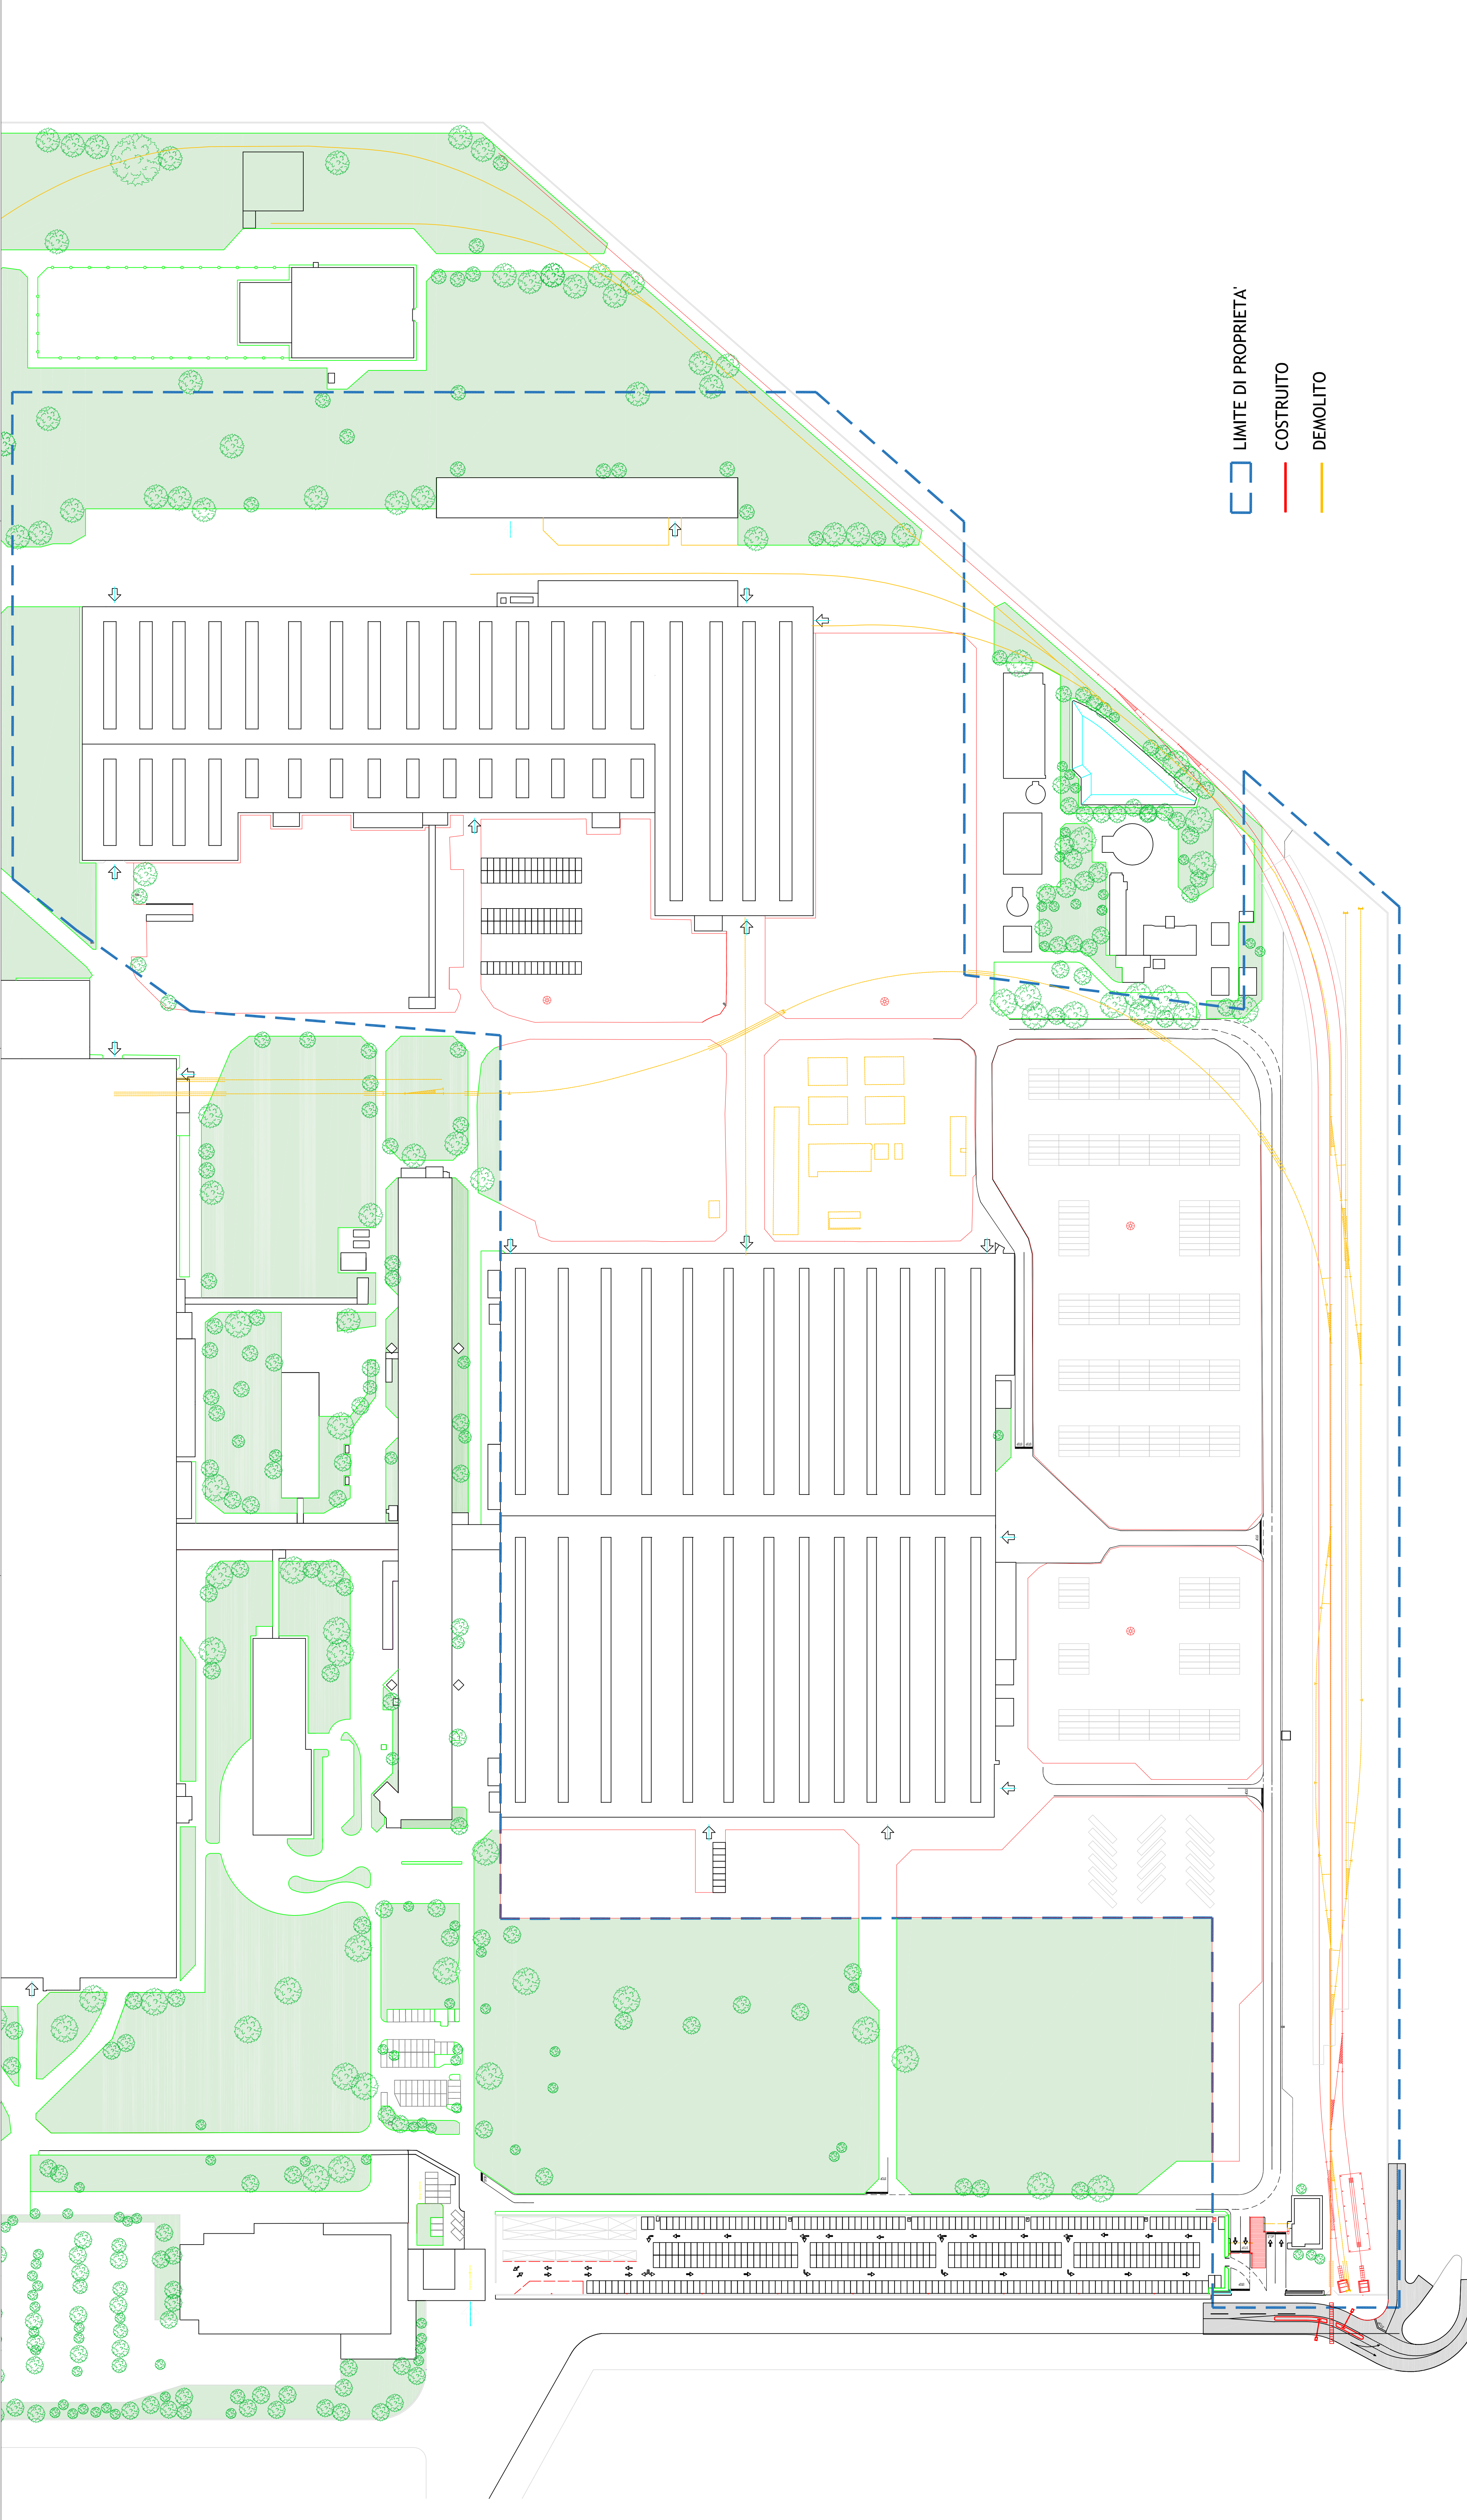

LIMITE DI PROPRIETA'  
COSTRUITO  
DEMOLITO