

PROGETTO

LAVORI DI RICONFIGURAZIONE IN AMBITO  
LOGISTICO/INDUSTRIALE E RETROPORZIONALE NELL'AREA  
COMPRESA NELLO STABILIMENTO WÄRTSILA S.P.A. SITO  
NEL C.C. DI BAGNOLI DELLA ROSANDRA

STUDIO TECNICO dell. ing. PAOLO BUZZI  
Via Silvio Pellico 1 - 34122 Trieste - tel. 040772215

COMMITTENTE: INTERPORTO DI TRIESTE S.P.A

PROGETTISTA: dott. Ing. Paolo BUZZI




DESCRIZIONE  
TAVOLA COMPARATIVA:  
DEMOLIZIONI - COSTRUZIONI

DATA: Febbraio 2019

SERIE: TAVOLA N°

V 05

NOTE:  
\_\_\_\_\_  
\_\_\_\_\_  
\_\_\_\_\_

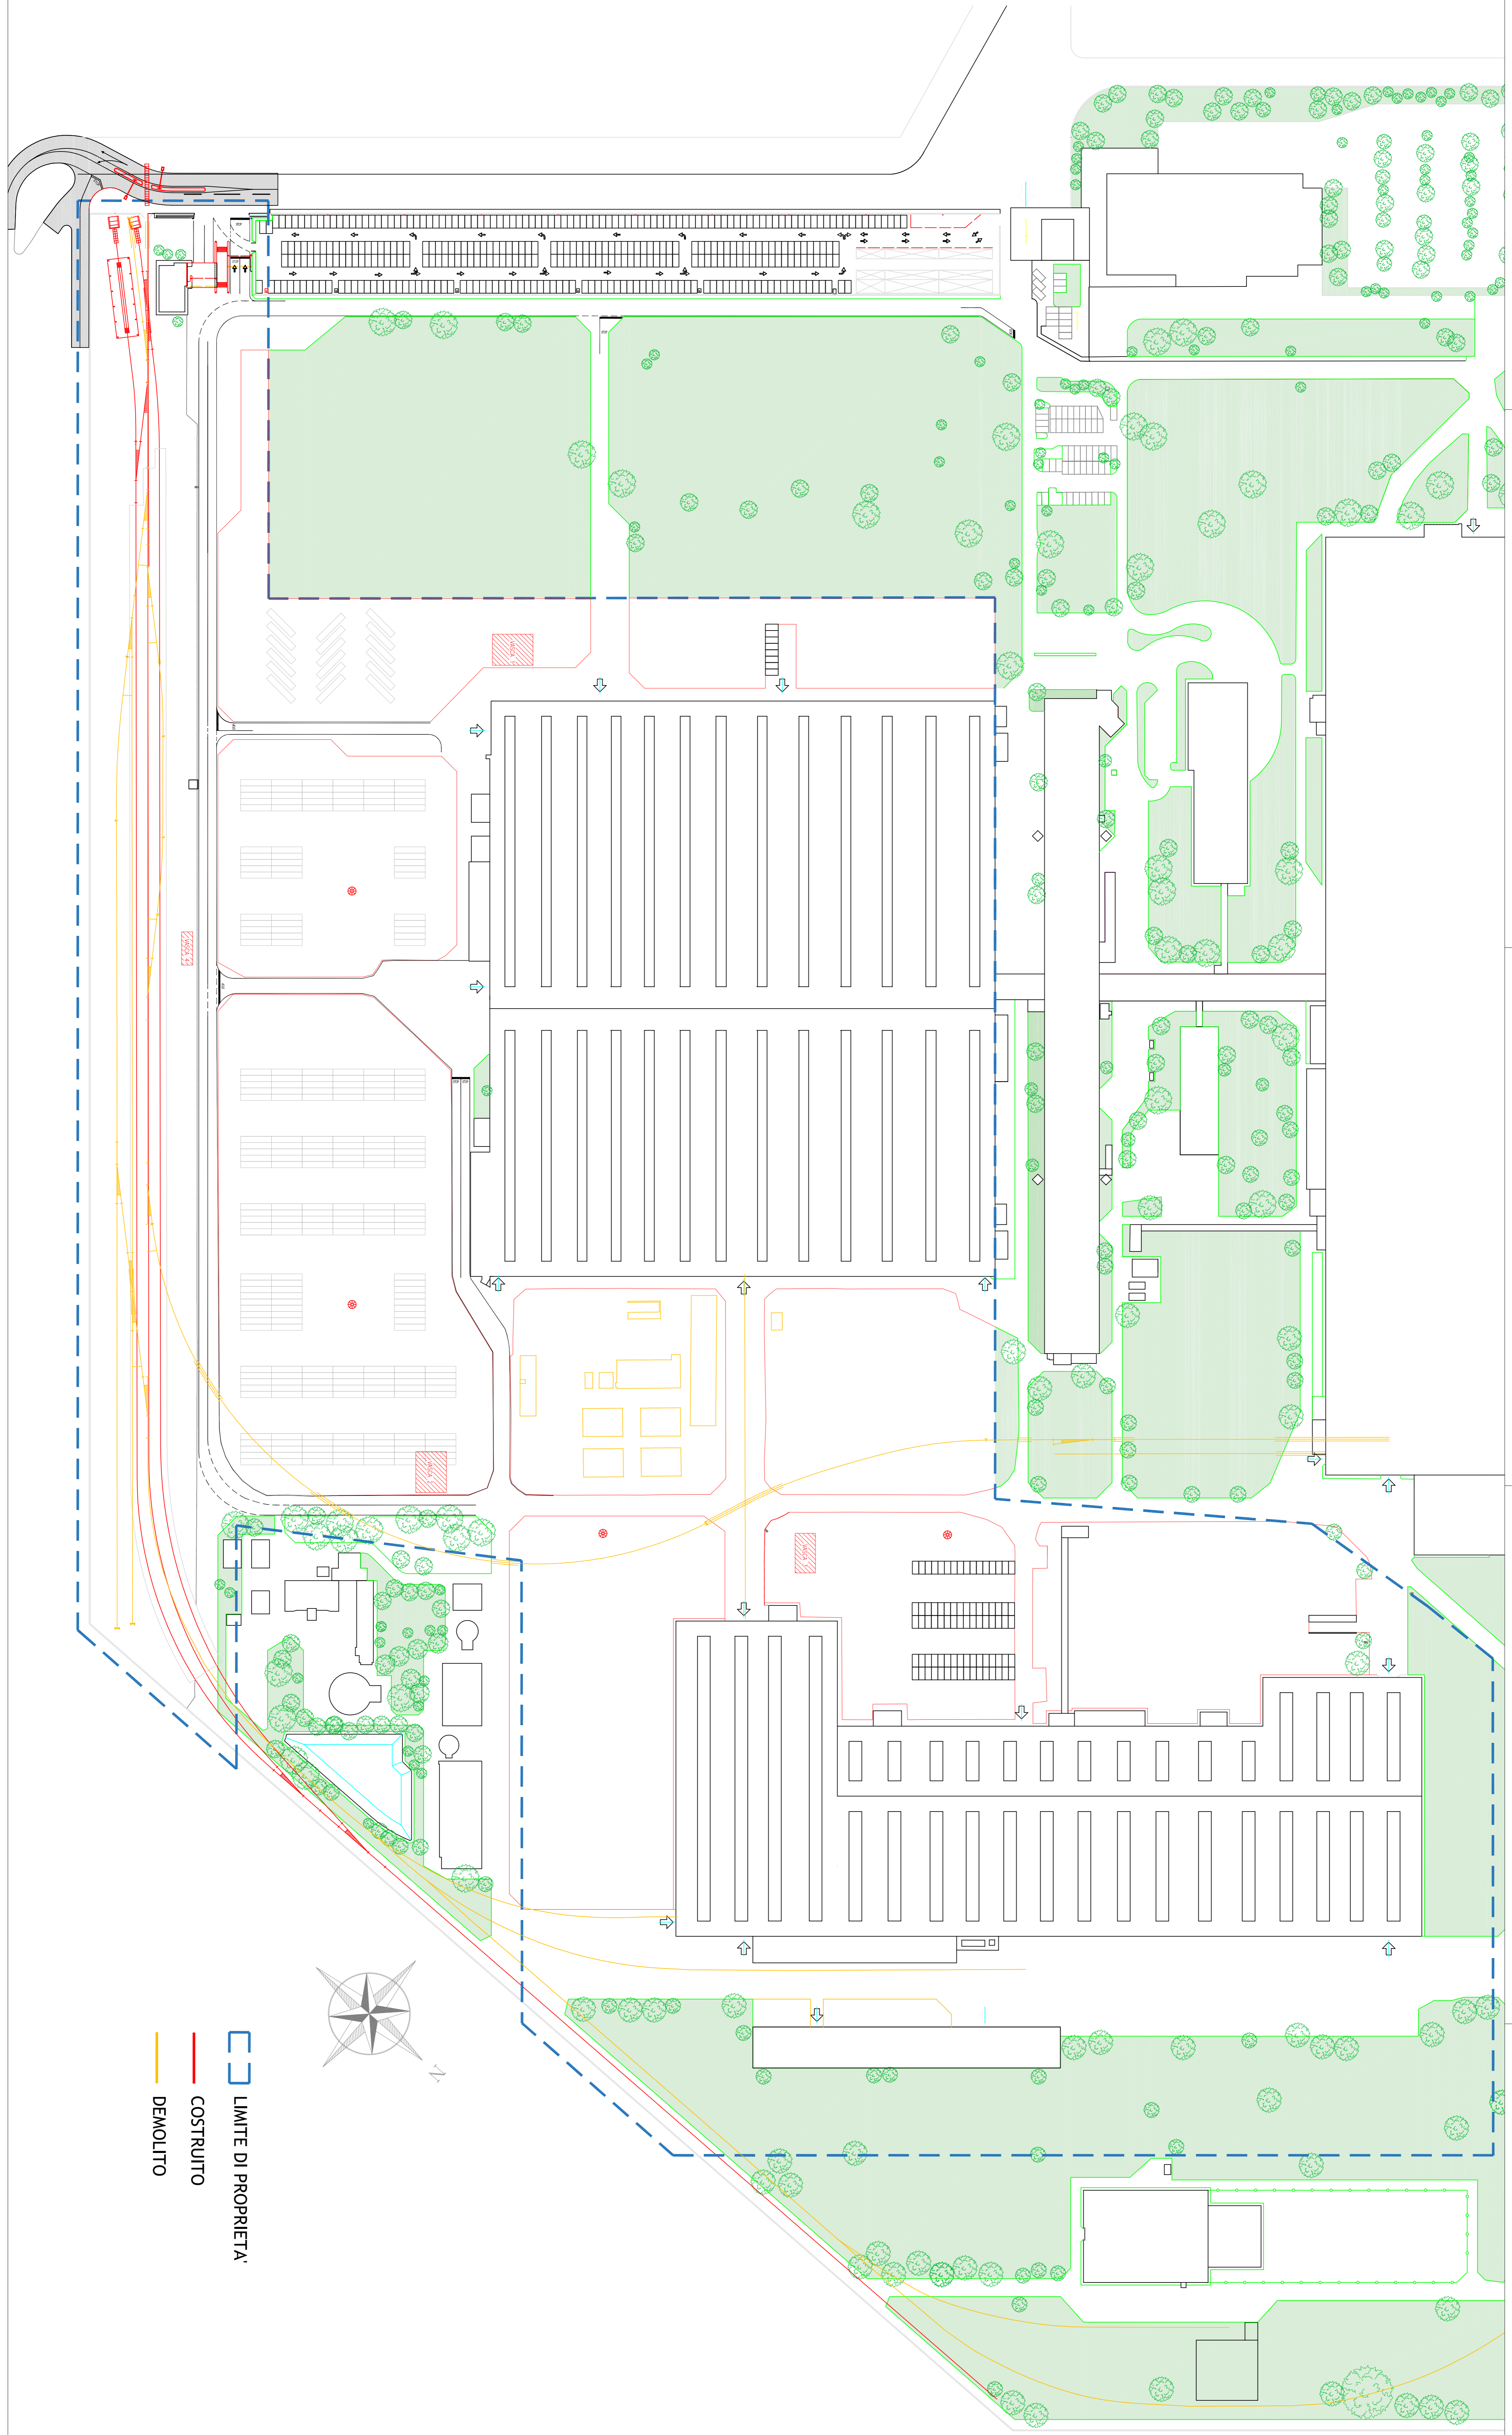

▭ LIMITE DI PROPRIETA'

— COSTRUITO

— DEMOLITO

