


**QUADRO D'UNIONE COMUNALE**  
 Comune: Calcinateo      Provincia di Brescia

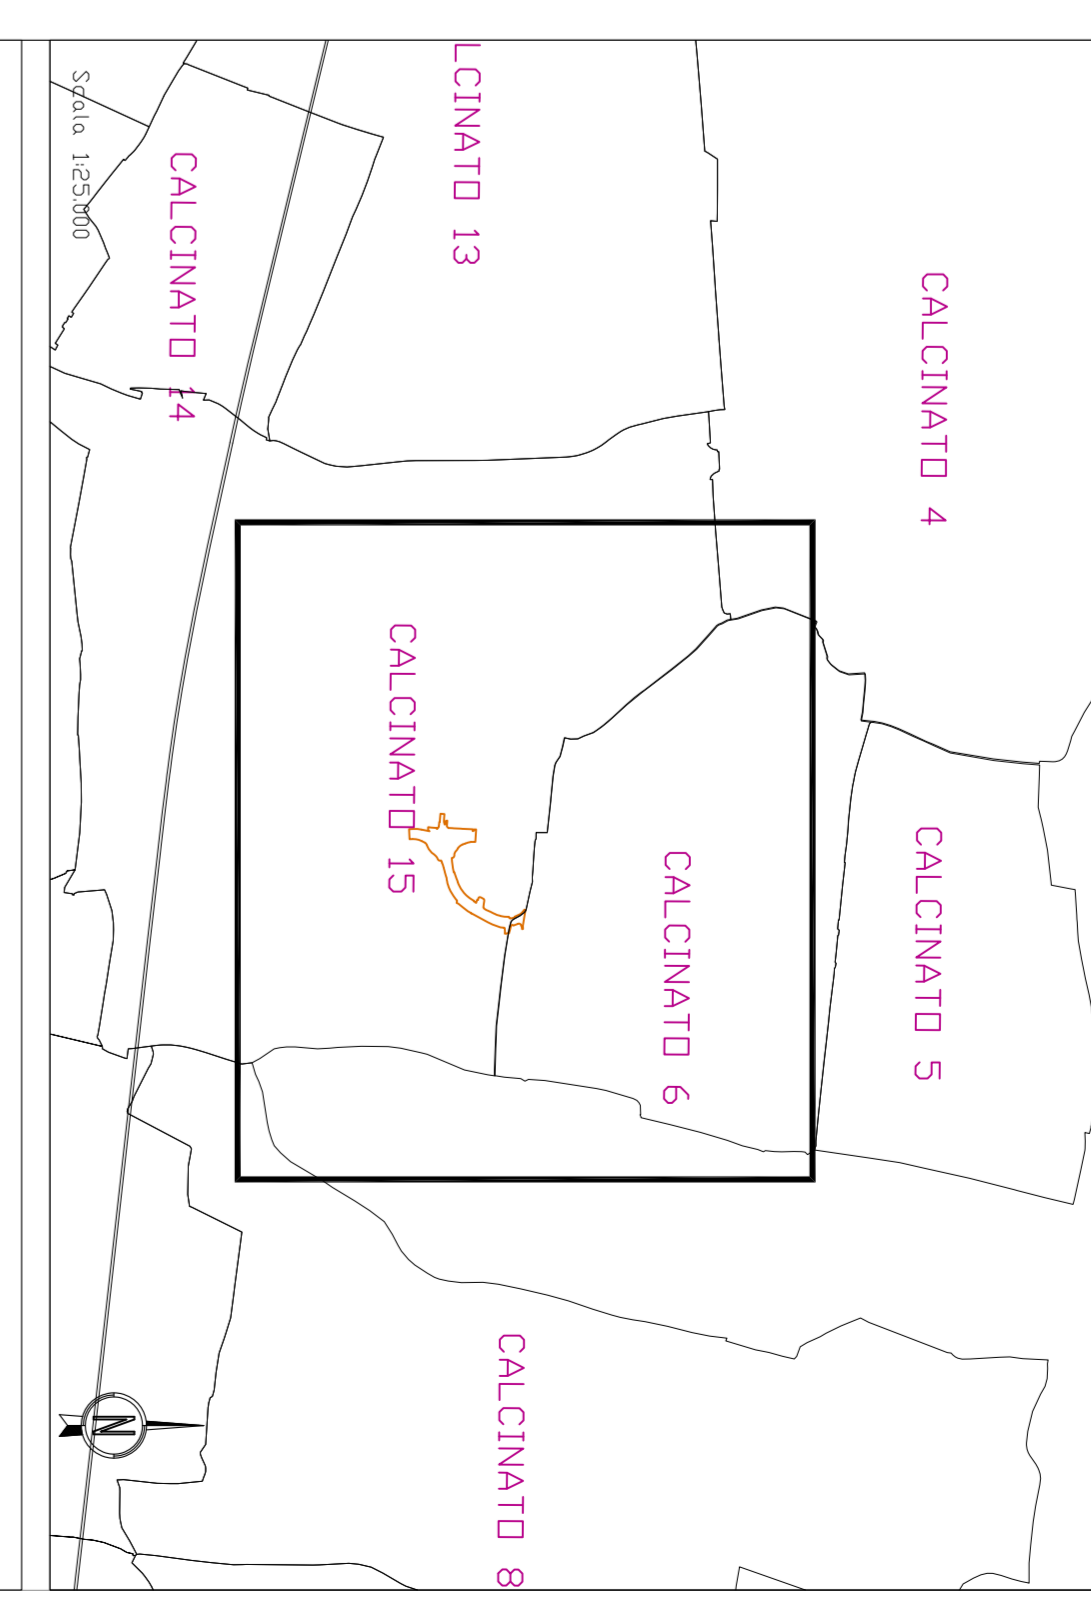

**Simbologia Catastrale**

	Particella coltivate		Vegetazione interpotabile
	Strada pubblica		Fossi e/o ri
	Acqua pubblica		Confine di foglio catastale

**Simbologia del Piano Particolare**

GRUPPO	DESCRIZIONE
	Attuale sede ferroviaria
	Strade pubbliche
	Corsi d'acqua
	ROSSO CARMINO per la nuova sede ferroviaria
	SEPIA per le superfici che si espropriano per deviazioni di strade, corsi d'acqua e riorcazioni di riqualificazione ambientale
	VERDE CHIARO per le superfici soggette ad interventi di riqualificazione ambientale
	GIALLO per i fabbricati in demolizione accatastati
	Superfici che si asservono per deviazioni di corsi d'acqua, strade e ricettori acustici
	TINTA NEUTRA per le superfici che si assoglieranno a servizi per pubblici servizi
	Aree da occuparsi in via provvisoria ai sensi dell'art. 49 del D.L.R. n. 8 giugno 2001 n. 327

**VARIANTI**

	Aree oggetto di altro procedimento di variante ex art. 169 comma 4, finalizzato allo dichiarazione di P.U.
	Aree in esproprio con delibera CIPE n. 42 del 10.07.2017
	Aree in asservimento con delibera CIPE n. 42 del 10.07.2017

**C.D.S.**

	Aree in asservimento con delibera CIPE n. 42 del 10.07.2017
--	---

**COMITENTE:**  
**ATA SORRELIANZA**

**GENERAL CONTRACTOR:**  
**Cepav due**

**INFRASTRUTTURE FERROVIARIE STRATEGICHE DEFINITE DALLA LEGGE OBBIETTIVO N. 443/01**  
 LINEA A.V./A.C. TORINO - VENEZIA - Tratta MILANO - VERONA  
 Loto funzionale Brescia-Verona  
 PROGETTO ESECUTIVO

**PIANO PARTICELLARE DI ESPROPRIO**  
 VARIANTE V3  

**COMUNE DI CALCINATO**  
 ALTA SORRELIANZA

 PROGETTAZIONE GENERAL CONTRACTOR  
 INOR 11 E2 BD AF00001 001 1:1000

**Autorezzato/Dato**  
**Cepav due**  
 (Ing. Francesco)

**Scadenza di validità:** 03/10/2020  
