

REGIONE CAMPANIA

Provincia di Benevento

Comune di Baselice

CLIENTE

C&C UNO ENERGY S.r.l.

PROGETTO

ADEGUAMENTO TECNICO AL PROGETTO PER LA REALIZZAZIONE DI UN IMPIANTO EOLICO DELLA POTENZA DI 37,95 MW AUTORIZZATO CON D.D. N.75 DEL 17/02/2014 E SUCCESSIVO D.D. N.246 DEL 05/12/2016 UBICATO NEL COMUNE DI BASELICE (BN) IN LOCALITA' PIETRAMONTE, CON OPERE CONNESSE NEI COMUNI DI BASELICE, MOLINARA E FOIANO DI VAL FORTORE (BN)

TITOLO

ALL.7


**CONFRONTO DIMENSIONI AEROGENERATORI TRA
PROGETTO DI ADEGUAMENTO E PROGETTO AUTORIZZATO**

PROGETTAZIONE



N° ELABORATO	FORMATO	NOME FILE			
CC1_ALL7	A4	ALL7_confronto_WTG			
00	12/03/2020	Prima Emissione	S. Salese	M. De Rosa	F. Sarnataro
REV.	DATA	DESCRIZIONE	REDATTO	VERIFICATO	APPROVATO

**DIMENSIONI AEROGENERATORE
PROGETTO AUTORIZZATO**

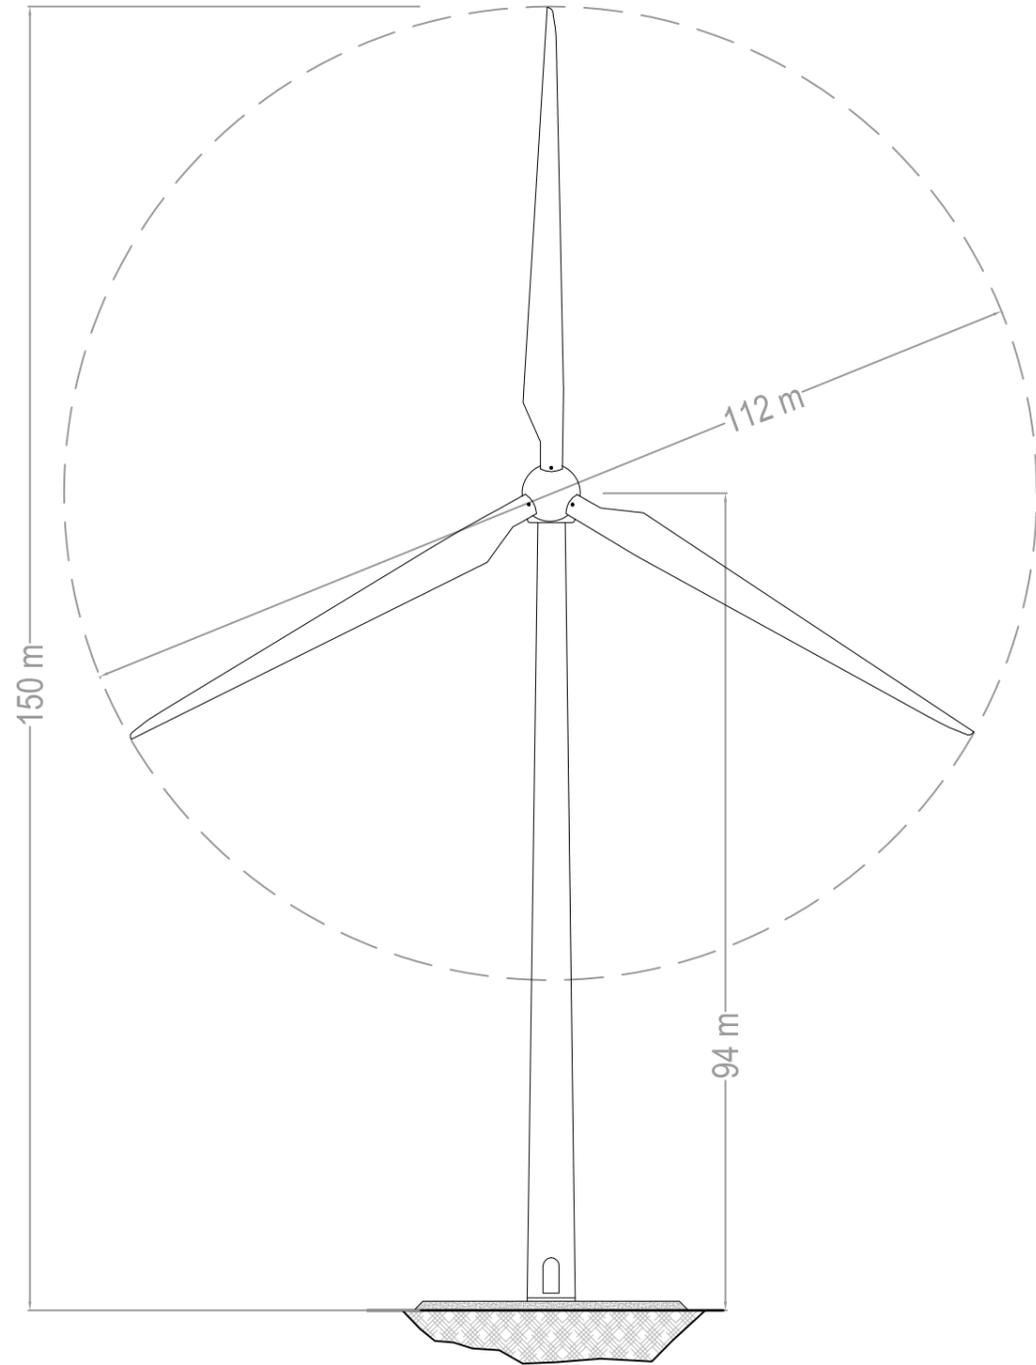

**DIMENSIONI AEROGENERATORE
PROGETTO DI ADEGUAMENTO TECNICO**

