



TELENERGIA
ALESSANDRIA TELERISCALDAMENTO

PROVINCIA DI
ALESSANDRIA
COMUNE DI
ALESSANDRIA

**COMPLETAMENTO DEL SISTEMA
DI TELERISCALDAMENTO
DELLA CITTÀ DI ALESSANDRIA**

**PROGETTO DELLE OPERE
CENTRALE SUD**

Elaborato ARCH V006


Progettisti:
EGEA
ENERGIE DEL TERRITORIO

SEZIONE BB, SEZIONE EE


Scala: 1:100

Codifica elaborato: B1 ARCH V006
Versione: A - Emisione: Gennaio 2020
File: B1_ARCH_V006.A.pdf

ORDINE DEGLI INGEGNERI
DELLA PROVINCIA DI ALESSANDRIA
A1693 Dott. Ing. Riccardo Gallo

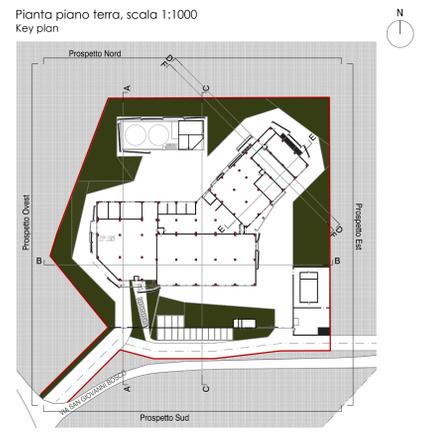

Sezione E, scala 1:100

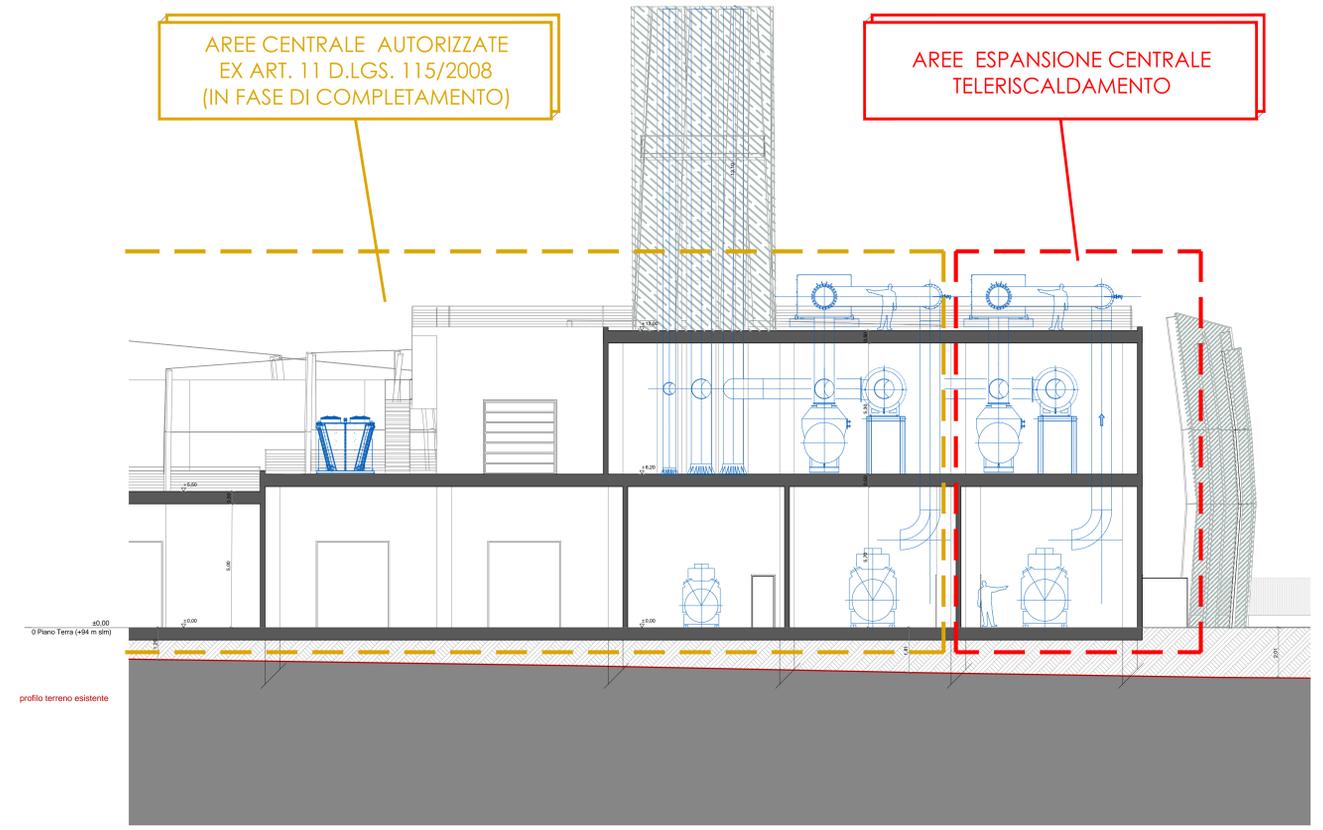

Sezione B, scala 1:100

