


Dati Identificativi Pozzo			
<b>n° di riferimento e denominazione:</b>		<b>PC3</b>	
Comune:	Sperlinga		
Località:	C.da S. Silvestro		
CTR:	622080		
Coordinate (WGS84_UTM33):	Latitudine:	X=437518,100878	
	Longitudine:	Y=4174842,01444	
Quota:	Circa 810.00 m s.l.m.		
Fonte dei dati:	CTR		
Posizione rispetto al tracciato:	Monte		
Distanza dal nuovo tracciato:	715 m		
Dati Caratteristici Pozzo			
Stato:	Attivo:	Uso:	Acquedottistico:
	Non attivo:		Domestico/ Domestico Potabile:
	Indisuso:		Igienico-Sanitario:
	Abbandonato ma attivo:		Industriale:
	Sigillato/ Cementato:		Irriguo/ Irriguo area verde:
	Altro: ●		Zootecnico:
			Promiscuo:
			Piezometro:
			Altro: Incerto
Interferenze con tracciato Metanodotto in progetto:		Nessuna	
Fonte dei dati:		CTR	
Note eventuali:		-	
Documentazione Fotografica:		Si	



<b>Dati Identificativi Pozzo</b>			
<b>n° di riferimento e denominazione:</b>		<b>PC4</b>	
Comune:	Sperlinga		
Località:	C.da S. Silvestro		
CTR:	622080		
Coordinate (WGS84_UTM33):	Latitudine:	X=437504,84133	
	Longitudine:	Y=4174839,96456	
Quota:	Circa 810.00 m s.l.m.		
Fonte dei dati:	CTR		
Posizione rispetto al tracciato:	Monte		
Distanza dal nuovo tracciato:	722 m		
<b>Dati Caratteristici Pozzo</b>			
Stato:	Attivo:	Uso:	Acquedottistico:
	Non attivo:		Domestico/ DomesticoPotabile:
	Indisuso:		Igienico-Sanitario:
	Abbandonato ma attivo:		Industriale:
	Sigillato/ Cementato:		Irriguo/ Irriguo areaverde:
	Altro: ●		Zootecnico:
			Promiscuo:
			Piezometro:
		Altro: Incerto	
Interferenze con tracciato Metanodotto in progetto:		Nessuna	
Fonte dei dati:		CTR	
Note eventuali:		-	
Documentazione Fotografica:		Si	




<b>Dati Identificativi Pozzo</b>			
<b>n° di riferimento e denominazione:</b>		<b>PC5</b>	
Comune:	Sperlinga		
Località:	Contrada Silvestro		
CTR:	622080		
Coordinate (WGS84_UTM33):	Latitudine:	X=437489,220859	
	Longitudine:	Y=4174525,5055	
Quota:	Circa 790.00ms.l.m.		
Fonte dei dati:	CTR		
Posizione rispetto al tracciato:	Monte		
Distanza dal nuovo tracciato:	492 m		
<b>Dati Caratteristici Pozzo</b>			
Stato:	Attivo:	Uso:	Acquedottistico:
	Non attivo:		Domestico/ DomesticoPotabile:
	Indisuso:		Igienico-Sanitario:
	Abbandonato ma attivo:		Industriale:
	Sigillato/ Cementato:		Irriguo/ Irriguo areaverde:
	Altro: ●		Zootecnico:
			Promiscuo:
			Piezometro:
		Altro: Incerto	
Interferenze con tracciato Metanodotto in progetto:		Nessuna	
Fonte dei dati:		CTR	
Note eventuali:		-	
Documentazione Fotografica:		Si	

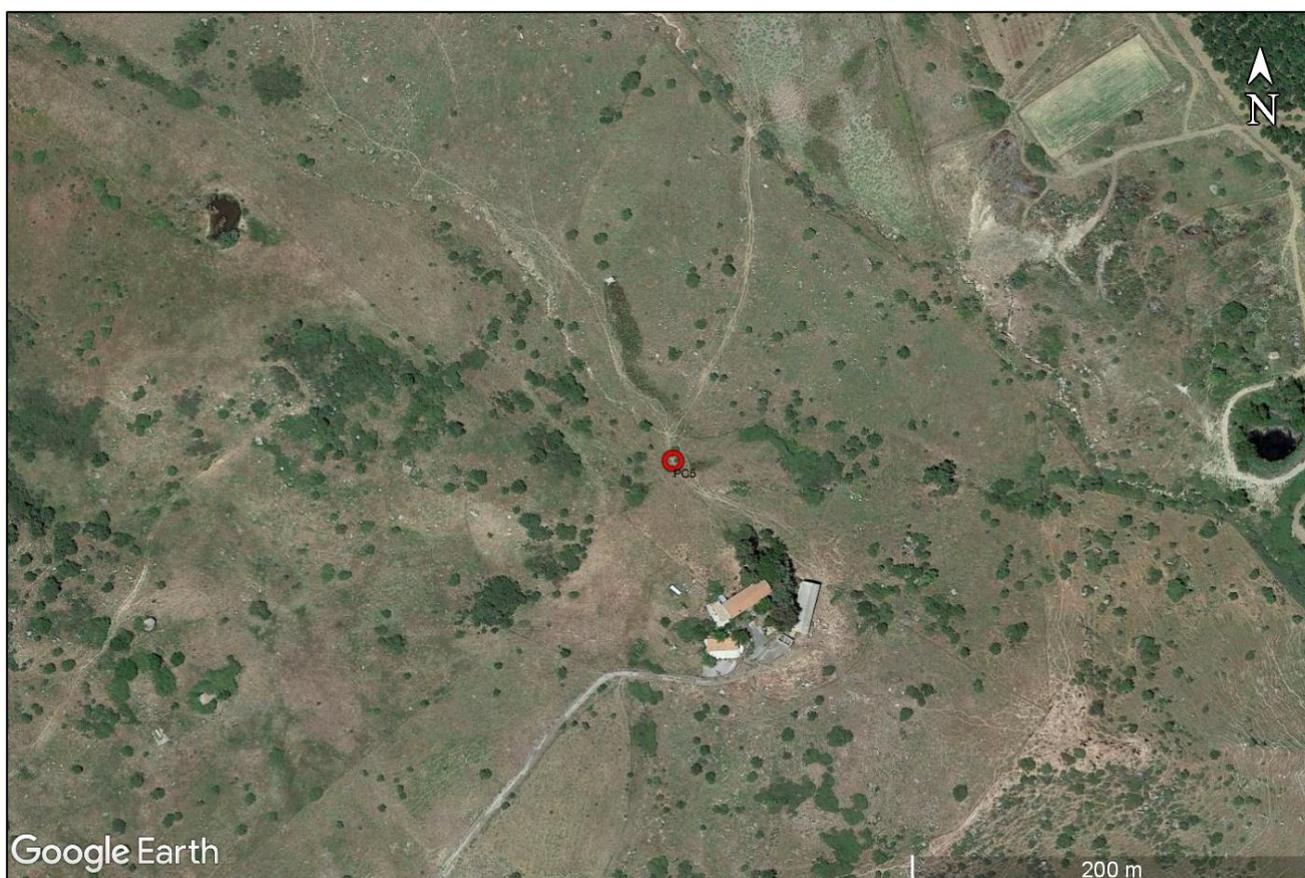

<b>Dati Identificativi Pozzo</b>			
<b>n° di riferimento e denominazione:</b>		<b>PC6</b>	
Comune:	Nicosia		
Località:	Contrada Mandre		
CTR:	622080		
Coordinate (WGS84_UTM33):	Latitudine:	X=437636,57885	
	Longitudine:	Y=4173943,39519	
Quota:	Circa 690.00 m s.l.m.		
Fonte dei dati:	CTR		
Posizione rispetto al tracciato:	Valle		
Distanza dal nuovo tracciato:	40 m		
<b>Dati Caratteristici Pozzo</b>			
Stato:	Attivo:	Uso:	Acquedottistico:
	Non attivo:		Domestico/ DomesticoPotabile:
	Indisuso:		Igienico-Sanitario:
	Abbandonato ma attivo:		Industriale:
	Sigillato/ Cementato:		Irriguo/ Irriguo areaverde:
	Altro: ●		Zootecnico:
			Promiscuo:
			Piezometro:
			Altro: Incerto
Interferenze con tracciato Metanodotto in progetto:		Lieve	
Note eventuali:		-	
Documentazione Fotografica:		Si	



<b>Dati Identificativi Pozzo</b>			
<b>n° di riferimento e denominazione:</b>		<b>PC7</b>	
Comune:	Nicosia		
Località:	Contrada Mandre		
CTR:	622080		
Coordinate (WGS84_UTM33):	Latitudine:	X=437164,187668	
	Longitudine:	Y=4173145,73434	
Quota:	Circa 700.00 m s.l.m.		
Fonte de dati:	CTR		
Posizione rispetto al tracciato:	Valle		
Distanza dal nuovo tracciato:	258 m		
<b>Dati Caratteristici Pozzo</b>			
Stato:	Attivo:	Uso:	Acquedottistico:
	Non attivo:		Domestico/ DomesticoPotabile:
	Indisuso:		Igienico-Sanitario:
	Abbandonato ma attivo:		Industriale:
	Sigillato/ Cementato:		Irriguo/ Irriguo areaverde:
	Altro: ●		Zootecnico:
		Promiscuo:	
		Piezometro:	
		Altro: Incerto	
Interferenze con tracciato Metanodotto in progetto:		Lieve	
Note eventuali:		-	
Documentazione Fotografica:		Si	

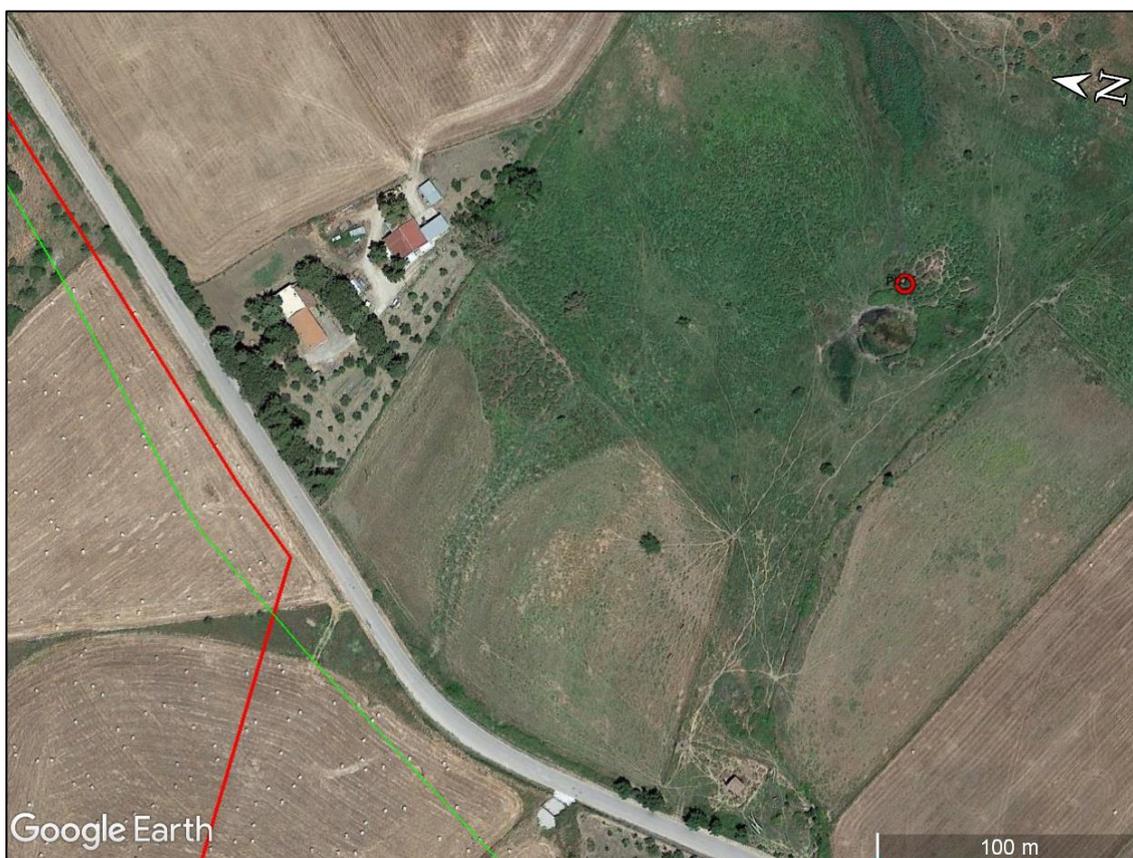

<b>Dati Identificativi Pozzo</b>			
<b>n° di riferimento e denominazione:</b>		<b>PC8</b>	
Comune:	Nicosia		
Località:	Contrada Mandre		
CTR:	622080		
Coordinate(WGS84_UTM33):	Latitudine:	X=436995,233942	
	Longitudine:	Y=4173278,0403	
Quota:	Circa 700.00 m s.l.m.		
Fontedeidati:	CTR		
Posizionerispettoaltracciato:	Valle		
Distanzadalnuovotracciato:	81 m		
<b>Dati Caratteristici Pozzo</b>			
Stato:	Attivo:	Uso:	Acquedottistico:
	Non attivo:		Domestico/ DomesticoPotabile:
	Indisuso:		Igienico-Sanitario:
	Abbandonatomaattivo:		Industriale:
	Sigillato/ Cementato:		Irriguo/ Irriguoareaverde:
	Altro: ●		Zootecnico:
			Promiscuo:
			Piezometro:
		Altro: Incerto	
Interferenze con tracciato Metanodotto in progetto:		Lieve	
Note eventuali:		-	
Documentazione Fotografica:		Si	



<b>Dati Identificativi Pozzo</b>			
<b>n° di riferimento e denominazione:</b>		<b>PC9</b>	
Comune:	Nicosia		
Località:	Cozzo Calcedonio		
CTR:	622120		
Coordinate (WGS84_UTM33):	Latitudine:	X=436209,748369	
	Longitudine:	Y=4172420,86252	
Quota:	Circa 735.00 m s.l.m.		
Fonte dei dati:	CTR		
Posizione rispetto al tracciato:	Valle		
Distanza dal nuovo tracciato:	488 m		
<b>Dati Caratteristici Pozzo</b>			
Stato:	Attivo:	Uso:	Acquedottistico:
	Non attivo:		Domestico/ Domestico Potabile:
	Indisuso:		Igienico-Sanitario:
	Abbandonato ma attivo:		Industriale:
	Sigillato/ Cementato:		Irriguo/ Irriguo area verde:
	Altro: ●		Zootecnico:
			Promiscuo:
			Piezometro:
		Altro: Incerto	
Interferenze con tracciato Metanodotto in progetto:		Nessuna	
Note eventuali:		-	
Documentazione Fotografica:		Si	




<b>Dati Identificativi Pozzo</b>			
<b>n° di riferimento e denominazione:</b>		<b>PC10</b>	
Comune:	Nicosia		
Località:	Borgo Militari		
CTR:	622120		
Coordinate (WGS84_UTM33):	Latitudine:	X=434442,148359	
	Longitudine:	Y=4172050,78104	
Quota:	Circa 820.00 m s.l.m.		
Fonte dei dati:	CTR		
Posizione rispetto al tracciato:	Valle		
Distanza dal nuovo tracciato:	287 m		
<b>Dati Caratteristici Pozzo</b>			
Stato:	Attivo:	Uso:	Acquedottistico:
	Non attivo:		Domestico/
	Indisuso:		Igienico-Sanitario:
	Abbandonato ma attivo:		Industriale:
	Sigillato/ Cementato:		Irriguo/ Irriguo a verde:
	Altro: ●		Zootecnico:
			Promiscuo:
			Piezometro:
			Altro: Incerto
Interferenze con tracciato Metanodotto in progetto:		Lieve	
Note eventuali:		-	
Documentazione Fotografica:		Si	



<b>Dati Identificativi Pozzo</b>			
<b>n° di riferimento e denominazione:</b>		<b>PC11</b>	
Comune:	Nicosia		
Località:	Borgo Militari		
CTR:	622120		
Coordinate (WGS84_UTM33):	Latitudine:	X=434427,76	
	Longitudine:	Y=4171957,01	
Quota:	Circa 810.00 m s.l.m.		
Fonte dei dati:	CTR		
Posizione rispetto al tracciato:	Valle		
Distanza dal nuovo tracciato:	356 m		
<b>Dati Caratteristici Serbatoio/Abbeveratoio</b>			
Stato:	Attivo:	Uso:	Acquedottistico:
	Non attivo:		Domestico/ Domestico Potabile:
	Indisuso:		Igienico-Sanitario:
	Abbandonato ma attivo:		Industriale:
	Sigillato/ Cementato:		Irriguo/ Irriguo area verde:
	Altro: ●		Zootecnico:
			Promiscuo:
			Piezometro:
	Altro: Incerto		
Interferenze con tracciato Metanodotto in progetto:		Nessuna	
Note eventuali:		Probabile Serbatoio / Abbeveratoio	
Documentazione Fotografica:		Si	




<b>Dati Identificativi Pozzo</b>			
<b>n° di riferimento e denominazione:</b>		<b>PC12</b>	
Comune:	Gangi		
Località:	P.zo Croce		
CTR:	622070		
Coordinate(WGS84_UTM33):	Latitudine:	X=430151,5	
	Longitudine:	Y=4173944,6	
Quota:	Circa 720.00 m s.l.m.		
Fonte dei dati:	CTR		
Posizione rispetto al tracciato:	Valle		
Distanza dal nuovo tracciato:	690 m		
<b>Dati Caratteristici Pozzo</b>			
Stato:	Attivo:	Uso:	Acquedottistico:
	Non attivo:		Domestico/ Domestico Potabile:
	Indisuso:		Igienico-Sanitario:
	Abbandonato ma attivo:		Industriale:
	Sigillato/ Cementato:		Irriguo/ Irriguo area verde:
	Altro: ●		Zootecnico:
			Promiscuo:
			Piezometro:
			Altro: Incerto
Interferenze con tracciato Metanodotto in progetto:		Nessuna	
Note eventuali:		-	
Documentazione Fotografica:		Si	

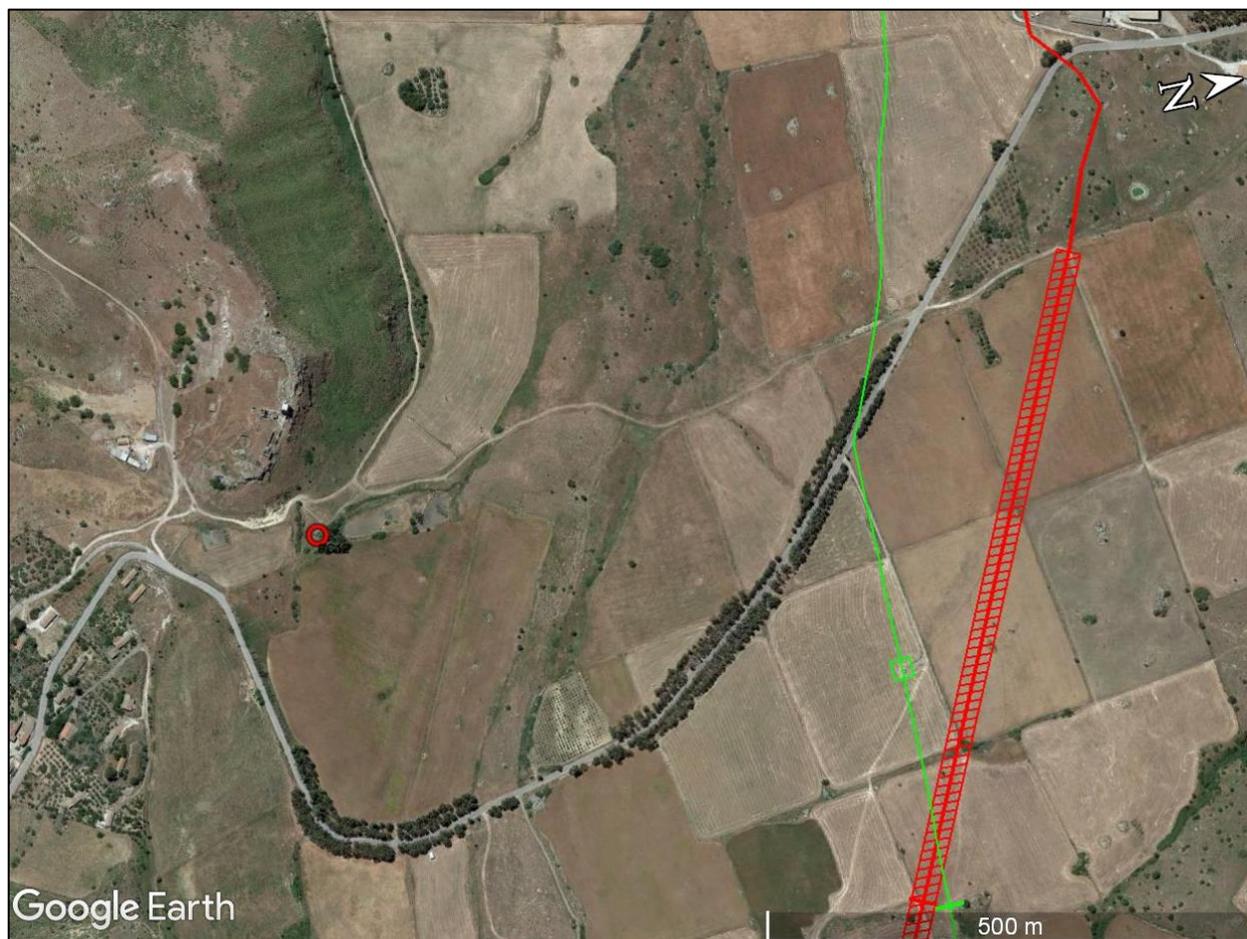

Dati Identificativi Pozzo			
<b>n° di riferimento e denominazione:</b>		<b>PC13</b>	
Comune:	Polizzi Generosa		
Località:	Contrada S. Giorgio		
CTR:	622050		
Coordinate (WGS84_UTM33):	Latitudine:	X=412068,35733	
	Longitudine:	Y=4178354,95001	
Quota:	Circa 740.00 m s.l.m.		
Fonte dei dati:	CTR		
Posizione rispetto al tracciato:	Monte		
Distanza dal nuovo tracciato:	895 m		
Dati Caratteristici Pozzo			
Stato:	Attivo:	Uso:	Acquedottistico:
	Non attivo:		Domestico/ Domestico Potabile:
	Indisuso:		Igienico-Sanitario:
	Abbandonato ma attivo:		Industriale:
	Sigillato/ Cementato:		Irriguo/ Irriguo area verde:
	Altro: ●		Zootecnico:
			Promiscuo:
		Piezometro:	
		Altro: Incerto	
Interferenze con tracciato Metanodotto in progetto:		Nessuna	
Note eventuali:		-	
Documentazione Fotografica:		Si	



<b>Dati Identificativi Pozzo</b>			
<b>n° di riferimento e denominazione:</b>		<b>PC14</b>	
Comune:	Polizzi Generosa		
Località:	Contrada S. Giorgio		
CTR:	622050		
Coordinate (WGS84_UTM33):	Latitudine:	X=41946,441331	
	Longitudine:	Y=4178361,72352	
Quota:	Circa 750.00 m s.l.m.		
Fonte dei dati:	CTR		
Posizione rispetto al tracciato:	Monte		
Distanza dal nuovo tracciato:	853 m		
<b>Dati Caratteristici Pozzo</b>			
Stato:	Attivo:	Uso:	Acquedottistico:
	Non attivo:		Domestico/ Domestico Potabile:
	Indisuso:		Igienico-Sanitario:
	Abbandonato ma attivo:		Industriale:
	Sigillato/ Cementato:		Irriguo/ Irriguo area verde:
	Altro: ●		Zootecnico:
			Promiscuo:
		Piezometro:	
		Altro: Incerto	
Interferenze con tracciato Metanodotto in progetto:		Nessuna	
Note eventuali:		-	
Documentazione Fotografica:		Si	

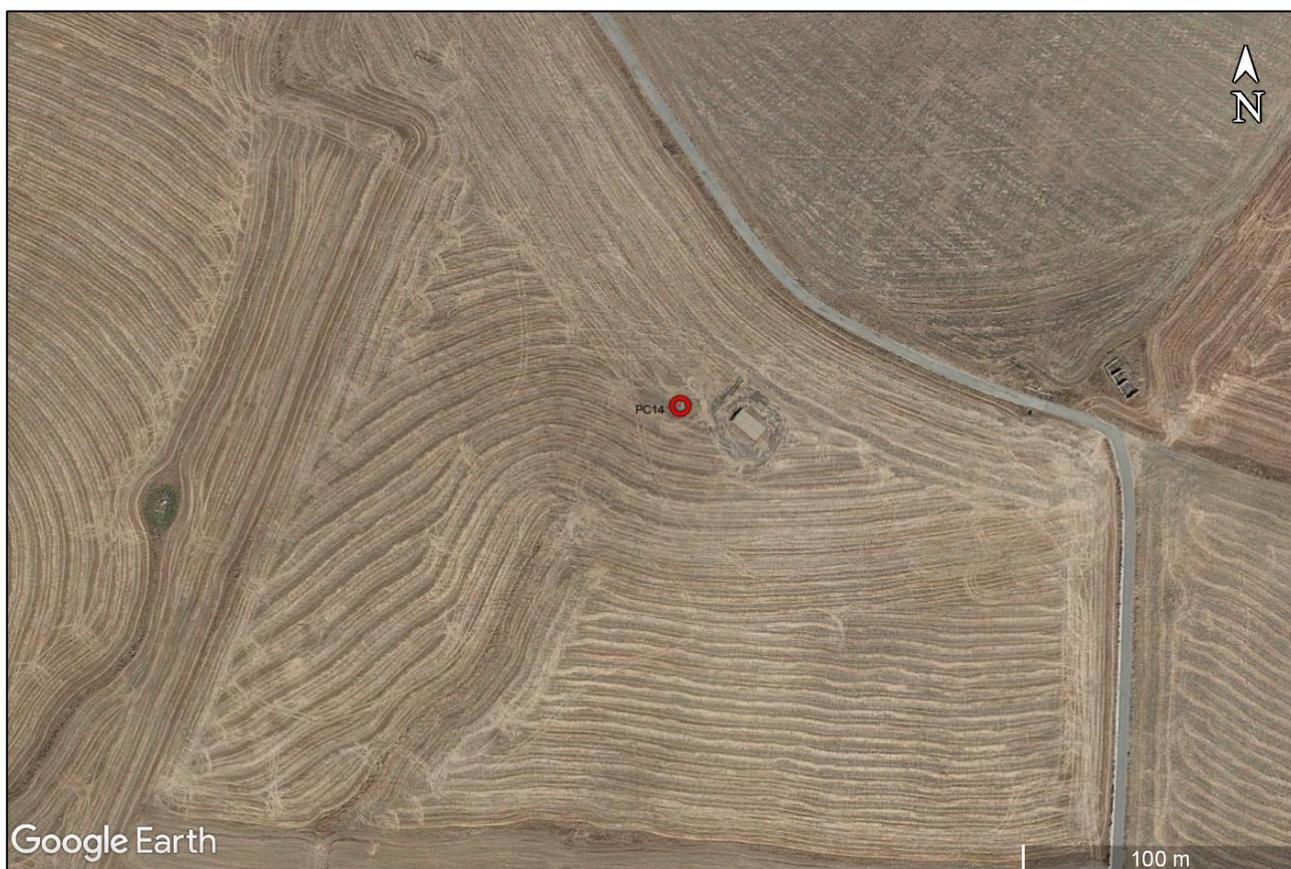


<b>Dati Identificativi Pozzo</b>			
<b>n° di riferimento e denominazione:</b>		<b>PC15</b>	
Comune:	Polizzi Generosa		
Località:	Contrada S. Giorgio		
CTR:	621080		
Coordinate (WGS84_UTM33):	Latitudine:	X=411490,789213	
	Longitudine:	Y=4177729,29196	
Quota:	Circa 600.00 m s.l.m.		
Fonte dei dati:	CTR		
Posizione rispetto al tracciato:	Monte		
Distanza dal nuovo tracciato:	74 m		
<b>Dati Caratteristici Pozzo</b>			
Stato:	Attivo:	Uso:	Acquedottistico:
	Non attivo:		Domestico/ Domestico Potabile:
	Indisuso:		Igienico-Sanitario:
	Abbandonato ma attivo:		Industriale:
	Sigillato/ Cementato:		Irriguo/ Irriguo area verde:
	Altro: ●		Zootecnico:
			Promiscuo:
	Piezometro:	Altro: Incerto	
Interferenze con tracciato Metanodotto in progetto:		Nessuna	
Note eventuali:		-	
Documentazione Fotografica:		Si	



<b>Dati Identificativi Pozzo</b>			
<b>n° di riferimento e denominazione:</b>		<b>PC16</b>	
Comune:	Sclafani Bagni		
Località:	Contrada Mandra Giumenta		
CTR:	621030		
Coordinate (WGS84_UTM33):	Latitudine:	X=401846,93	
	Longitudine:	Y=4183064,16	
Quota:	Circa 780.00 m s.l.m.		
Fonte dei dati:	CTR		
Posizione rispetto al tracciato:	Valle		
Distanza dal nuovo tracciato:	284 m		
<b>Dati Caratteristici Pozzo</b>			
Stato:	Attivo:	Uso:	Acquedottistico:
	Non attivo:		Domestico/ Domestico Potabile:
	Indisuso:		Igienico-Sanitario:
	Abbandonato ma attivo:		Industriale:
	Sigillato/ Cementato:		Irriguo/ Irriguo area verde:
	Altro: ●		Zootecnico:
			Promiscuo:
	Piezometro:	Altro: Incerto	
Interferenze con tracciato Metanodotto in progetto:		Lieve	
Note eventuali:		-	
Documentazione Fotografica:		Si	



<b>Dati Identificativi Pozzo</b>			
<b>n° di riferimento e denominazione:</b>		<b>PC17</b>	
Comune:	Sclafani Bagni		
Località:	Contrada S. Lorenzo		
CTR:	621030		
Coordinate (WGS84_UTM33):	Latitudine:	X=400899,97458	
	Longitudine:	Y=4182821,97622	
Quota:	Circa 670.00 m s.l.m.		
Fonte dei dati:	CTR		
Posizione rispetto al tracciato:	Valle		
Distanza dal nuovo tracciato:	1230 m		
<b>Dati Caratteristici Pozzo</b>			
Stato:	Attivo:	Uso:	Acquedottistico:
	Non attivo:		Domestico/ Domestico Potabile:
	Indisuso:		Igienico-Sanitario:
	Abbandonato ma attivo:		Industriale:
	Sigillato/ Cementato:		Irriguo/ Irriguo area verde:
	Altro: ●		Zootecnico:
			Promiscuo:
	Piezometro:		
	Altro: Incerto		
Interferenze con tracciato Metanodotto in progetto:		Nessuna	
Note eventuali:		-	
Documentazione Fotografica:		Si	

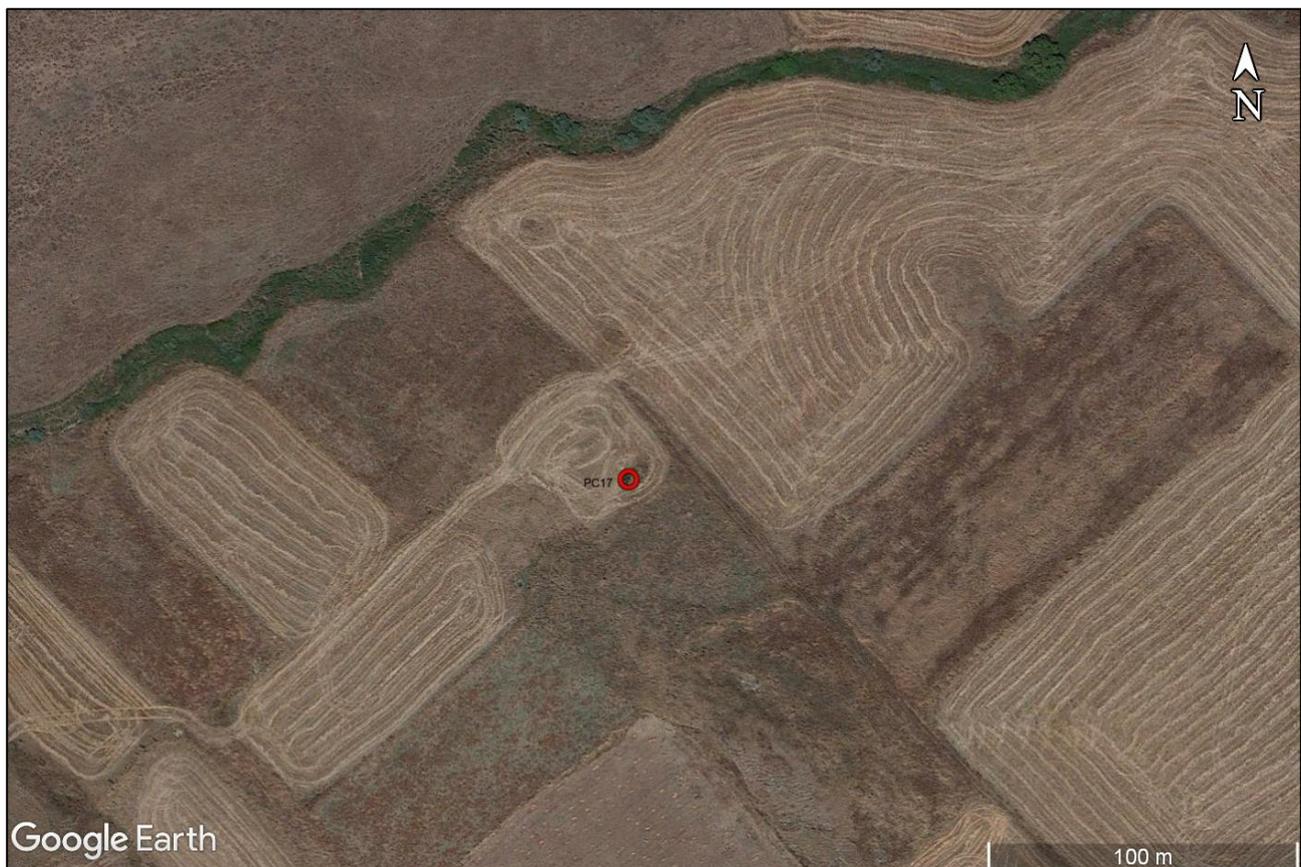

<b>Dati Identificativi Pozzo</b>			
<b>n° di riferimento e denominazione:</b>		<b>PC18</b>	
Comune:		Caltavuturo	
Località:		Contrada Milardo	
CTR:		609150	
Coordinate (WGS84_UTM33):		Latitudine:	X=401085,211526
		Longitudine:	Y=4185255,47152
Quota:		Circa 670.00 m s.l.m.	
Fonte dei dati:		CTR	
Posizione rispetto al tracciato:		Valle	
Distanza dal nuovo tracciato:		546 m	
<b>Dati Caratteristici Pozzo</b>			
Stato:	Attivo:	Uso:	Acquedottistico:
	Non attivo:		Domestico/ Domestico Potabile:
	Indisuso:		Igienico-Sanitario:
	Abbandonato ma attivo:		Industriale:
	Sigillato/ Cementato:		Irriguo/ Irriguo area verde:
	Altro: ●		Zootecnico:
			Promiscuo:
	Piezometro:		
	Altro: Incerto		
Interferenze con tracciato Metanodotto in progetto:		Nessuna	
Note eventuali:		-	
Documentazione Fotografica:		Si	



<b>Dati Identificativi Pozzo</b>			
<b>n° di riferimento e denominazione:</b>		<b>PC19</b>	
Comune:	Caltavuturo		
Località:	C. da Milardo		
CTR:	609150		
Coordinate(WGS84_UTM33):	Latitudine:	X=401269,113254	
	Longitudine:	Y=4185412,52787	
Quota:	Circa 715.00 m s.l.m.		
Fonte dei dati:	CTR		
Posizione rispetto al tracciato:	Valle		
Distanza dal nuovo tracciato:	754 m		
<b>Dati Caratteristici Pozzo</b>			
Stato:	Attivo:	Uso:	Acquedottistico:
	Non attivo:		Domestico/ Domestico Potabile:
	Indisuso:		Igienico-Sanitario:
	Abbandonato ma attivo:		Industriale:
	Sigillato/ Cementato:		Irriguo/ Irriguo area verde:
	Altro: ●		Zootecnico:
			Promiscuo:
	Piezometro:		
	Altro: Incerto		
Interferenze con tracciato Metanodotto in progetto:		Nessuna	
Note eventuali:		-	
Documentazione Fotografica:		Si	



<b>Dati Identificativi Pozzo</b>			
<b>n° di riferimento e denominazione:</b>		<b>PC20</b>	
Comune:	Caltavuturo		
Località:	Contrada Vera Luce		
CTR:	609150		
Coordinate(WGS84_UTM33):	Latitudine:	X=400688,637262	
	Longitudine:	Y=4185688,63989	
Quota:	Circa 740.00 m s.l.m.		
Fonte dei dati:	CTR		
Posizione rispetto al tracciato:	Valle		
Distanza dal nuovotracciato:	231 m		
<b>Dati Caratteristici Pozzo</b>			
Stato:	Attivo:	Uso:	Acquedottistico:
	Non attivo:		Domestico/ Domestico Potabile:
	Indisuso:		Igienico-Sanitario:
	Abbandonato ma attivo:		Industriale:
	Sigillato/ Cementato:		Irriguo/ Irriguo area verde:
	Altro: ●		Zootecnico:
			Promiscuo:
	Piezometro:		
	Altro: Incerto		
Interferenze con tracciato Metanodotto in progetto:		Lieve	
Note eventuali:		-	
Documentazione Fotografica:		Si	




<b>n° di riferimento e denominazione:</b>		<b>PC21</b>	
Comune:		Sclafani Bagni	
Località:		Contrada Dovaiti	
CTR:		609150	
Coordinate (WGS84_UTM33):		Latitudine:	X=400435,492294
		Longitudine:	Y=4185719,96635
Quota:		Circa 740.00 m s.l.m.	
Fonte dei dati:		CTR	
Posizione rispetto al tracciato:		Valle	
Distanza dal nuovo tracciato:		25 m	
<b>Dati Caratteristici Pozzo</b>			
Stato:	Attivo:	Uso:	Acquedottistico:
	Non attivo:		Domestico/ Domestico Potabile:
	Indisuso:		Igienico-Sanitario:
	Abbandonato ma attivo:		Industriale:
	Sigillato/ Cementato:		Irriguo/ Irriguo area verde:
	Altro: ●		Zootecnico:
			Promiscuo:
	Piezometro:	Altro: Incerto	
Interferenze con tracciato Metanodotto in progetto:		Alta	
Note eventuali:		-	
Documentazione Fotografica:		Si	




<b>Dati Identificativi Pozzo</b>			
<b>n° di riferimento e denominazione:</b>		<b>PC22</b>	
Comune:	Sclafani Bagni		
Località:	Contrada Dovaiti		
CTR:	609150		
Coordinate(WGS84_UTM33):	Latitudine:	X=400267,964077	
	Longitudine:	Y=4185868,65786	
Quota:	Circa 750.00 m s.l.m.		
Fonte dei dati:	CTR		
Posizione rispetto al tracciato:	Valle		
Distanza dal nuovo tracciato:	206 m		
<b>Dati Caratteristici Pozzo</b>			
Stato:	Attivo:	Use:	Acquedottistico:
	Non attivo:		Domestico/ Domestico Potabile:
	Indisuso:		Igienico-Sanitario:
	Abbandonato ma attivo:		Industriale:
	Sigillato/ Cementato:		Irriguo/ Irriguo area verde:
	Altro: ●		Zootecnico:
			Promiscuo:
			Piezometro:
			Altro: Incerto
Interferenze con tracciato Metanodotto in progetto:		Lieve	
Note eventuali:		-	
Documentazione Fotografica:		Si	




<b>Dati Identificativi Pozzo</b>			
<b>n° di riferimento e denominazione:</b>		<b>PC23</b>	
Comune:	Sclafani Bagni		
Località:	Contrada Dovaiti		
CTR:	609150		
Coordinate (WGS84_UTM33):	Latitudine:	X=400022,96841	
	Longitudine:	Y=4186024,22857	
Quota:	Circa 730.00 m s.l.m.		
Fonte dei dati:	CTR		
Posizione rispetto al tracciato:	Valle		
Distanza dal nuovo tracciato:	464 m		
<b>Dati Caratteristici Pozzo</b>			
Stato:	Attivo:	Uso:	Acquedottistico:
	Non attivo:		Domestico/ Domestico Potabile:
	Indisuso:		Igienico-Sanitario:
	Abbandonato ma attivo:		Industriale:
	Sigillato/ Cementato:		Irriguo/ Irriguo area verde:
	Altro: ●		Zootecnico:
			Promiscuo:
			Piezometro:
		Altro: Incerto	
Interferenze con tracciato Metanodotto in progetto:		Nessuna	
Note eventuali:		-	
Documentazione Fotografica:		Si	

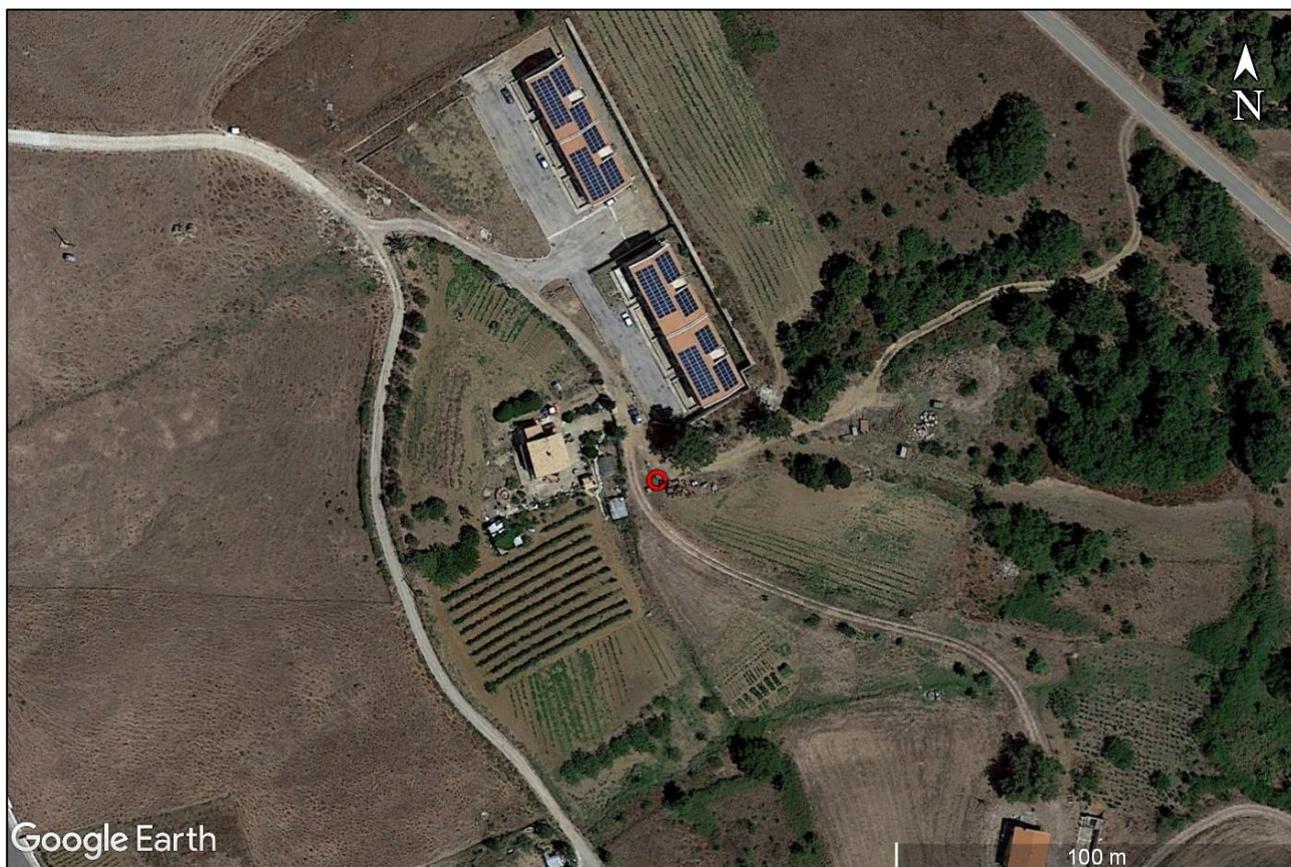


<b>Dati Identificativi Pozzo</b>			
<b>n° di riferimento e denominazione:</b>		<b>PC24</b>	
Comune:	Sclafani Bagni		
Località:	Contrada Dovaiti		
CTR:	609150		
Coordinate (WGS84_UTM33):	Latitudine:	X=399982,22389	
	Longitudine:	Y=4186018,93721	
Quota:	Circa 725.00 m s.l.m.		
Fonte dei dati:	CTR		
Posizione rispetto al tracciato:	Valle		
Distanza dal nuovo tracciato:	504 m		
<b>Dati Caratteristici Pozzo</b>			
Stato:	Attivo:	Usò:	Acquedottistico:
	Non attivo:		Domestico/ Domestico Potabile:
	Indisuso:		Igienico-Sanitario:
	Abbandonato ma attivo:		Industriale:
	Sigillato/ Cementato:		Irriguo/ Irriguo area verde:
	Altro: ●		Zootecnico:
			Promiscuo:
	Piezometro:		
	Altro: Incerto		
Interferenze con tracciato Metanodotto in progetto:		Nessuna	
Note eventuali:		-	
Documentazione Fotografica:		Si	

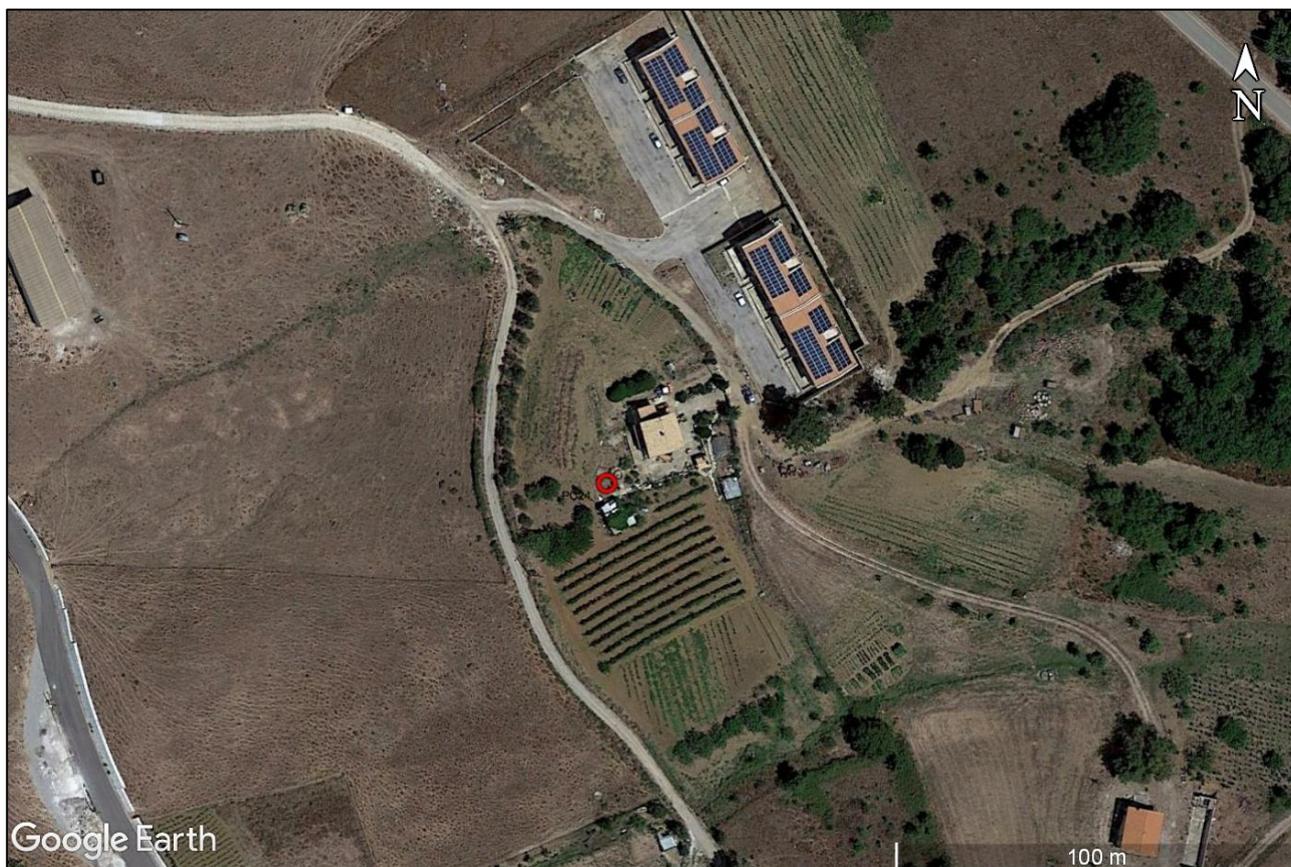


<b>Dati Identificativi Pozzo</b>			
<b>n° di riferimento e denominazione:</b>		<b>PC25</b>	
Comune:	Sclafani Bagni		
Località:	Contrada Dovaiti		
CTR:	609150		
Coordinate (WGS84_UTM33):	Latitudine:	X=399981,69441	
	Longitudine:	Y=4185916,28223	
Quota:	Circa 715.00 m s.l.m.		
Fonte dei dati:	CTR		
Posizione rispetto al tracciato:	Valle		
Distanza dal nuovo tracciato:	495 m		
<b>Dati Caratteristici Pozzo</b>			
Stato:	Attivo:	Usa:	Acquedottistico:
	Non attivo:		Domestico/ Domestico Potabile:
	Indisuso:		Igienico-Sanitario:
	Abbandonato ma attivo:		Industriale:
	Sigillato/ Cementato:		Irriguo/ Irriguo area verde:
	Altro: ●		Zootecnico:
			Promiscuo:
	Piezometro:		
	Altro: ●		
Interferenze con tracciato Metanodotto in progetto:		Nessuna	
Note eventuali:		-	
Documentazione Fotografica:		Si	

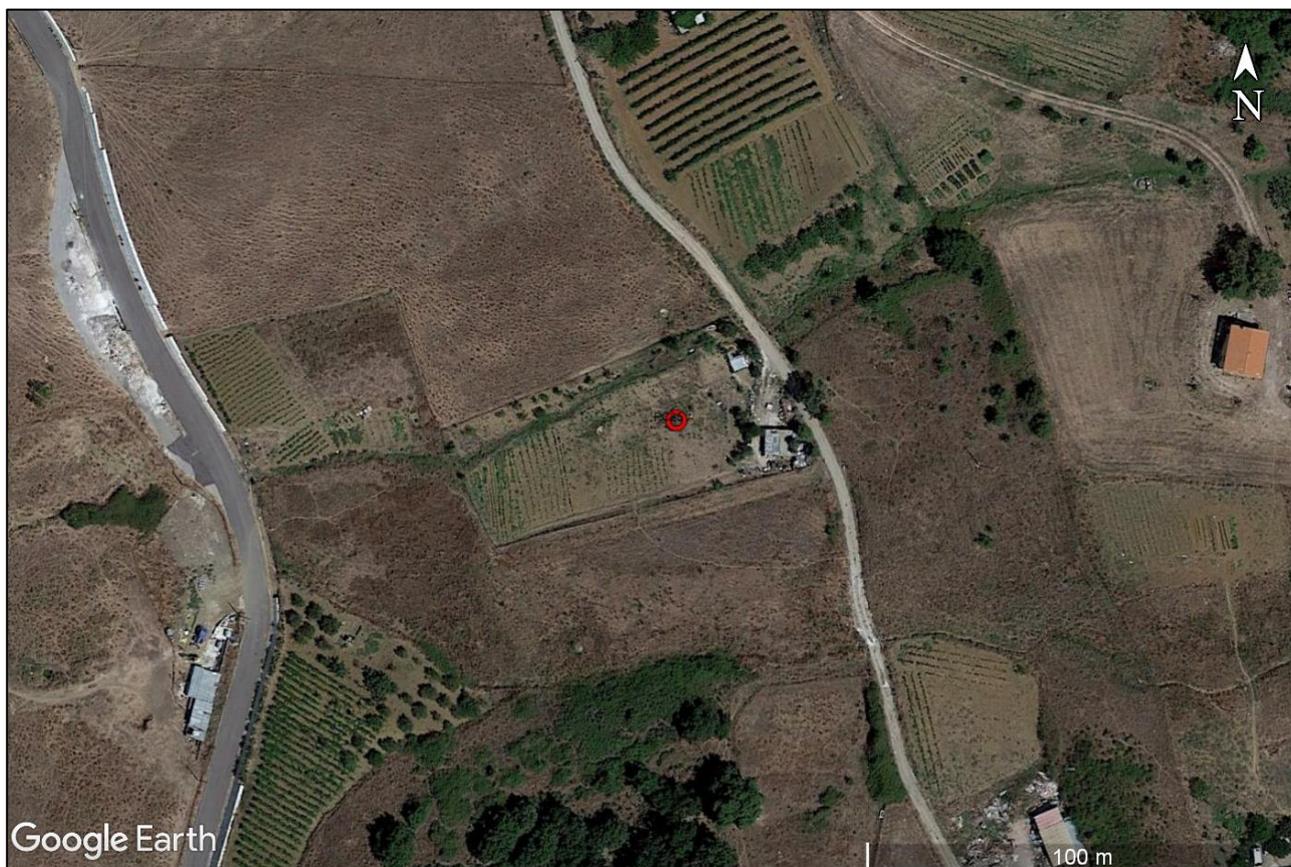


<b>Dati Identificativi Pozzo</b>			
<b>n° di riferimento e denominazione:</b>		<b>PC26</b>	
Comune:	Sclafani Bagni		
Località:	Contrada Dovaiti		
CTR:	609150		
Coordinate(WGS84_UTM33):	Latitudine:	X=399962,64502	
	Longitudine:	Y=4185912,57825	
Quota:	Circa 715.00 m s.l.m.		
Fonte dei dati:	CTR		
Posizione rispetto al tracciato:	Valle		
Distanza dal nuovo tracciato:	514 m		
<b>Dati Caratteristici Pozzo</b>			
Stato:	Attivo:	Uso:	Acquedottistico:
	Non attivo:		Domestico/ Domestico Potabile:
	Indisuso:		Igienico-Sanitario:
	Abbandonato ma attivo:		Industriale:
	Sigillato/ Cementato:		Irriguo/ Irriguo area verde:
	Altro: ●		Zootecnico:
			Promiscuo:
			Piezometro:
		Altro: Incerto	
Interferenze con tracciato Metanodotto in progetto:		Nessuna	
Note eventuali:		-	
Documentazione Fotografica:		Si	

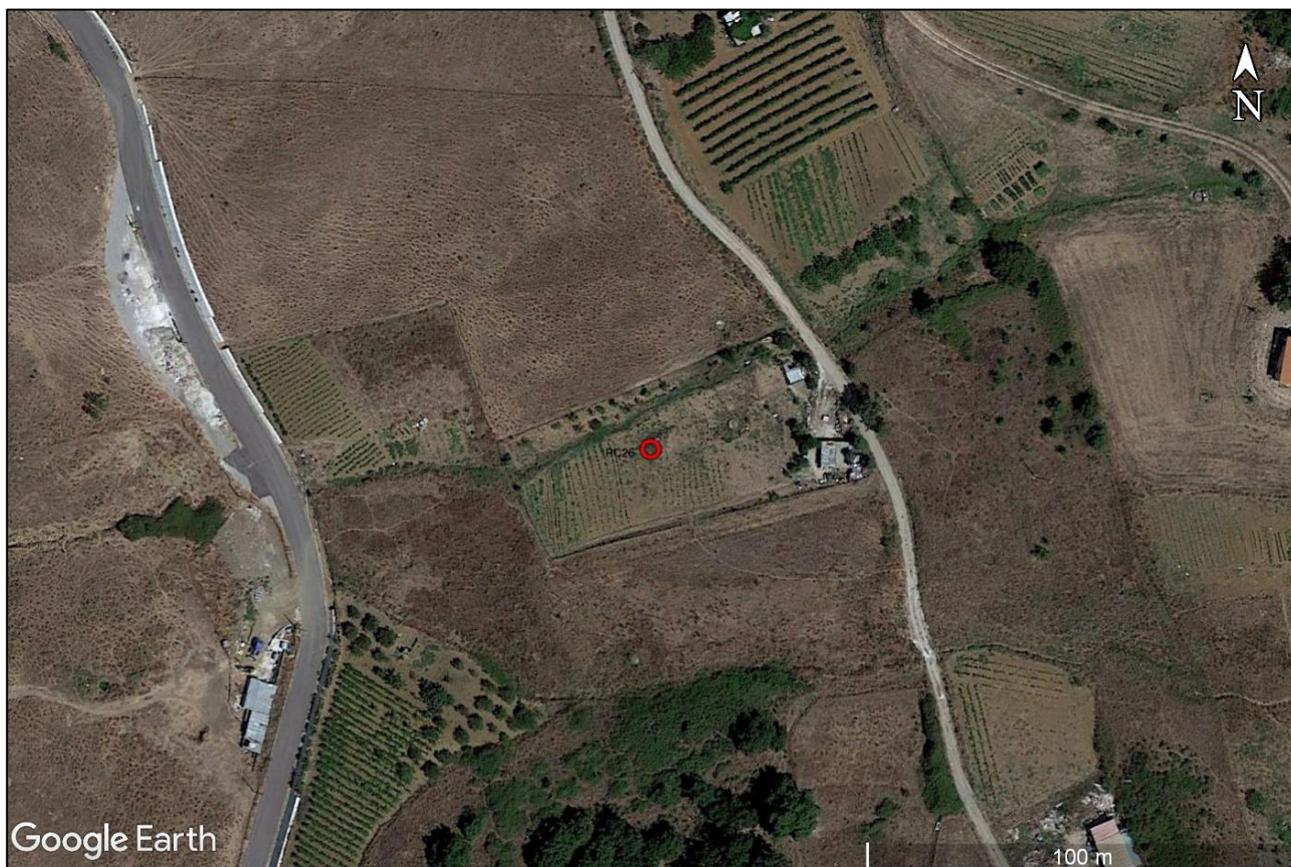

<b>Dati Identificativi Pozzo</b>			
<b>n° di riferimento e denominazione:</b>		<b>PC27</b>	
Comune:	Sclafani Bagni		
Località:	Contrada Ramusa		
CTR:	609150		
Coordinate (WGS84_UTM33):	Latitudine:	X=399784,104267	
	Longitudine:	Y=4185442,75344	
Quota:	Circa 690.00 m s.l.m.		
Fonte dei dati:	CTR		
Posizione rispetto al tracciato:	Valle		
Distanza dal nuovo tracciato:	668 m		
<b>Dati Caratteristici Pozzo</b>			
Stato:	Attivo:	Uso:	Acquedottistico:
	Non attivo:		Domestico/ Domestico Potabile:
	Indisuso:		Igienico-Sanitario:
	Abbandonato ma attivo:		Industriale:
	Sigillato/ Cementato:		Irriguo/ Irriguo area verde:
	Altro: ●		Zootecnico:
			Promiscuo:
			Piezometro:
		Altro: Incerto	
Interferenze con tracciato Metanodotto in progetto:		Nessuna	
Note eventuali:		-	
Documentazione Fotografica:		Si	

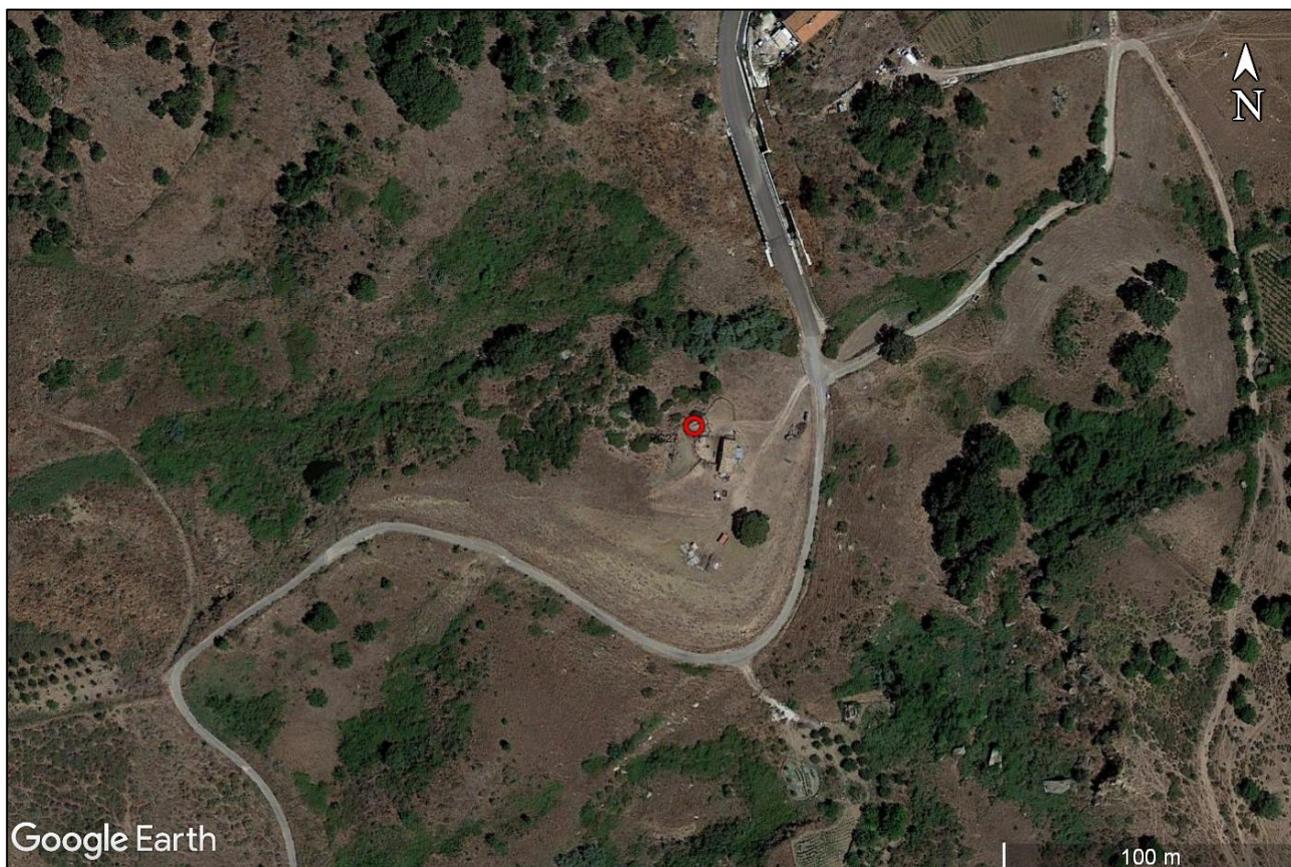

<b>Dati Identificativi Pozzo</b>			
<b>n° di riferimento e denominazione:</b>		<b>PC28</b>	
Comune:	Sclafani Bagni		
Località:	Valata		
CTR:	609150		
Coordinate(WGS84_UTM33):	Latitudine:	X=399622,86	
	Longitudine:	Y=4186121,22	
Quota:	Circa 660.00 m s.l.m.		
Fonte dei dati:	CTR		
Posizione rispetto al tracciato:	Valle		
Distanza dal nuovo tracciato:	872 m		
<b>Dati Caratteristici Pozzo</b>			
Stato:	Attivo:	Uso:	Acquedottistico:
	Non attivo:		Domestico/ Domestico Potabile:
	Indisuso:		Igienico-Sanitario:
	Abbandonato ma attivo:		Industriale:
	Sigillato/ Cementato:		Irriguo/ Irriguo area verde:
	Altro: ●		Zootecnico:
			Promiscuo:
			Piezometro:
		Altro: Incerto	
Interferenze con tracciato Metanodotto in progetto:		Nessuna	
Note eventuali:		-	
Documentazione Fotografica:		Si	

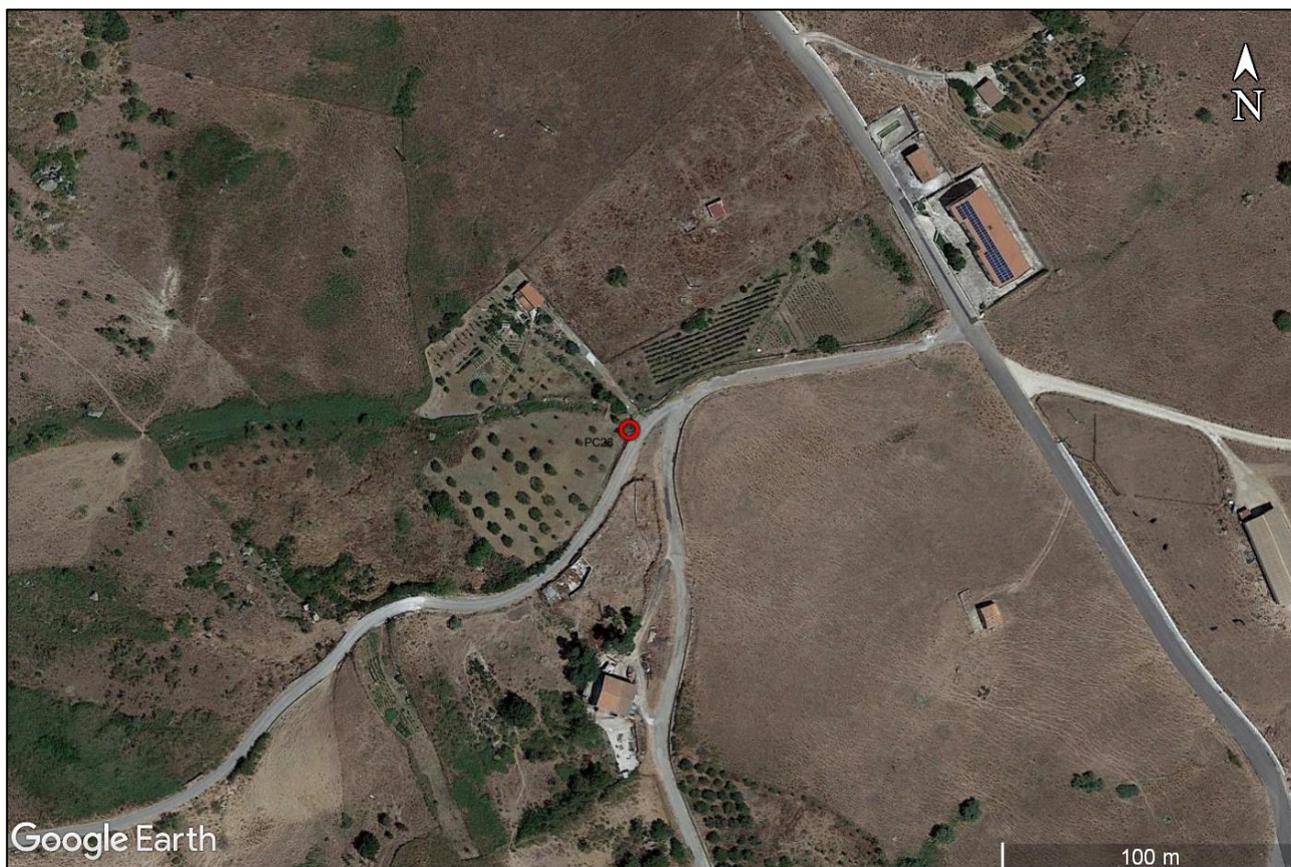

<b>Dati Identificativi Pozzo</b>			
<b>n° di riferimento e denominazione:</b>		<b>PC29</b>	
Comune:	Termini Imerese		
Località:	C. Cantoniera		
CTR:	609060		
Coordinate(WGS84_UTM33):	Latitudine:	X=393816,870113	
	Longitudine:	Y=4199939,64364	
Quota:	Circa 70.00 m s.l.m.		
Fonte dei dati:	CTR		
Posizione rispetto al tracciato:	Monte		
Distanza dal nuovo tracciato:	672 m		
<b>Dati Caratteristici Pozzo</b>			
Stato:	Attivo:	Uso:	Acquedottistico:
	Non attivo:		Domestico/ Domestico Potabile:
	Indisuso:		Igienico-Sanitario:
	Abbandonato ma attivo:		Industriale:
	Sigillato/ Cementato:		Irriguo/ Irriguo area verde:
	Altro: ●		Zootecnico:
			Promiscuo:
			Piezometro:
		Altro: Incerto	
Interferenze con tracciato Metanodotto in progetto:		Nessuna	
Note eventuali:		-	
Documentazione Fotografica:		Si	

