




SEZIONE A-A'

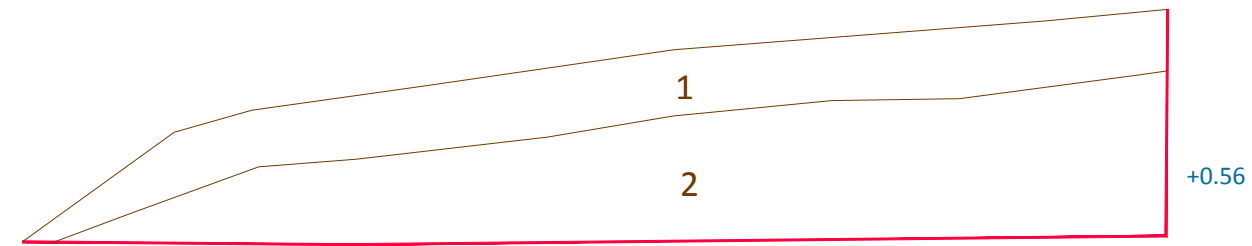



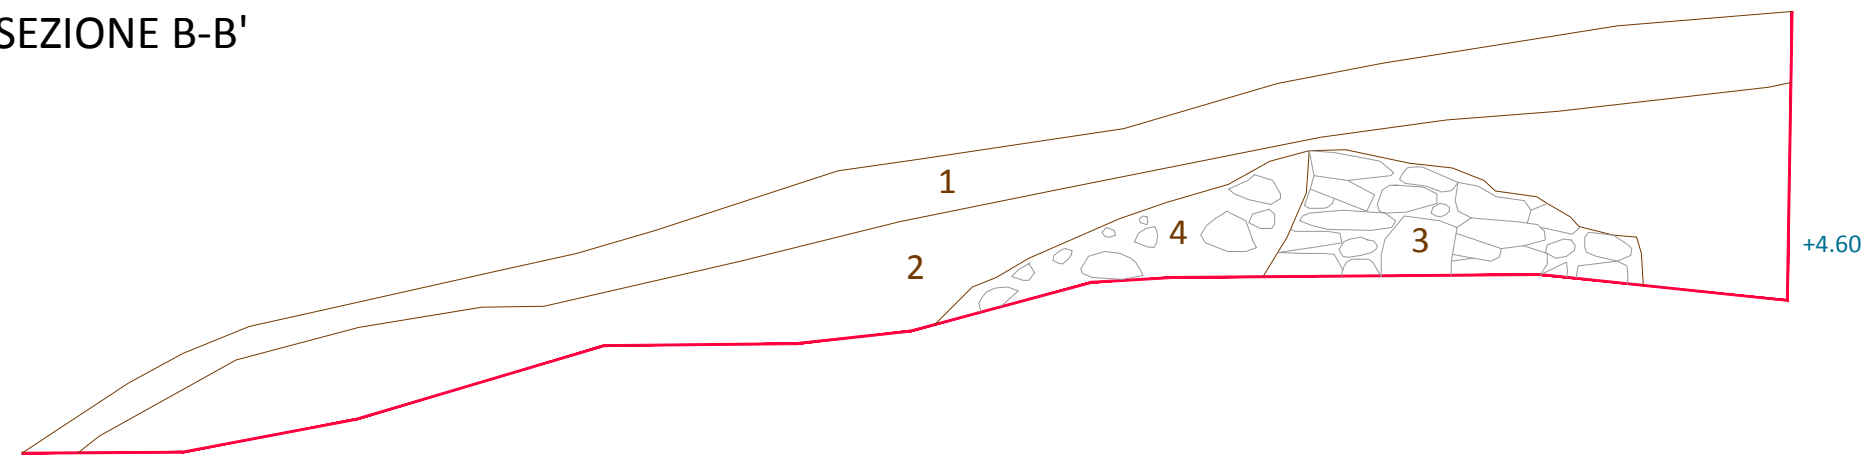


SEZIONE B-B'

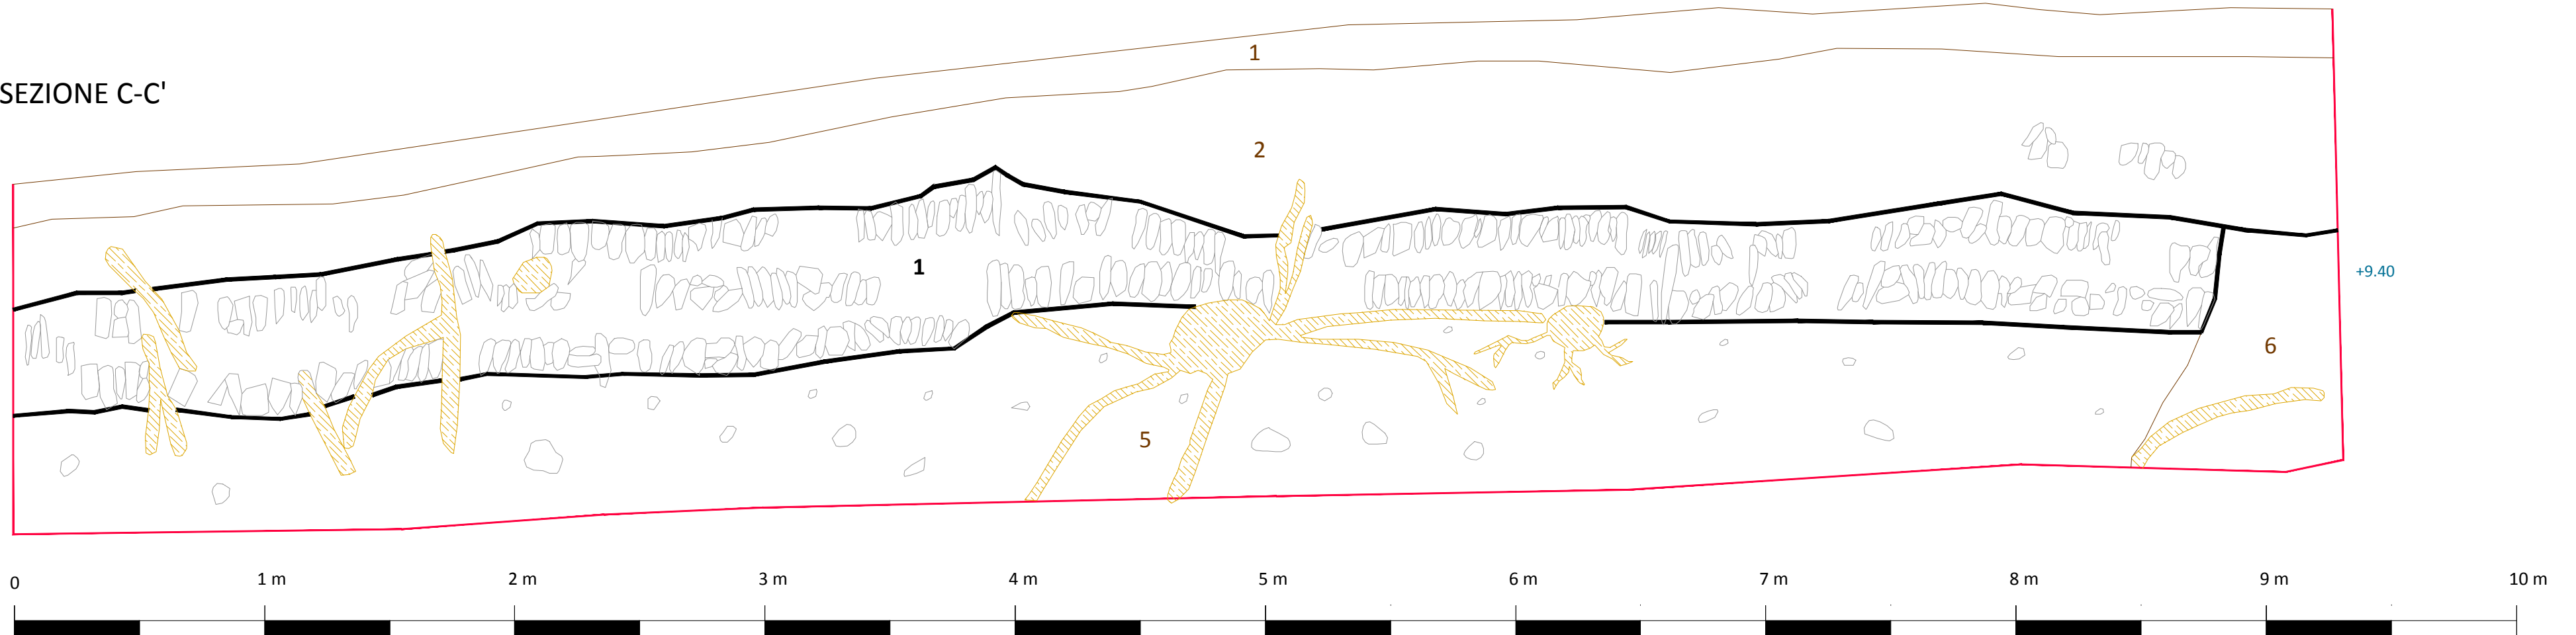

SEZIONE C-C'



LEGENDA

-  limiti di scavo
-  +000.00 quote
-  000 strati (US positive)
-  000 elementi strutturati
-  apparati radicali