

FOTO SIMULAZIONE 1



PROGETTO



VARIANTE

CARTA DI INQUADRAMENTO scala 1:25000



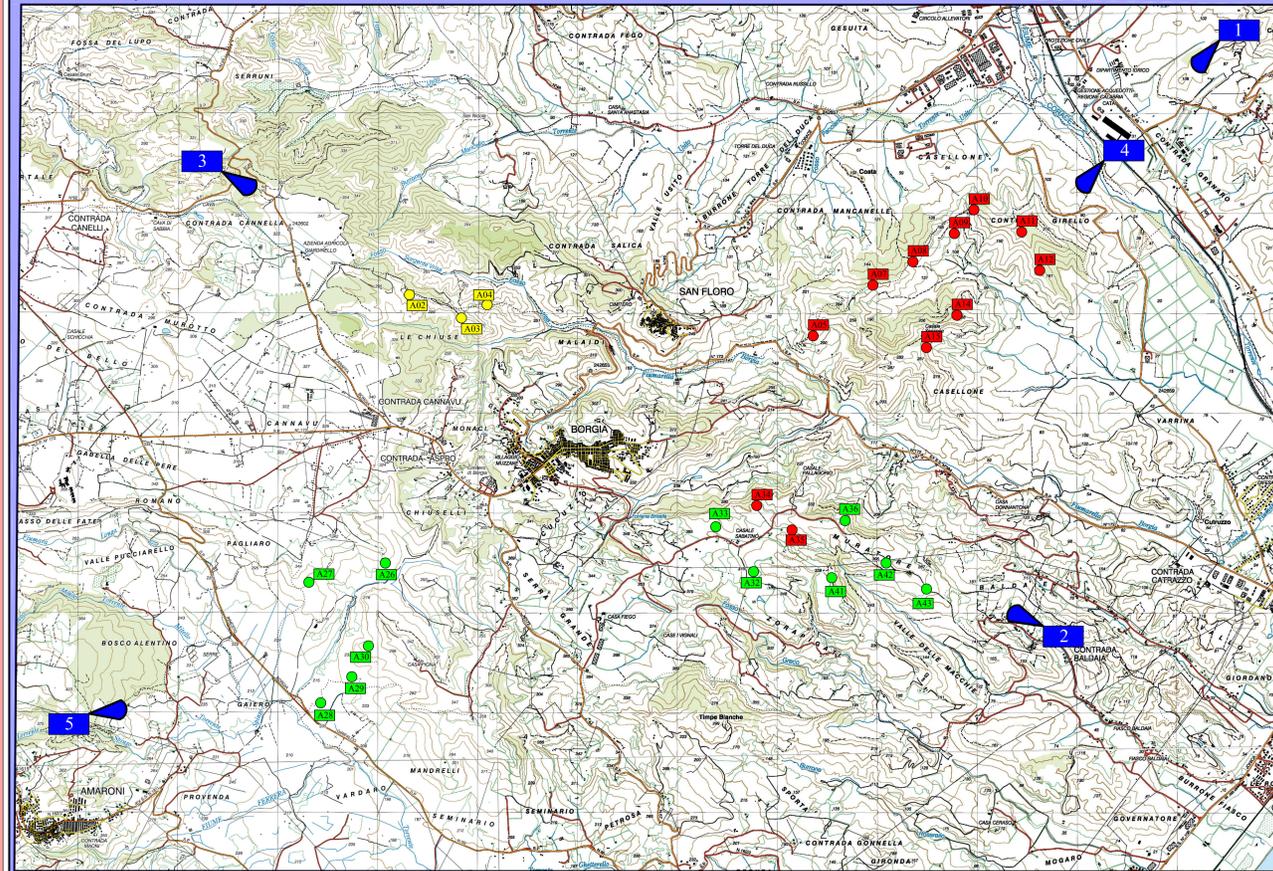


FOTO SIMULAZIONE 5

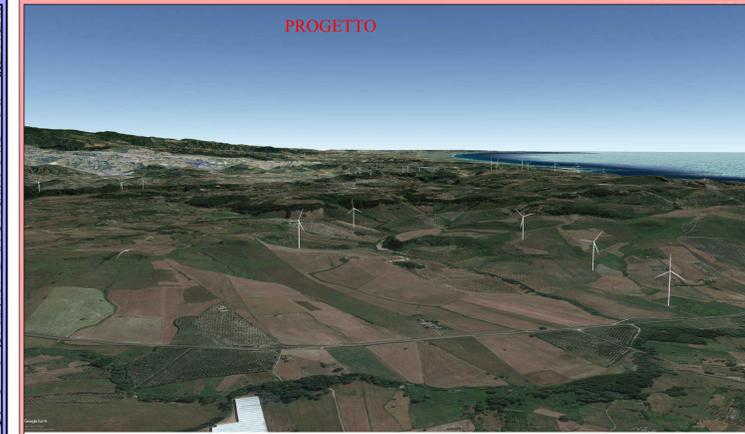

PROGETTO

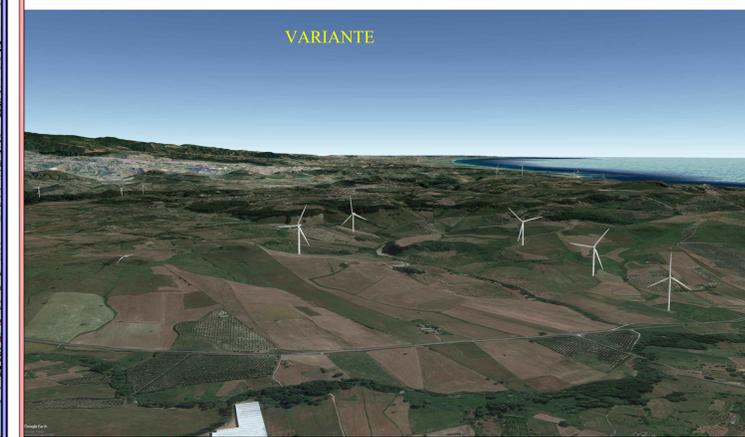

VARIANTE

FOTO SIMULAZIONE 2




PROGETTO




VARIANTE

FOTO SIMULAZIONE 3

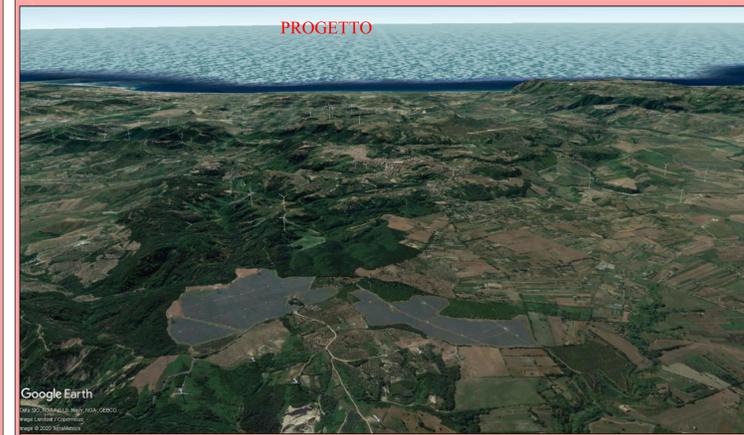


PROGETTO

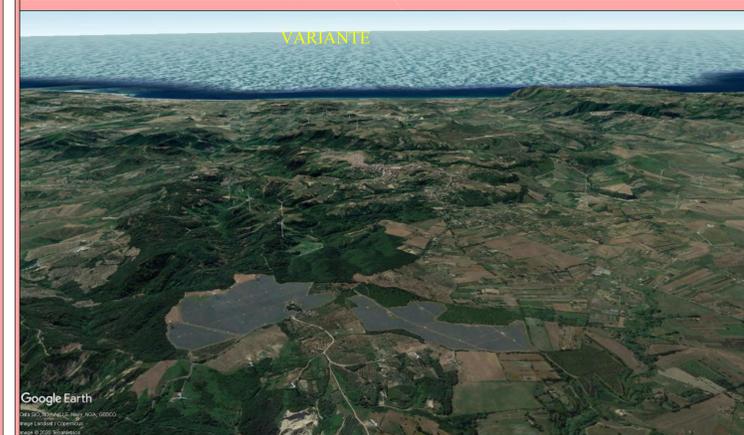

VARIANTE

FOTO SIMULAZIONE 4

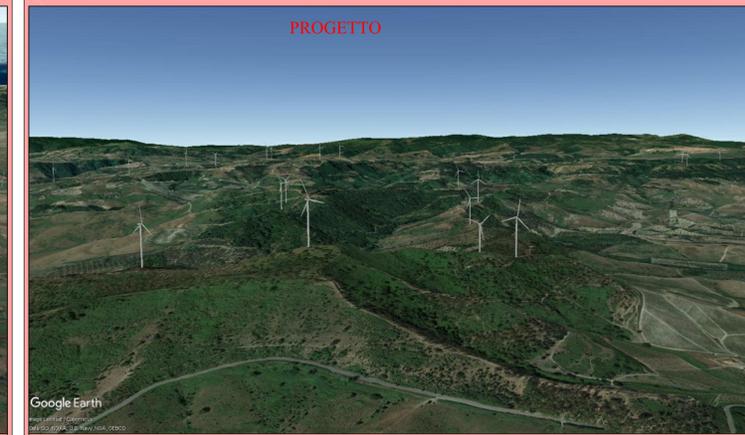

PROGETTO



VARIANTE

LEGENDA LAYOUT

- Turbina autorizzata da sostituire con la WTG137
- Turbina autorizzata da sostituire con la WTG117
- Turbina dismessa nel nuovo layout
- ▶ PUNTI DI VISTA

UTM WGS84
IGM
CTR25000
575 sez III - 590 sez IV
5753-5742-5891-5804

COMUNE DI BORGIA
Provincia di Catanzaro

PARCO EOLICO BORGIA WIND
Variante non sostanziale del progetto autorizzato
(Decreto A.U. n. 8254 del 12 giugno 2012)



Aggiornamento 1 Data Marzo 2020 Scala 1:25.000

Progettisti:
ENERGYWYE s.r.l. Ing. Eugenio Canino
Via N. Lombardi 1 Ing. Antonio Canino
88100 Catanzaro
P.I. 03141280796

Titolo Elaborato: Elaborato
FOTOSIMULAZIONI
(Confronto tra progetto e variante) **ST7**

Comittente: Visti
BORGIA WIND s.r.l. BORGIA WIND s.r.l.
Via Dismano, 1280 Via Dismano, 1280
47522 Cesena (FC)