EDIFICIO UTENTE AUTORIZZATO CON D.D.n.335 DEL 22/11/2016
RILASCIATA DAL DIPARTIMENTO AMBIENTE E ENERGIA DELLA REGIONE BASILICATA

PIANTA – scala 1:50

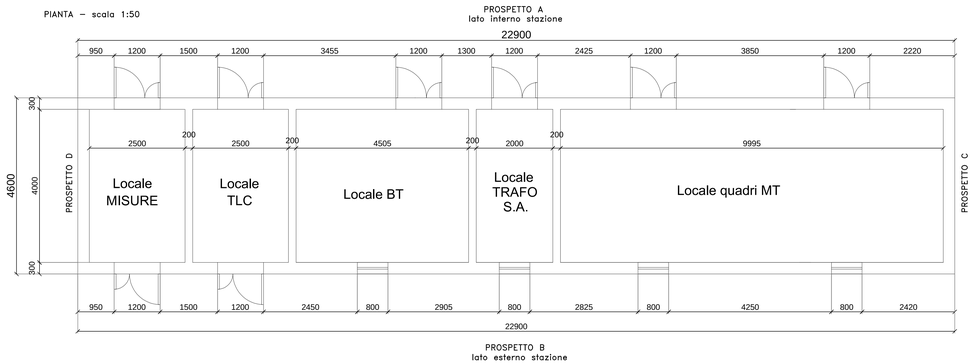

PROSPETTO "A" – scala 1:50

PROSPETTO "B" – scala 1:50

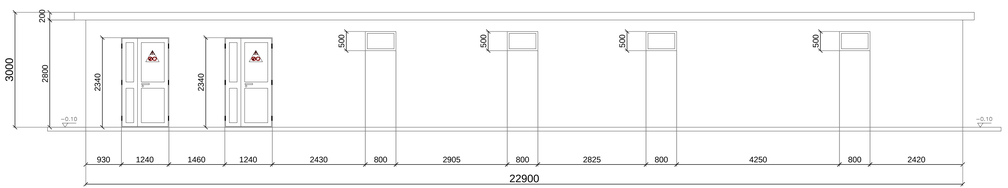

PROSPETTO "C" – scala 1:50

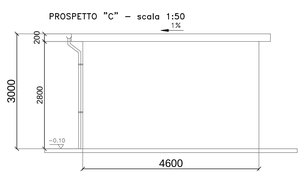

PROSPETTO "D"– scala 1:50

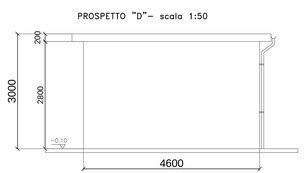

EDIFICIO UTENTE PROPOSTO IN VARIANTE

PIANTA – scala 1:50

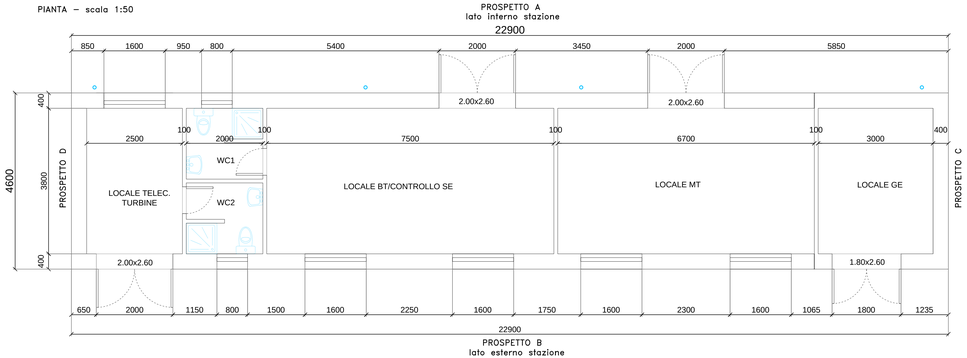

PROSPETTO "A" – scala 1:50

PROSPETTO "B" – scala 1:50

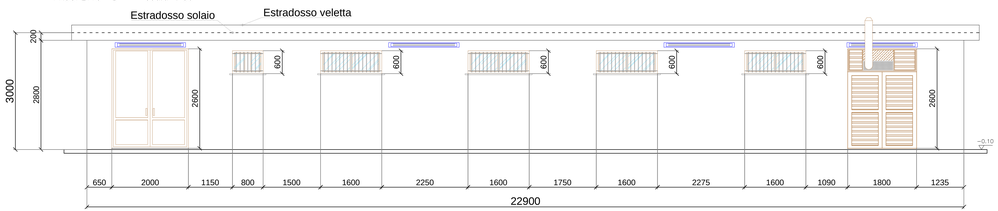

PROSPETTO "C" – scala 1:50

PROSPETTO "D"– scala 1:50

REGIONE BASILICATA
PROVINCIA DI POTENZA
Melfi (PZ)
LOCALITA' "S. ALESSANDRO - PIANA DEI GELSI - SERRA SCHIAVONE"

FORTE NICOLA
ORDINE DEGLI INGEGNERI PROV. POTENZA
ING. NICOLA FORTE
N. 2274
INGEGNERE

VARIANTE DEL PROGETTO EOLICO "MELFI - SANT'ALESSANDRO"
14 AEROGENERATORI
Progetto autorizzato con D.D. n.23AF.2016/D.00335 del 22/11/2016

Titolo elaborato
GRAFICI ARCHITETTONICI EDIFICIO UTENTE: CONFRONTO TRA PROGETTO AUTORIZZATO E PROPOSTA DI VARIANTE

N. Elaborato: 3.2 Scala: 1:50

Proponente

edp renewables

Breva Wind Srl

Via Roberto Lepetit, 8/10 - 20124 Milano (MI)

Amministratore Delegato
Dott. Roberto Pasqua

Progettista

TENPROJECT

Sede legale e operativa
San Giorgio Jonico (Taranto (BR) via A. De Gasperi 61
Sede operativa
Lucera (FG) S.S. 17 loc. Vaccarella snc c/o Villaggio Don Bosco
P.IVA 01489340023
Azienda con sistema gestione qualità Certificato N. 50 100 11873

Dott. Ing. Nicola Forte

00	APRILE 2020	GS	MO	NF	RICHIESTA DI VARIANTE	
Rev.	Data	sigla Elaborazione	sigla Approvazione	sigla Emissione	DESCRIZIONE	

Nome File sorgente	GE.MEL11.PDV.3.2.dwg	Nome file stampa	GE.MEL11.PDV.3.2.pdf	Formato di stampa	1270 x 594