



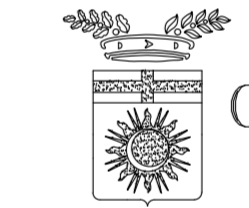

KEYMAP - 1:20000

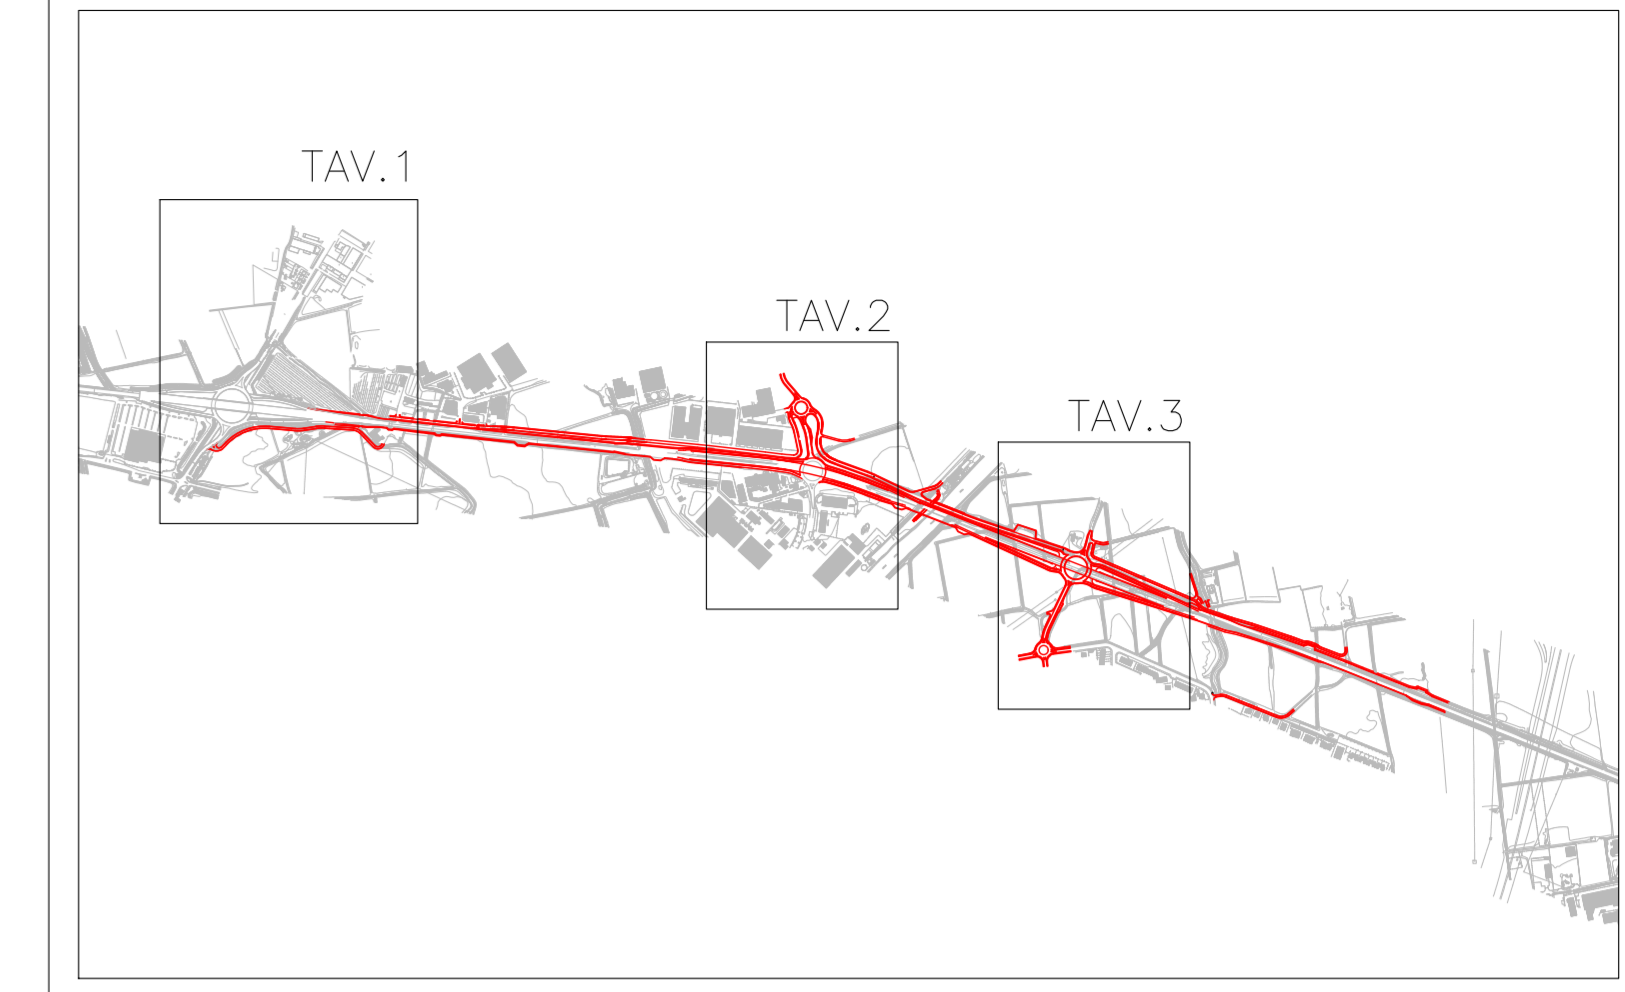

Città Metropolitana di Milano

Progettazione esecutiva e realizzazione dei lavori di  
 riqualifica e potenziamento della S.P. EX S.S. 415  
 "Paulese" - 2° Lotto - 1° Stralcio tratto "A" da S.P. 39  
 "Cerca" alla progr. Km 12+746 (Intersezione TEEM)

**PROGETTO ESECUTIVO**

RESPONSABILE DEL PROCEDIMENTO  
 Ing. Carlo Maria Merlano

PROGETTAZIONE  
 Ing. Andrea Orio - OB2 Ingegneria Srl  
 Prof. Ing. Antonio Capsoni - B&C Assoc. Ingegneri  
 Ing. Valter Peisino - IG Ingegneria Geotecnica Srl  
 Studio Ing. Alessandro Perillo  
 Ing. Alex Pellegatto

APPALTATORE  
**GI.MA.CO** S.p.A. GIMACO COSTRUZIONI Srl

ELABORATO: MODIFICHE COMUNE DI PAULLO Stralcio planimetrico  
 doc.107 CODICE: 1822\_E\_D\_3.17.8\_1

DATA	REDAZIONE	VER.	APPR.	SCALA	
10/2018	VT	AD	AD	1:500	
REVISIONE	DATA	REDAZIONE	MOTIVAZIONE	APPROVATO	NOME FILE
01	05/11/18		AGGIORNAMENTO		C:\work\1_LAV1_PRO\3_PE_V4_DSGN_Modifiche_Planimetria_generale
					REVISIONI

IL PRESENTE DOCUMENTO NON POTRÀ ESSERE COPRITO, RIPRODOTTO O ALTAMENTE PUBBLICATO, IN TUTTO O IN PARTE, SENZA IL CONSENSO AUTORIZZATO DEL PROPRIETARIO. 