



Situazione esistente

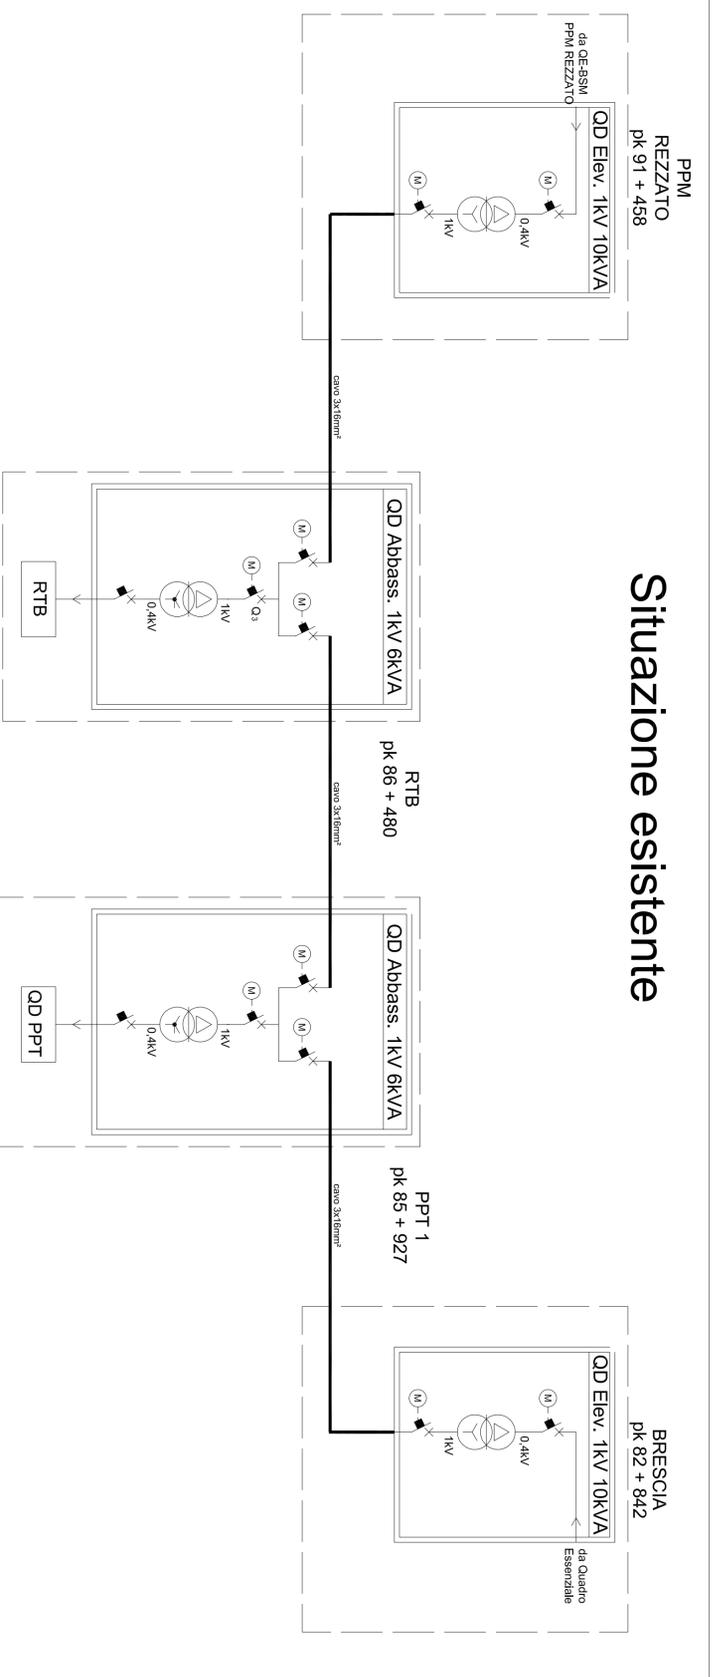

Situazione Finale

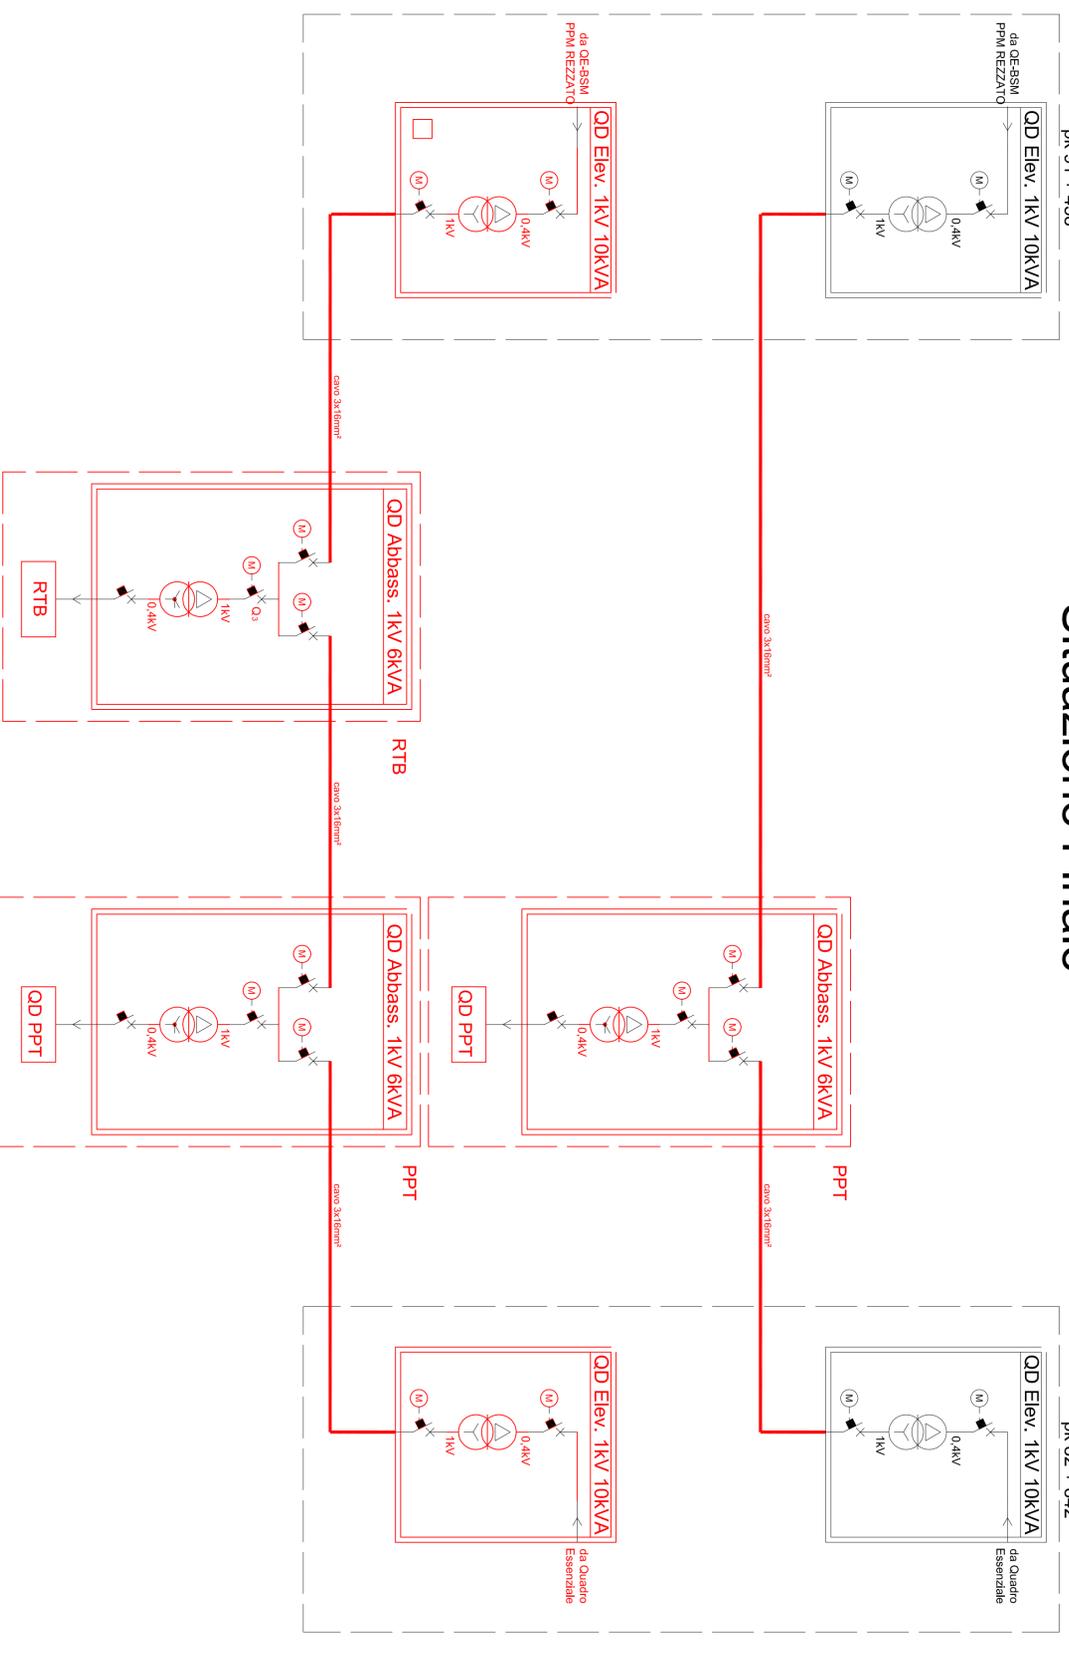

DOCUMENTI DI RIFERIMENTO

- IN0M/00R56RGLF0000001A "Relazione generale impianti LFM"

LEGENDA DEI COLORI

- Esistente
- Realizzato in questo intervento

COMMITTENTE:



PROGETTAZIONE:



U.O. TECNOLOGIE NORD

PROGETTO PRELIMINARE

INFRASTRUTTURE FERROVIARIE STRATEGICHE DEFINITE DALLA
LEGE OBBIETTIVO N. 443/01

LINEA A.V./A.C. TORINO - VENEZIA Tratta MILANO - VERONA
Lotto funzionale QUADRUPPLICAMENTO EST IN USCITA DA BRESCIA

ENERGIA - IMPIANTI DI ALIMENTAZIONE

Schema generale impianti di alimentazione

SCALA: 1:XXXX

Rev.	Descrizione	Redatto	Data	Verificato	Data	Approvato	Data	Autore/Revisione/Qualità
A	Emissione Esecutiva	L. Ghignani	04/10/2019	C. Vercia	04/10/2019	K. Campanelli	04/10/2019	M. Giannino
B	Revisione a seguito nuovi input Dispensare 2019	L. Ghignani	04/2020	C. Vercia	04/2020	K. Campanelli	04/2020	M. Giannino

COMMESSA: LOTTO FASE ENTE TIPO DOC. OPERA/DISCIPLINA PROG. REV.

IN0W 00 R 58 DX LF0000 001 B

File: IN0W00R56RGLF0000001B.dwg

CUP: F81H91000000008