Galleria Maddalena 1 - Profilo longitudinale generale /
Galerie Maddalena 1 - Profil longitudinal général
Scala 1:10000 / Echelle 1:10000

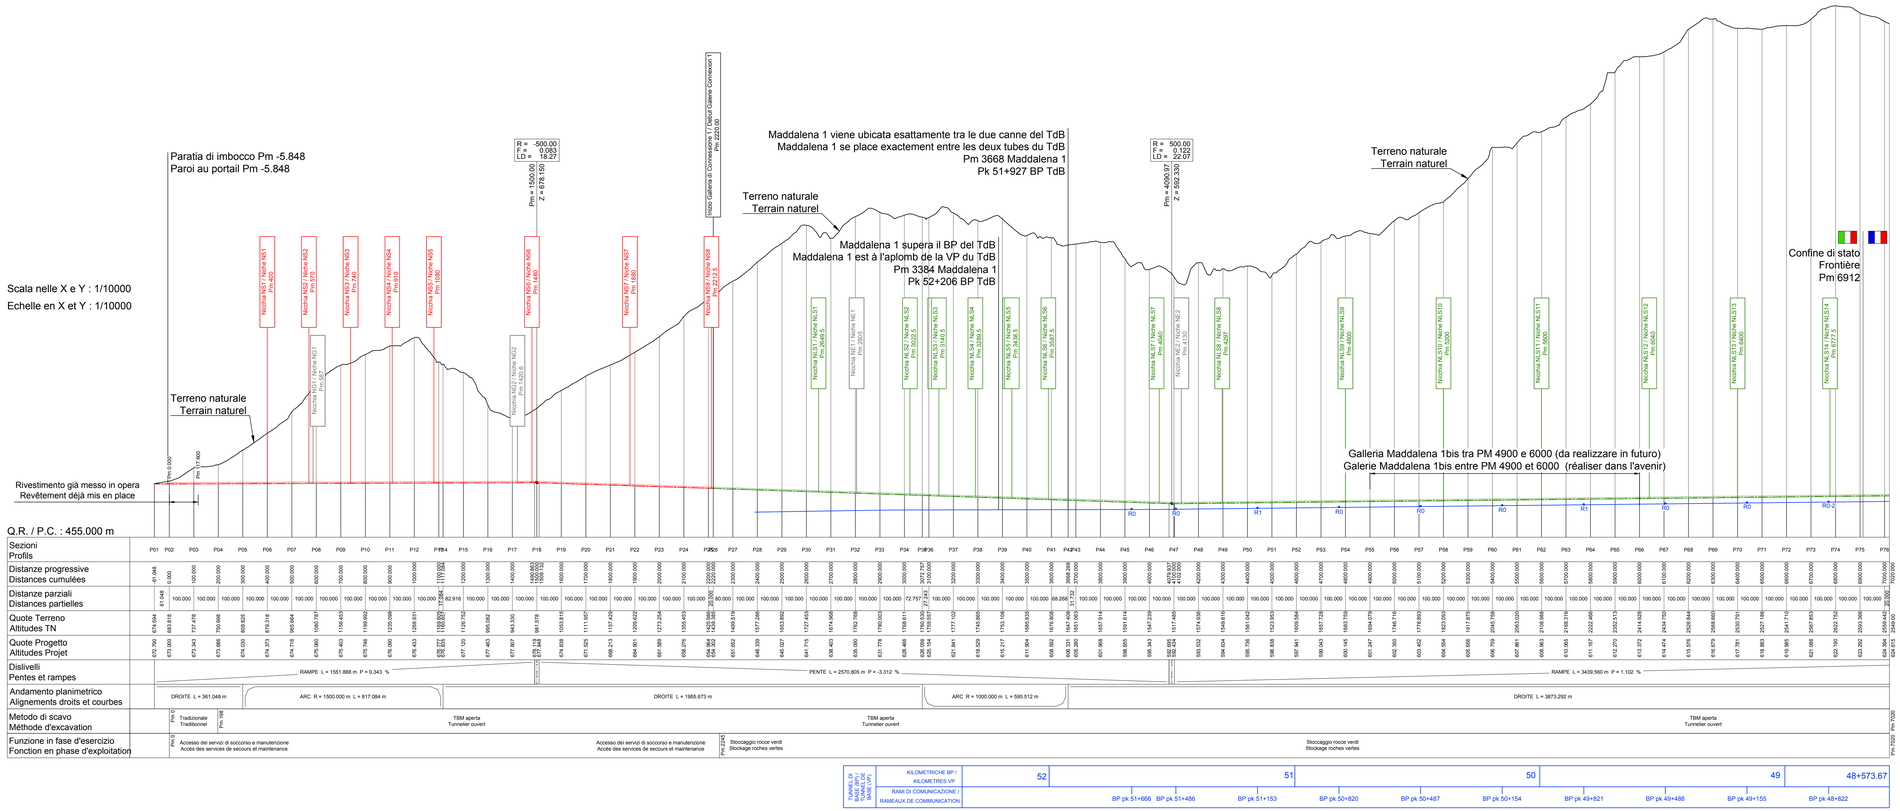

LEGENDA / LEGENDE

- QUOTA ASSE GALLERIA MADDALENA 1 - Accesso servizi di soccorso
  ALTITUDE AXE GALERIE MADDALENA 1 - Accès services de secours
- QUOTA ASSE GALLERIA MADDALENA 1 - Stoccaggio rocce verdi
  ALTITUDE AXE GALERIE MADDALENA 1 - Stockage roches verts
- PROIEZIONE DELLA QUOTA DI PROGETTO DEL TUNNEL DI BASE
  PROJECTION DE L'ALTITUDE DE RÉFÉRENCE DU TUNNEL DE BASE

SPOSTAMENTO NICCHIE

Nicchia	P.D. pk (inizio)	P.D. pk (asse)	P.D. pk (fine)	P.D. Lunghezza	P.D. Distanza	P.E. pk (inizio)	P.E. pk (asse)	P.E. pk (fine)	P.E. Lunghezza	P.E. Distanza
	km	km	km	m	m	km	km	km	m	m
NS1	385	**400**	415	30		-	-	-	-	-
NS2	544	**570**	596	52	170	-	-	-	-	-
NS3	725	**740**	755	30	170	722.5	**740**	757.5	35	170
NS4	892.5	**910**	927.5	35	170	-	-	-	-	-
NS5	1065	**1080**	1095	30	170	-	-	-	-	-
NS6	1462.5	**1480**	1497.5	35	400	-	-	-	-	-
NS7	1854	**1880**	1906	52	400	-	-	-	-	-
NS8	2180	**2212.5**	2245	65	332.5	-	-	-	-	-
NLS1	2662.5	**2680**	2697.5	35	467.5	2632	**2649.5**	2667	35	437
NLS2	3062.5	**3080**	3097.5	35	400	3005	**3022.5**	3040	35	373
NLS3	3202.5	**3220**	3237.5	35	140	3123	**3140.5**	3158	35	118
NLS4	3342.5	**3360**	3377.5	35	140	3272	**3289.5**	3307	35	149
NLS5	3482.5	**3500**	3517.5	35	140	3421	**3438.5**	3456	35	149
NLS6	3622.5	**3640**	3657.5	35	140	3570	**3587.5**	3605	35	149
NLS7	4022.5	**4040**	4057.5	35	400	-	-	-	-	452.5
NLS8	4382.5	**4400**	4417.5	35	360	4279.5	**4297**	4314.5	35	257
NLS9	4782.5	**4800**	4817.5	35	400	-	-	-	-	503
NLS10	5182.5	**5200**	5217.5	35	400	-	-	-	-	-
NLS11	5582.5	**5600**	5617.5	35	400	-	-	-	-	-
NLS12	6022.5	**6040**	6057.5	35	440	-	-	-	-	-
NLS13	6382.5	**6400**	6417.5	35	360	-	-	-	-	-
NLS14	6782.5	**6800**	6817.5	35	400	6760	**6777.5**	6795	35	377.5

TUNNEL EURALPIN LYON TURIN

NOUVELLE LIGNE LYON TURIN - NUOVA LINEA TORINO LIONE
PARTIE COMMUNE FRANCO-ITALIENNE - PARTE COMUNE ITALO-FRANCESE
CUP C11J05000030001
Lotto Costruttivo 1 - Opera anticipatoria propedeutica

Chantier Opérationnel 04 / Cantiere Operativo 04
CIG Ze11ed230d

Travaux de réalisation des niches de retournement et d'aménagement intérieur de la galerie de La Maddalena, transport et mise en dépôt des matériaux excavés
Lavori di realizzazione delle nicchie di interscambio e di sistemazione interna della galleria La Maddalena, trasporto e messa a deposito del materiale di scavo

Projet Exécutif - Progetto Esecutivo
Génie civil - Opere civili
Profil longitudinal général
Profilo Longitudinale Generale

Indice	Date / Data	Modifications / Modifiche	Etabli par / Concepito da	Vérifié par / Controllato da	Autorisé par / Autorizzato da
0	29/04/2020	Première diffusion Prima emissione	G. LODIGIANI	M. GATTI	G. CASSANI
A	07/05/2020	Élaboré approuvé Elaborato approvato	G. LODIGIANI	M. GATTI	G. CASSANI

0	4	A	1	7	3	5	7	0	0	O	O	–	–	0	Z
Lyonne Operations Tunnel international			Géologie Géologie							Opera Opera				Indice Index	Indice Index

E	P	F	G	N	0	1	0	7	A
Pour Rapport	Type documents Tipo di documento				Numéro documents Numero di documento				Indice Index

1:10000
SCALA / ÉCHELLE

A P
Stato / Statut

Indirizzo / Adresse GED

IL PROGETTISTA/LE DESIGNER

L'APPALTATORE/L'ENTREPRENEUR

IL DIRETTORE DEI LAVORI/LE MAÎTRE D'ŒUVRE

TILT sas - Savoie Technolac - Bâtiment "Homère" -
13 allée du Lac de Constance - 73370 LE BOURGET DU LAC (France)
Tél. : +33 (0)4.79.68.56.50 - Fax : +33 (0)4.79.68.56.75
RCS Chambéry 439 556 952 - TVA FR 03439556952

Propriété TELT Tous droits réservés
Proprietà TELT Tutti i diritti riservati

Ce projet est cofinancé par l'Union Européenne (UE-TRIDN)
Questo progetto è cofinanziato dall'Unione europea (UE-TI)

04A_DO-_GI_2_PF_GN_0107_A_Profilo generale.dwg