

Galleria Maddalena 1
Scala 1:10'000

NICCHIE TRATTA ACCESSO SERVIZI DI SOCCORSO /
NICHES TRONCON ACCES SERVICES DE SECOURS


NOME NOM	FUNZIONE / FONCTION	Pm	LUNGH. LONG.	RAMO RAMEAU
NS1	Incrocio veicoli / Croisement des véhicules	400	30 m	-
NS2	Incrocio veicoli e cabina elettrica / Croisement des véhicules et poste électrique	570	52 m	-
NS3	Incrocio veicoli e cabina telecomunicazioni / Croisement des véhicules et poste télécommunications	740	35 m	-
NS4	Incrocio veicoli / Croisement des véhicules	910	35 m	-
NS5	Incrocio veicoli / Croisement des véhicules	1080	30 m	-
NS6	Incrocio veicoli e cabina telecomunicazioni / Croisement des véhicules et poste télécommunications	1480	35 m	-
NS7	Incrocio veicoli e cabina elettrica / Croisement des véhicules et poste électrique	1880	52 m	-
NS8	Innesto con Connessione 1 - Inversione veicoli e cabina telecomunicazioni / Entonnement avec Connexion 1 - Retournement des véhicules et poste télécommunications	2212.5	65 m	-

LEGENDA / LEGENDE

- ASSE GALLERIA MADDALENA 1 - Accesso servizi di soccorso / AXE GALERIE MADDALENA 1 - Accès services de secours
- ASSE GALLERIA MADDALENA 1 - Stoccaggio rocce verdi / AXE GALERIE MADDALENA 1 - Stockage roches vertes
- ASSE GALLERIA MADDALENA 1bis (da realizzare in futuro) / AXE GALERIE MADDALENA 1bis (réaliser dans l'avenir)

SPOSTAMENTO NICCHIE

Nicchia	P.D.					P.E.				
	pk (inizio)	pk (asse)	pk (fine)	Lunghezza	Distanza	pk (inizio)	pk (asse)	pk (fine)	Lunghezza	Distanza
NS1	385	400	415	30		-	-	-	-	-
NS2	544	570	596	52	170	-	-	-	-	-
NS3	725	740	755	30	170	722.5	740	757.5	35	170
NS4	892.5	910	927.5	35	170	-	-	-	-	-
NS5	1065	1080	1095	30	170	-	-	-	-	-
NS6	1462.5	1480	1497.5	35	400	-	-	-	-	-
NS7	1854	1880	1906	52	400	-	-	-	-	-
NS8	2180	2212.5	2245	65	332.5	-	-	-	-	-
NLS1	2662.5	2680	2697.5	35	467.5	2632	2649.5	2667	35	437
NLS2	3062.5	3080	3097.5	35	400	3005	3022.5	3040	35	373
NLS3	3202.5	3220	3237.5	35	140	3123	3140.5	3158	35	118
NLS4	3342.5	3360	3377.5	35	140	3272	3289.5	3307	35	149
NLS5	3482.5	3500	3517.5	35	140	3421	3438.5	3456	35	149
NLS6	3622.5	3640	3657.5	35	140	3570	3587.5	3605	35	149
NLS7	4022.5	4040	4057.5	35	400	-	-	-	-	452.5
NLS8	4382.5	4400	4417.5	35	360	4279.5	4297	4314.5	35	257
NLS9	4782.5	4800	4817.5	35	400	-	-	-	-	503
NLS10	5182.5	5200	5217.5	35	400	-	-	-	-	-
NLS11	5582.5	5600	5617.5	35	400	-	-	-	-	-
NLS12	6022.5	6040	6057.5	35	440	-	-	-	-	-
NLS13	6382.5	6400	6417.5	35	360	-	-	-	-	-
NLS14	6782.5	6800	6817.5	35	400	6760	6777.5	6795	35	377.5

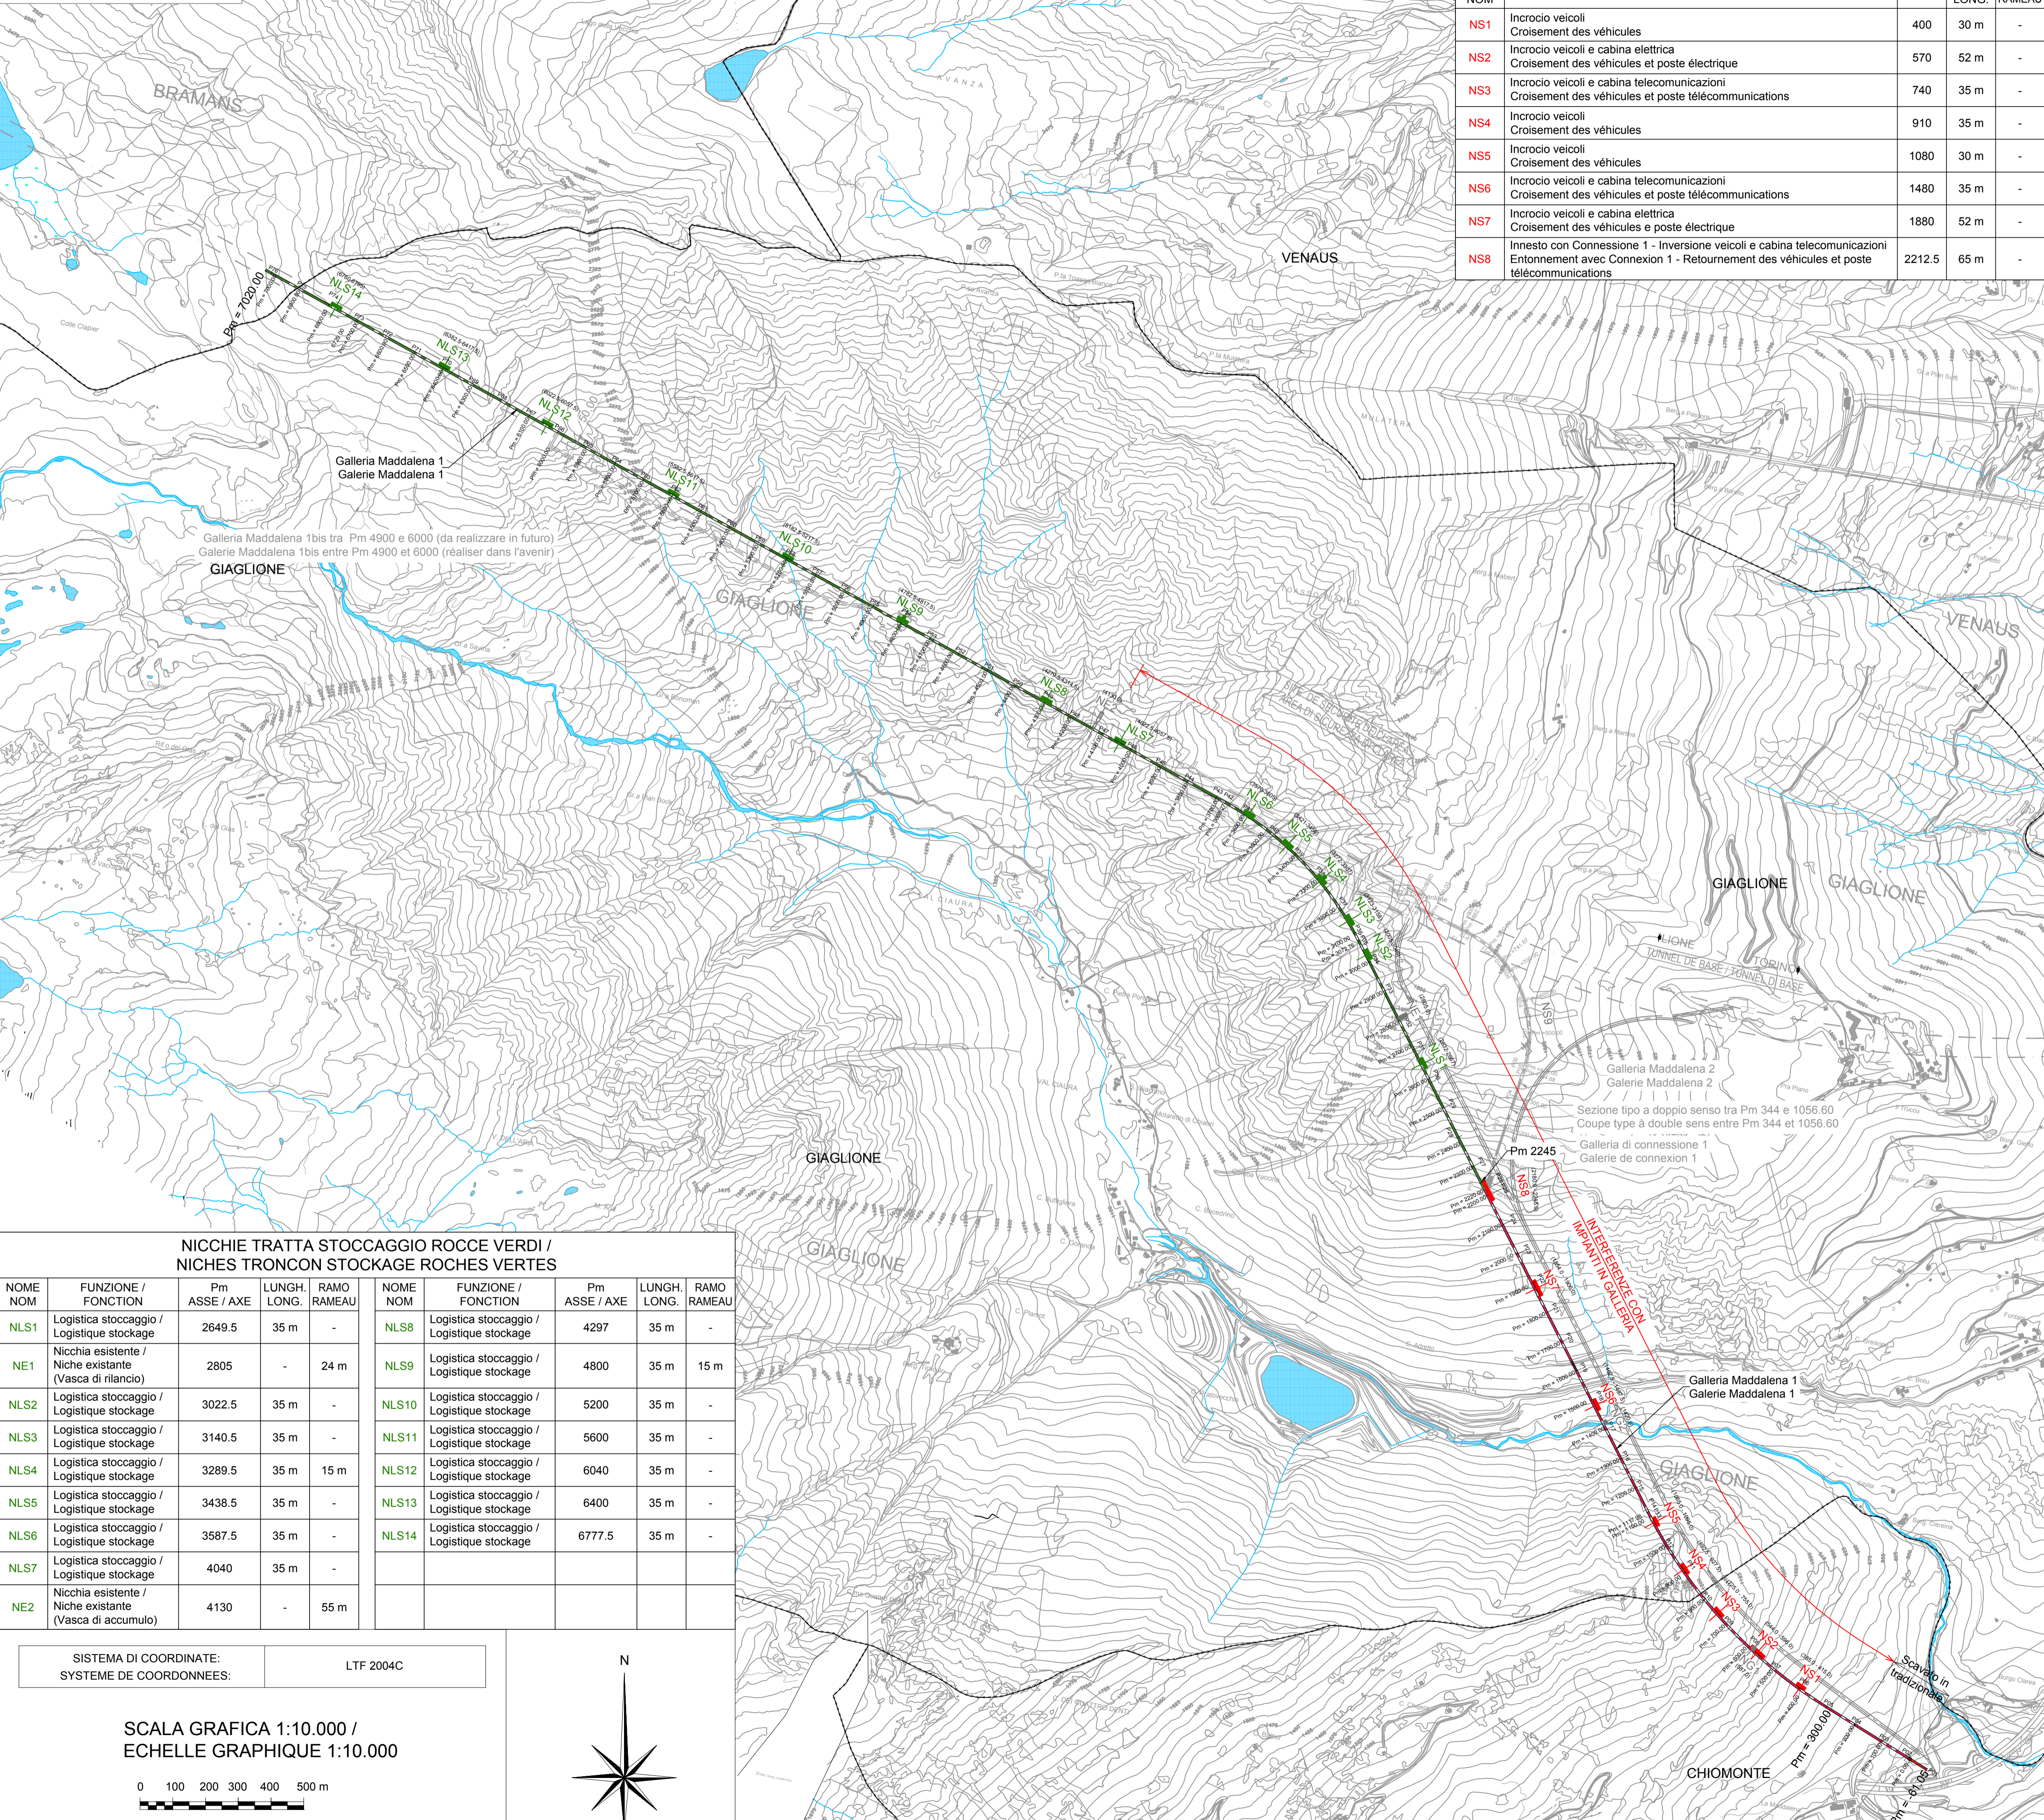

NICCHIE TRATTA STOCCAGGIO ROCCE VERDI /
NICHES TRONCON STOCKAGE ROCHE VERTES

NOME NOM	FUNZIONE / FONCTION	Pm ASSE / AXE	LUNGH. LONG.	RAMO RAMEAU	NOME NOM	FUNZIONE / FONCTION	Pm ASSE / AXE	LUNGH. LONG.	RAMO RAMEAU
NLS1	Logistica stoccaggio / Logistique stockage	2649.5	35 m	-	NLS8	Logistica stoccaggio / Logistique stockage	4297	35 m	-
NE1	Nicchia esistente / Niche existante (Vasca di rilancio)	2805	-	24 m	NLS9	Logistica stoccaggio / Logistique stockage	4800	35 m	15 m
NLS2	Logistica stoccaggio / Logistique stockage	3022.5	35 m	-	NLS10	Logistica stoccaggio / Logistique stockage	5200	35 m	-
NLS3	Logistica stoccaggio / Logistique stockage	3140.5	35 m	-	NLS11	Logistica stoccaggio / Logistique stockage	5600	35 m	-
NLS4	Logistica stoccaggio / Logistique stockage	3289.5	35 m	15 m	NLS12	Logistica stoccaggio / Logistique stockage	6040	35 m	-
NLS5	Logistica stoccaggio / Logistique stockage	3438.5	35 m	-	NLS13	Logistica stoccaggio / Logistique stockage	6400	35 m	-
NLS6	Logistica stoccaggio / Logistique stockage	3587.5	35 m	-	NLS14	Logistica stoccaggio / Logistique stockage	6777.5	35 m	-
NLS7	Logistica stoccaggio / Logistique stockage	4040	35 m	-					
NE2	Nicchia esistente / Niche existante (Vasca di accumulo)	4130	-	55 m					

SISTEMA DI COORDINATE: LTF 2004C
SYSTEME DE COORDONNEES:

SCALA GRAFICA 1:10.000 /
ECHELLE GRAPHIQUE 1:10.000

0 100 200 300 400 500 m

TUNNEL EURALPIN LYON TURIN
NOUVELLE LIGNE LYON TURIN - NUOVA LINEA TORINO LIONE
PARTIE COMMUNE FRANCO-ITALIENNE - PARTE COMUNE ITALO-FRANCESE
CUP C11105000030001
Lotto Costruttivo 1 - Opera anticipatoria propedeutica
Chantier Opérationnel 04 / Cantiere Operativo 04
CIG Ze11ed230d

Travaux de réalisation des niches de retournement et d'aménagement intérieur de la galerie de La Maddalena, transport et mise en dépôt des matériaux excavés
Lavori di realizzazione delle nicchie di interscambio e di sistemazione interna della galleria La Maddalena, trasporto e messa a deposito del materiale di scavo

Projet Exécutif - Progetto Esecutivo
Génie civil - Opere civili
Planimétrie générale
Planimetria Generale

Indice	Date / Data	Modifications / Modifiche	Elabé par / Concepito da	Vérifié par / Controllato da	Autorisé par / Autorizzato da
0	29/04/2020	Première diffusion / Prima emissione	G. LODIGIANI	M. GATTI	G. CASSANI
A	07/05/2020	Elaboré approuvé / Elaborato approvato	G. LODIGIANI	M. GATTI	G. CASSANI

0 4 A 1 7 3 5 7 0 0 0 0 - - 0 Z

E P L G N 0 1 0 6 A

1:10000
SCALA / ECHELLE

Indirizzo / Adresse GED

IL PROGETTISTA DESIGNER: **ROCKSOIL**

L'APPALTORA L'ENTREPRENEUR

IL DIRETTORE DEI LAVORI LE MATHIE D'OLIVE

TELT sas - Savoie Technolac - Bâtiment "Homère"
13 allée du Lac de Constance - 73370 LE BOURGET DU LAC (France)
Tél: +33 (0)4 79 68 96 50 - Fax: +33 (0)4 79 68 96 75
RCS Chambéry 439 556 952 - TVA: FR 03439556952
Propriété TELT Tous droits réservés
Propriété TELT Tutti i diritti riservati

Questo progetto è autorizzato dall'Ente appaltatore (CIG 78)