



**LEGENDA**

- - - - - MET.: LARINO-CHIETI (TRACCIATO DI PROGETTO)
- - - - - Variante in T.O.C. Bosco Corundoli
- Fascio di servitu'

DESEGNI DI RIFERIMENTO	N°

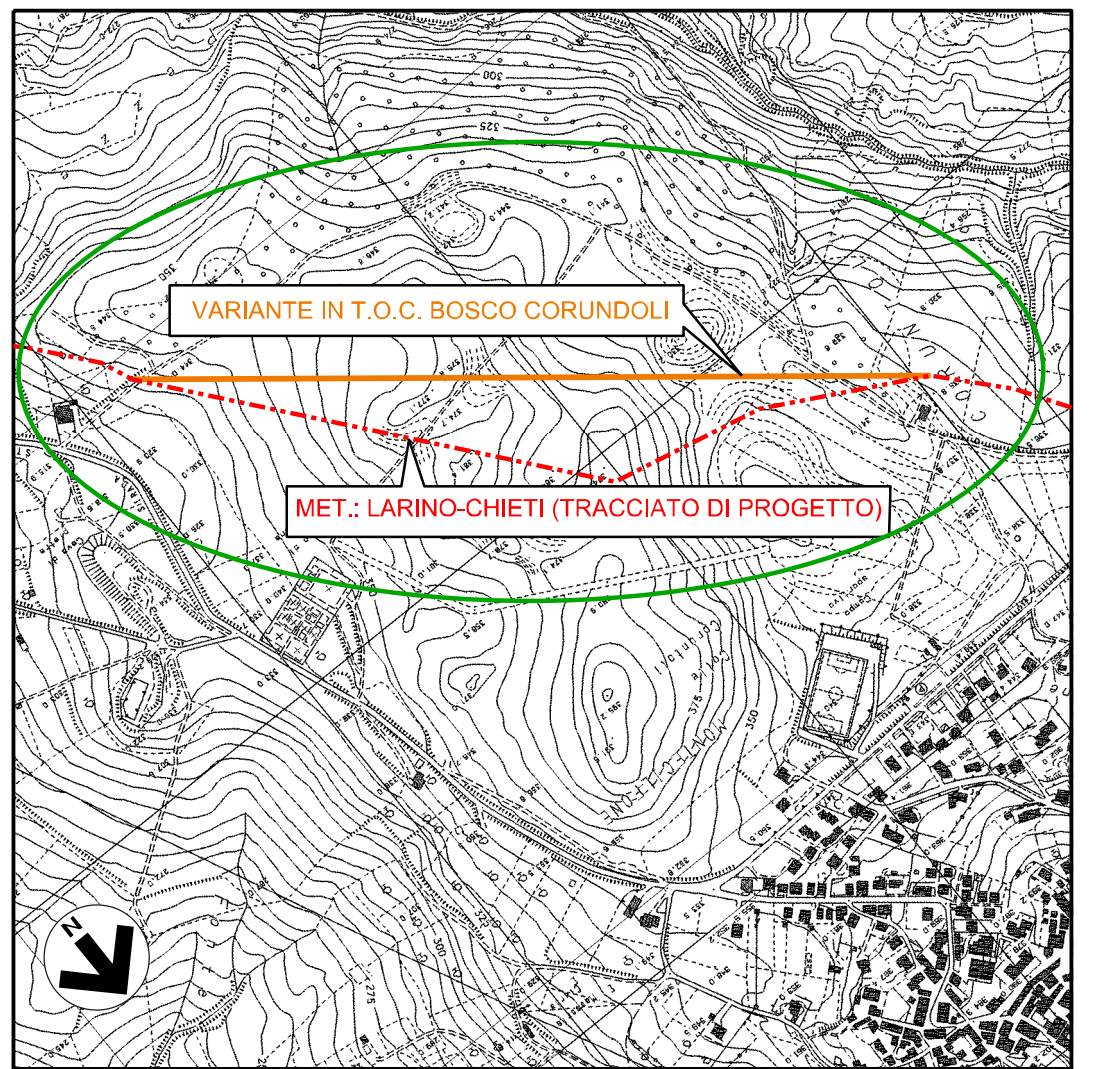

COROGRAFIA 1:10.000  
CTR 381073 - 381101

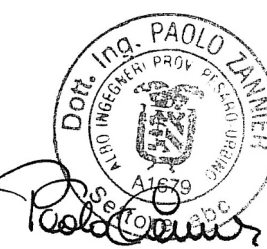

00	22-04-20	EMISSIONE	SUIGI	CAPRIOTTI	MONTONI
INDICE	DATA	REVISIONI	DIS.:	CONTR.	APPROV.
SGI Società Gasdotti Italia S.p.A.		Enereco		PL-1102	
METANODOTTO LARINO - CHIETI DN 600 (24"), DP 75 bar		Fg. 1 di 1		Comm. NR /17076	
VARIANTE T.O.C. "BOSCO CORUNDOLI" Fascia di Servitu'		Scala 1 : 2000		INDICE 00	
sostituisce il .....		sostituito dal .....			